



# 2017년 교통사고 잦은 곳 실시설계용역 (13. 강서구 화곡사거리)

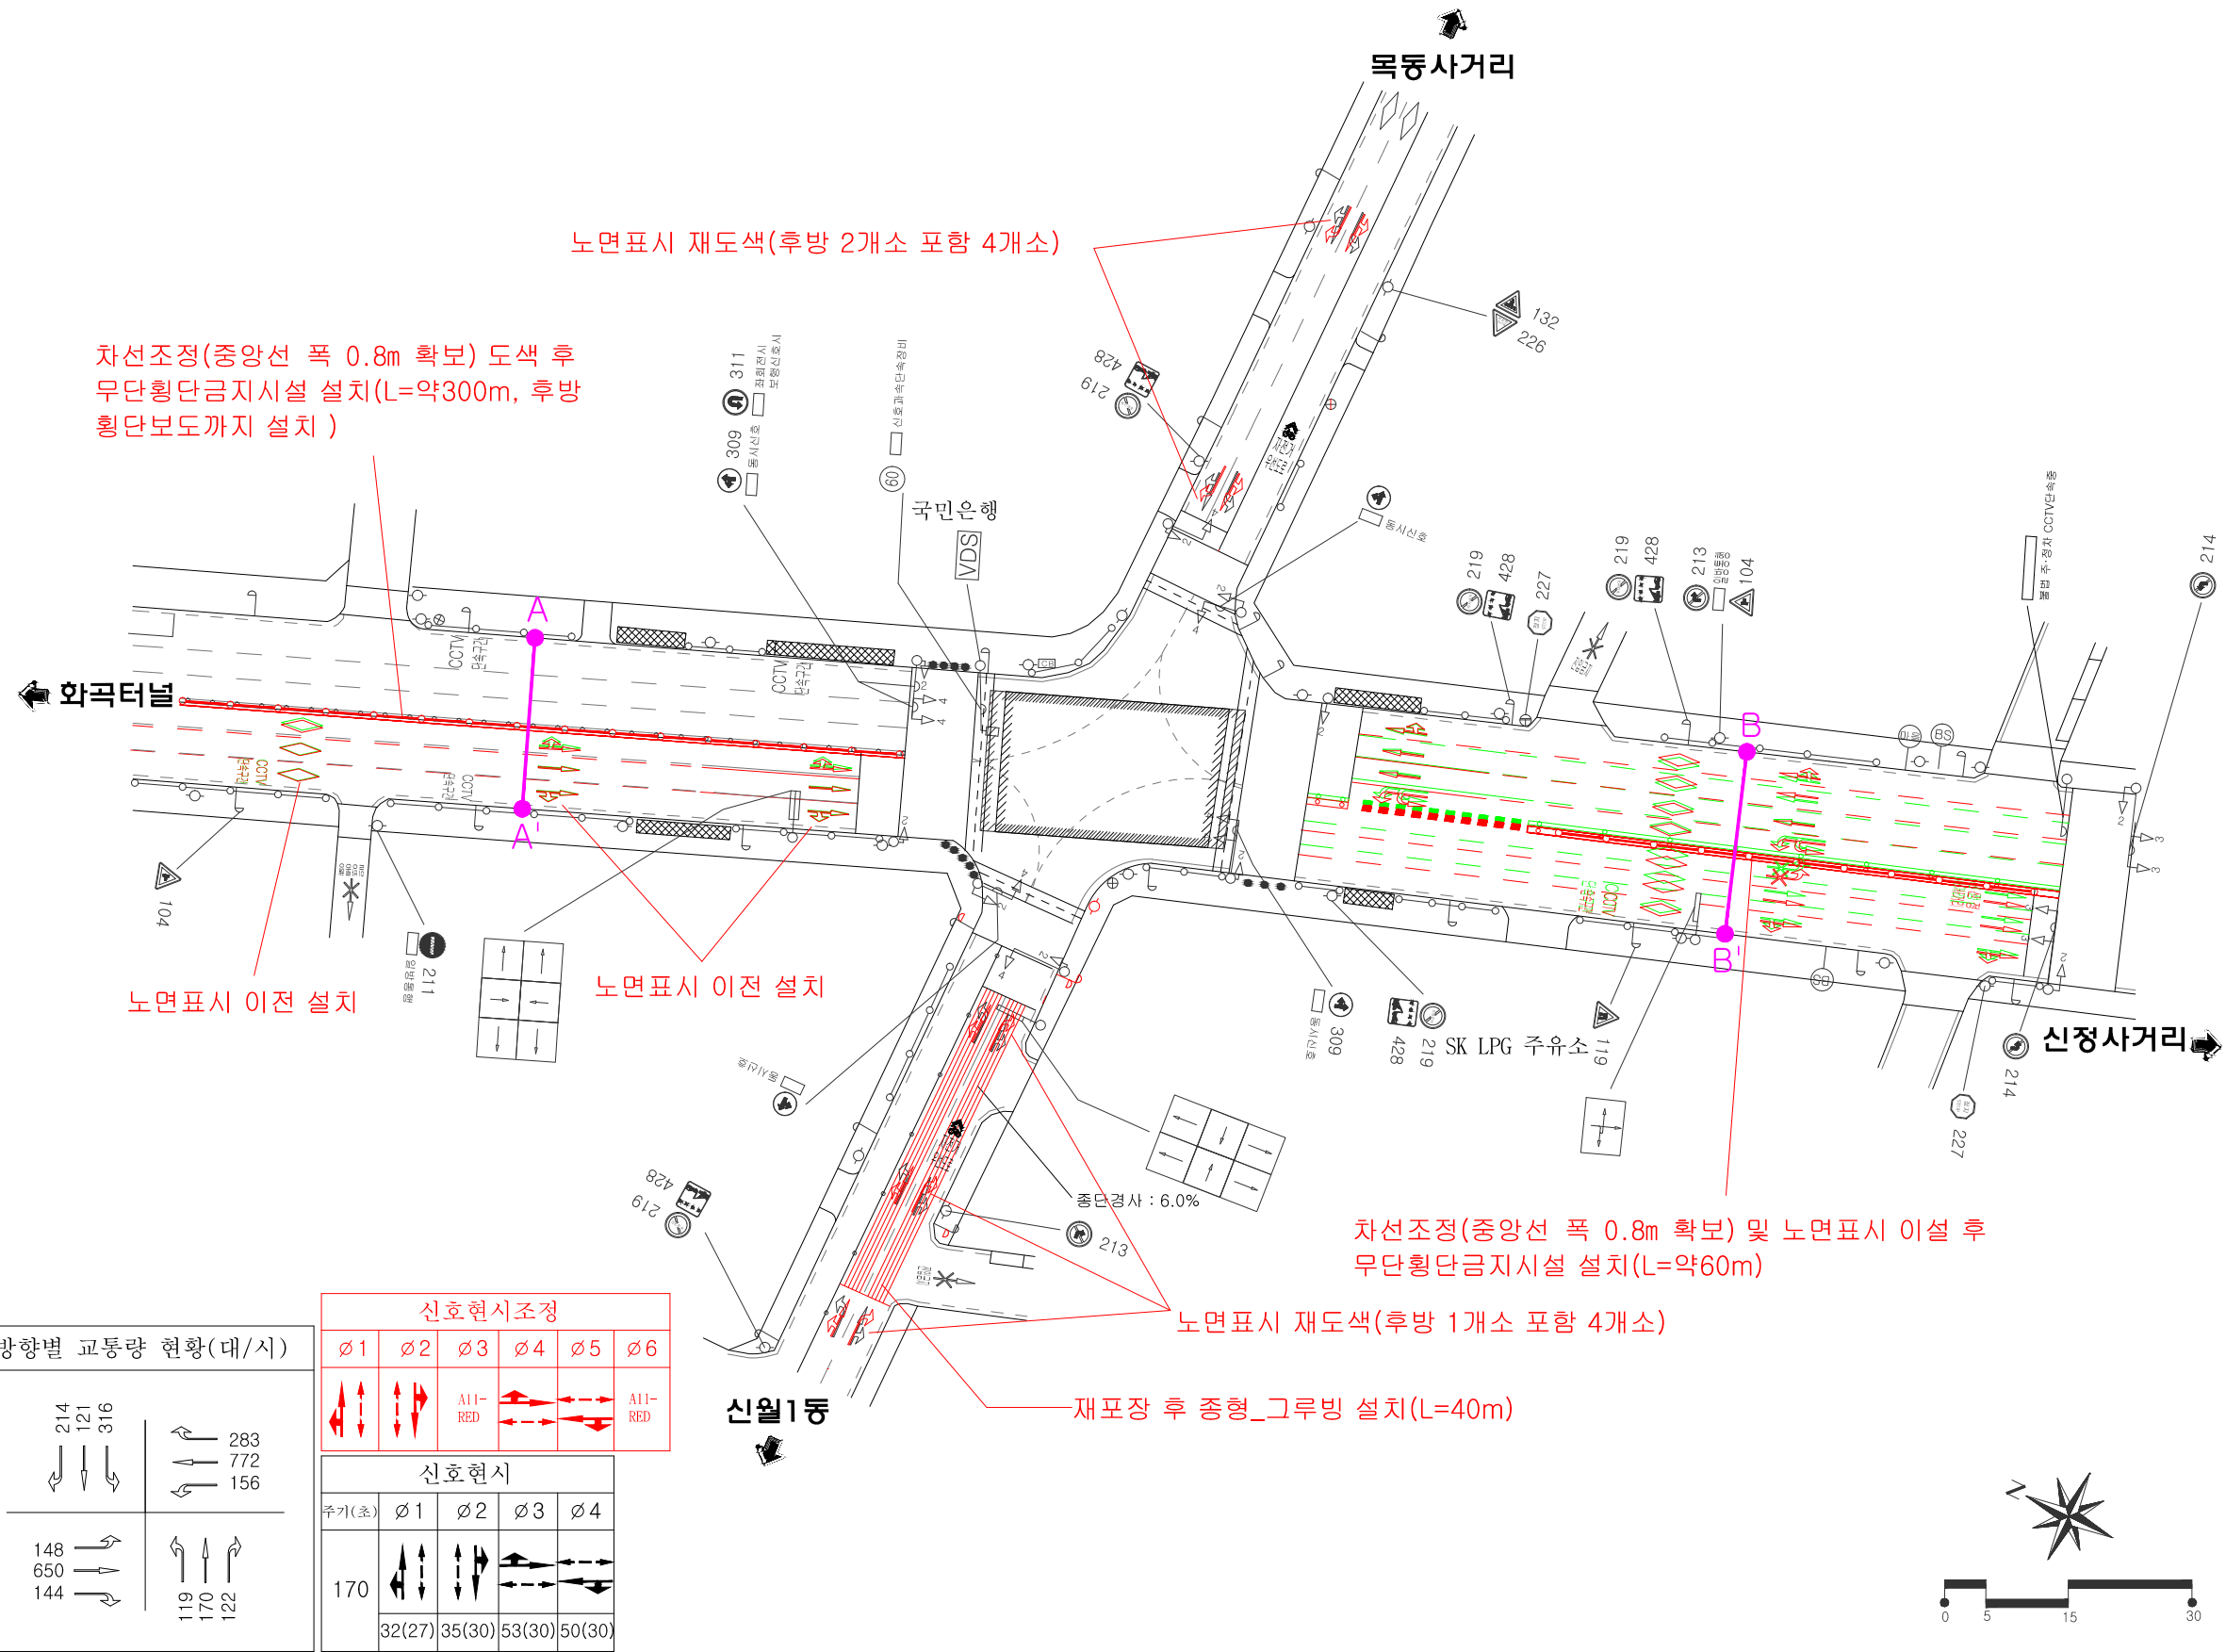

범례	
구분	내용
흑색	현황 교통안전시설
적색	신설 교통안전시설
녹색	제거 교통안전시설

- 시공시 유의사항**
- 안전표지
    - 가. 시공전 100% 공단에 재귀반사휘도를 측정하여 합격품 시공 요망
    - 나. 기초타피기는 사전 통보하여 감리입회하여 콘크리트 타설 요망
  - 노면표시
    - 가. 2017년 서울시 기준에 맞는 고성능용화도로 사용할 것(백색, 황색, 청색) 특수도로 특별시방서 참조
    - 나. 도색작업 전 필히 프라이머를 칠하고 도색작업
    - 다. 도색두께는 2.0mm 이상을 유지토록 하고, 유리알 분사구를 조정하여 유리알이 많이 투입되도록 조치하며 재귀반사 휘도불량으로 재시공 조치가 되지 않도록 조치 요망

- 개선내용**
- 차선조정
  - 노면표시 이설 및 재도색
  - 신호등 신설
  - 무단횡단금지시설 설치
  - 종형 그루빙 설치
  - 신호현시조정

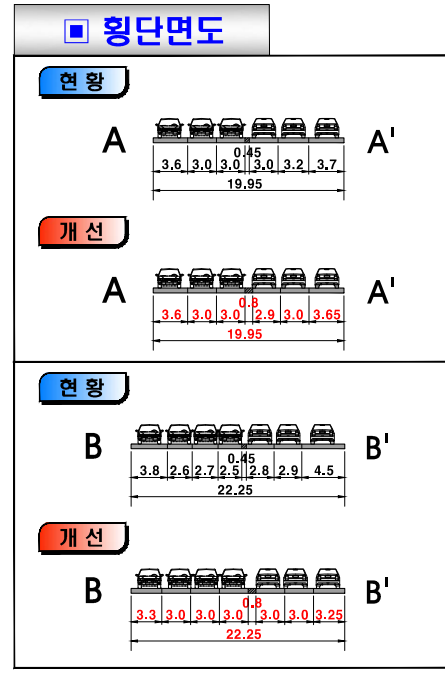

공사명  
2017년 교통사고 잦은 곳 실시설계용역

지점명  
강서구 화곡사거리

일자	축척	설계	검사
2018. 02.	none	-	-