

시 민

| | |
|------|---------------|
| 문서번호 | 서북병원원무과-14978 |
| 결재일자 | 2014. 10. 10. |
| 공개여부 | 대시민공개 |
| 방침번호 | |

| | | |
|-----|-------|--------------|
| 주무관 | 시설팀장 | 원무과장 |
| 김경종 | 조선행 | 10/10 조기현 |
| 협 조 | 간호부장 | 조미자 |
| | 간호1과장 | 김화숙 |
| | 주무관 | 김창수 |
| | 주무관 | 이지영 |

14병동 음압유지시설 관련 간호부 요구사항 회의결과 보고

2014. 10.

서울특별시 서북병원
(원 무 과)

14병동 음압유지시설 관련 간호부 요구사항 회의결과 보고

14병동 음압유지시설 설치공사 관련 간호부 요구사항에 대해 회의를 실시하고 그 결과를 보고 드림

□ 회의개요

- 회의일시 : 2014. 10. 1.(수) 15:00 ~ 16:00
- 회의장소 : 서북병원 3층 의학도서실
- 참석자
 - 원무과 : 시설팀장, 김경중, 김창수
 - 간호부 : 간호1과장, 15·16·17병동 팀장, QI실장
 - 시공자 : 기계 및 건축 현장소장
- 회의내용 : 14병동 간호부 이용계획에 관한 요구사항
 - 환자 공용화장실 및 직원 전용 화장실 설치
 - 엘리베이터 홀 자동문 위치 변경, 세탁실 신규 설치
 - 탈의실·샤워실 이용계획 및 교육실 빔프로젝트 등 설치



□ 주요 회의내용


○ 환자 공용화장실 및 직원 전용화장실 설치 관련

간호부 요구사항

- 현 설계는 기존 환자 공용화장실이 휴게실로 변경되어 향후 화장실 부족으로 민원이 발생 될 수 있으니, 환자 공용화장실 설치 요망
- 직원 전용화장실과 청소 용품 보관 장소 설치 요망

원무과 제시방안

- 휴게실 및 샤워실 면적을 축소하여 환자 공용화장실 설치
 - ※ 공용화장실 배관작업을 위해 동관 3층(간호사 회의실) 천장텍스 재설치
 - ↳ 3층 천장텍스는 석면이 함유되어 석면철거 후 무석면 재료 시공
- 기존 직원 화장실 중 여자화장실은 직원 전용화장실로, 남자 화장실은 청소 용품 등을 보관 장소로 활용

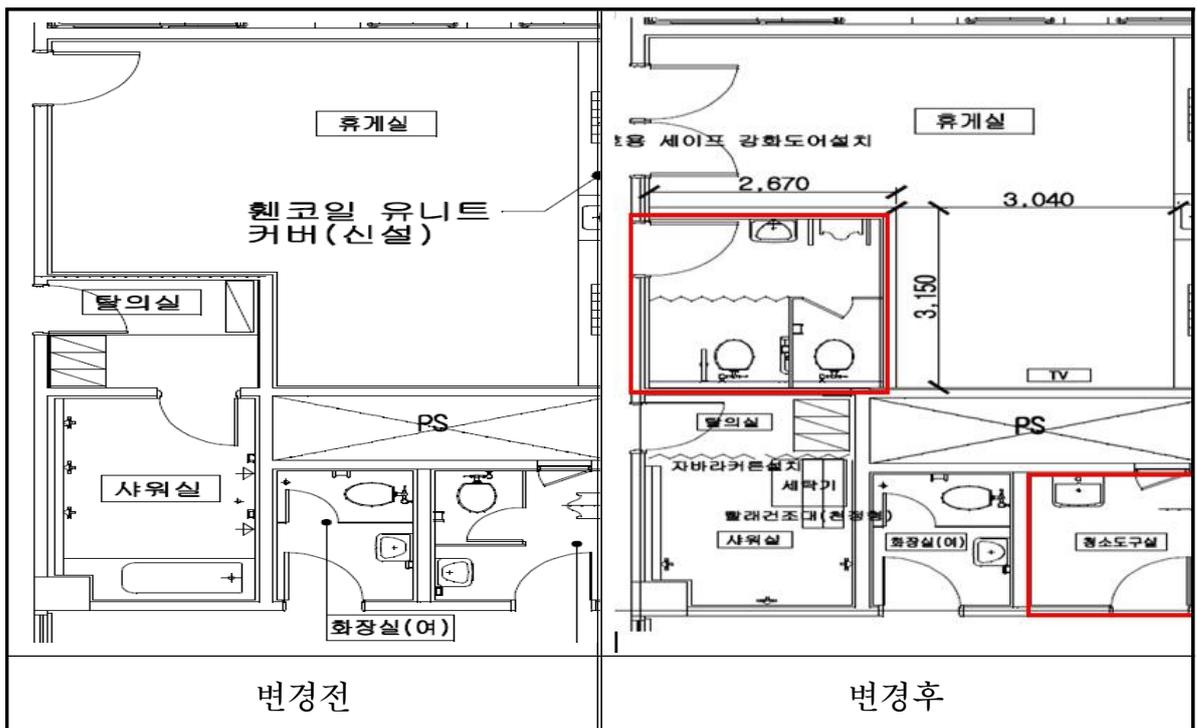


○ 엘리베이터 홀 자동문 위치 변경 및 세탁실 신규 설치

간호부 요구방안

- 엘리베이터 홀에 설치 예정인 자동문은 동선 등을 감안하여 간호사실 앞으로 변경 요망
- 철거 예정인 세탁실 공간 확보 요망

원무과 제시사항

- 자동문은 간호사실 앞으로 변경 설치하고, 세탁실은 계단실에 설치

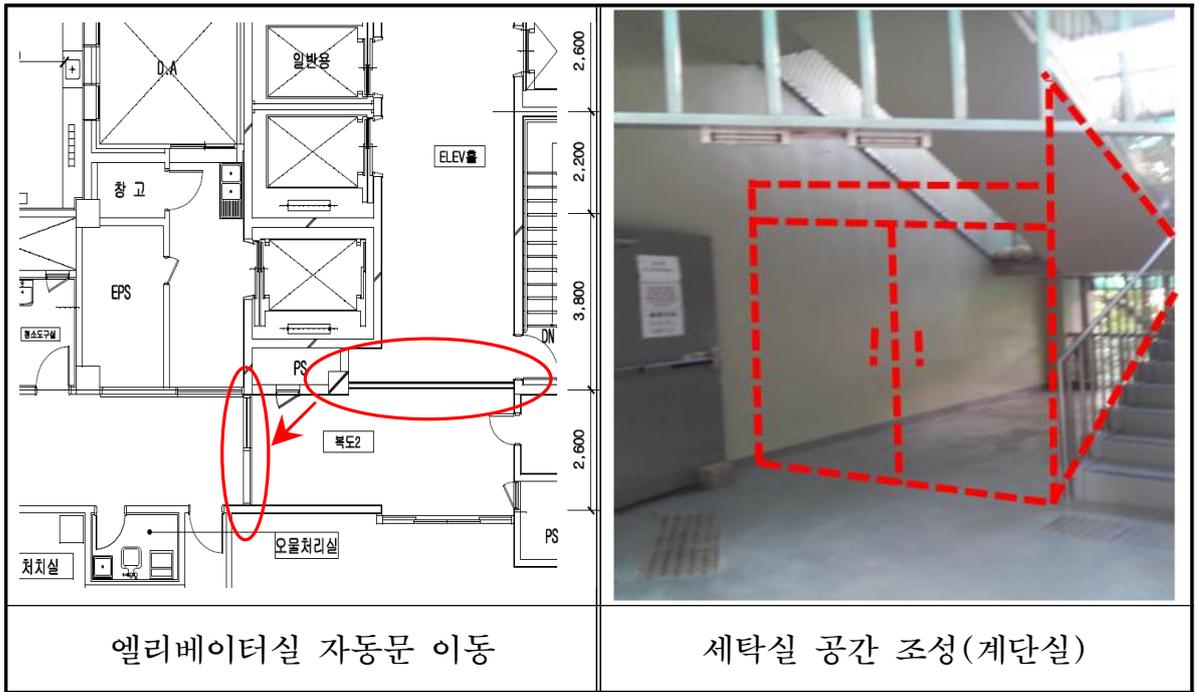

○ 탈의실·샤워실 이용계획 및 교육실 빔프로젝트 등 설치

간호부 요구사항

- 탈의실 천정 빨래 건조대 설치 및 샤워실 욕조 철거 요망
- 교육실은 빔프로젝트 및 접의식 단상, 교탁 설치 요망

원무과 제시방안

- 탈의실 빨래 건조대 설치 및 샤워실 욕조 철거
- 교육실 빔프로젝트 설치 등은 향후 예산 여건을 감안하여 추진

향후계획

○ 간호부 요구사항에 대하여

- 공사감독 기관인 서울시 시설관리공단에 반영여부 검토 지시
- 검토결과 반영 가능한 사항은 시공 및 설계변경 추진

붙임 : 회의참석자 서명부 1부. 끝.