

시 민

문서번호	토목부-5624
결재일자	2014.3.25.
공개여부	대시민공개
방침번호	

주무관	광역도로과장	토목부장
정문수	최순철	03/25 노우성
협조		

호안시설물 설계반영 보고
(도림교 확장공사)



2014. 3.

서울시도시기반시설본부
(토 목 부)

호안시설물 설계반영 보고

(도림교 확장공사)

도림교 상하류에 신설되는 보도교의 교각 시공을 위한 호안시설물 (조경석, 징검다리)에 대한 철거 및 복구 물량을 설계에 반영하고자 보고하는 내용임.

※ 호안시설물 현황 : 조경석(119 m^2), 징검다리(13EA), 소요예산 : 10,274천원

□ 공사개요

- 규 모 : 도로확장 폭30m(6차로) → 41.5m(9차로), 연장84m
- 도 립 교 : 폭41.5 (차도30m, 보도11.5m), 연장60m
- 공사기간 : 2012. 6. 8 ~ 2014. 3.31
- 도 급 비 : 2,197백만원
- 시 공 사 : 서남종합건설(주), (주)감천토건
- 감 리 사 : (주)동일기술공사, (주)수성엔지니어링

□ 보고내용

- 본 공사는 도림천에 설치된 기존 도림교와 별개로 보도교를 기존 도림교 상하류에 설치하고 보도를 차도로 전환하여 차로수를 확대하는 공사로,
- 새로이 설치하는 보도교의 교각 시공에 따른 기존 호안시설물 철거 및 복구 물량이 설계에 누락되어 설계변경시 반영이 필요한 실정임.

□ 감리단 검토 의견

- 도림교 상하류에 신설되는 보도교의 교각(P2) 시공구간에 저촉되는 기존 도림천 둔치 조경석 철거 후 원상 복구 및 교량 상부 거더 시공을 위한 임시 가도 설치구간에 저촉되는 징검다리 철거 후 원상 복구 물량이 설계에 누락되었으므로 설계변경시 반영하는 것이 타당하다고 사료됨.


○ 공사 개요

- 규 모 : 조경석 철거 및 복구 (교각 2개소, A=119m²)

징검다리 철거 및 복구 13EA

- 공사비 : 10,274천원

○ 호안시설물 철거 및 복구 현황

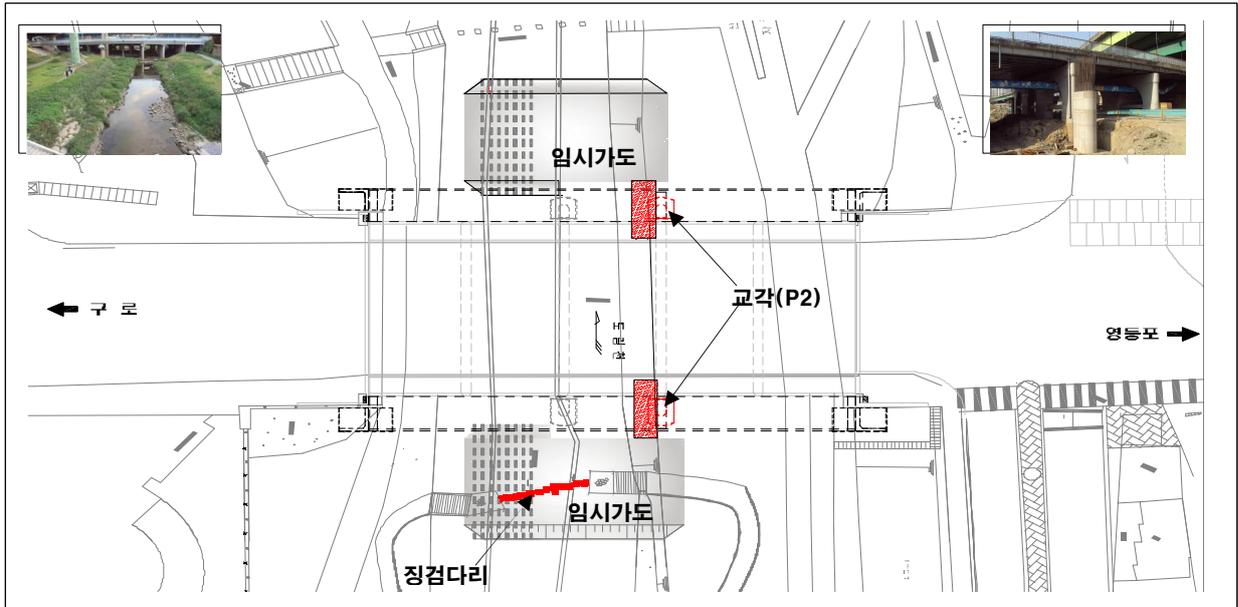

□ 조치계획

○ 상기와 같이 도림교 상하류에 보도교 신설에 따른 조경석 및 징검다리의 임시 철거 및 복구 물량이 누락되었으므로 설계변경시 반영하고자 합니다.

붙임 : 감리단 검토 의견서 1부. 끝.