



# 현 황 도 (양재노인종합복지관)

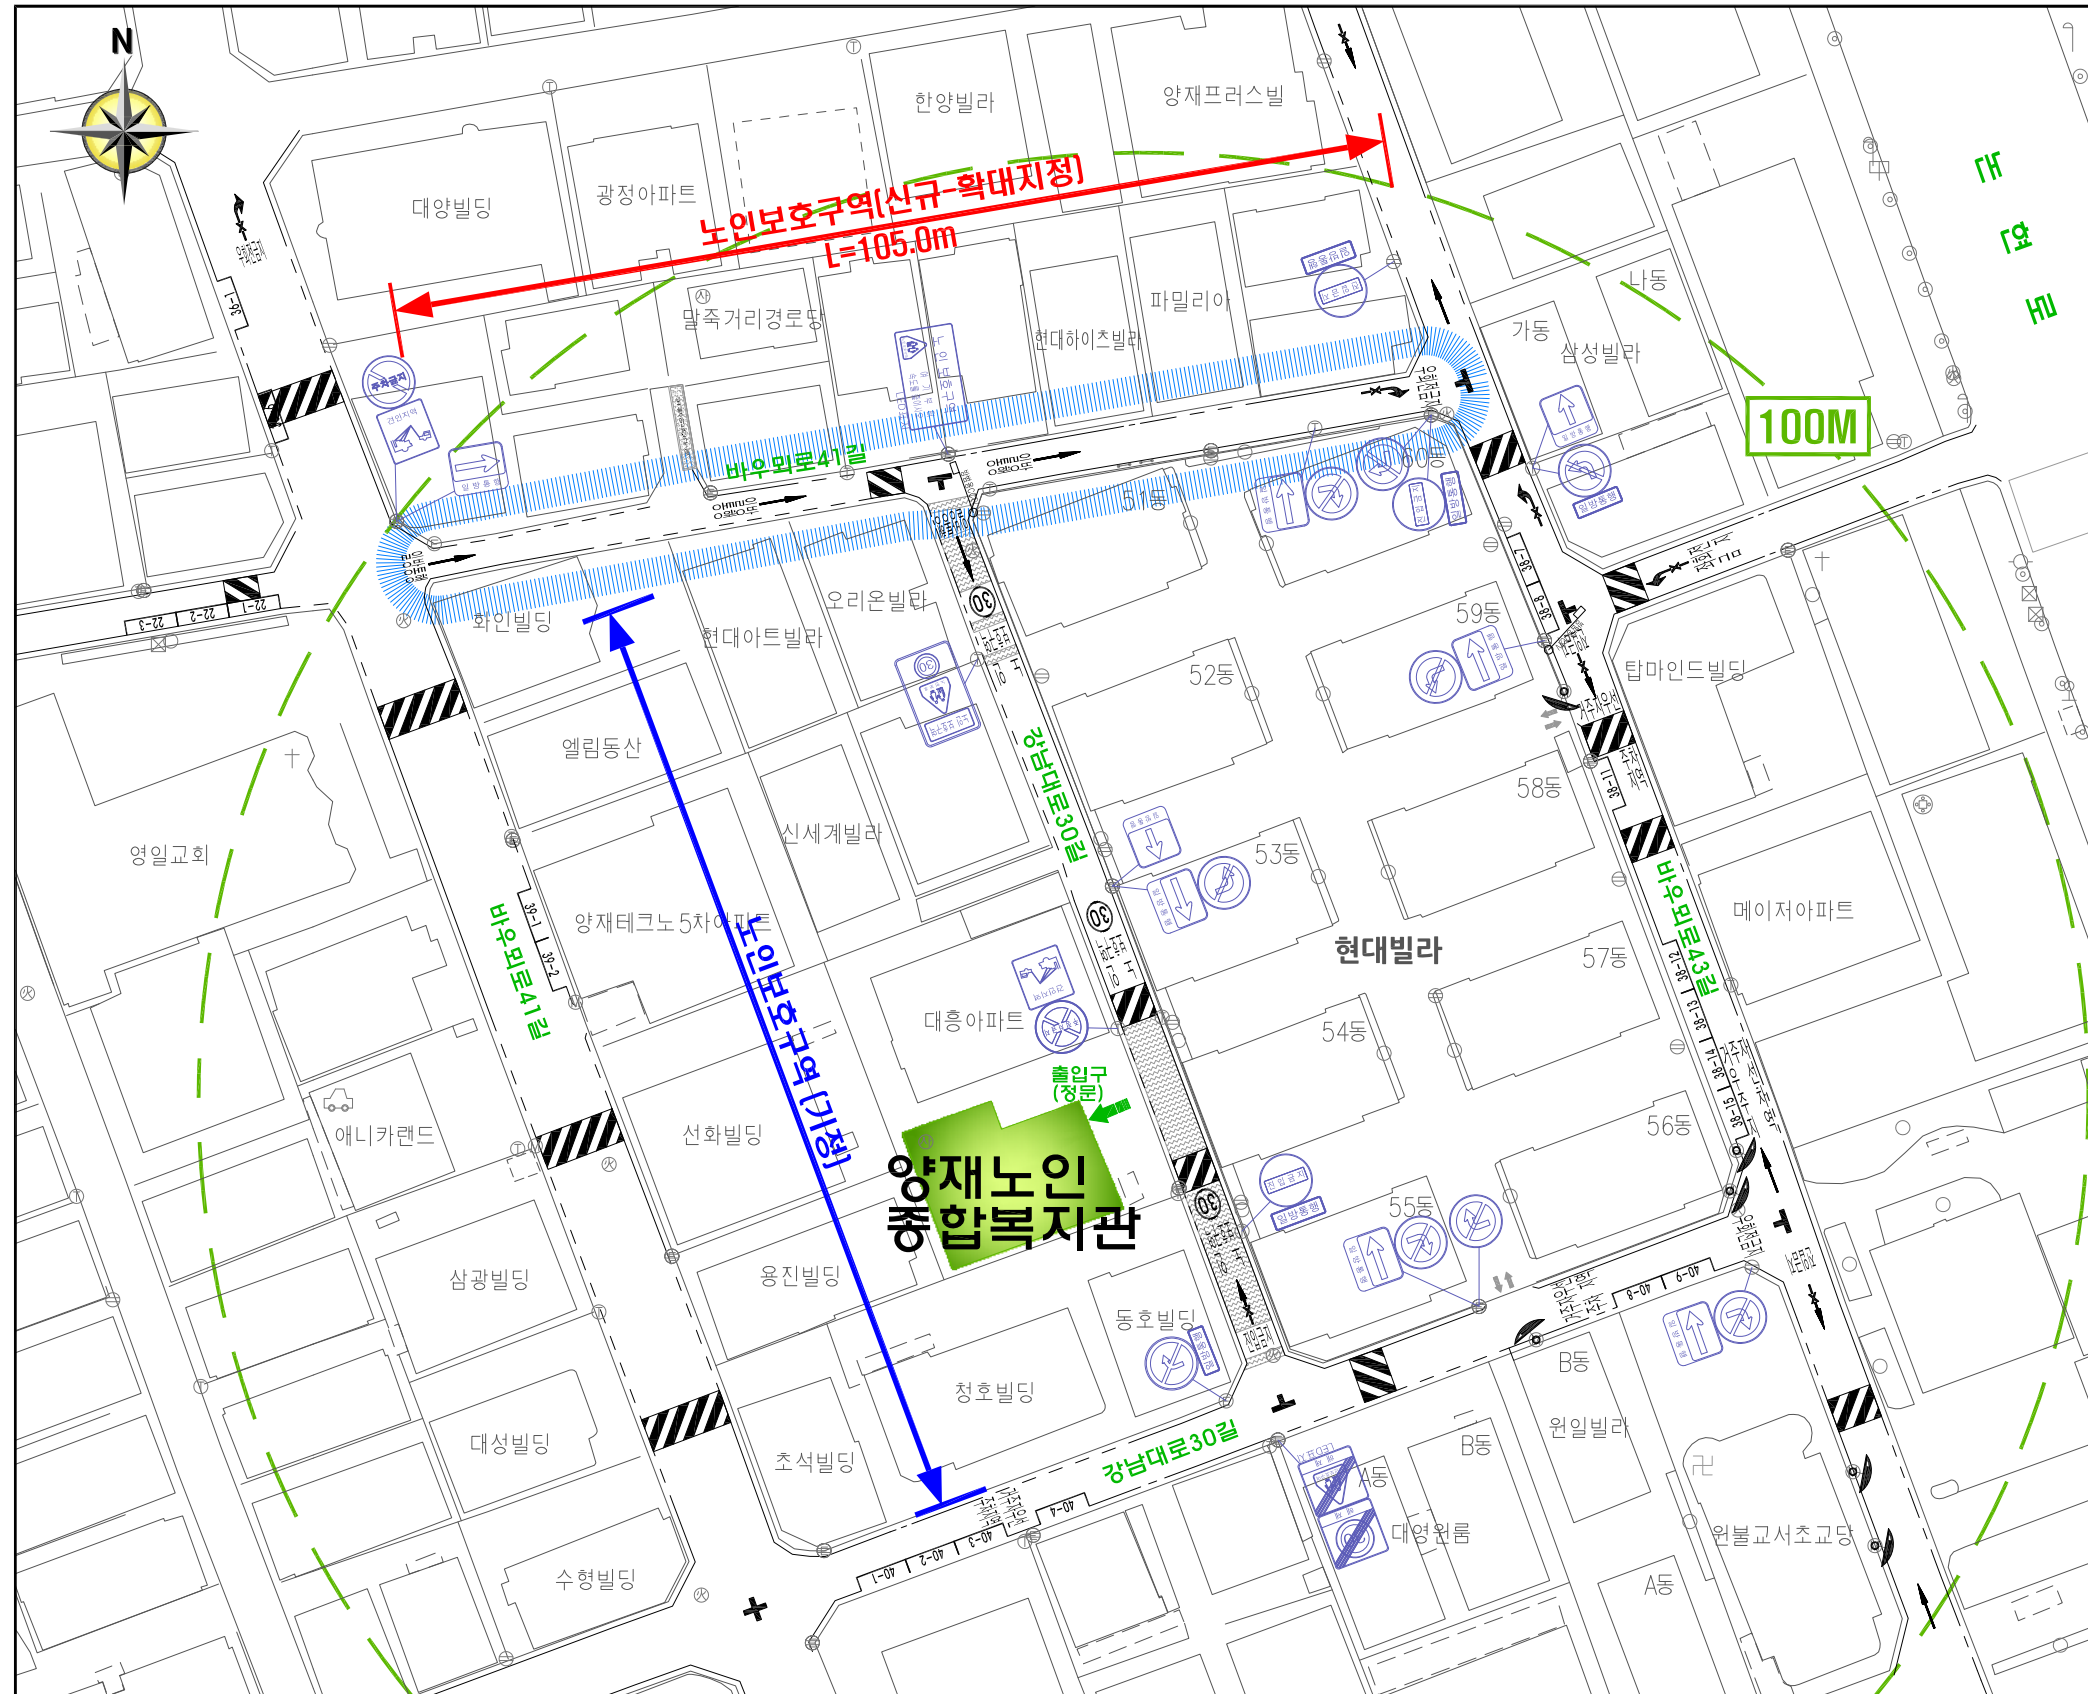

범례	
구분	내용
	교통 표지판
	보호구역 표지판
	노년거주지역
	횡단 보도
	과속방지턱 (원호형)
	미끄럼방지포장
	반사경
	노상주차구역
	CCTV (차량단속, 다목적, 방범용)

SCALE 1/400 0 10 30 50M

# 규 제도 (양재노인종합복지관)

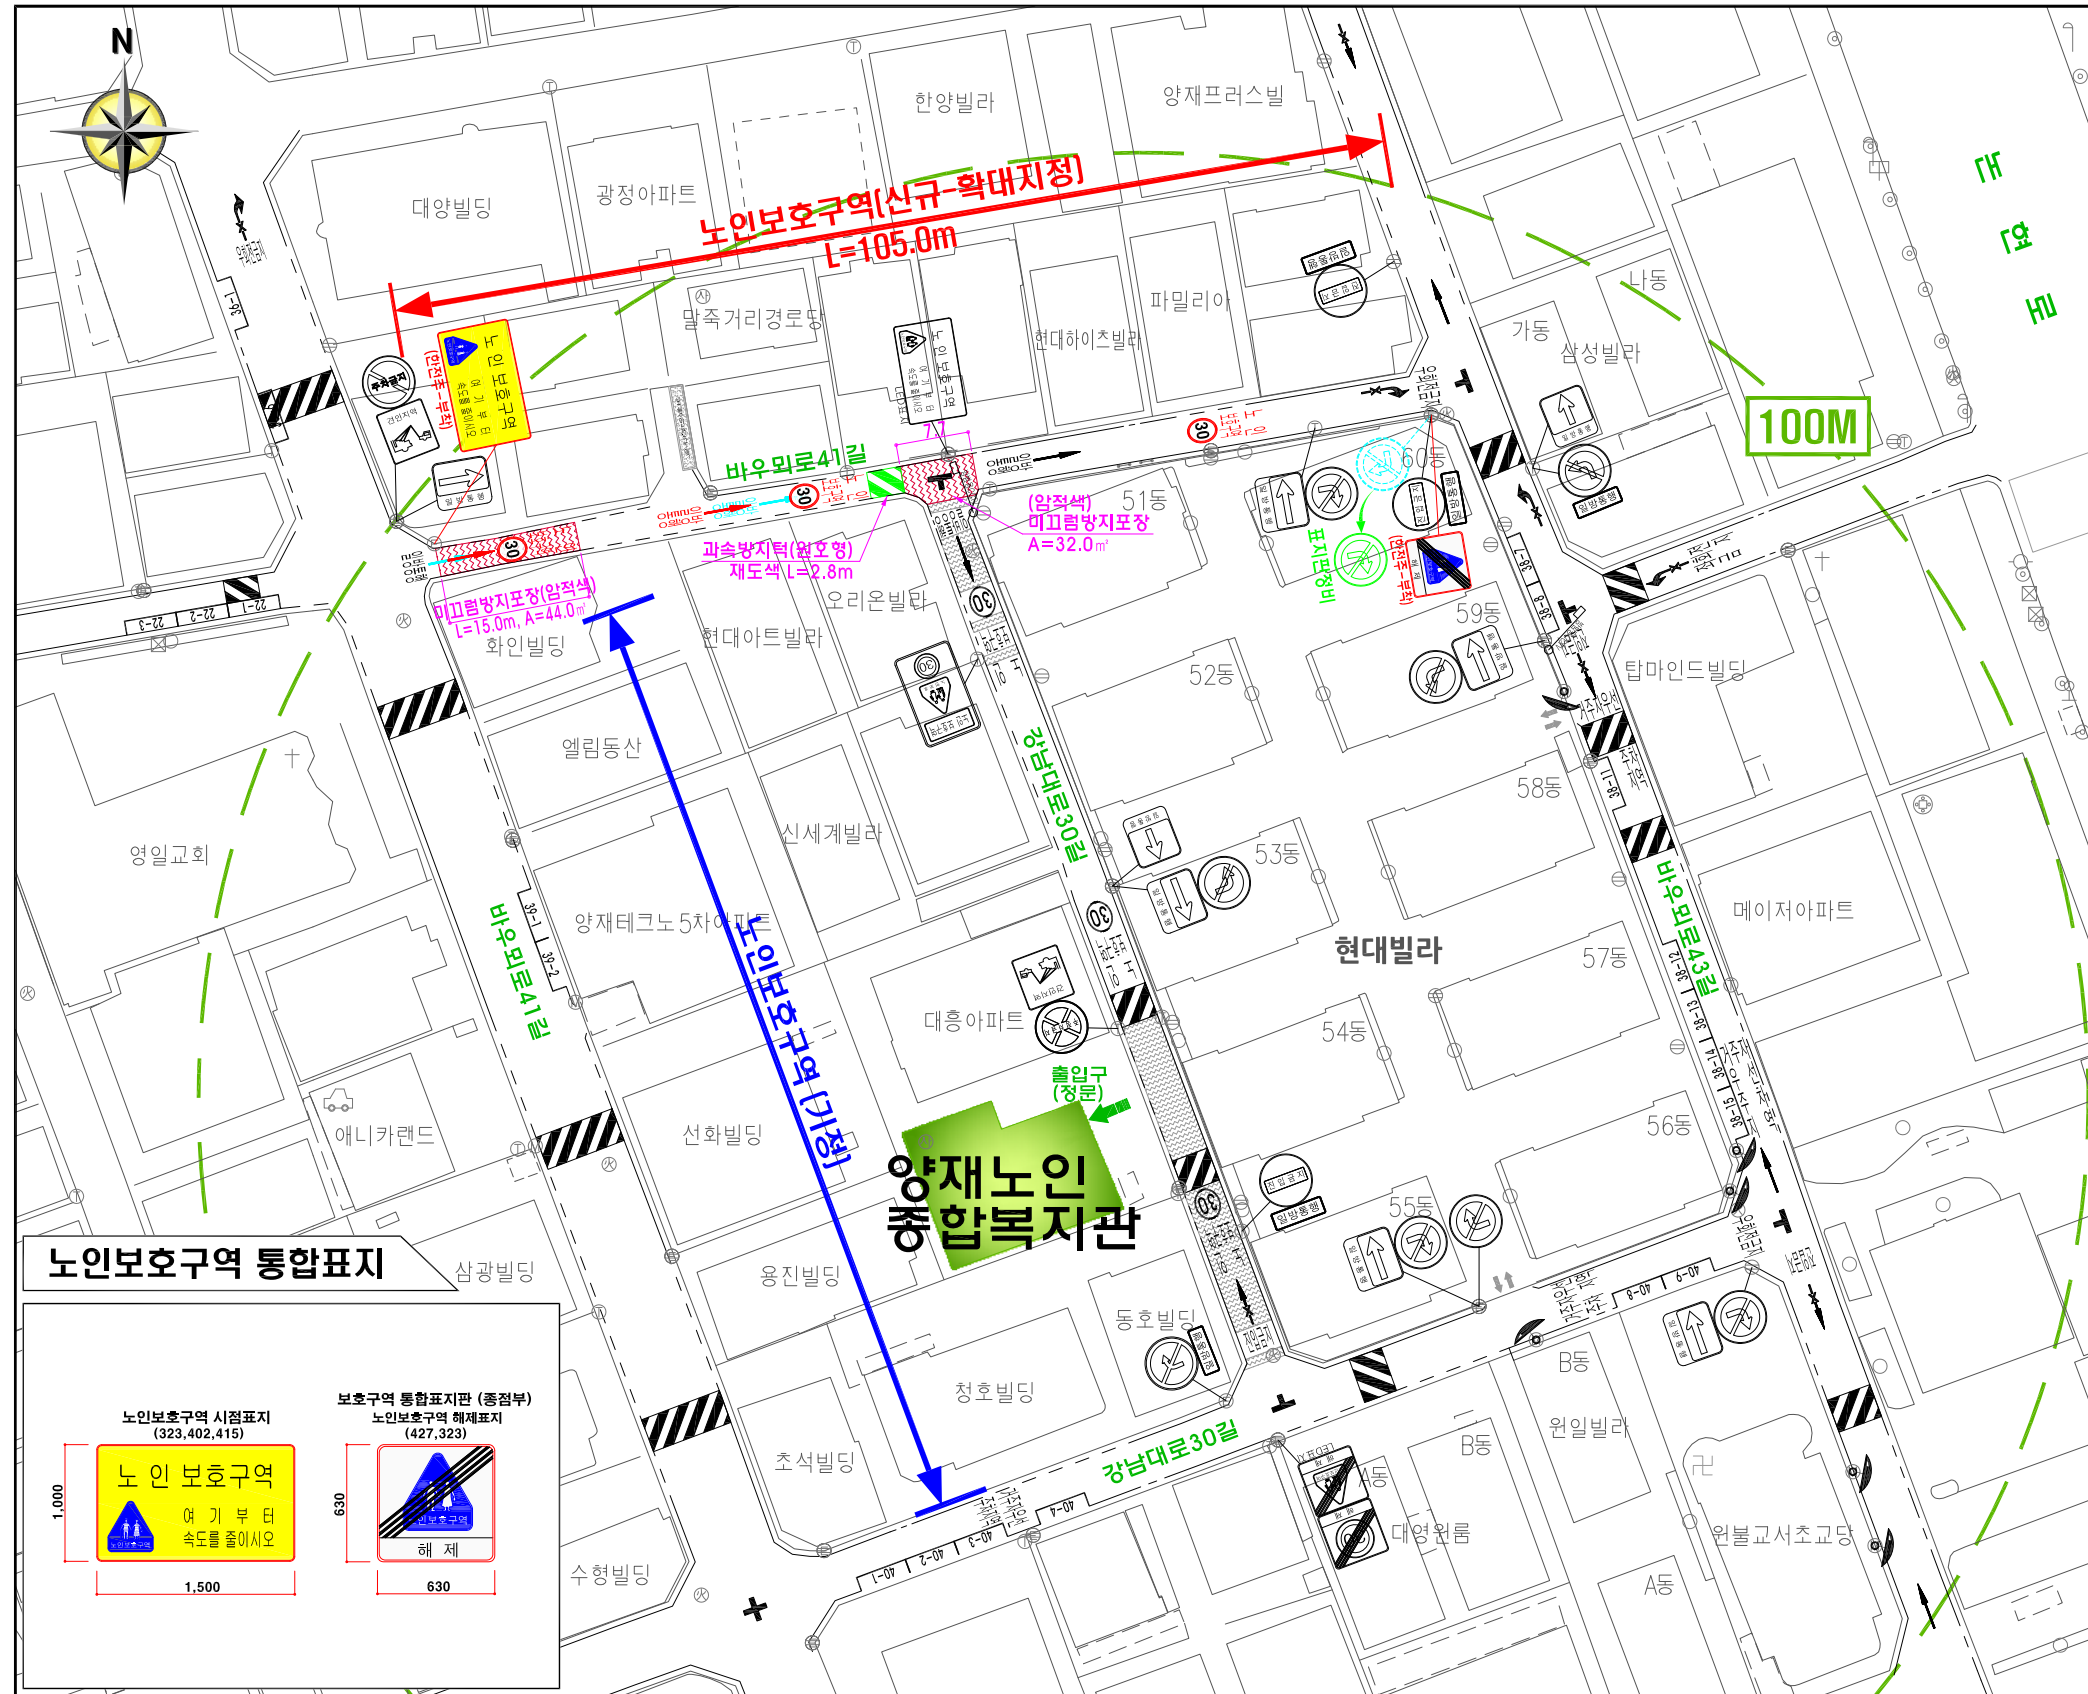

**노인보호구역 통합표지**

노인보호구역 시점표지 (323,402,415)  
노인보호구역 (여기부터 속도를 낮이시오)  
1,000 x 1,500

보호구역의 통합표지판 (종점부) 노인보호구역 해제표지 (427,323)  
노인보호구역 해제  
630 x 630

## 주요사업내용

구분	항 목	단위	현황	수 량		
				개	신 설	교 체
안 전 표 지	계 <교통표지>	개	5	-	-	-
	211 [진입금지]	개	1	-	-	-
	213 [우회전금지]	개	2	-	-	-
	327 [일방통행 : 좌측방향]	개	1	-	-	-
표 지	412 [교통규제]	개	1	-	-	-
	계 <통합표지>	개	1	2	-	-
지	323, 402, 415 [노인보호구역,거리,통행주의]	개	1	1	-	-
	427, 323 [노인보호구역 해제]	개	-	1	-	-
노 면 표 지	소 계	개	7	9	-	3
	510 [우회전금지]	개	1	-	-	-
	518 [속도제한] 30 (숫자)	개	-	3	-	-
	536-2 [노인 보호구역] 문자	개	-	3	-	-
	537 [진행방향] 직진	개	1	2	-	2
시 판	일방통행 (문자)	개	2	1	-	1
	우회전금지 (문자)	개	1	-	-	-
	자형 교차로 (기호)	개	2	-	-	-

## 개 선 방 안

구분	교 통	토 목	내 용
노 면 표 지	통합 표지판	2 EA	임프식 횡단보도 -
	형 단 보 도	신 설 -	미끄럼방지포장(암적색) 76㎡
표 지	노인 보호구역	3 EA	안전패드 포장 (노란색) -
	30	3 EA	노면표시 및 재포장(아스콘) -
표 지 판	주차금지구역	-	방호울타리 렌스 -
	주차금지구역 (서행)	-	방호울타리(U형블라드) -
표 지 판	주차구역 제거	-	과속방지턱(원호형) -
	노인 보호구역	-	과속방지턱(이미지) -
	임프식 횡단보도(재도색)	-	임프식 횡단보도(재도색) -
	전신주용 디자인시트 (어린이보호구역)	-	전신주용 디자인시트 (어린이보호구역) -

## 범 례

구분	내 용
존 치	교통 표지판
	과속방지턱 (원호형, 이미지)
제 거	교통 표지판, 과속방지턱(원호형)
	노면표시, 주차구역
신 설	통합 표지판
	노면표시
	미끄럼방지 포장 (암적색)

