




1. 광진구 천호대로 659 앞

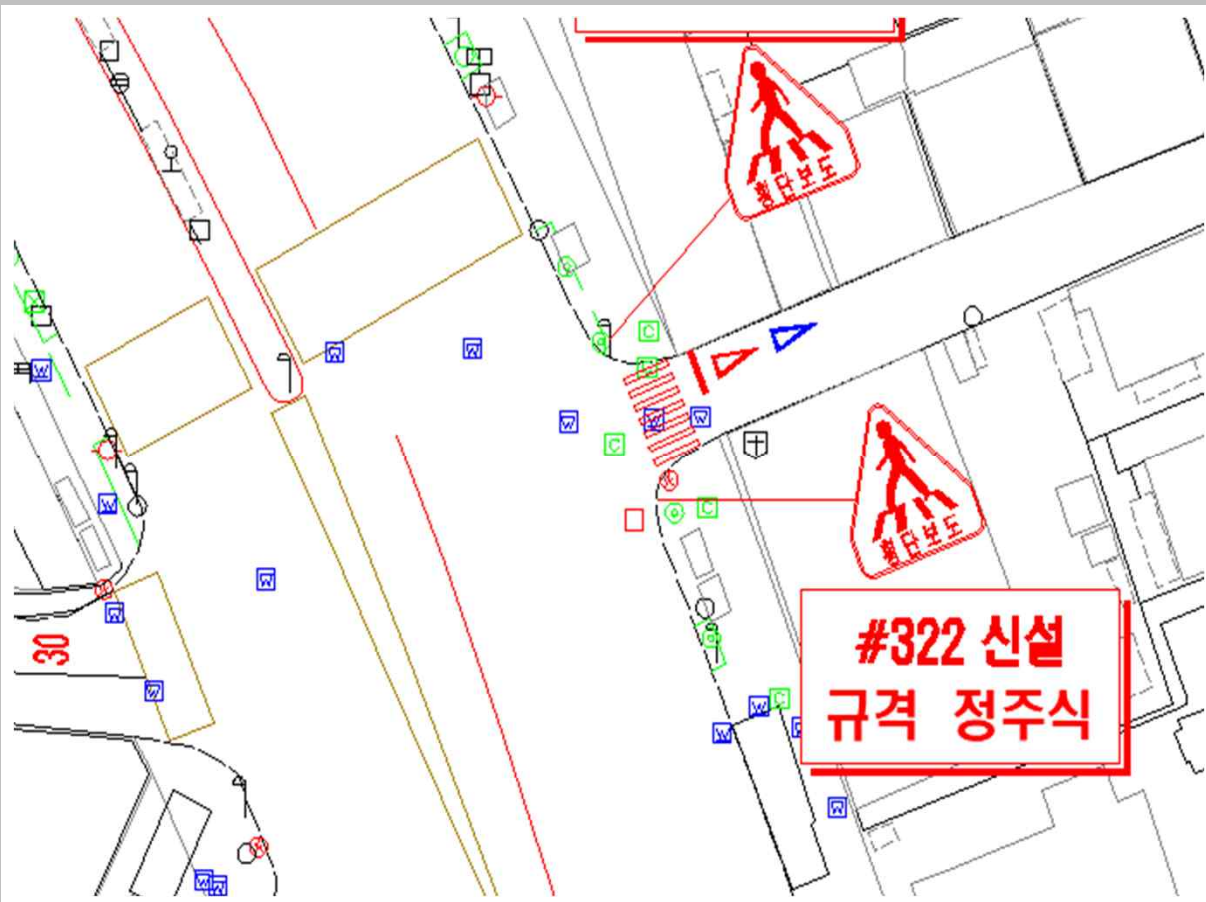



2. 광진구 천호대로 667 앞

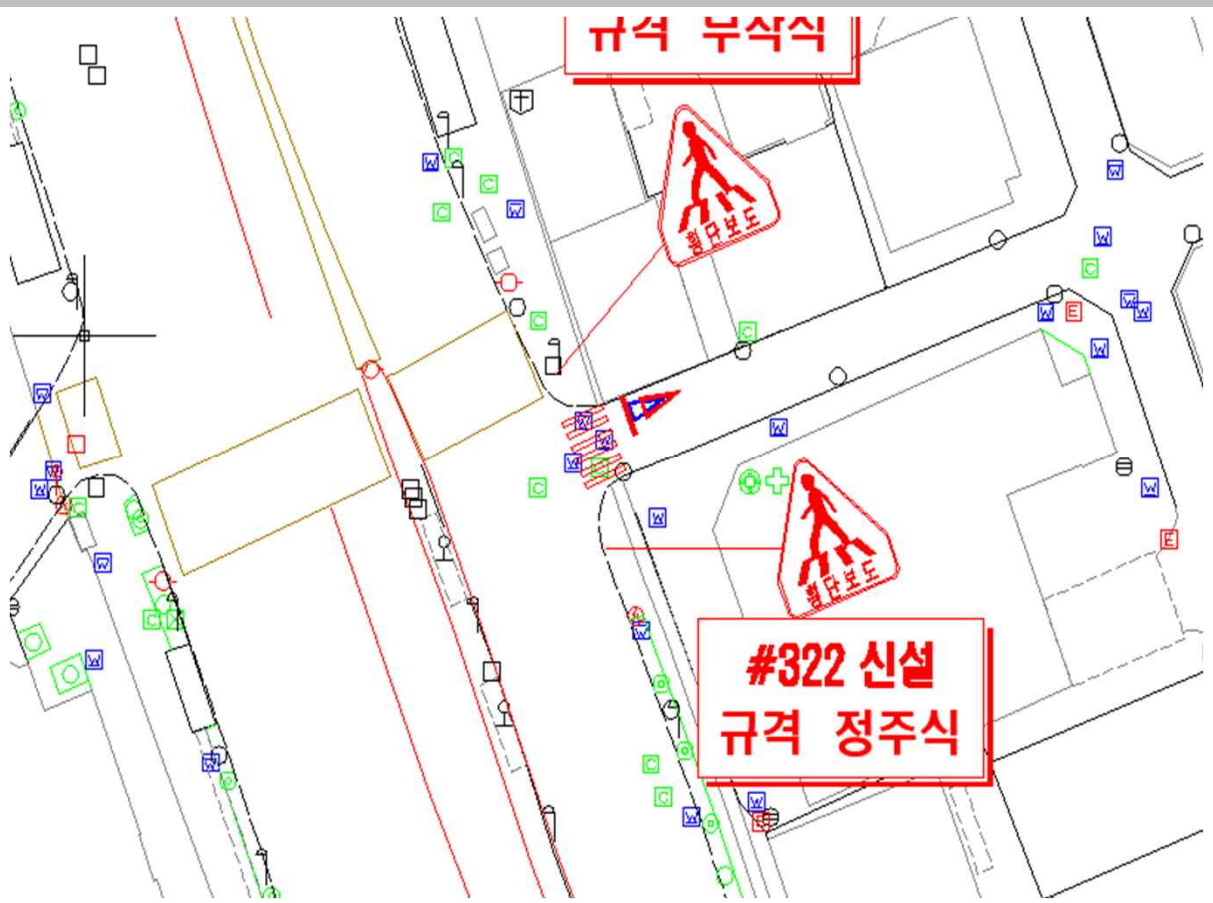



3. 증랑구 면목로 319(사가정역R남측)

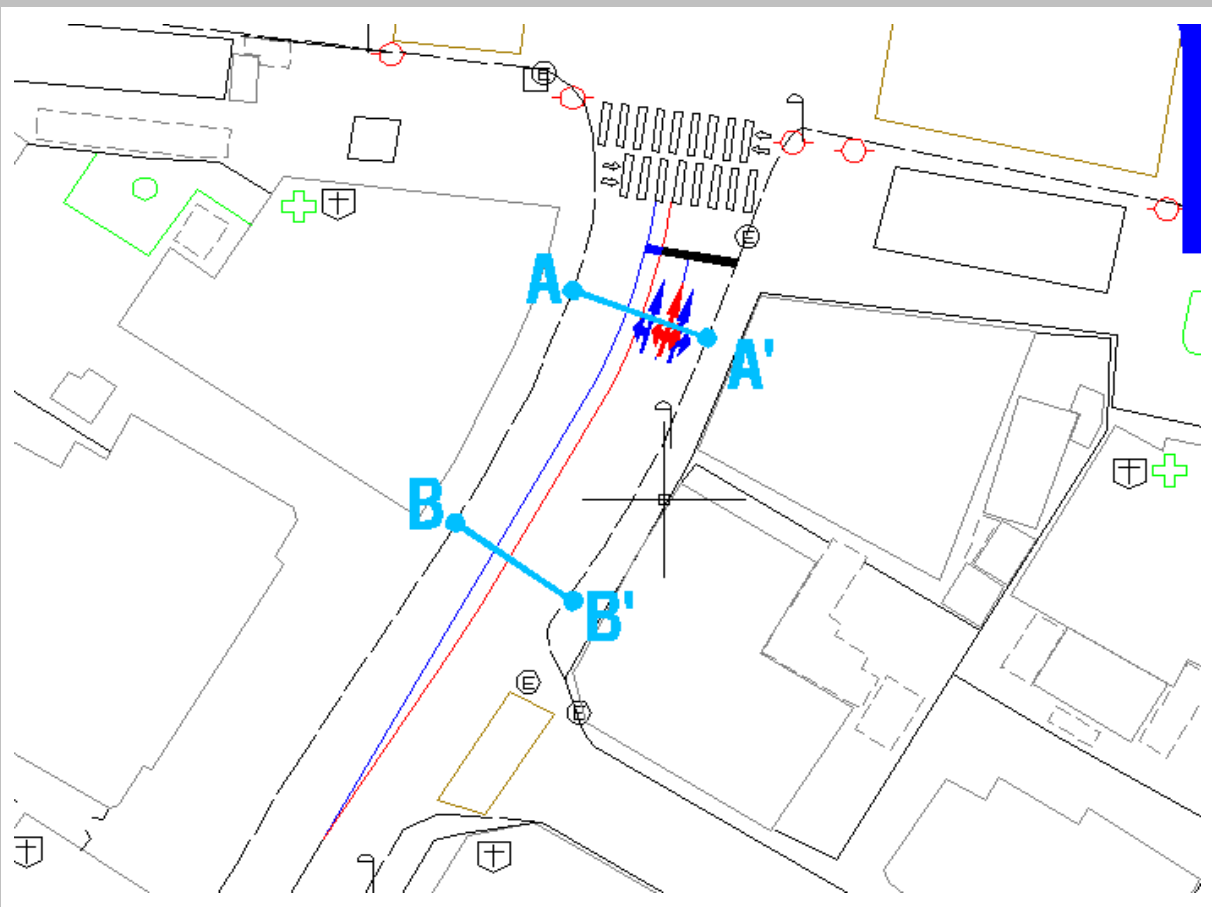



4.종량구 증량천로 322 동구햇살아파트

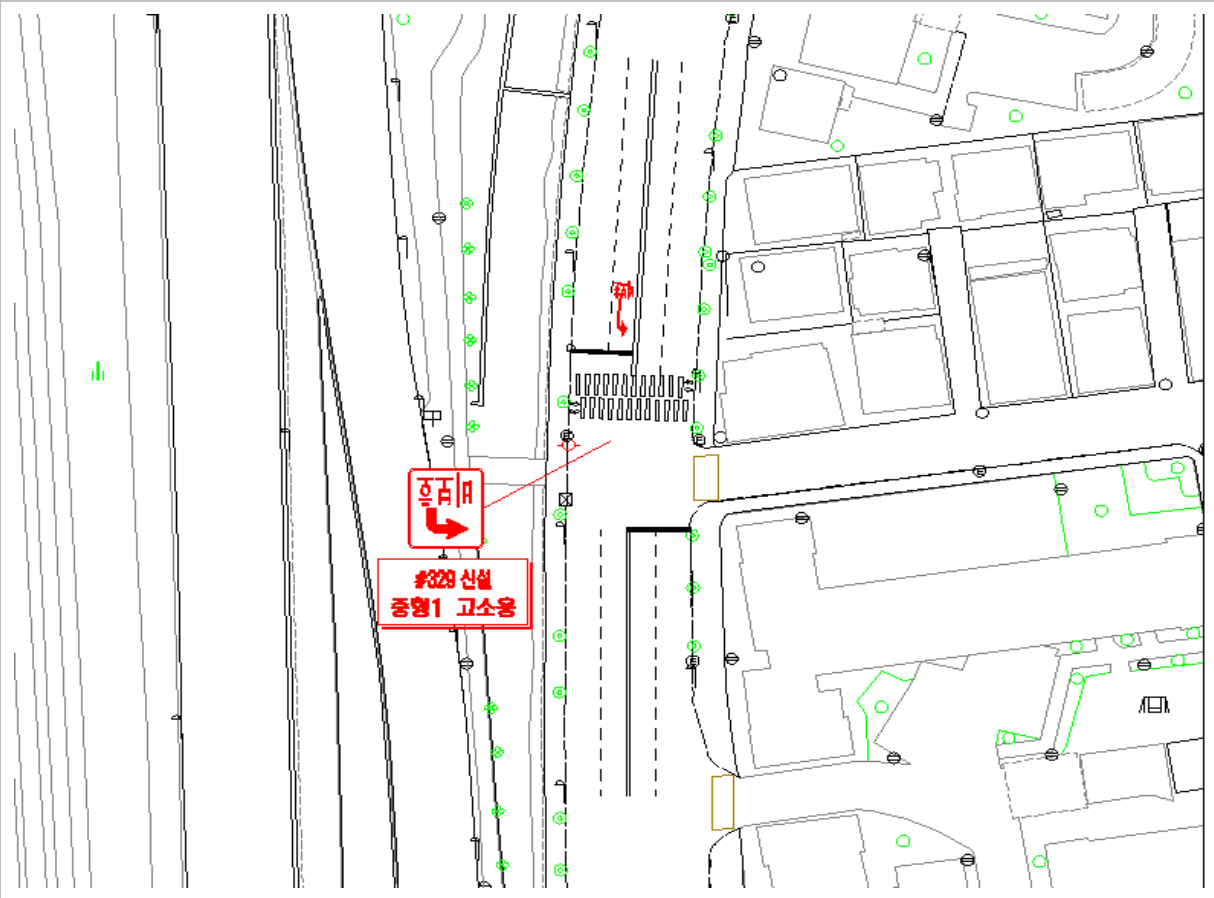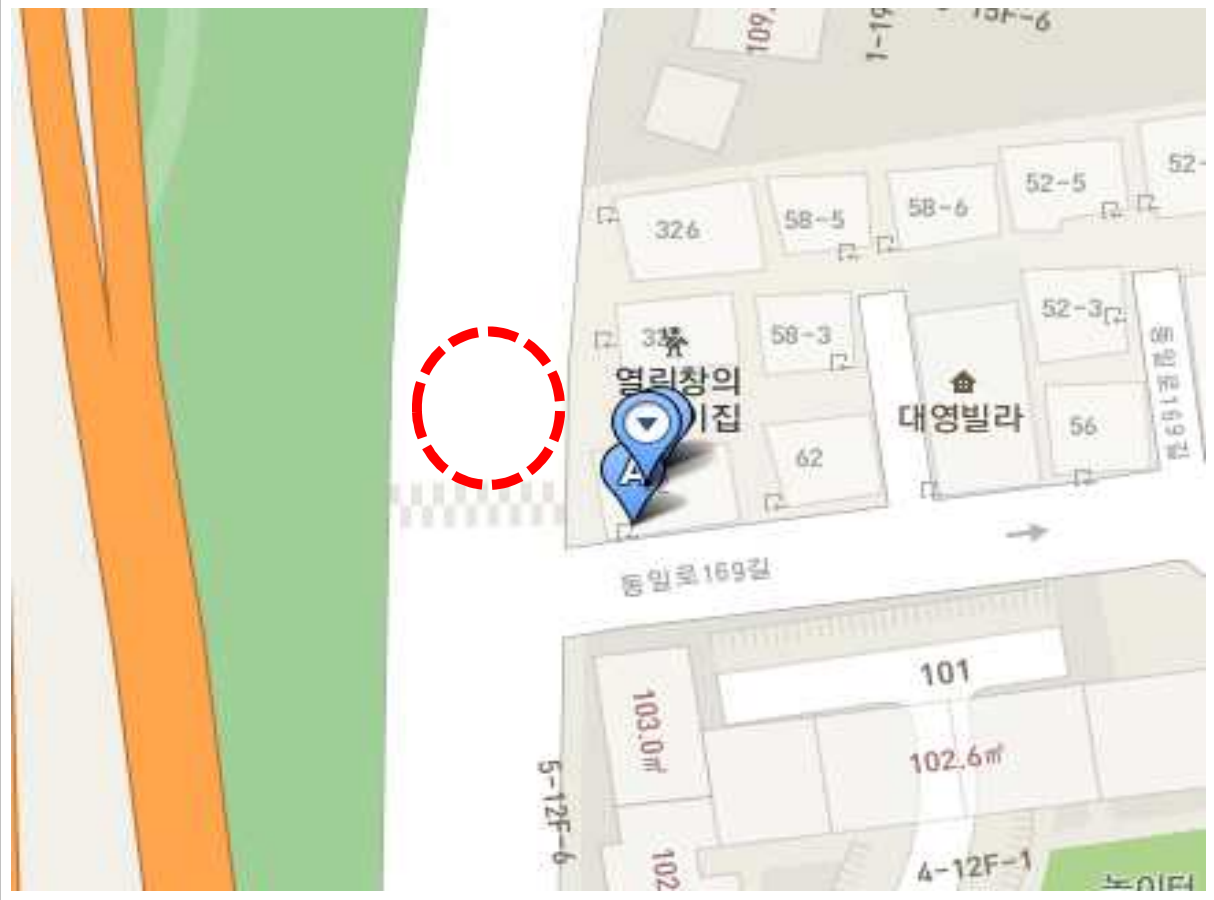


5.종랑구 종랑천로 242 신목초교입구

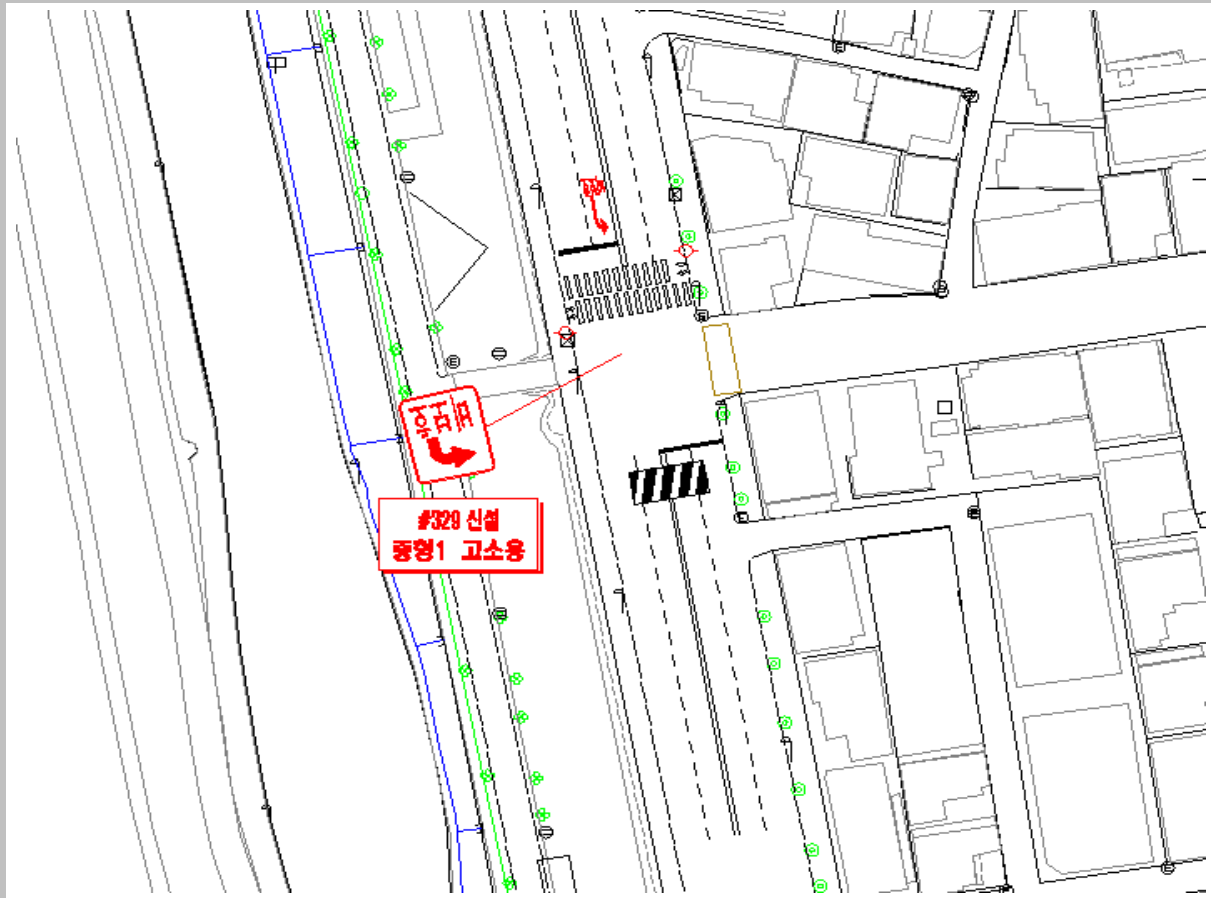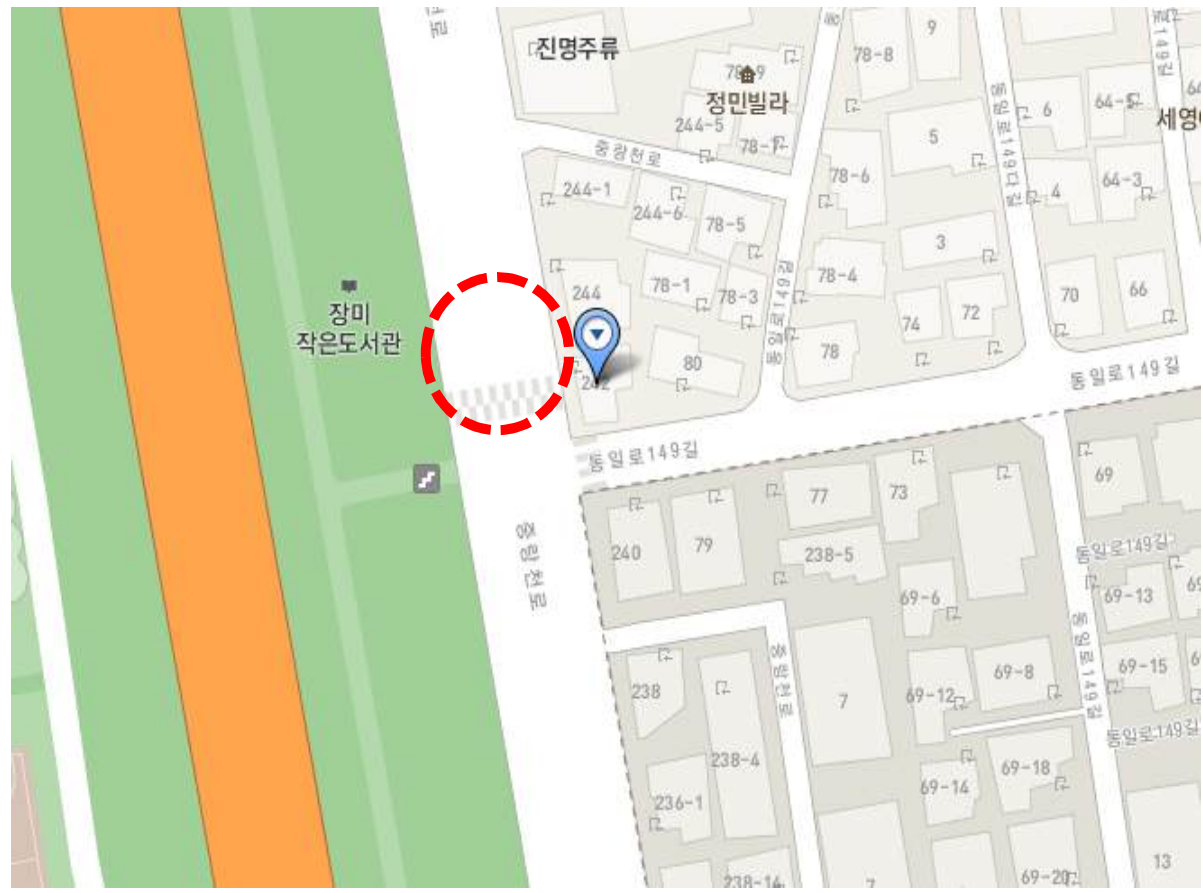


6.중랑구 중랑천로 206 이화교북단

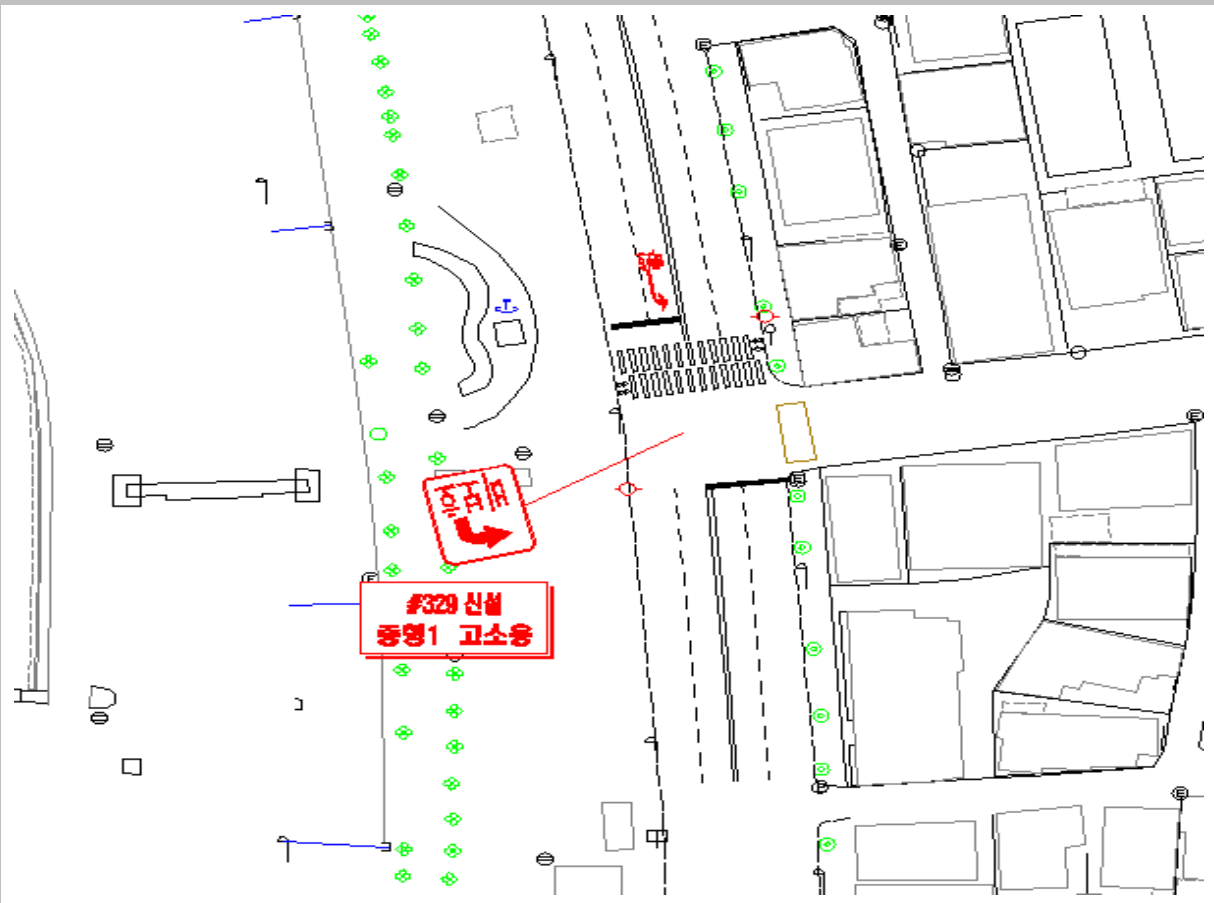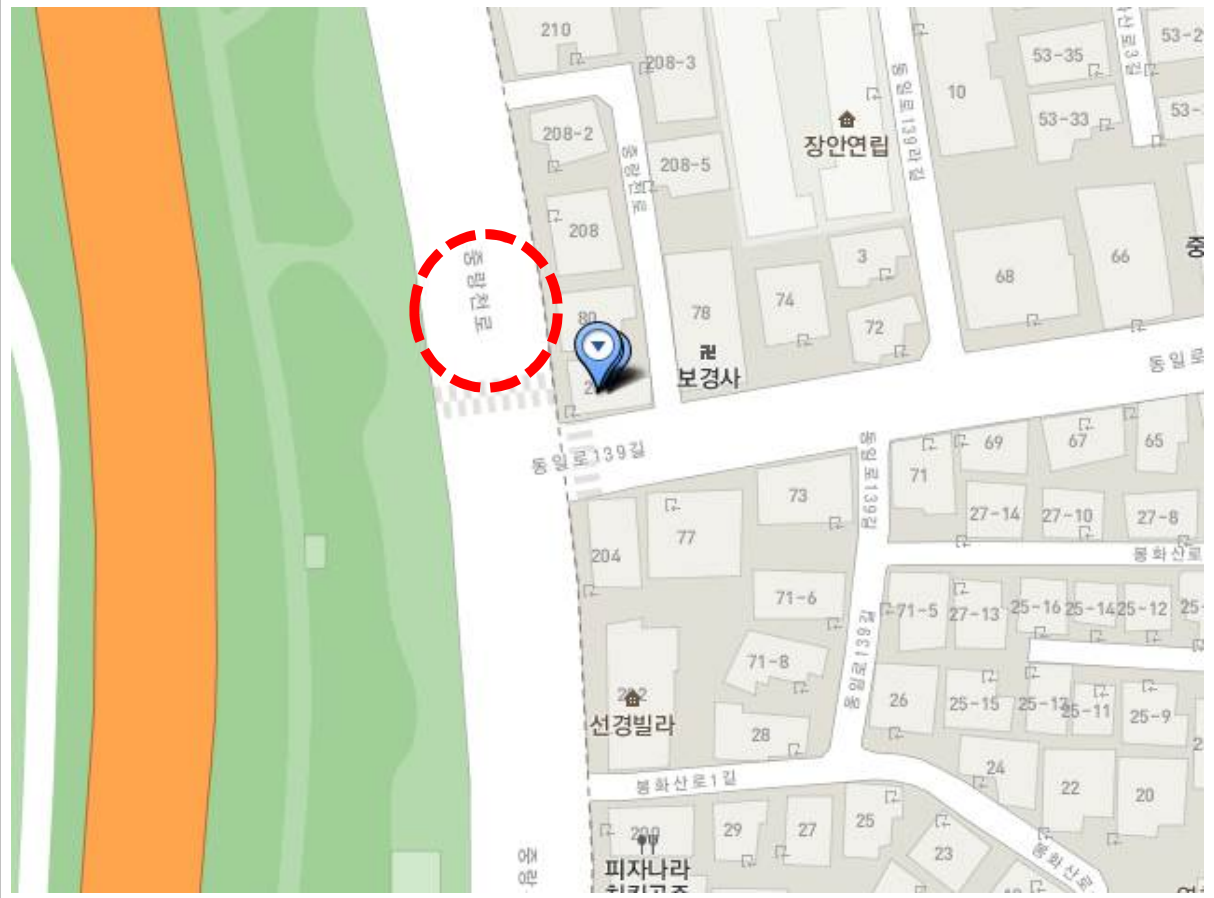


7.중랑구 면목로 372 면목신협

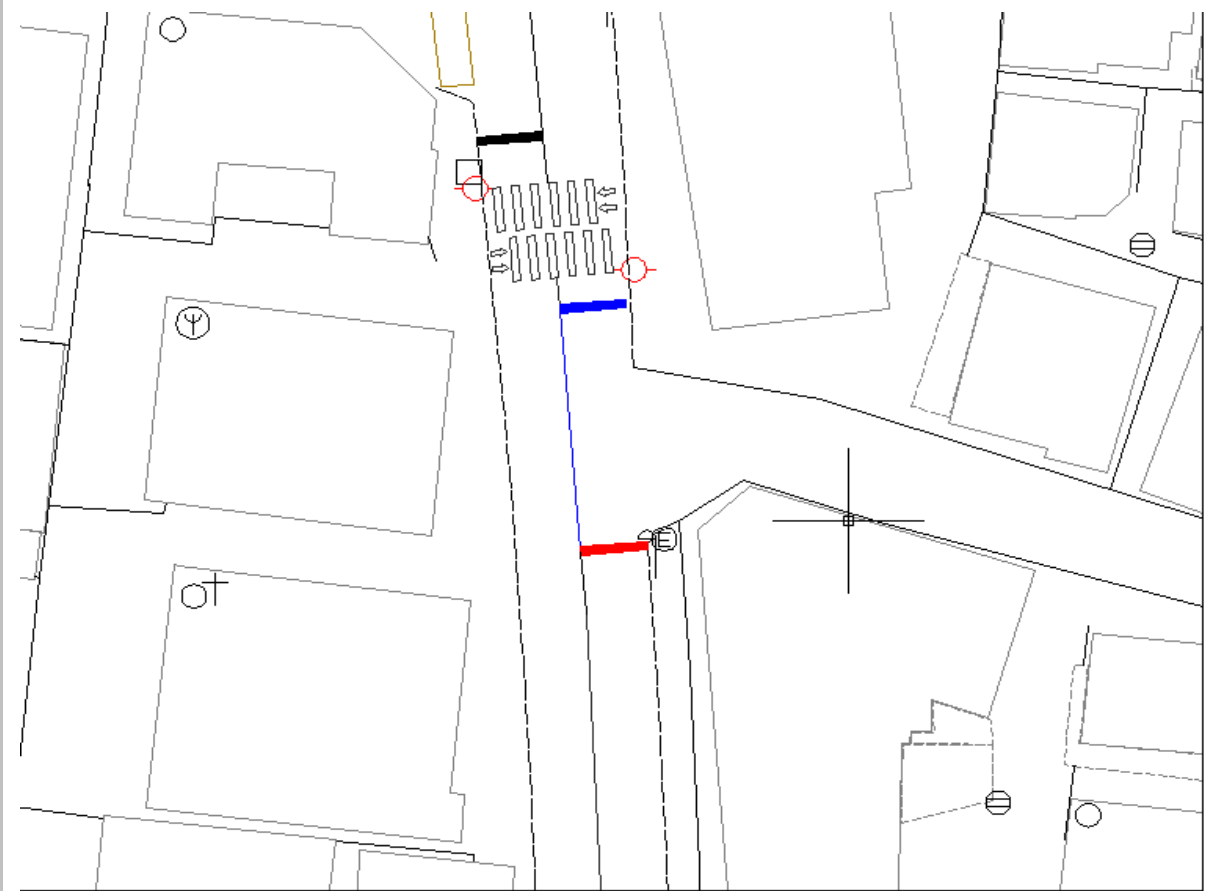

8.성동구 광나루로 237 센스빌오피스텔 앞

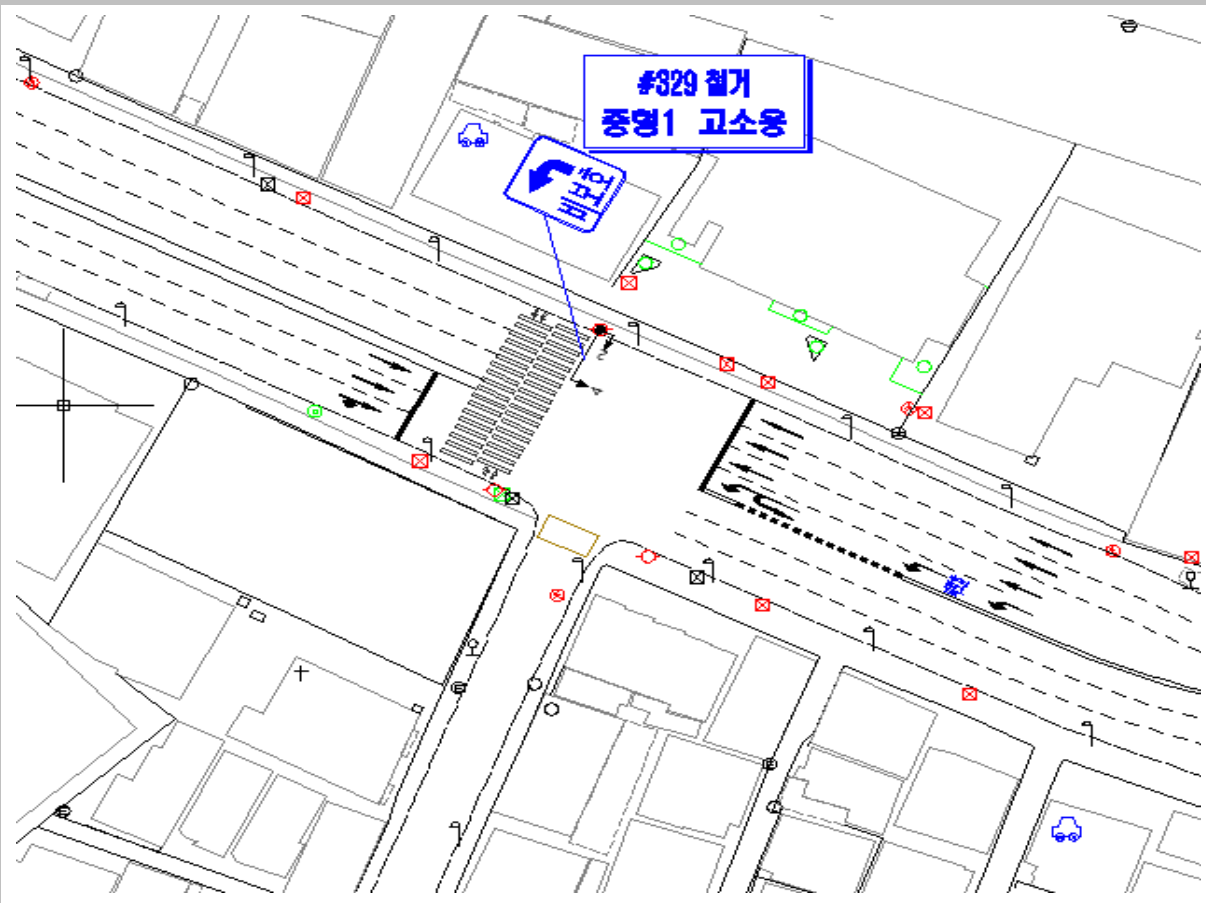

9. 동대문구 답십리로 성바오로병원교차로~답십리골다리

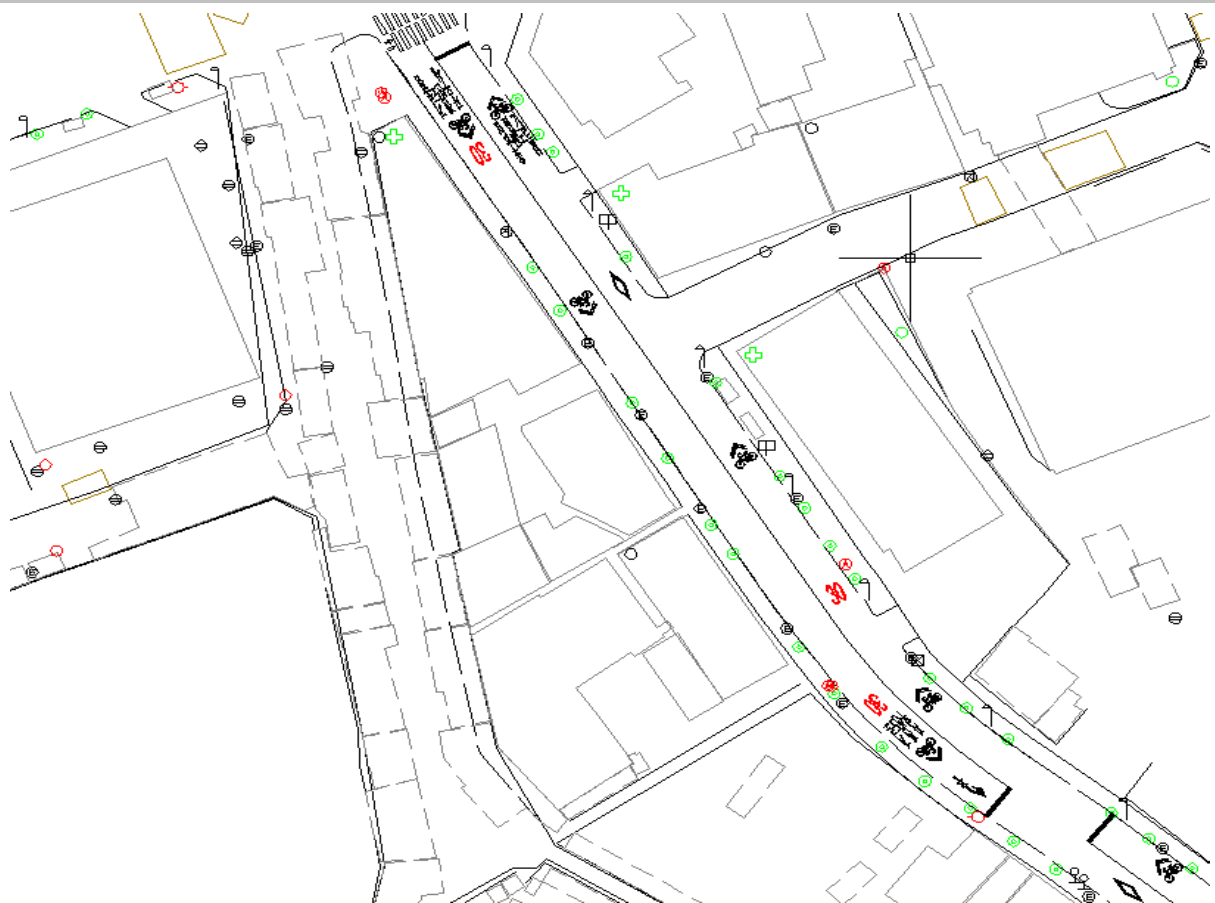

10.성동구 아차산로 147 앞

