


종로4가

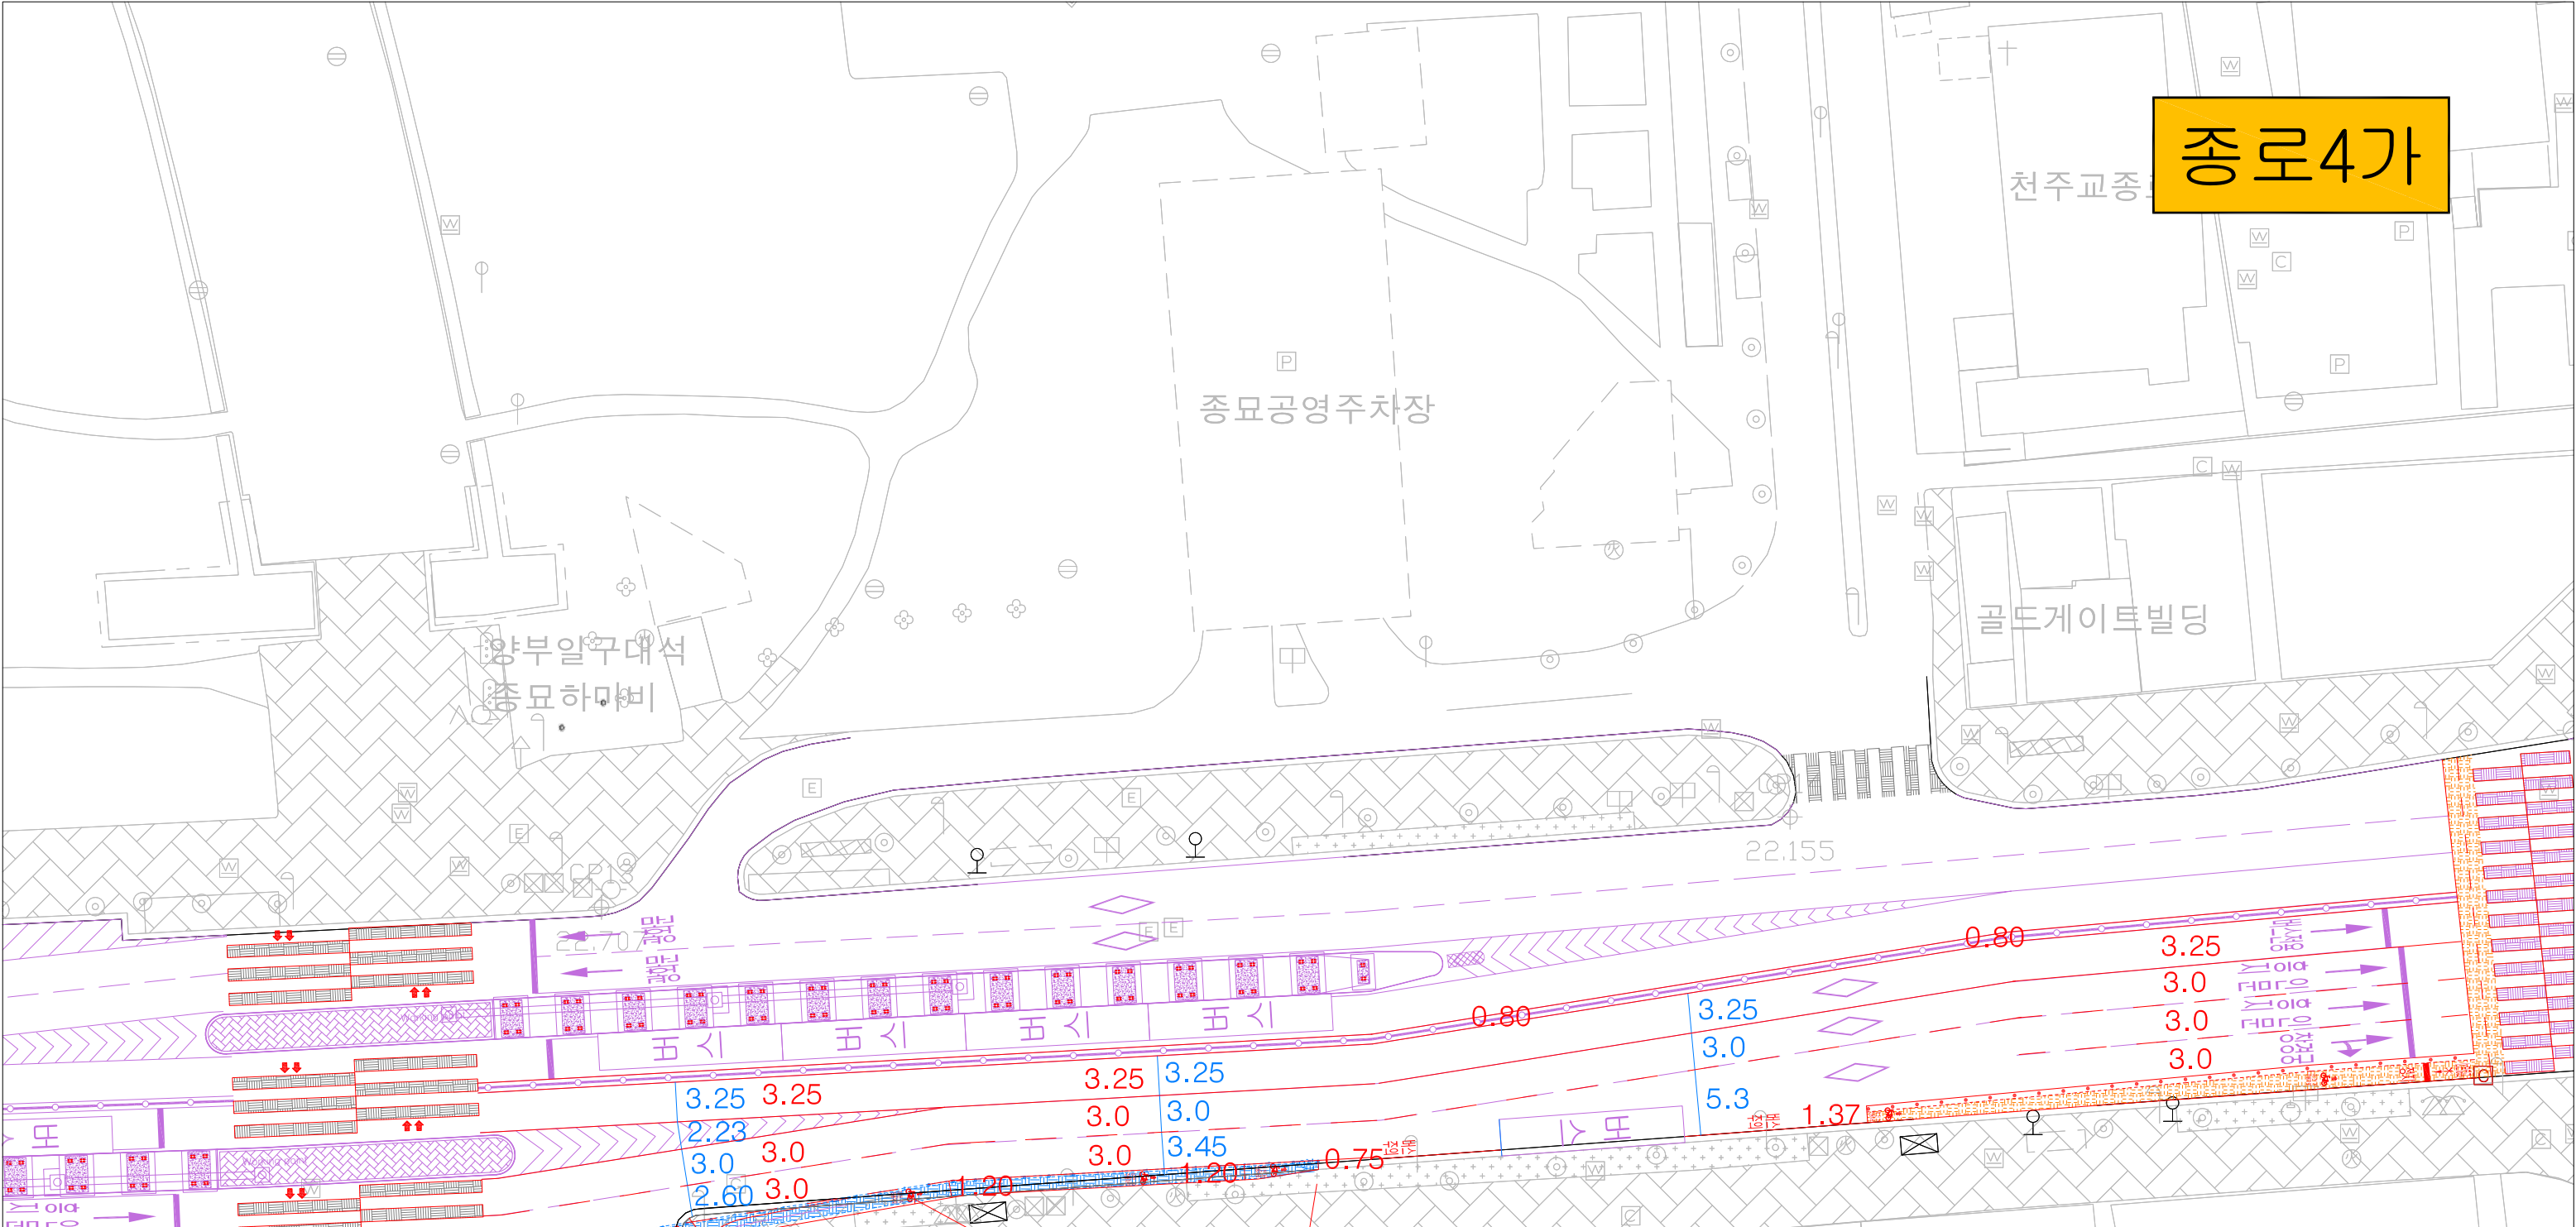

- 보도정비구간(L=40m)**
- 표지병(태양광매립형) 설치
L=70m(C.T.C 2.0m, 70EA(양측))
 - 라인마킹(흰색, 파선 L=35m)
 - 라인마킹(흰색, 실선 L=140m)
 - 라인마킹삭제(흰색, 실선 L=670m)
 - 라인마킹삭제(황색, 실선 L=430m)
 - 자전거도로 도막포장(적색, A=150m²)
 - 자전거전용차로 표시, 정지선, 화살표 도색

- 보도정비구간(L=60m)**
- 횡단보도(세운상가앞) 정비 1식
 - ① 횡단보도 보도턱낮춤(L=15m)
 - ② 횡단보도 시선유도봉 이설(L=28m)
 - ③ 지장물이설(신호등지주-1EA)

- 보도 셋백(승보약국앞) 정비 1식**
- ① 지장물이설(시티투어버스정류장-1개소)
 - ② 지장물이설(가로등지주-2EA)
 - ③ 지장물이설(공중전화부스-1EA)
 - ④ 지장물이설(가판대 3.0*1.5-1EA)
 - ⑤ 지장물이설(보도웬스 1.0*2.0-2EA)
 - ⑥ 지장물이설(분전함 1.5*1.5-1EA)
 - ⑦ 지장물이설(표지판 견인지역-1EA)
 - ⑧ 가로수벌목(Φ700-5EA)
 - ⑨ 보도철거(A=40m²)
 - ⑩ 보차도경계석설치(A=90m)
 - ⑪ 우수관 및 우수받이이설(L=60m, 15EA)