


삼양동사거리(현황+개선)


- 교통안전표지 및 교통신호기 이설
- 교차로 서측 횡단보도 6m→8m 확폭
- 횡단보도 확폭에 따른 노면표시 재조정
- ※ 교차로 남측 보도채움 확장(3.5m→4.5m)

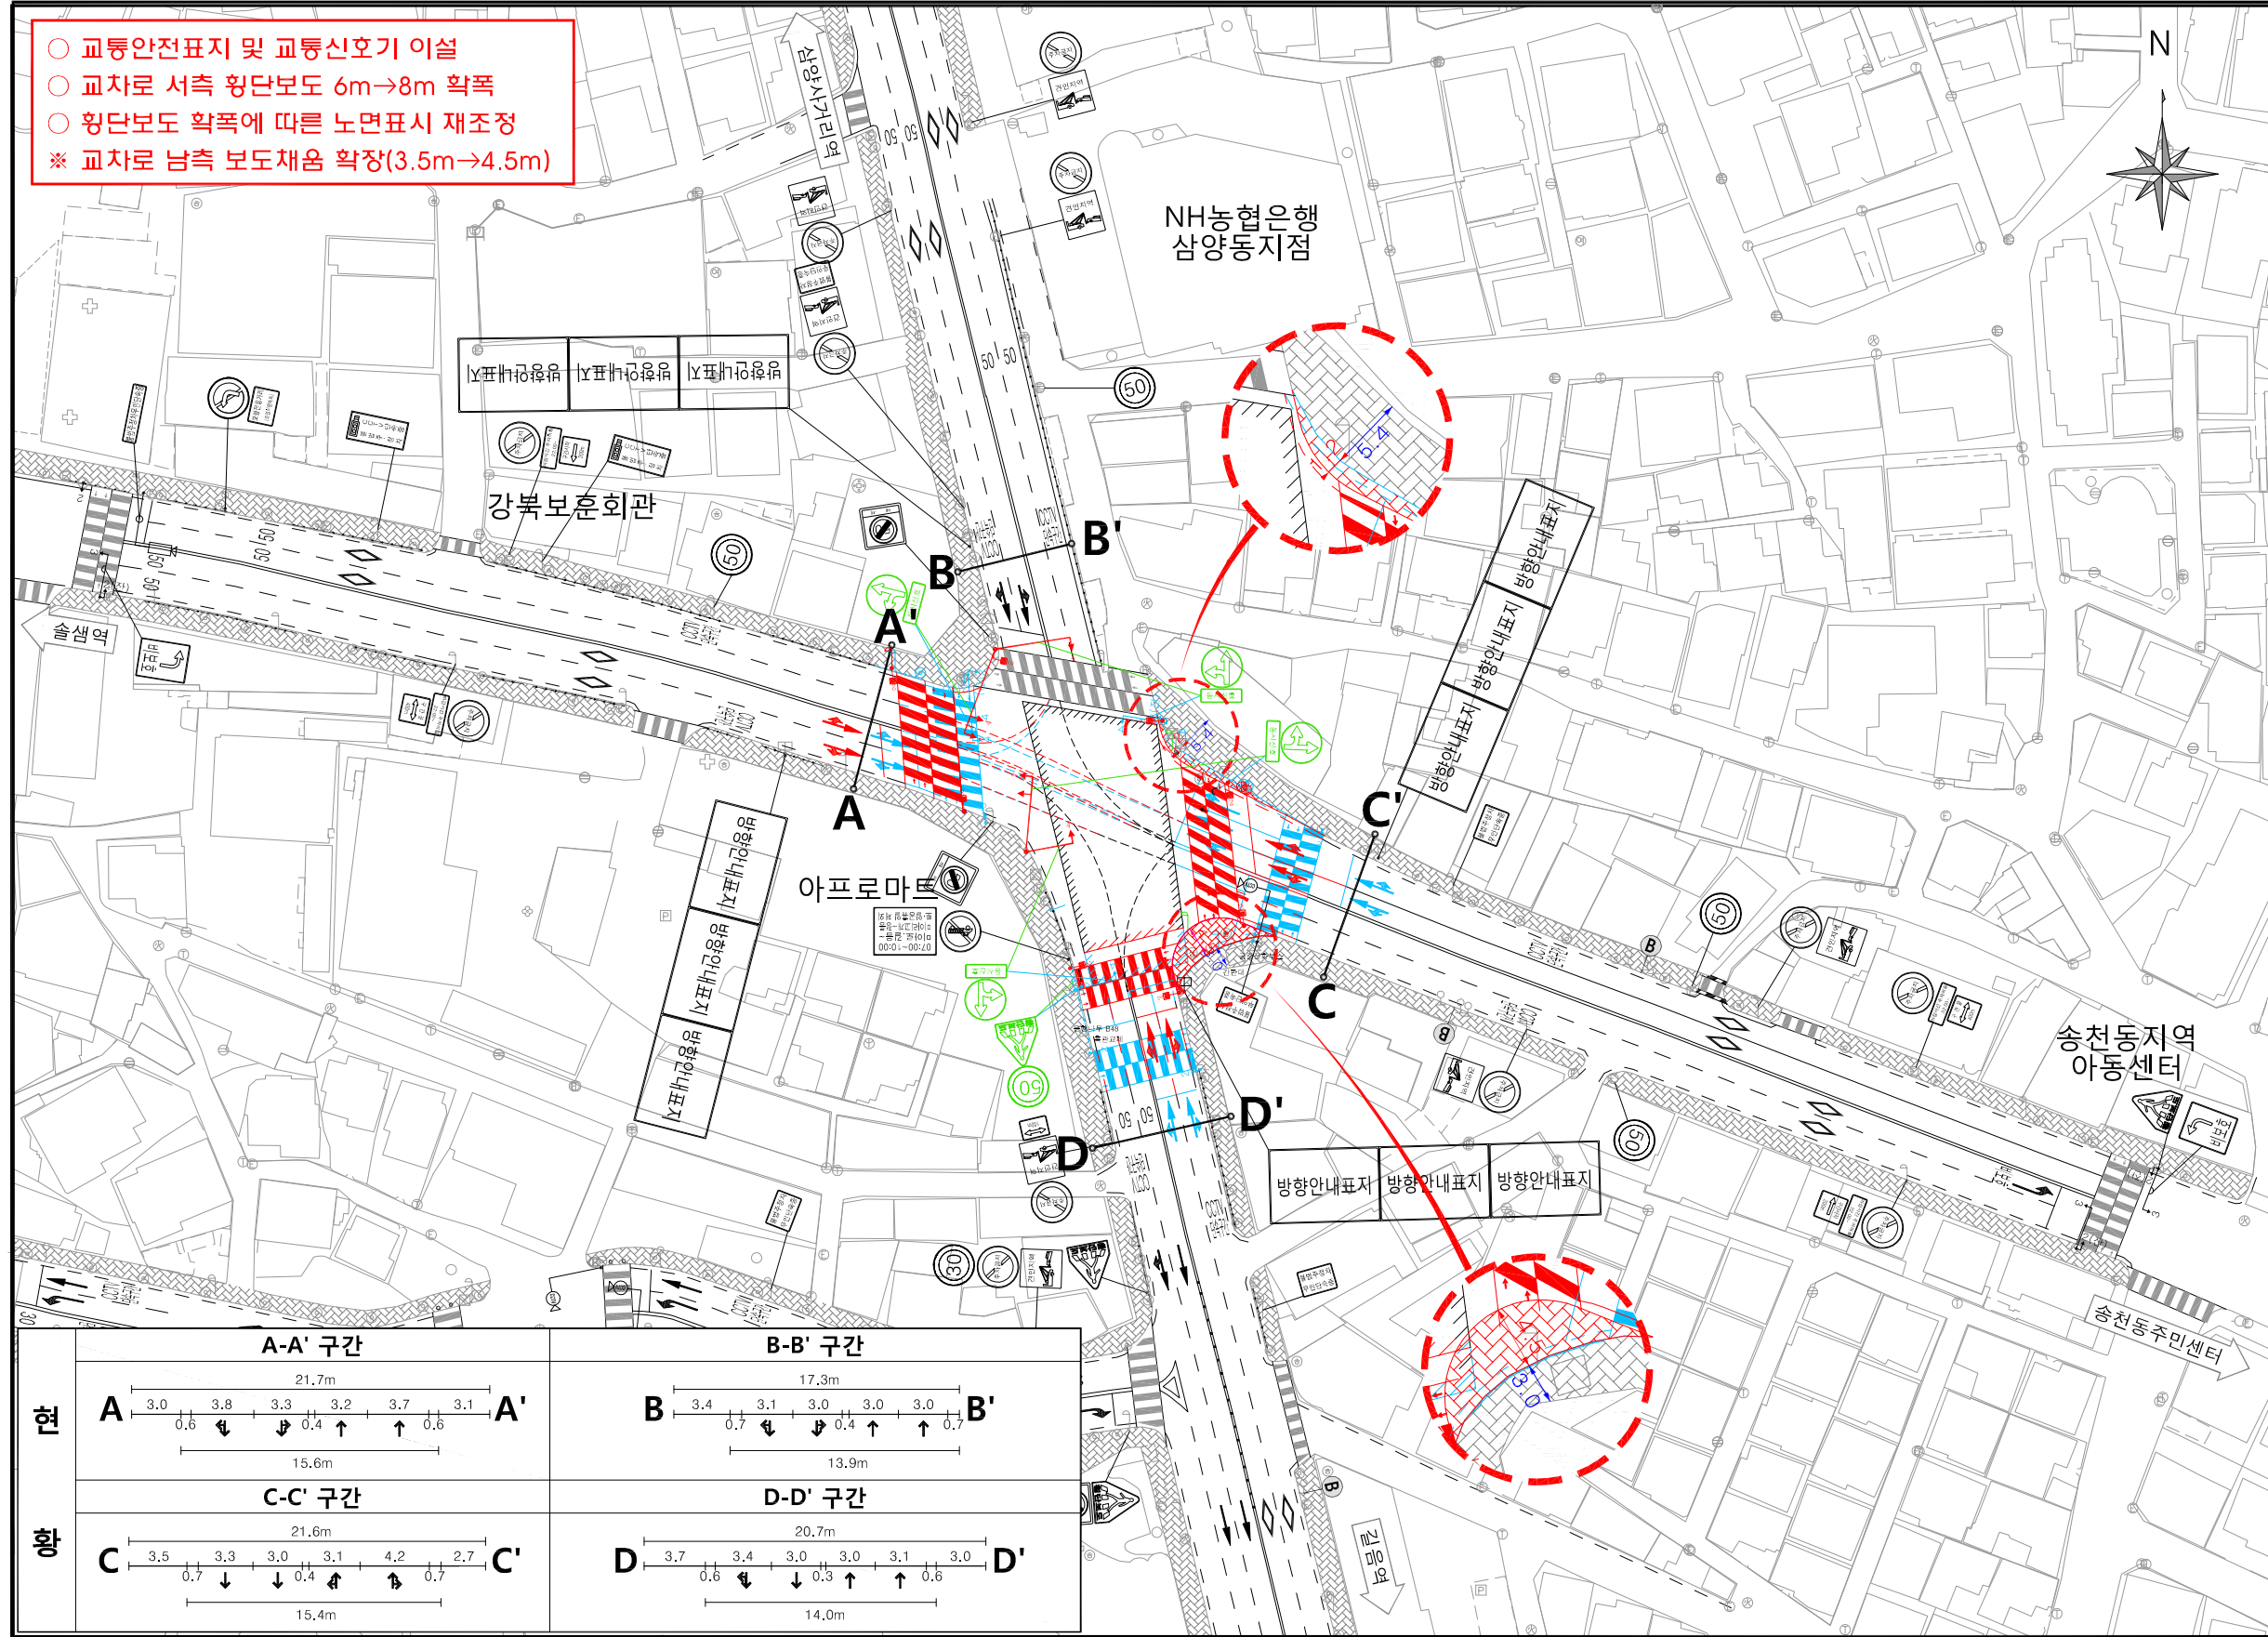

KEYMAP



[교통량(차량)]

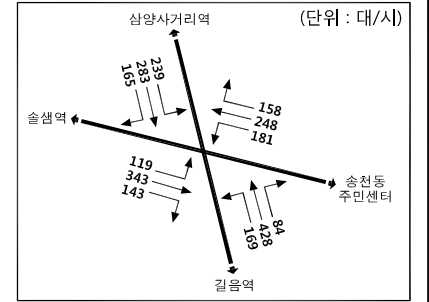


구분	φ1	φ2	φ3	φ4	주기
현황					150초
개선					150초
	33(3)	35(3)	39(3)	31(3)	
	33(3)	37(3)	35(3)	33(3)	

* 오후첨두시(18:00~19:00시)기준

구분	평균제어지체(초/대)	서비스수준
현황	58.1	D
개선	58.0	D
증감	▼ 0.1	-

범례

	현	황
	신	설
	제	거
	이	전

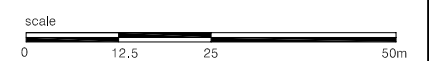

	A-A' 구간	B-B' 구간
현		
향		