


# 어린이 보호구역 현황 및 개선안도

시설명	서울동의초등학교 (서울시 광진구 영화사로 111)
-----	-----------------------------

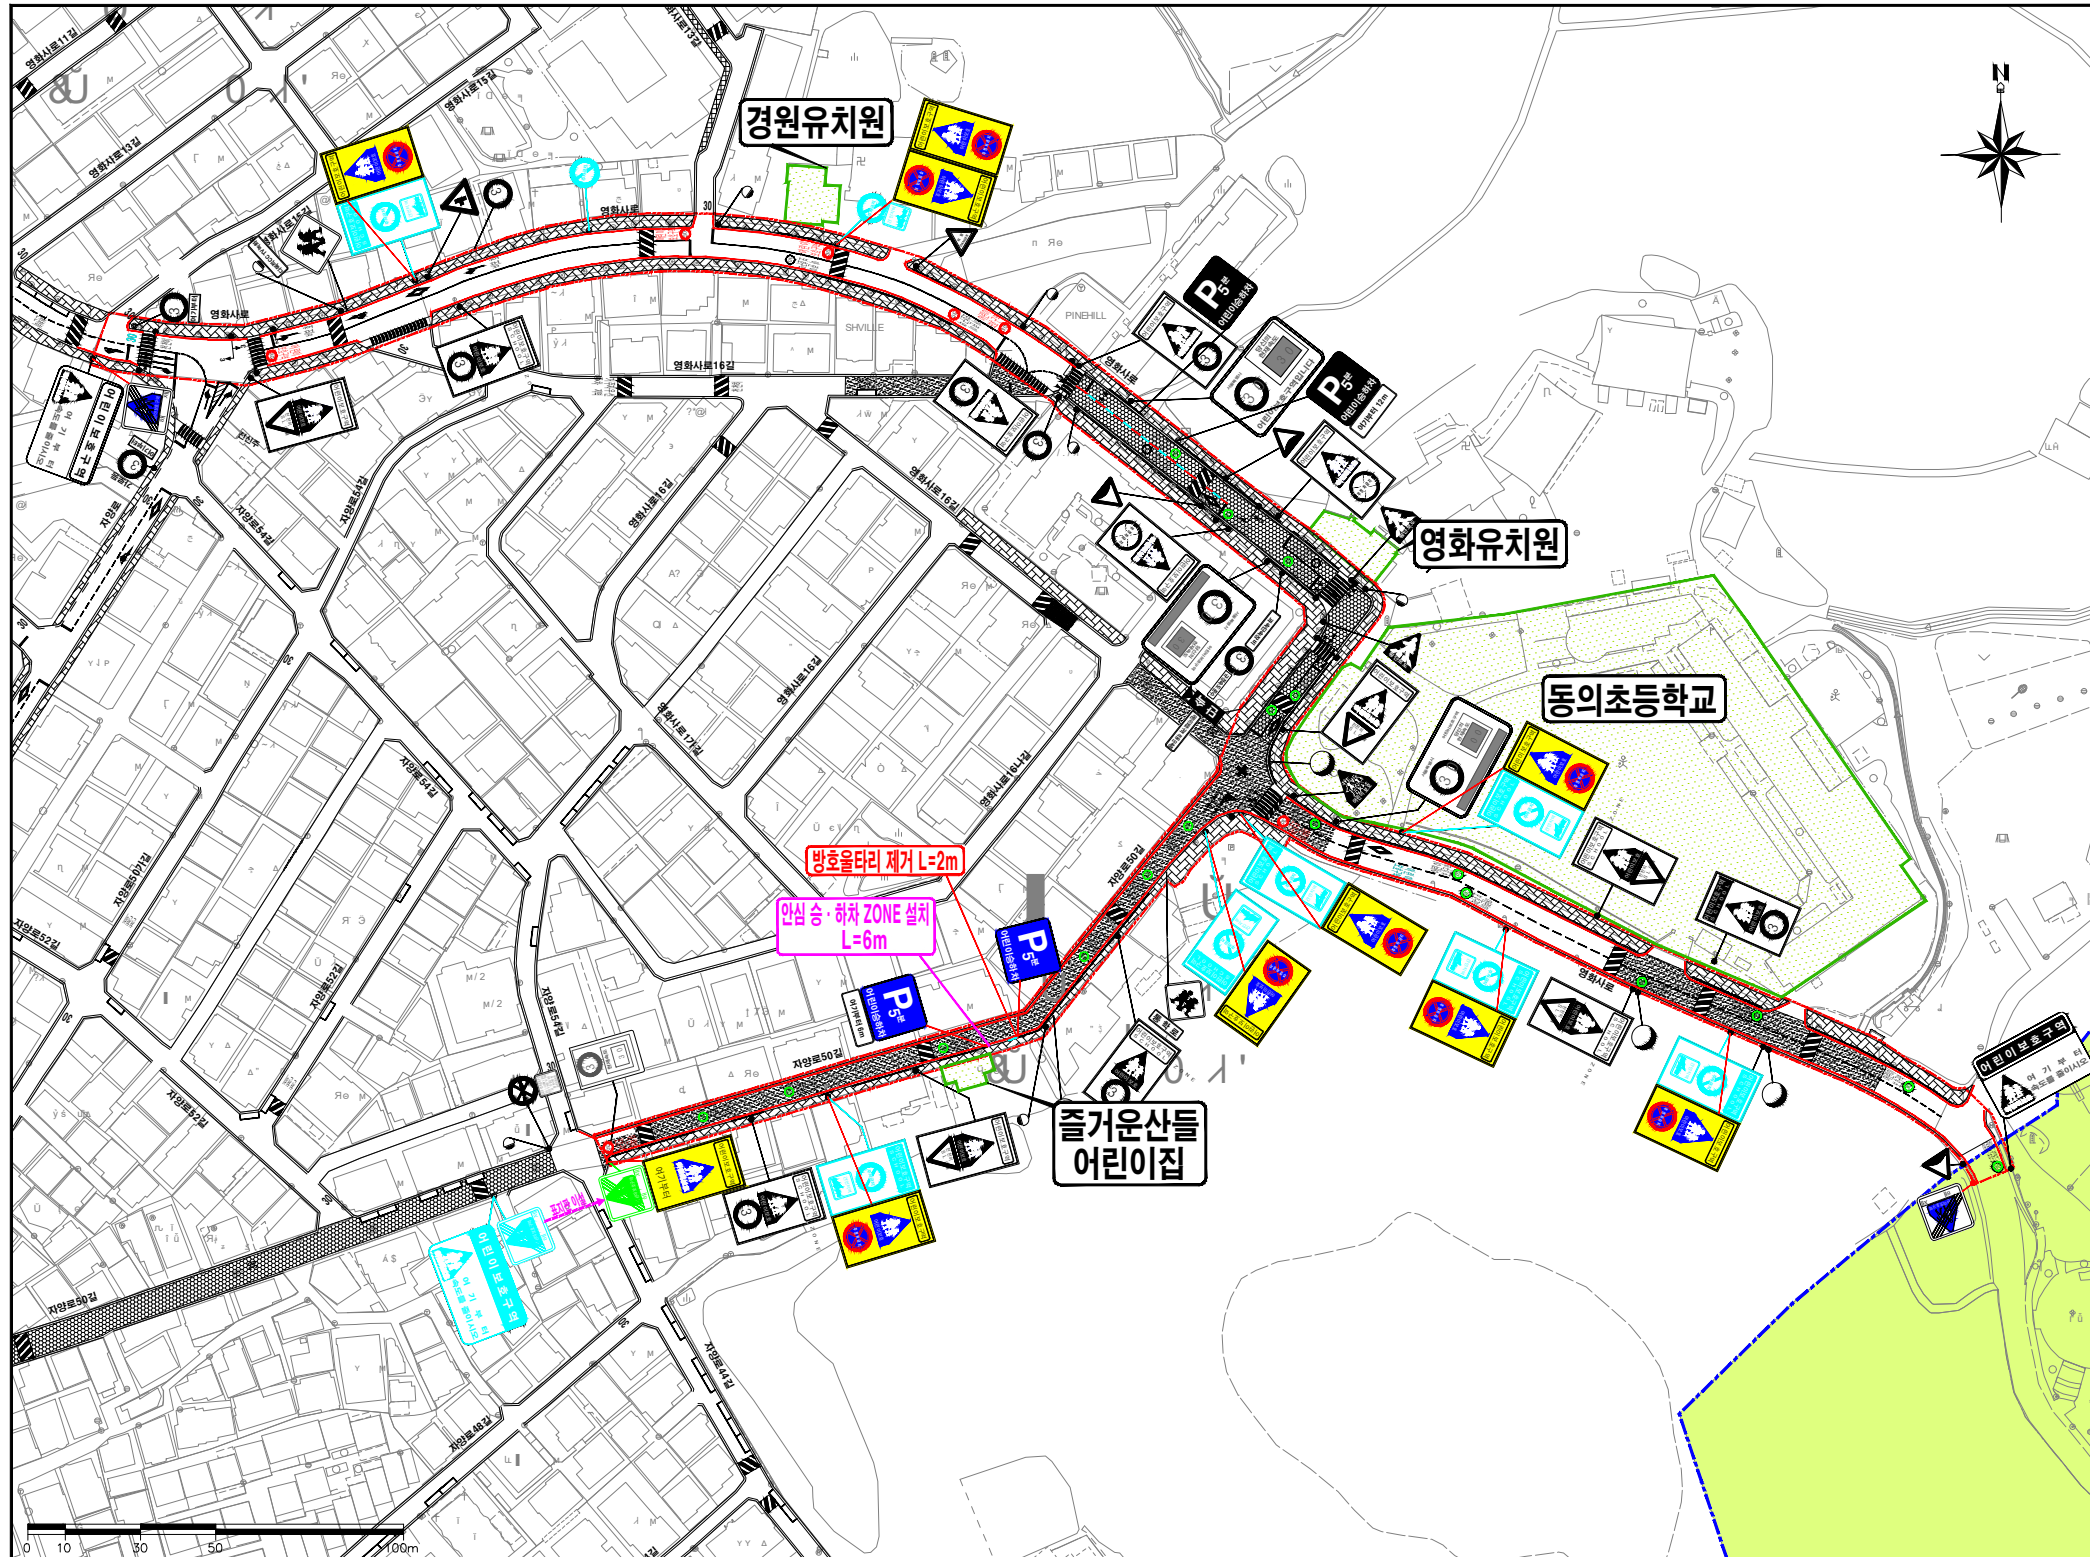

어린이보호구역 중복지정 시설명
경원유치원(서울시 광진구 영화사로 89)
영화유치원(서울시 광진구 영화사로 105)
-
-
-

- 범례 -	
	보호구역 경계
	교통안전표지판(통합)
	교통안전표지판(개별)
	과속경보표지판
	노면표시
	보도
	횡단보도
	고원식횡단보도
	교통신호기
	CCTV
	과속방지턱
	반사경
	미끄럼방지포장
	방호울타리
	속도단속카메라

### 주요 교통안전표지 및 노면표시

<324.402.415>  
**어린이보호구역**  
 여기부터 400m  
 속도를 줄이시오

<324.224>  
**어린이보호구역**  
 어린이보호  
 30

<324.218>  
**어린이보호구역**  
 어린이보호  
 30

<324.427> <320의4.402>

<518> <536>  
**어린이 보호구역**

구분	항목	단위	현황	수량		
				개선	신설	보수
CCTV	다가능	EA	1	0	0	0
	과속	EA	1	0	0	0
	주정차	EA	0	0	0	0
	방범	EA	0	0	0	0
	기타	EA	4	0	0	0
신호기	신호기	EA	17	0	0	0
	경보등	EA	5	0	0	0
	통합표지	EA	25	12	1	8
	보호표지(324, 324의2)	EA	1	0	0	0
	보호표지(133)	EA	0	0	0	0
	최고속도제한(224)	EA	5	0	0	0
	안전표지	EA	0	0	0	0
	서행표지(226)	EA	0	0	0	0
	정차, 주차금지(218)	EA	0	0	0	0
	주차금지(219)	EA	2	0	0	2
어린이승하차(320의4)	EA	2	2	0	0	
거리표지(402)	EA	1	1	0	0	
기타안전표지	EA	11	0	0	1	
노면표시	중앙선(501)	m	0	47.3	0	47.3
	주차금지(515)	km	1,318	12.0m	0	1318m
	주정차 금지(516)	km	0	1318m	0	0
	주정차 금지(516의2)	km	0,246	0	0	24.0m
	속도제한(517)	EA	0	0	0	1
	속도제한(518)	EA	22	7	18	0
	서행표시(519)	EA	1	0	0	0
	서행표시(520)	km	0	0	0	0
도로부속물	횡단보도(532)	EA	7	0	0	0
	고원식 횡단보도(533)	EA	0	0	0	0
	노면표시(536, 536의2)	EA	23	6	0	1
	과속방지턱	EA	13	0	0	0
	도로반사경	EA	4	0	0	0
미끄럼방지 시설	EA	5	0	0	0	
방호울타리	km	0,384	0	0	2.0m	
노상주차장 면수	EA	0	0	0	0	