

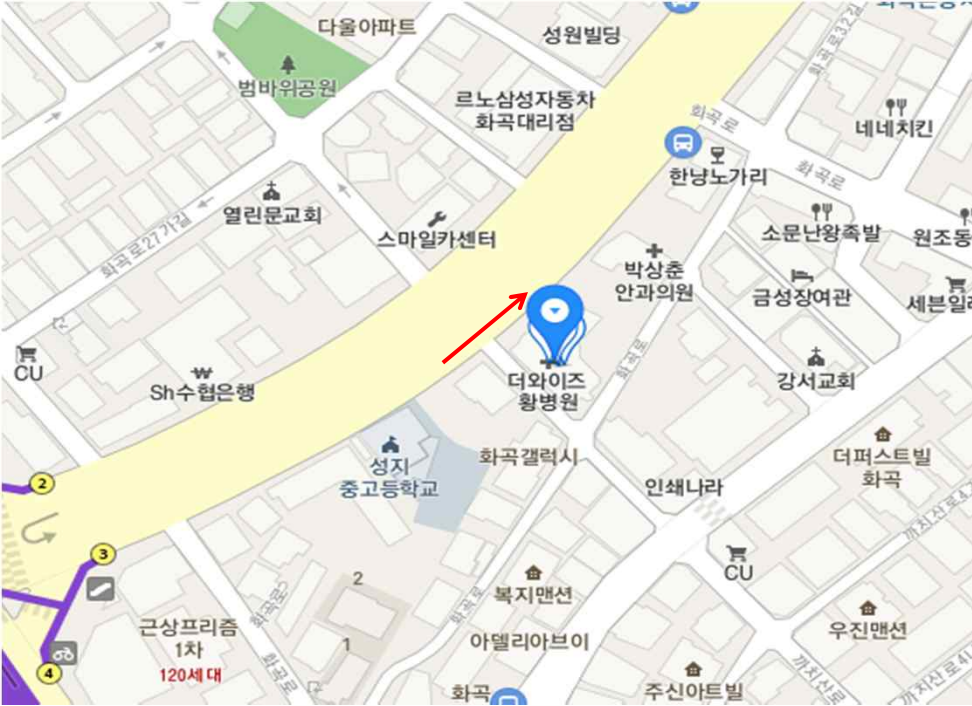

위치도 및 현장사진

공사명 : 2019년 포장도로 긴급복구공사(연간단가)-강서

지시 번호	2-1	위치	화곡로 160 (두끼떡볶이 앞), 좌회전1차로~직1~3차로	방향	강서구청	비고
위 치 도						
현 장 위 치						
현황	소성변형 T=10cm					

위치도 및 현장사진

공사명 : 2019년 포장도로 긴급복구공사(연간단가)-강서

지시 번호	2-2	위치	화곡로 188 (더와이즈치과병원 앞), 버스전용차로	방향	강서구청	비고
위 치 도						
현 장 위 치						
현황	균열 및 소파					

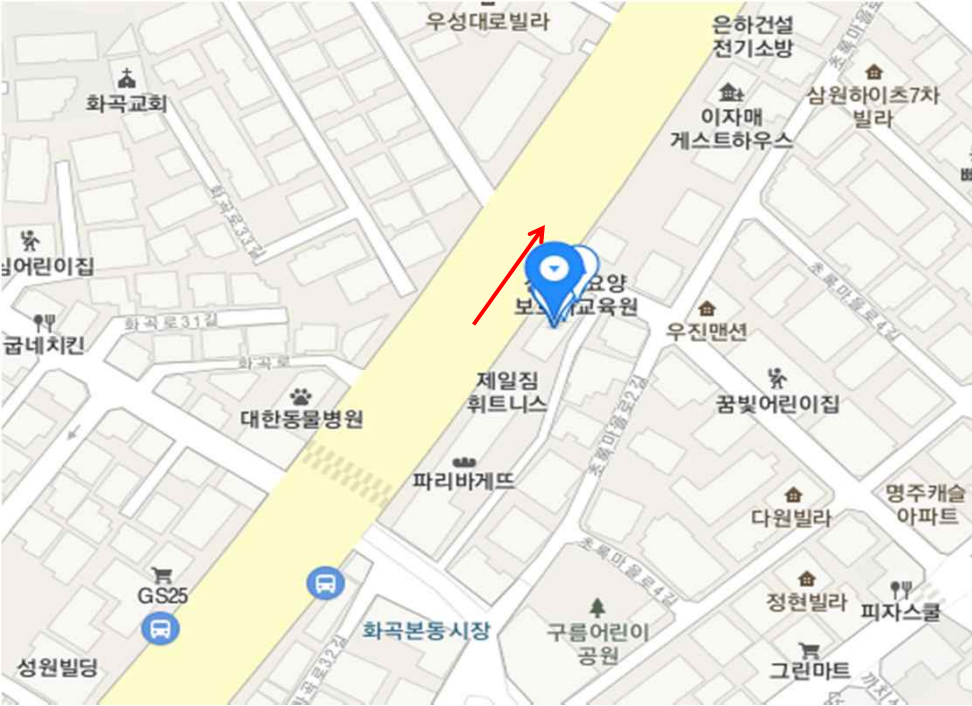

위치도 및 현장사진

공사명 : 2019년 포장도로 긴급복구공사(연간단가)-강서

지시 번호	2-3	위치	화곡로 186 (더와이즈병원 앞), 1차로	방향	강서구청	비고
위 치 도						
현 장 위 치						
현황	균열 및 소파					

위치도 및 현장사진

공사명 : 2019년 포장도로 긴급복구공사(연간단가)-강서

지시 번호	2-4	위치	화곡로 210 (이종현내과의원 앞), 1차로	방향	강서구청	비고
위 치 도						
현 장 위 치						
현황	균열 및 소파					



위치도 및 현장사진

공사명 : 2019년 포장도로 긴급복구공사(연간단가)-강서

지시 번호	2-5	위치	화곡로 222 (날마다당구클럽 앞), 1차로	방향	강서구청	비고
위 치 도						
현 장 위 치						
현황	<p>균열 및 소파</p>					



위치도 및 현장사진

공사명 : 2019년 포장도로 긴급복구공사(연간단가)-강서

지시 번호	2-6	위치	디지털로32길97-39 (가마솔설령탕 앞), 버스승강장	방향	시흥IC	비고
위 치 도						
현 장 위 치						
현황	균열 및 소파					



위치도 및 현장사진

공사명 : 2019년 포장도로 긴급복구공사(연간단가)-강서

지시 번호	2-7	위치	시흥대로 571 (림스치킨 앞), 버스승강장	방향	시흥IC	비고
위 치 도						
현 장 위 치						
현황	균열 및 소파					


위치도 및 현장사진

공사명 : 2019년 포장도로 긴급복구공사(연간단가)-강서

지시 번호	2-8	위치	시흥대로 557-2 (구로디지털단지역 환승센터 2번승강장)	방향	시흥IC	비고
위 치 도						
현 장 위 치						
현황	균열 및 소파					

위치도 및 현장사진

공사명 : 2019년 포장도로 긴급복구공사(연간단가)-강서

지시 번호	2-9	위치	시흥대로 557-2 (구로디지털단지역환승센터 1번승강장)	방향	시흥IC	비고
위 치 도						
현 장 위 치						
현황	균열 및 소파					

위치도 및 현장사진

공사명 : 2019년 포장도로 긴급복구공사(연간단가)-강서

지시 번호	2-10	위치	오목로 1 (사인헤어 앞), 좌회전1차로~적1~2차로	방향	과학수사 연구소교차로	비고
위 치 도						
현 장 위 치						
현황	균열 및 소파					

위치도 및 현장사진

공사명 : 2019년 포장도로 긴급복구공사(연간단가)-강서

지시 번호	2-11	위치	남부순환로 (신월IC 지남), 3차로	방향	오류IC	비고
위 치 도						
현 장 위 치						
현황	균열 및 소파					



위치도 및 현장사진

공사명 : 2019년 포장도로 긴급복구공사(연간단가)-강서

지시 번호	2-12	위치	남부순환로 506 (선경아트빌 앞), 4차로	방향	오류IC	비고
위 치 도						
현 장 위 치						
현황	균열 및 소파					

위치도 및 현장사진

공사명 : 2019년 포장도로 긴급복구공사(연간단가)-강서

지시번호	2-13	위치	남부순환로 (국립과학수사연구소 버스승강장 앞), 4차로	방향	신월IC	비고
위치도						
현장위치						
현황	<p>균열 및 소파</p>					

위치도 및 현장사진

공사명 : 2019년 포장도로 긴급복구공사(연간단가)-강서

지시 번호	2-14	위치	남부순환로 542 (명품가구 앞), 4차로	방향	오류IC	비고
위 치 도						
현 장 위 치						
현황	균열 및 소파					

위치도 및 현장사진

공사명 : 2019년 포장도로 긴급복구공사(연간단가)-강서

지시 번호	2-15	위치	남부순환로 584 (쌍용자동차 앞), 3~4차로	방향	오류IC	비고
위 치 도						
현 장 위 치						
현황	균열 및 소파					

위치도 및 현장사진

공사명 : 2019년 포장도로 긴급복구공사(연간단가)-강서

지시 번호	2-16	위치	디지털로33길12 (우림이비자센터2차 앞), 3차로	방향	디지털단지 오거리	비고
위 치 도						
현 장 위 치						
현황	균열 및 소파					

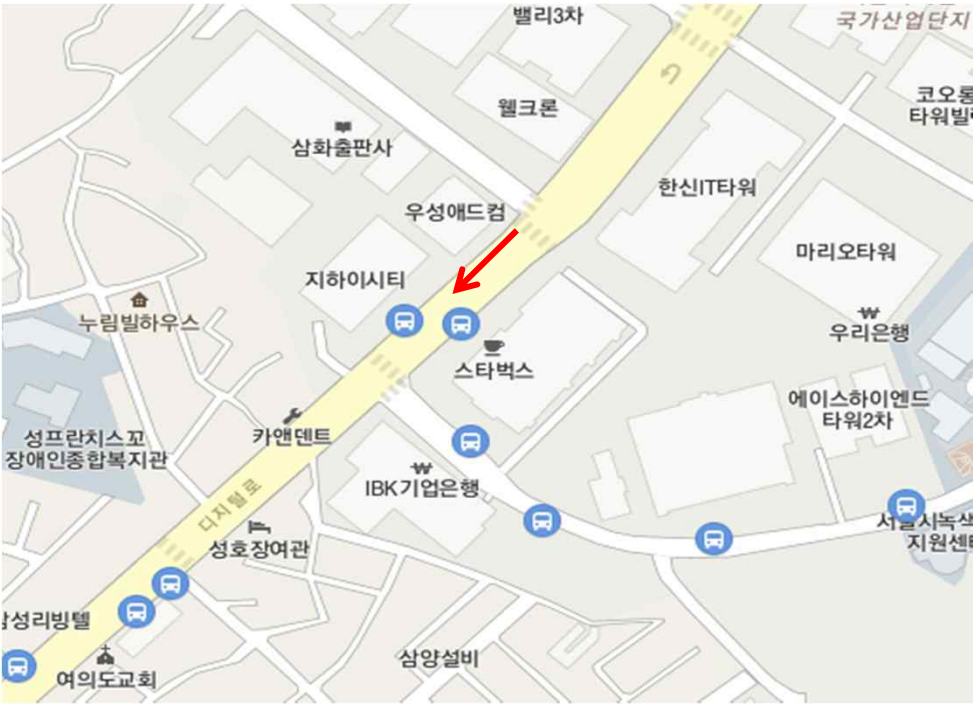

위치도 및 현장사진

공사명 : 2019년 포장도로 긴급복구공사(연간단가)-강서

지시 번호	2-17	위치	디지털로 285 (에이스트원타워1차 앞), 2차로	방향	디지털단지 오거리	비고
위 치 도						
현 장 위 치						
현황	균열 및 소파					

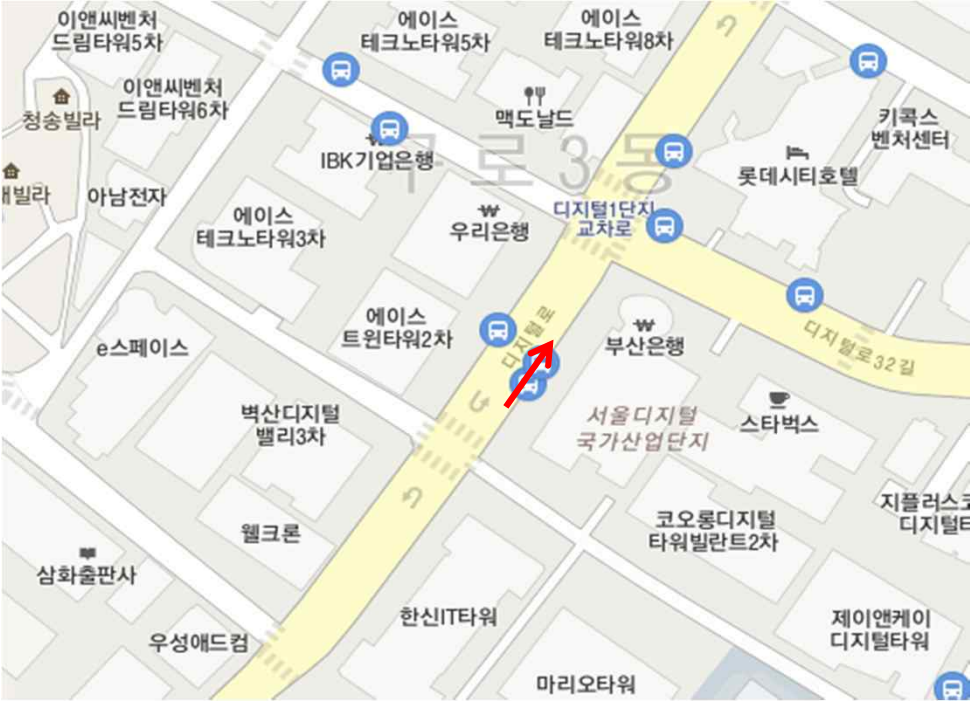

위치도 및 현장사진

공사명 : 2019년 포장도로 긴급복구공사(연간단가)-강서

지시 번호	2-18	위치	디지털로 257 (우성애드컴 앞), 3차로	방향	디지털단지 오거리	비고
위 치 도						
현 장 위 치						
현황	균열 및 소파					



위치도 및 현장사진

공사명 : 2019년 포장도로 긴급복구공사(연간단가)-강서

지시 번호	2-19	위치	디지털로 288 (대릉포스트타워1차 앞), 3차로	방향	구로1교	비고
위 치 도						
현 장 위 치						
현황	균열 및 소파					

위치도 및 현장사진

공사명 : 2019년 포장도로 긴급복구공사(연간단가)-강서

지시 번호	2-20	위치	디지털로 300 (지벨리비즈플라자 앞), 3차로	방향	구로1교	비고
위 치 도						
현 장 위 치						
현황	균열 및 소파					

위치도 및 현장사진

공사명 : 2019년 포장도로 긴급복구공사(연간단가)-강서

지시 번호	2-21	위치	선유로 1 (경덕레이저 앞), 2차로	방향	도림천	비고
위 치 도						
현 장 위 치						
현황	균열 및 소파					



위치도 및 현장사진

공사명 : 2019년 포장도로 긴급복구공사(연간단가)-강서

지시 번호	2-22	위치	당산로 (문래역 버스승강장 앞), 3차로	방향	문래공원교차로	비고
위 치 도						
현 장 위 치						
현황	소성변형					

위치도 및 현장사진

공사명 : 2019년 포장도로 긴급복구공사(연간단가)-강서

지시 번호	2-23	위치	당산로 42 (홈플러스 앞), 4차로	방향	영등포구청	비고
위 치 도						
현 장 위 치						
현황	균열 및 소파					

위치도 및 현장사진

공사명 : 2019년 포장도로 긴급복구공사(연간단가)-강서

지시 번호	2-24	위치	경인로71길50 (이저오 앞), 1~2차로	방향	양남사거리	비고
위 치 도						
현 장 위 치						
현황	소성변형					

위치도 및 현장사진

공사명 : 2019년 포장도로 긴급복구공사(연간단가)-강서

지시 번호	2-25	위치	안양천로 (열병합발전소 앞), 3차로	방향	이대병원	비고
위 치 도						
현 장 위 치						
현황	균열 및 소파					



위치도 및 현장사진

공사명 : 2019년 포장도로 긴급복구공사(연간단가)-강서

지시 번호	2-26	위치	목동서로 20 (열병합발전소 앞), 1차로	방향	파리공원	비고
위 치 도						
현 장 위 치						
현황	균열 및 소파					

위치도 및 현장사진

공사명 : 2019년 포장도로 긴급복구공사(연간단가)-강서

지시 번호	2-27	위치	목동서로 117 (양천우체국 앞), 2차로	방향	양천소방소	비고
위 치 도						
현 장 위 치						
현황	균열 및 소파					

위치도 및 현장사진

공사명 : 2019년 포장도로 긴급복구공사(연간단가)-강서

지시 번호	2-28	위치	목동서로 201 (목동신시가지아파트7단지 701동 앞), 2차 로	방향	양천공원	비고
위 치 도						
현 장 위 치						
현황	균열 및 소파					


위치도 및 현장사진

공사명 : 2019년 포장도로 긴급복구공사(연간단가)-강서

지시 번호	2-29	위치	강서로 490 (일신건영휴먼아파트 101동 앞), 3차로	방향	올림픽대로	비고
위치도						
현장위치						
현황	<p>균열 및 소파</p>					

위치도 및 현장사진

공사명 : 2019년 포장도로 긴급복구공사(연간단가)-강서

지시 번호	2-30	위치	강서로 532 (대아아파트 106동 앞), 2~3차로	방향	올림픽대로	비고
위 치 도						
현 장 위 치						
현황	균열 및 소파					



위치도 및 현장사진

공사명 : 2019년 포장도로 긴급복구공사(연간단가)-강서

지시 번호	2-31	위치	강서로 532 (동신아파트 101동 앞), 3차로	방향	울림픽대로	비고
위 치 도						
현 장 위 치						
현황	균열 및 소파					



위치도 및 현장사진

공사명 : 2019년 포장도로 긴급복구공사(연간단가)-강서

지시 번호	2-32	위치	강서로 521 (새생명교회 앞), 3차로	방향	양천향교역	비고
위 치 도						
현 장 위 치						
현황	균열 및 소파					



위치도 및 현장사진

공사명 : 2019년 포장도로 긴급복구공사(연간단가)-강서

지시 번호	2-33	위치	양평로 51 (당산로 45길 입구, 진입부)	방향	당산역	비고
위 치 도						
현 장 위 치						
현황	균열 및 소파					


위치도 및 현장사진

공사명 : 2019년 포장도로 긴급복구공사(연간단가)-강서

지시 번호	2-34	위치	가마산로 87 (한일유엔아이앞 교차로내)	방향	구로지하차도	비고
위 치 도						
현 장 위 치						
현황	균열 및 소파					

위치도 및 현장사진

공사명 : 2019년 포장도로 긴급복구공사(연간단가)-강서

지시 번호	2-35	위치	개봉로 20길26 (조양빌딩앞, 개봉고가차도 하부도로), 우 회전차로	방향	개봉지하차도	비고
위 치 도						
현 장 위 치						
현황	균열 및 소파					

위치도 및 현장사진

공사명 : 2019년 포장도로 긴급복구공사(연간단가)-강서

지시 번호	2-36	위치	개봉로 10 (KB국민은행앞), 1~2차로	방향	개봉지하차도	비고
위 치 도						
현 장 위 치						
현황	균열 및 소파					