



햇님유치원 어린이보호구역

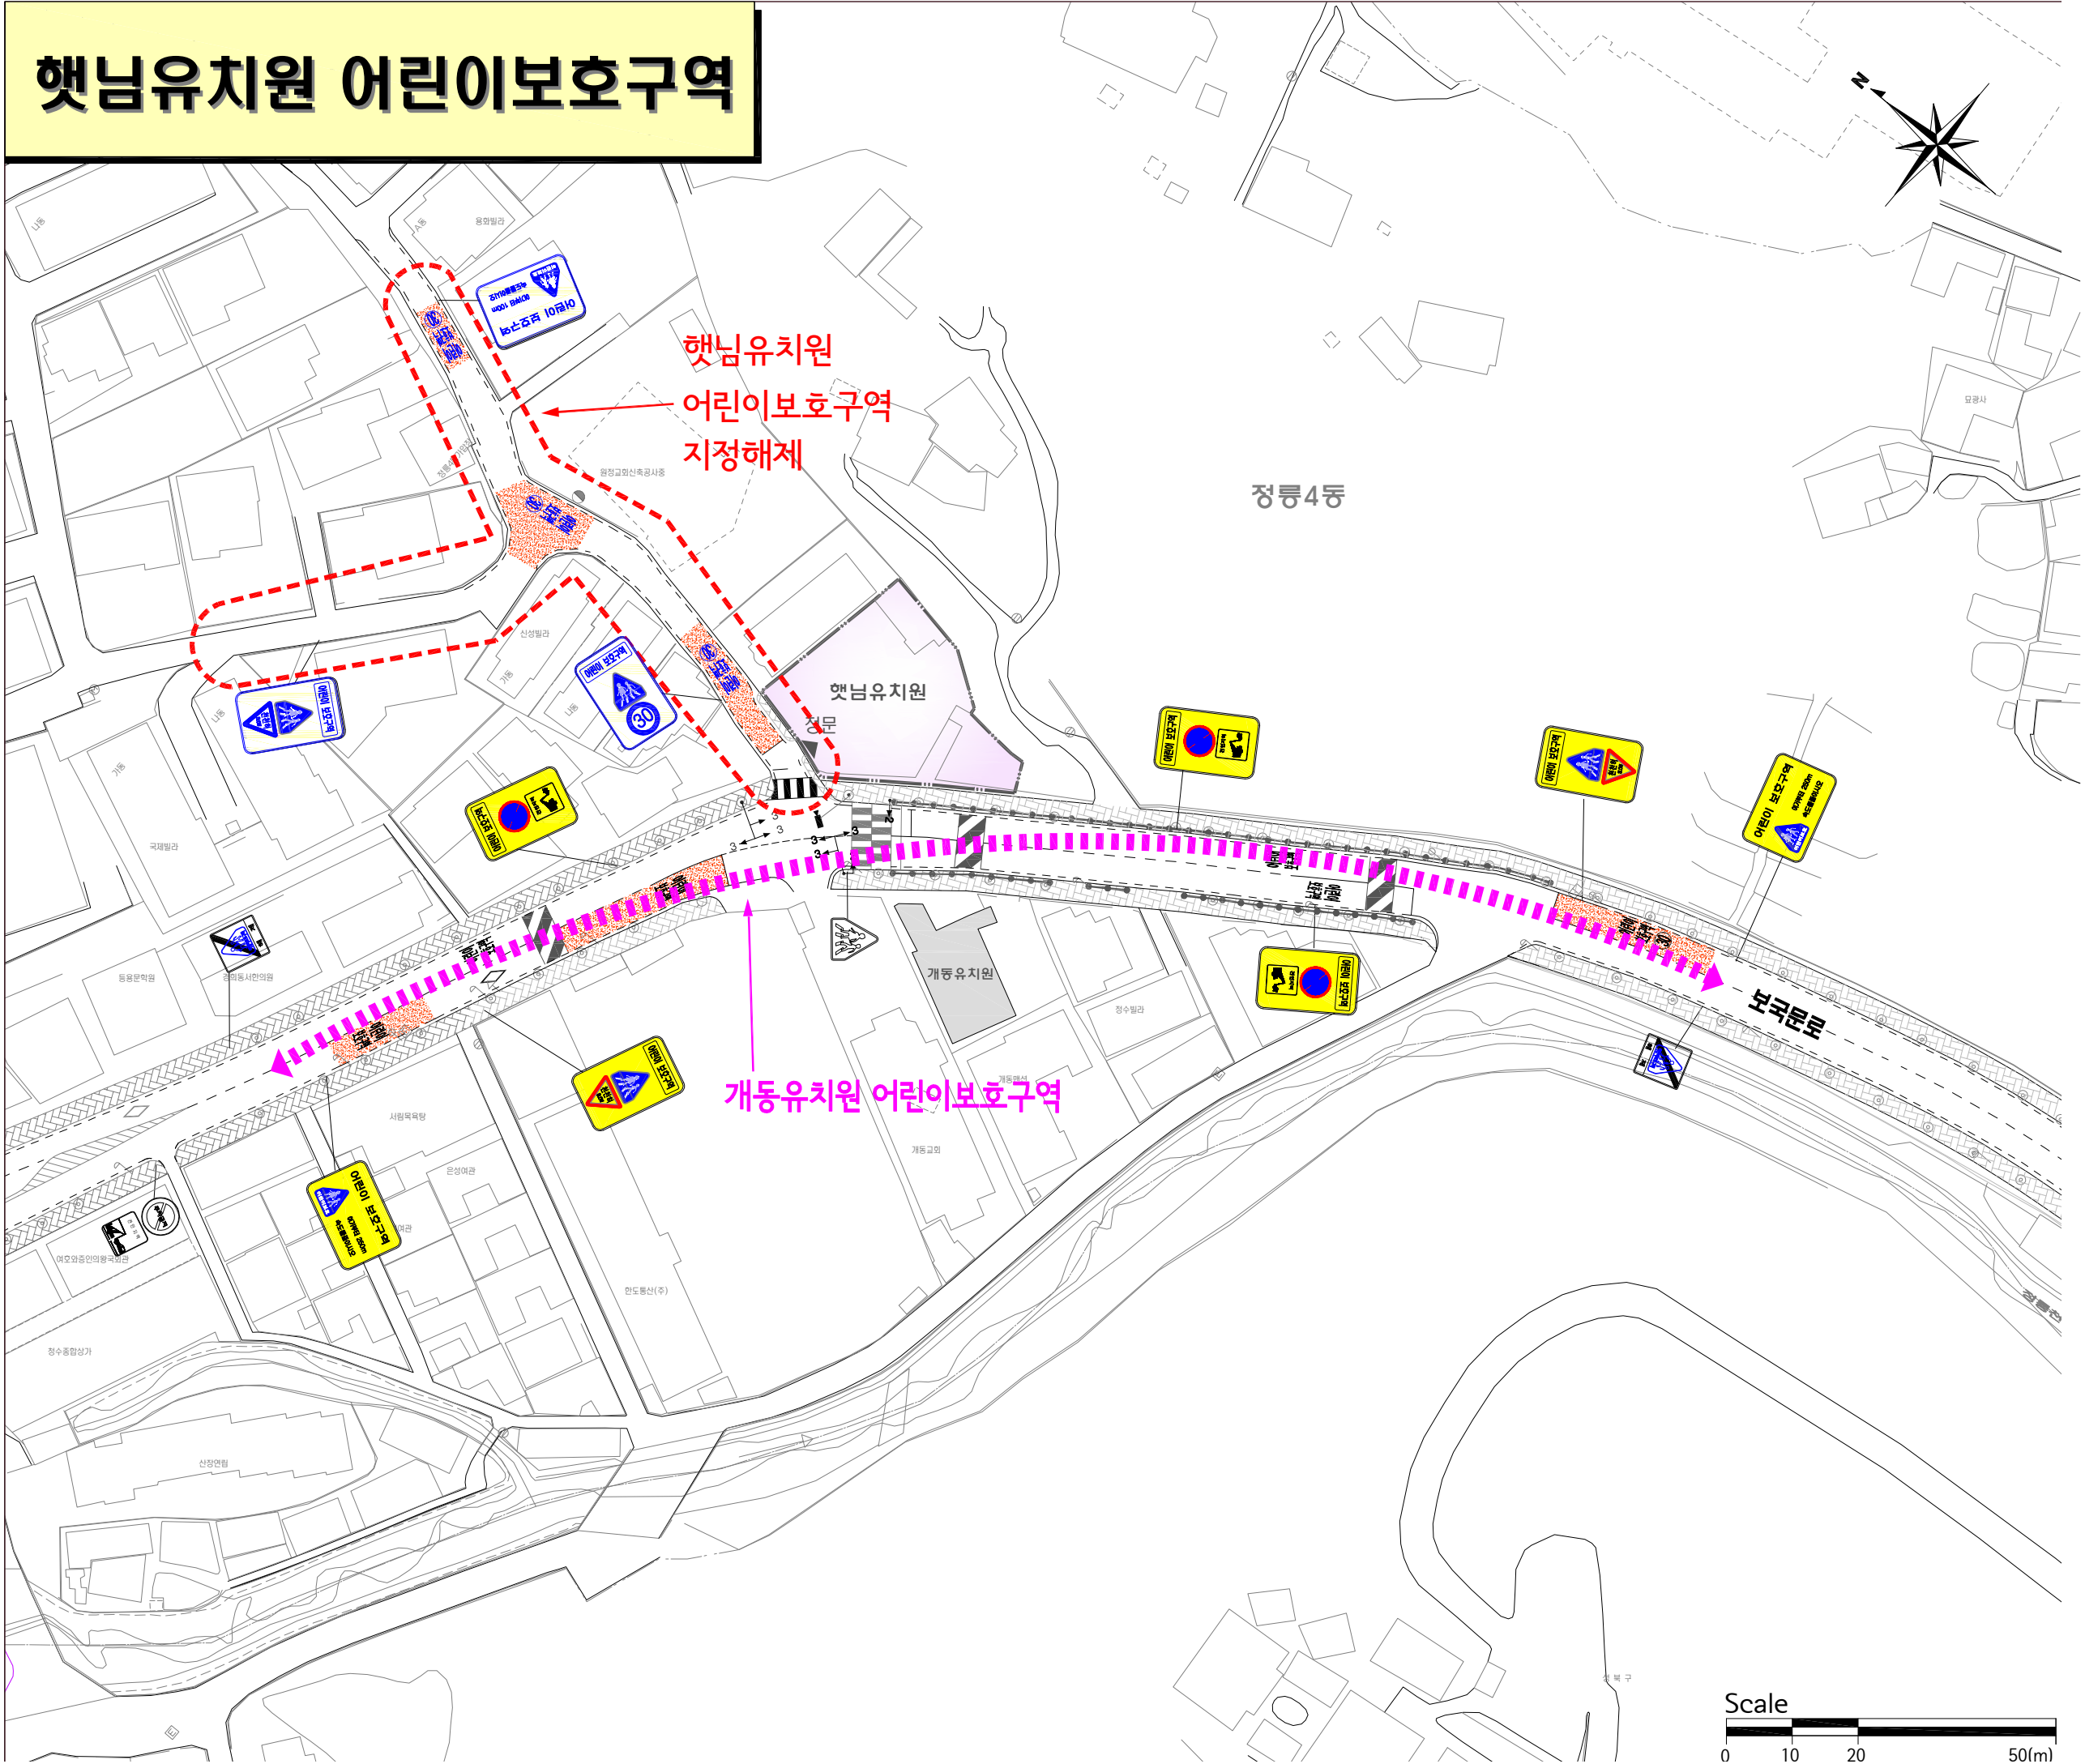

햇님유치원
어린이보호구역
지정해제

개동유치원 어린이보호구역

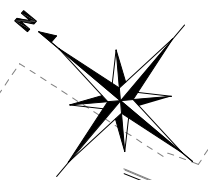