



조성계획도 (변경전)

개포 근린공원

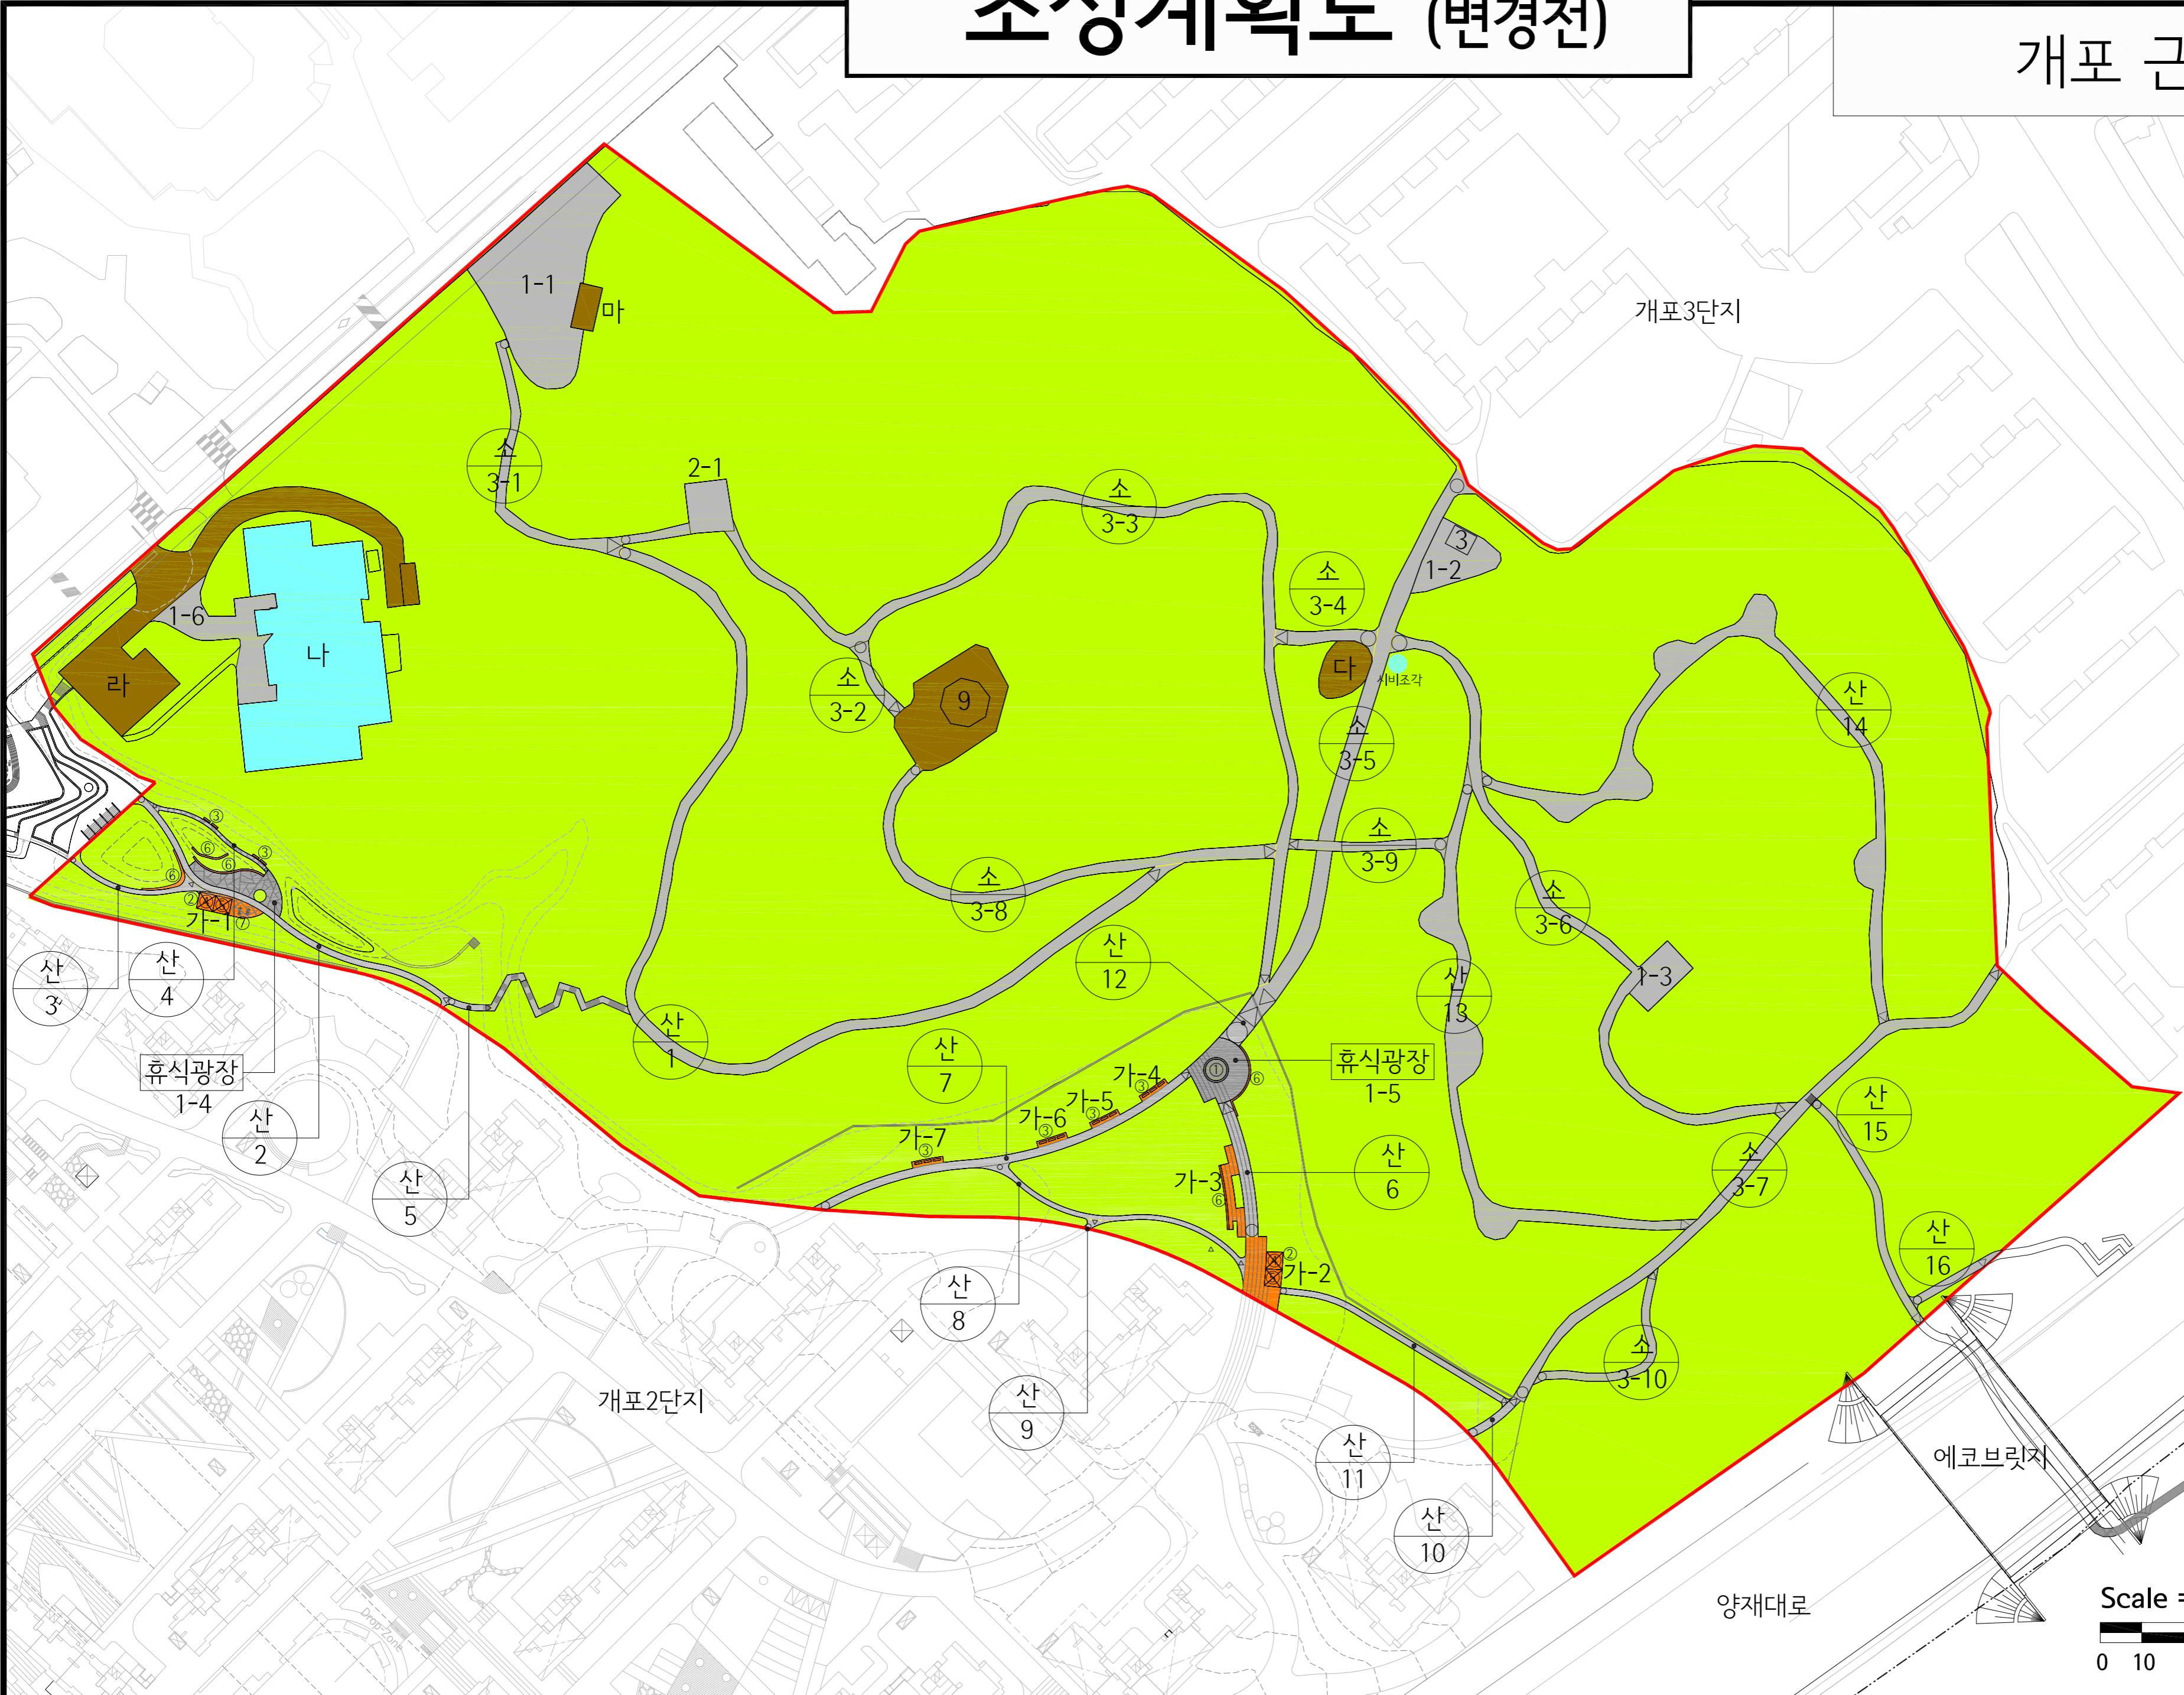

■ 시설조서

구분	시 설 명	부호	면적	비고(기)	
부지면적			97,360.9	140	
기반 시설	소계		6,943		
	도 로		4,972		
	진입광장	1-1	980		
	휴식광장	1-2	280		
	휴식광장	1-3	147		
	휴식광장	1-4	108		
	휴식광장	1-5	132		
	진입광장	1-6	324		
조경 시설	소계		107		
	셸 터	2-1	40		
	파고라	3	60		
휴양 시설	소계		331	63	
	벤 치		-	(31)	
	휴게소	가-1	61		
	휴게소	가-2	128		
	휴게소	가-3	58		
	휴게소	가-4	12		
	휴게소	가-5	12		
	휴게소	가-6	12		
	휴게소	가-7	12		
	파고라	②	-	(4)	
운동 시설	소계		-	2	
	체력단련시설	⑥	-	(2)	
	교양 시설	소계		1,242.04	
		시비조각		-	(1)
	편익 시설	소계		1,750.17	6
전 망 대		9	520	(6)	
음 수 대			-		
약 수 터		다	135		
관리 시설	소계		-	68	
	안 내 판		-	(2)	
	공 원 등		-	(21)	
녹지 및 기타	휴 지 통		-	(45)	
	소계		86,987.69		

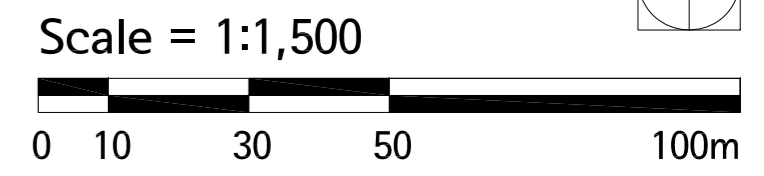

조성계획도 (변경후)

개포 근린공원



■ 시설조서

구분	시설명	부호	면적	비고(기)
부지면적			97,360.9	140
기반 시설	소계		8,331	
	도로		4,972	
	진입광장	1-1	822	
	휴식광장	1-2	280	
	휴식광장	1-3	147	
	휴식광장	1-4	108	
	휴식광장	1-5	132	
	진입광장	1-6	1,117	
	휴식광장	1-7	366	
휴식광장	1-8	387		
조경 시설	소계		107	
	쉼터	2-1	40	
	파고라	3	60	
휴양 시설	소계		331	63
	벤치		-	(31)
	휴게소	가-1	61	
	휴게소	가-2	128	
	휴게소	가-3	58	
	휴게소	가-4	12	
	휴게소	가-5	12	
	휴게소	가-6	12	
	휴게소	가-7	12	
	파고라	②	-	(4)
	등의자	③	-	(16)
평의자	④	-	(12)	
앉음벽	⑤	36		
운동 시설	소계		-	2
	체력단련시설	⑥	-	(2)
교양 시설	소계		1,416.53	
	시비조각		-	(1)
편익 시설	소계		798.12	6
	전망대	9	520	
	음수대		-	(6)
	약수터	다	135	
관리 시설	소계		-	68
	안내판		-	(2)
	공원등		-	(21)
휴지통		-	(45)	
녹지및기타			86,377.25	

