


부분별 조성계획도

송파나루근린공원

□ 변경전

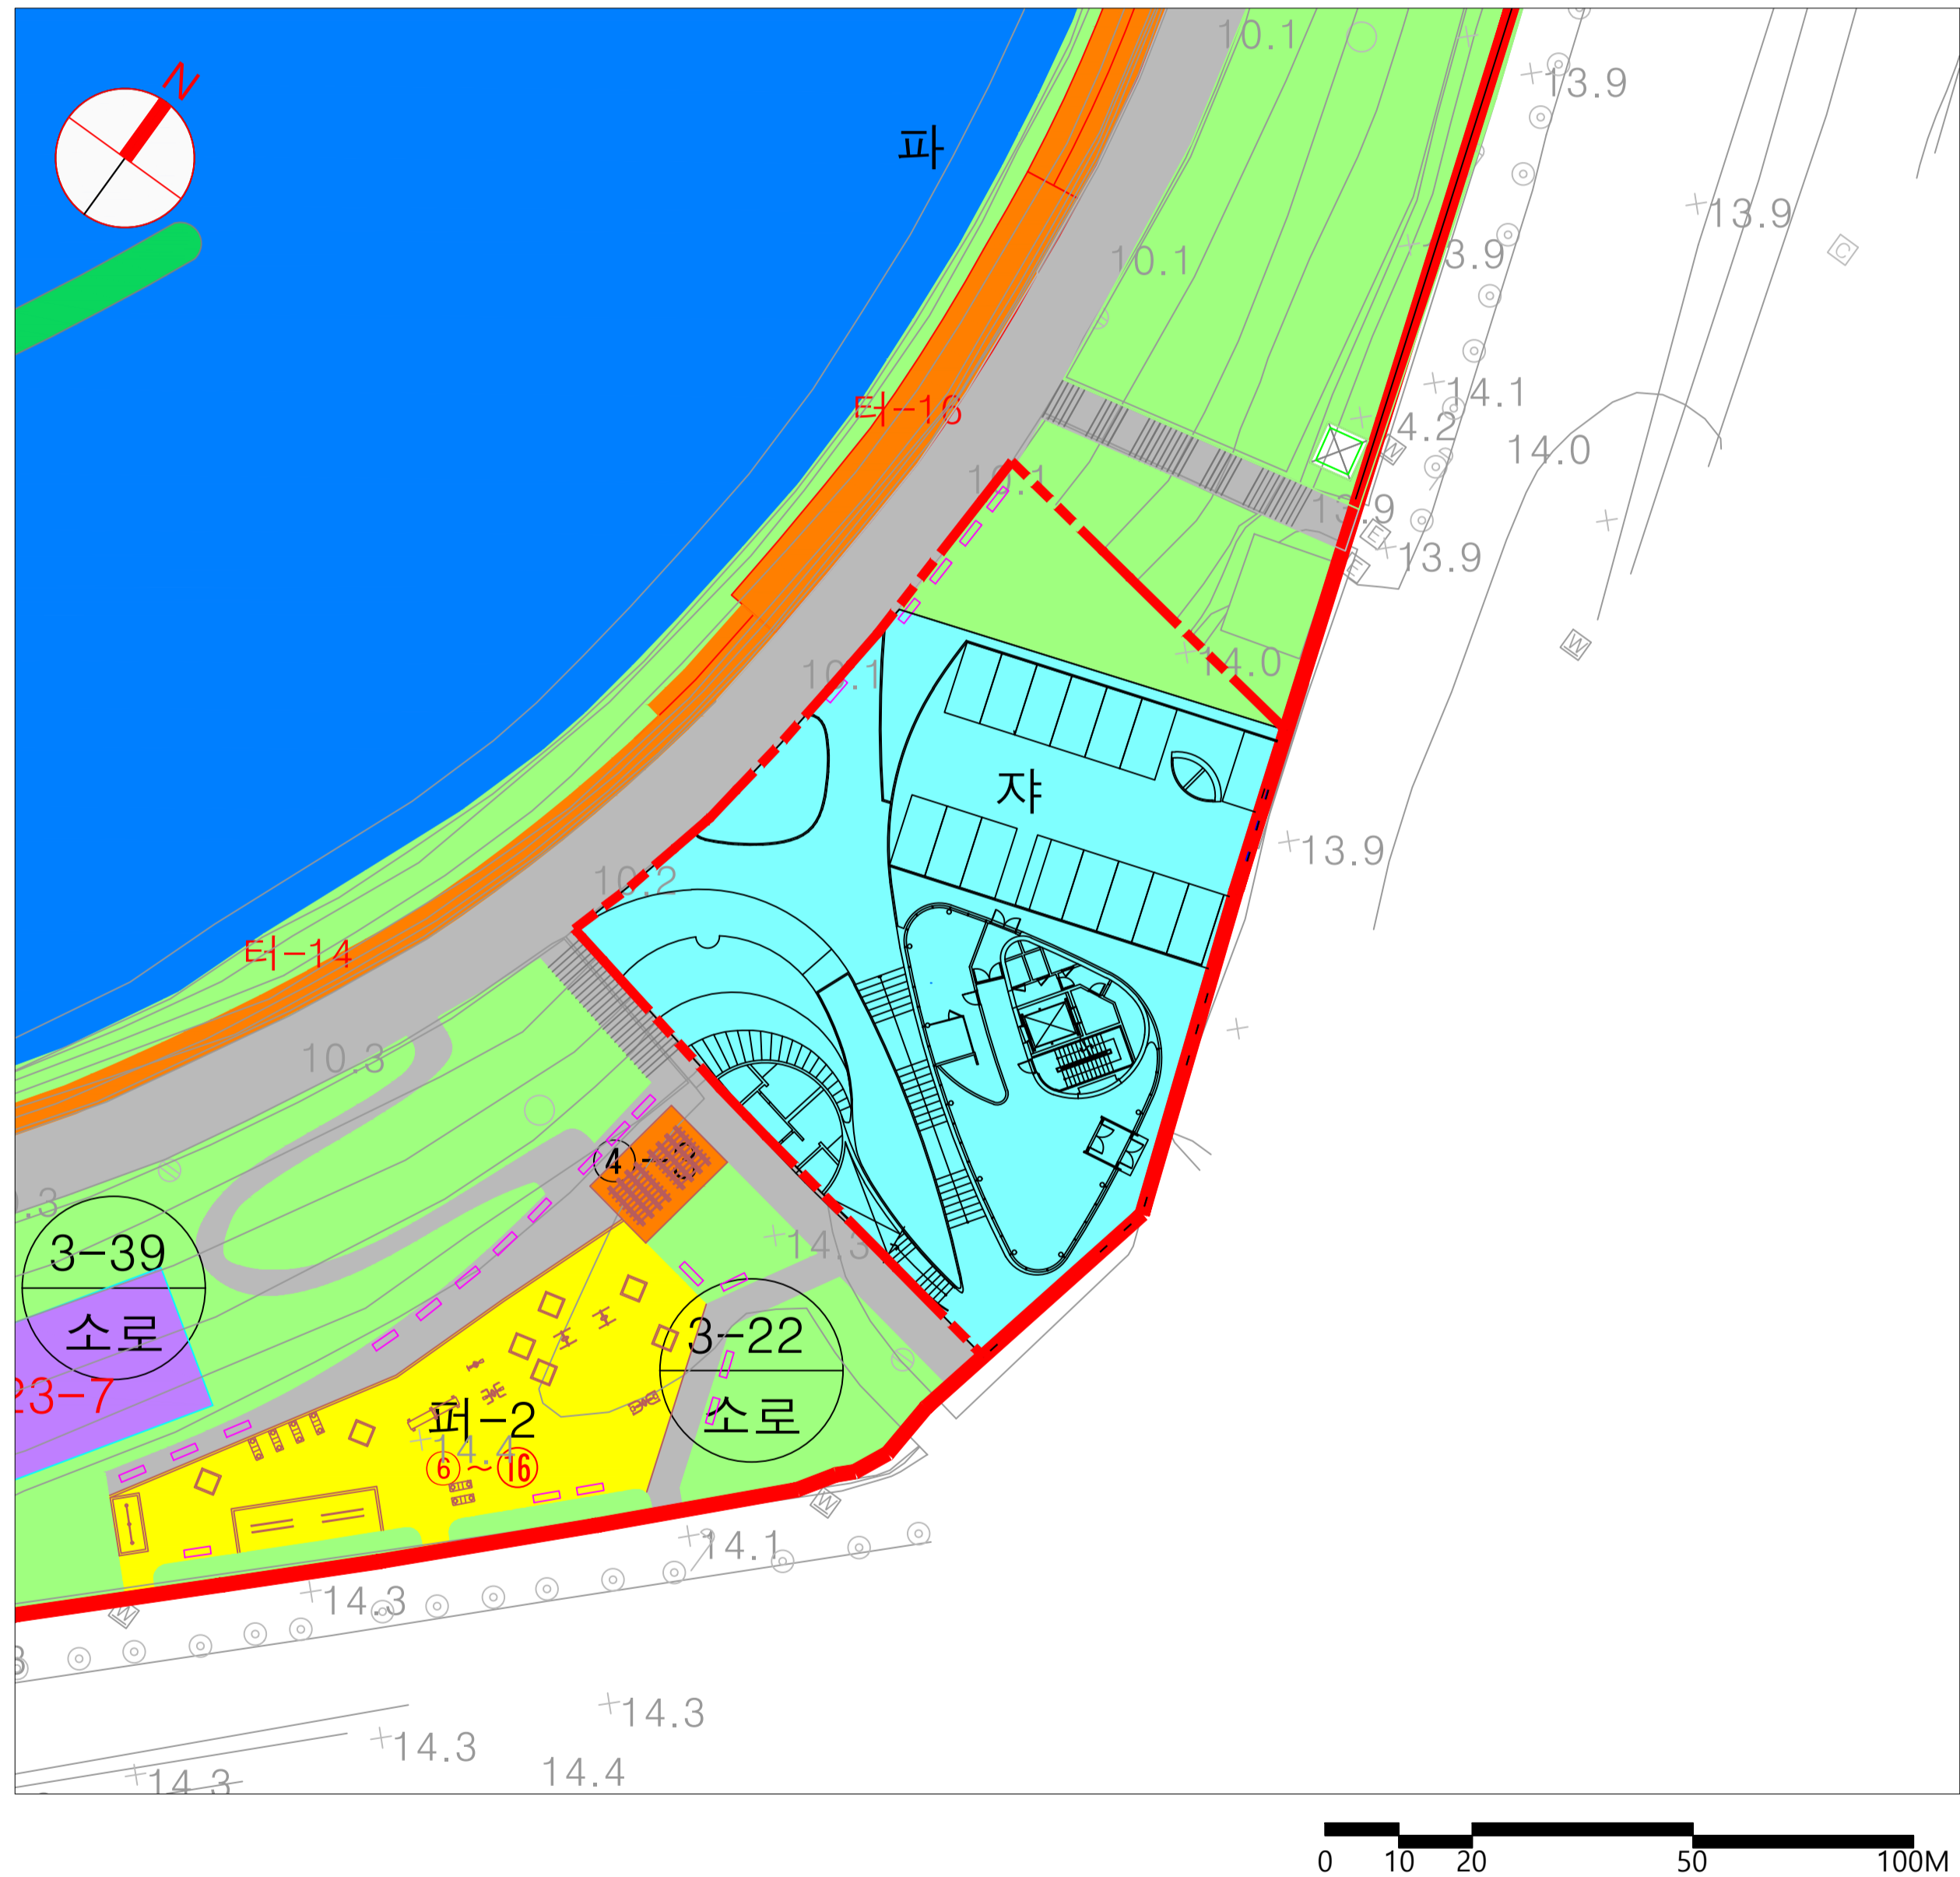

□ 변경후

