



문현초등학교(현황+개선)

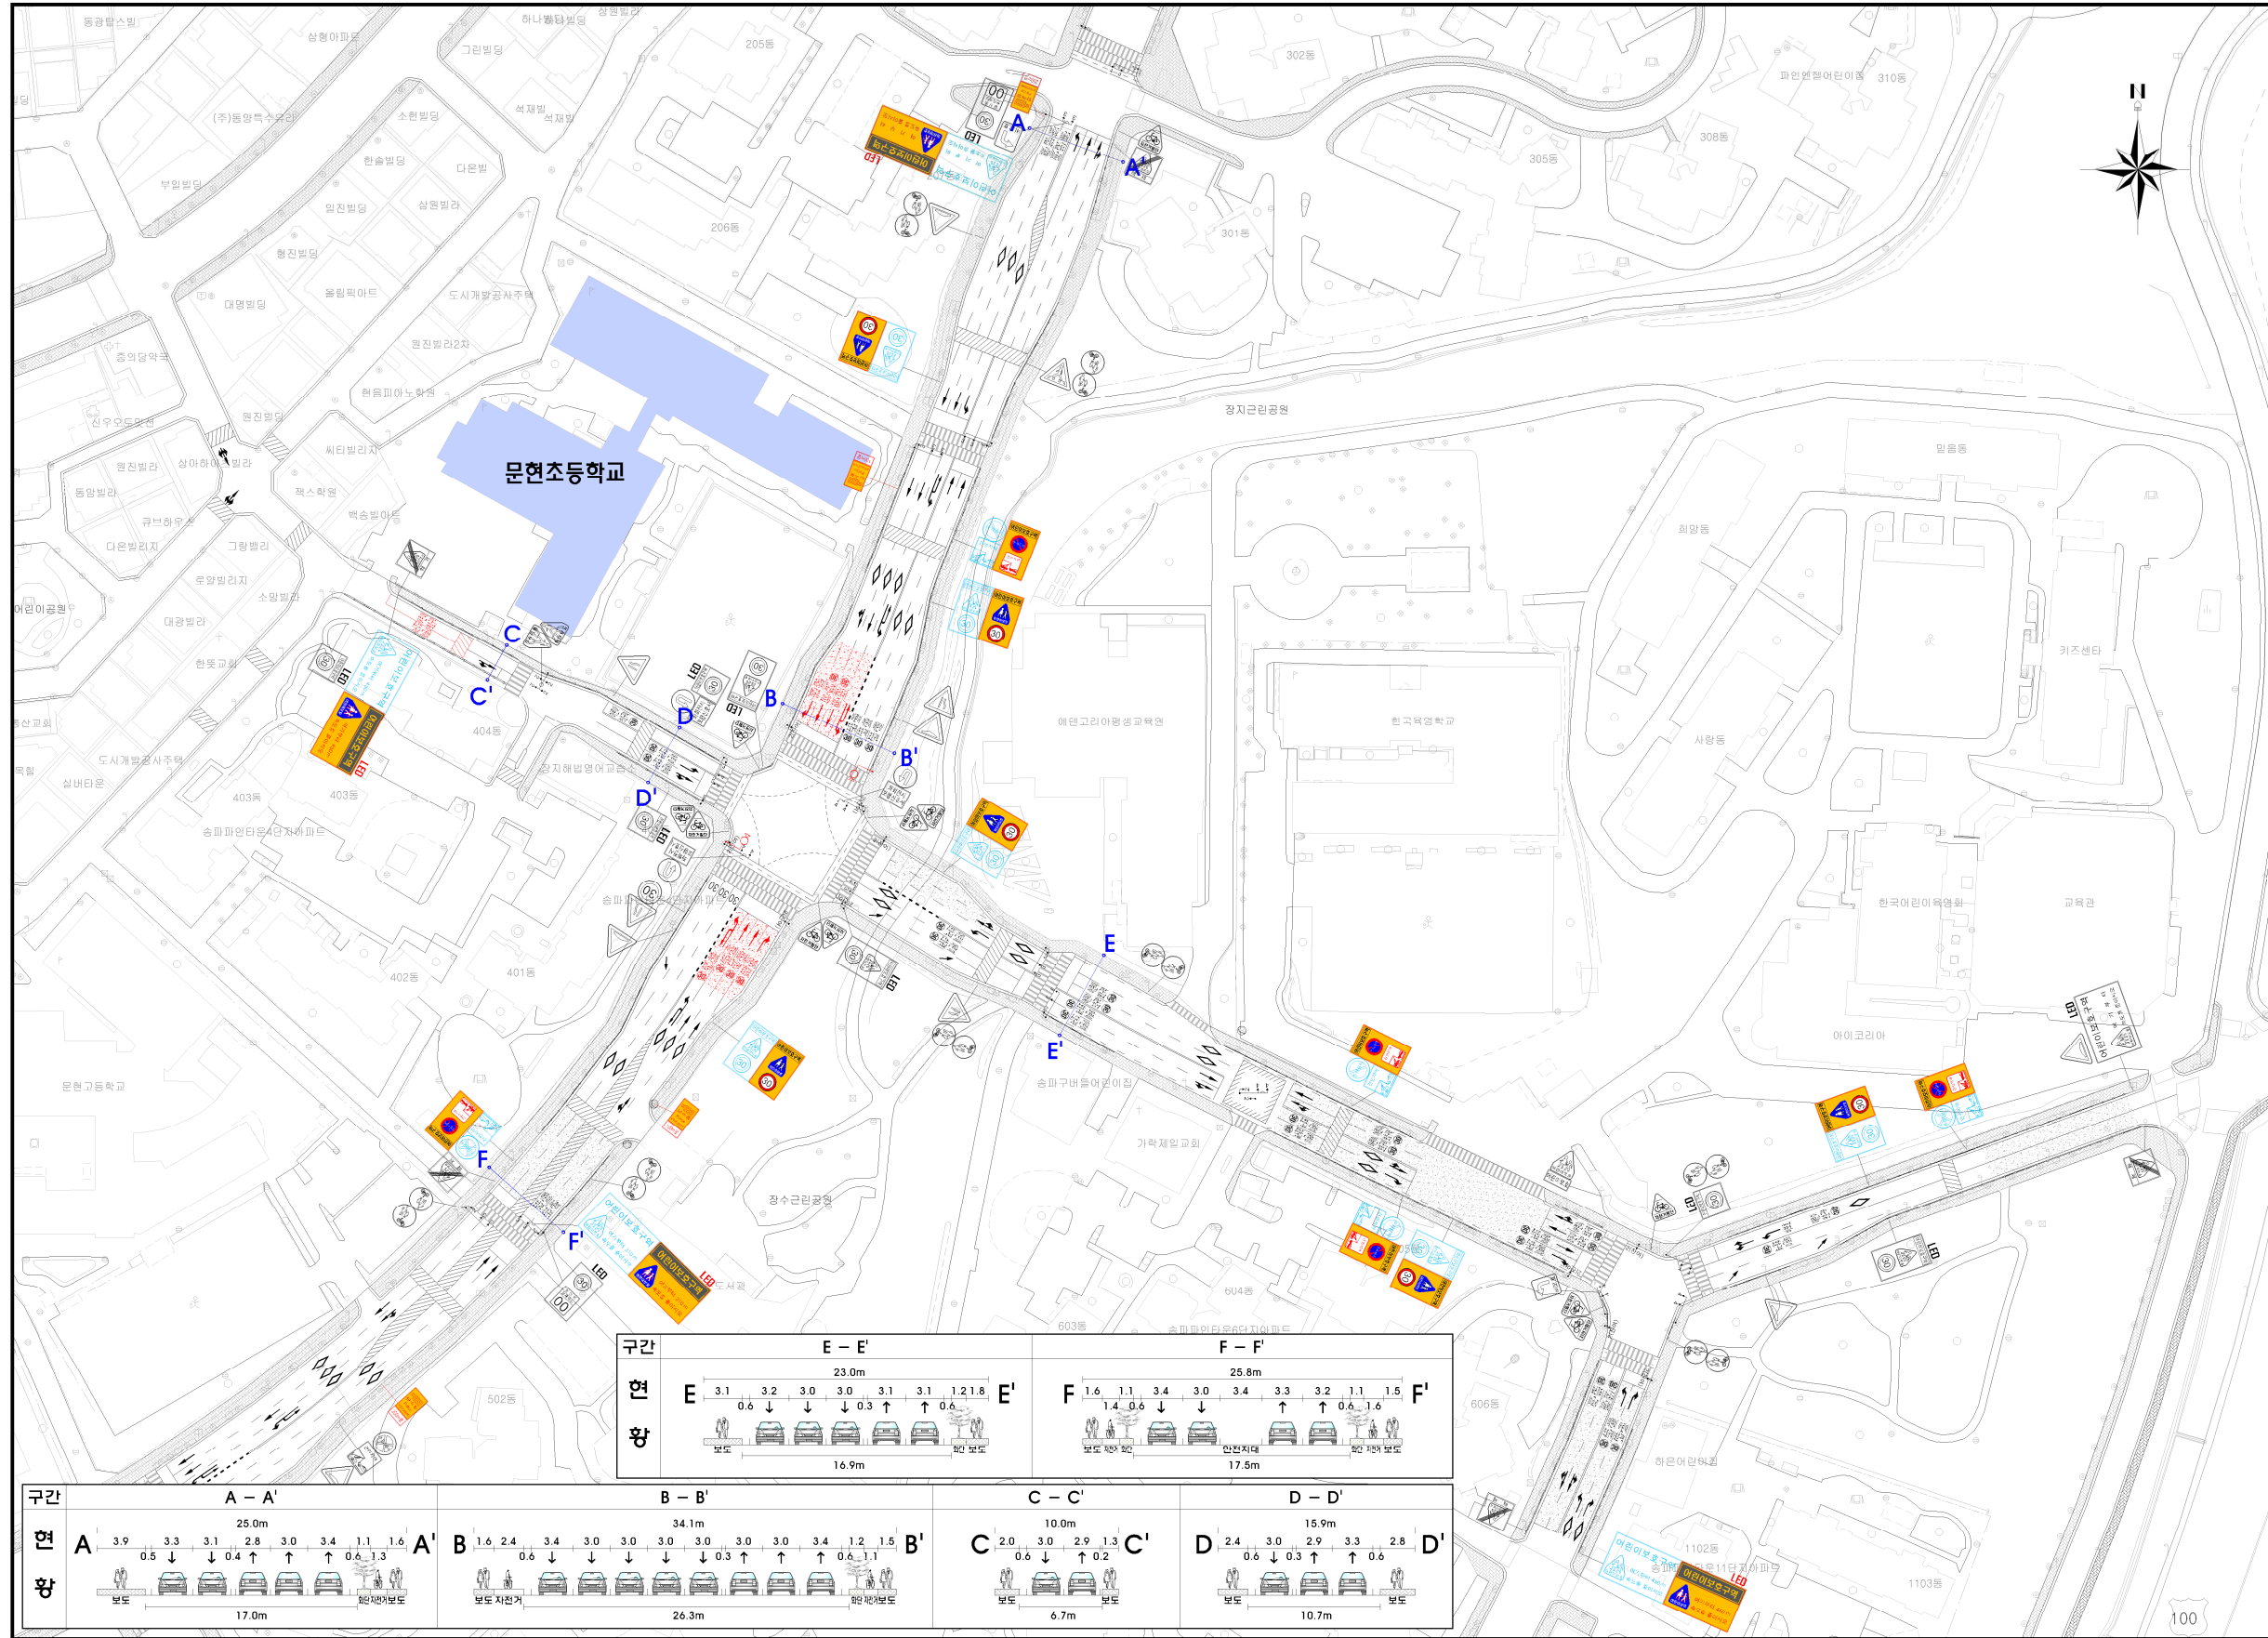

KEYMAP

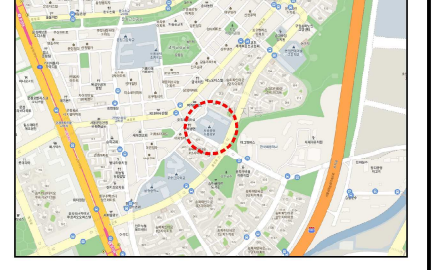


| 현황 | 개선 | 시설명 |
|----|----|--------------|
| | | 횡단보도 |
| | | 고원식횡단보도 |
| | | 고원식교차로 |
| | | 보도 |
| | | 보행공간 |
| | | 적색 미끄럼방지포장 |
| | | 사과석 |
| | | 중앙분리대 |
| | | 가드펜스 |
| | | 블리드 |
| | | 시선유도봉 |
| | | 표지봉 |
| | | 단속카메라 |
| | | 반사경 |
| | | 엘로카펫 |
| | | 투광기 |
| | | 신호기 |
| | | 점프 |
| | | 어린이보호구역 시점표지 |
| | | 어린이보호구역 해제표지 |
| | | 어린이보호구역 예고표지 |
| | | 교통안전표지 |

[범례]

| | |
|--|----|
| | 현황 |
| | 신설 |
| | 제거 |
| | 이전 |

Scale: 0 20 45 90m

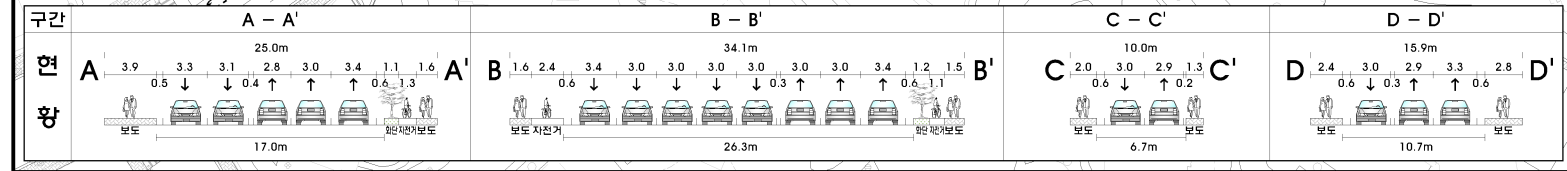

| | | | | | | | | |
|-------|--|------------------|-----------------|------------|------------|------------|----------------------|------|
| 서울특별시 | 용역명 2019년 교통사고 다발 어린이보호구역 안전진단 및 설계 | 용역사 (주)동일기술공사 | 설계일자 2019.07 | 설계참여자 | | | 도면명 문현초등학교(현황+개선) | 도면번호 |
| | | | | 책임자 박상섭 | 검토자 강영석 | 작성자 안정현 | | |