


# 서정초등학교(현황+개선)

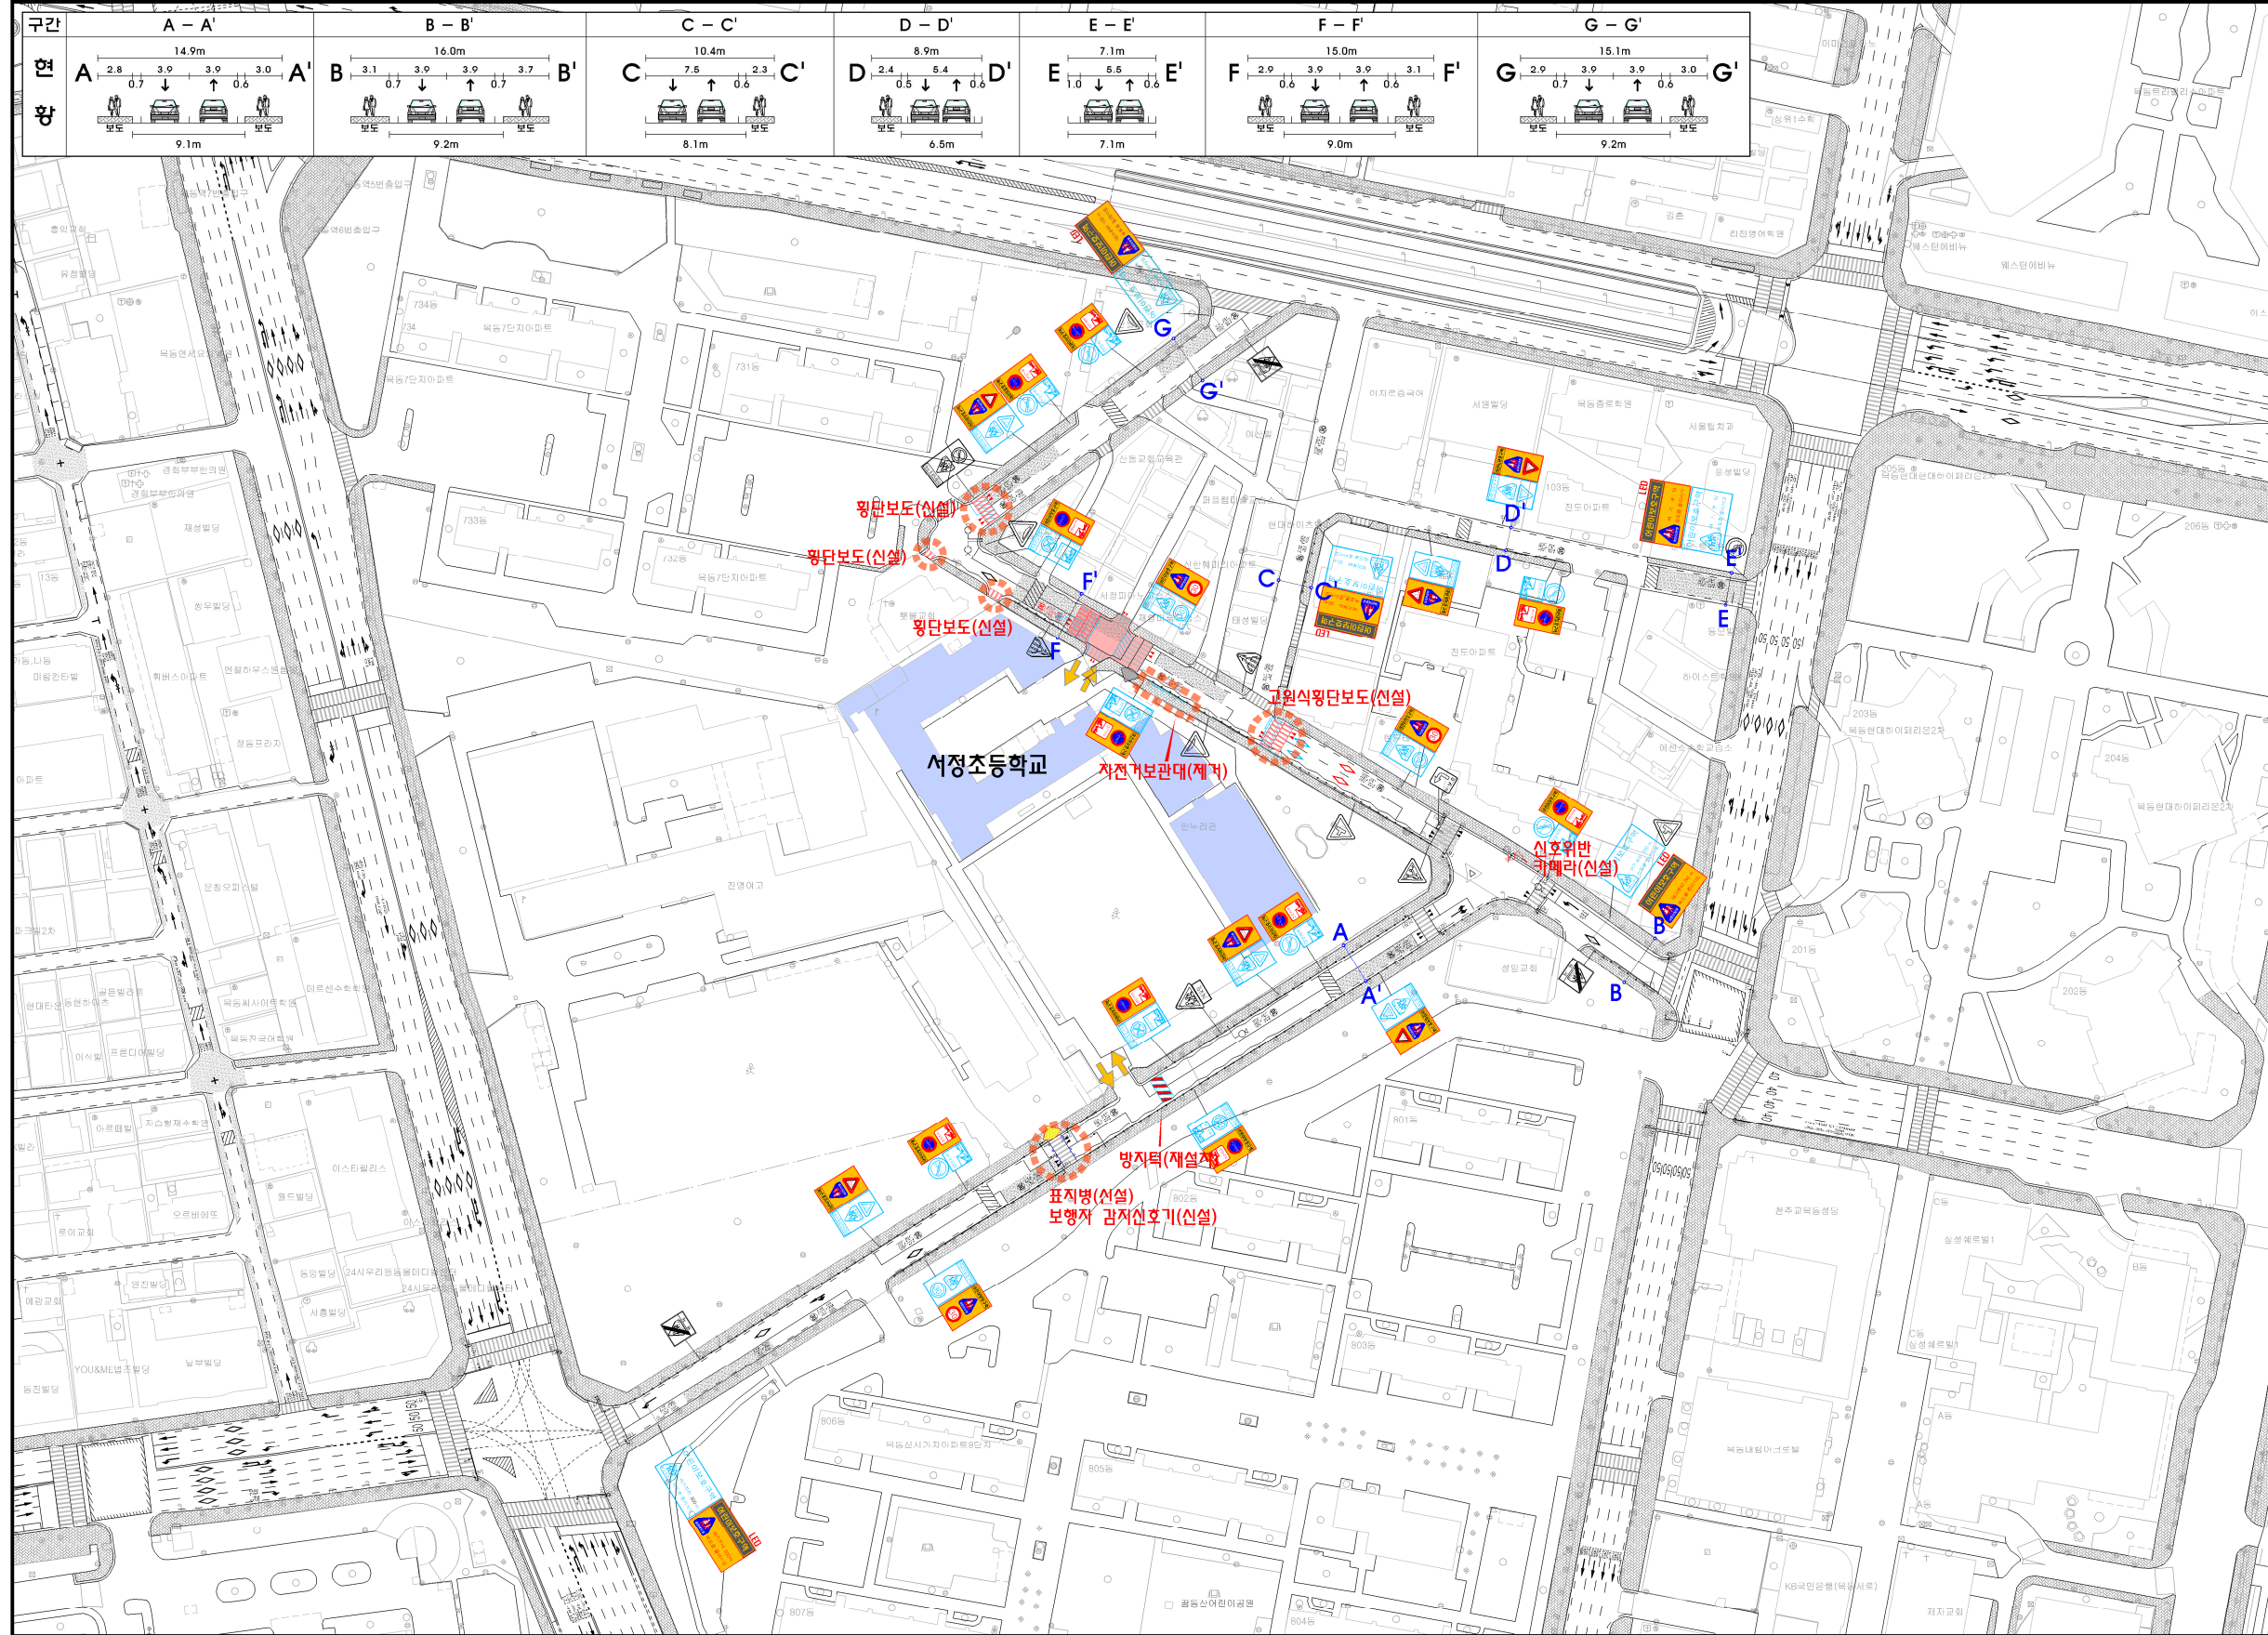


## KEYMAP



현황	개선	시설명
		횡단보도
		고원식횡단보도
		고원식교차로
		보도
		보행공간
		적색 미끄럼방지포장
		시각석
		도막포장
		중앙분리대
		가드펜스
		볼라드
		시선유도봉
		표지봉
		단속카메라
		반사경
		엘로카넷
		투광기
		신호기
		램프
		어린이보호구역 시점표지
		어린이보호구역 해제표지
		어린이보호구역 예고표지
		교통안전표지

[범례]

	현황
	신설
	제거
	이전

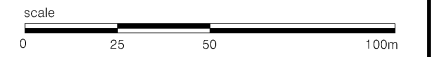

서울특별시	용역명 2019년 교통사고 다발 어린이보호구역 안전진단 및 설계	용역사 (주)동일기술공사	설계일자 2019.07	설계참여자		도면명 서정초등학교(현황+개선)	도면번호
			책임자 박상섭	검토자 강영석	작성자 안정현		