


1. 소화전조서(2공구-1차)
지적사항 조치결과

소화전조서(2공구 - 1차) 지적사항 조치결과


번호	도로명	본관관경	관경	개소	지번	관할센터	지적사항	조치사항	비고
#1	강서로	D200	D100	1	마곡동167-1대	방화	제수변 매물	강서로 자전거도로 시행으로 지장물 이설요청 <sh공사 마곡사업부-996(2018.03.08. 공문참조)> (사진대지 #1)	
#5	중(집)2-33	D200	D100	1	마곡동285-7전	방화	제수변 불량	처리완료 (사진대지 #2)	
#23	중(집)1-16	D200	D100	1	마곡동949답	방화	제수변 불량	처리완료 (사진대지 #3)	
#29	중(집)2-20	D300	D100	1	내발산동337답	발산	스핀들 열고 닫을 때 지면 흔들림	처리완료 (사진대지 #4)	
계				4					

위치도

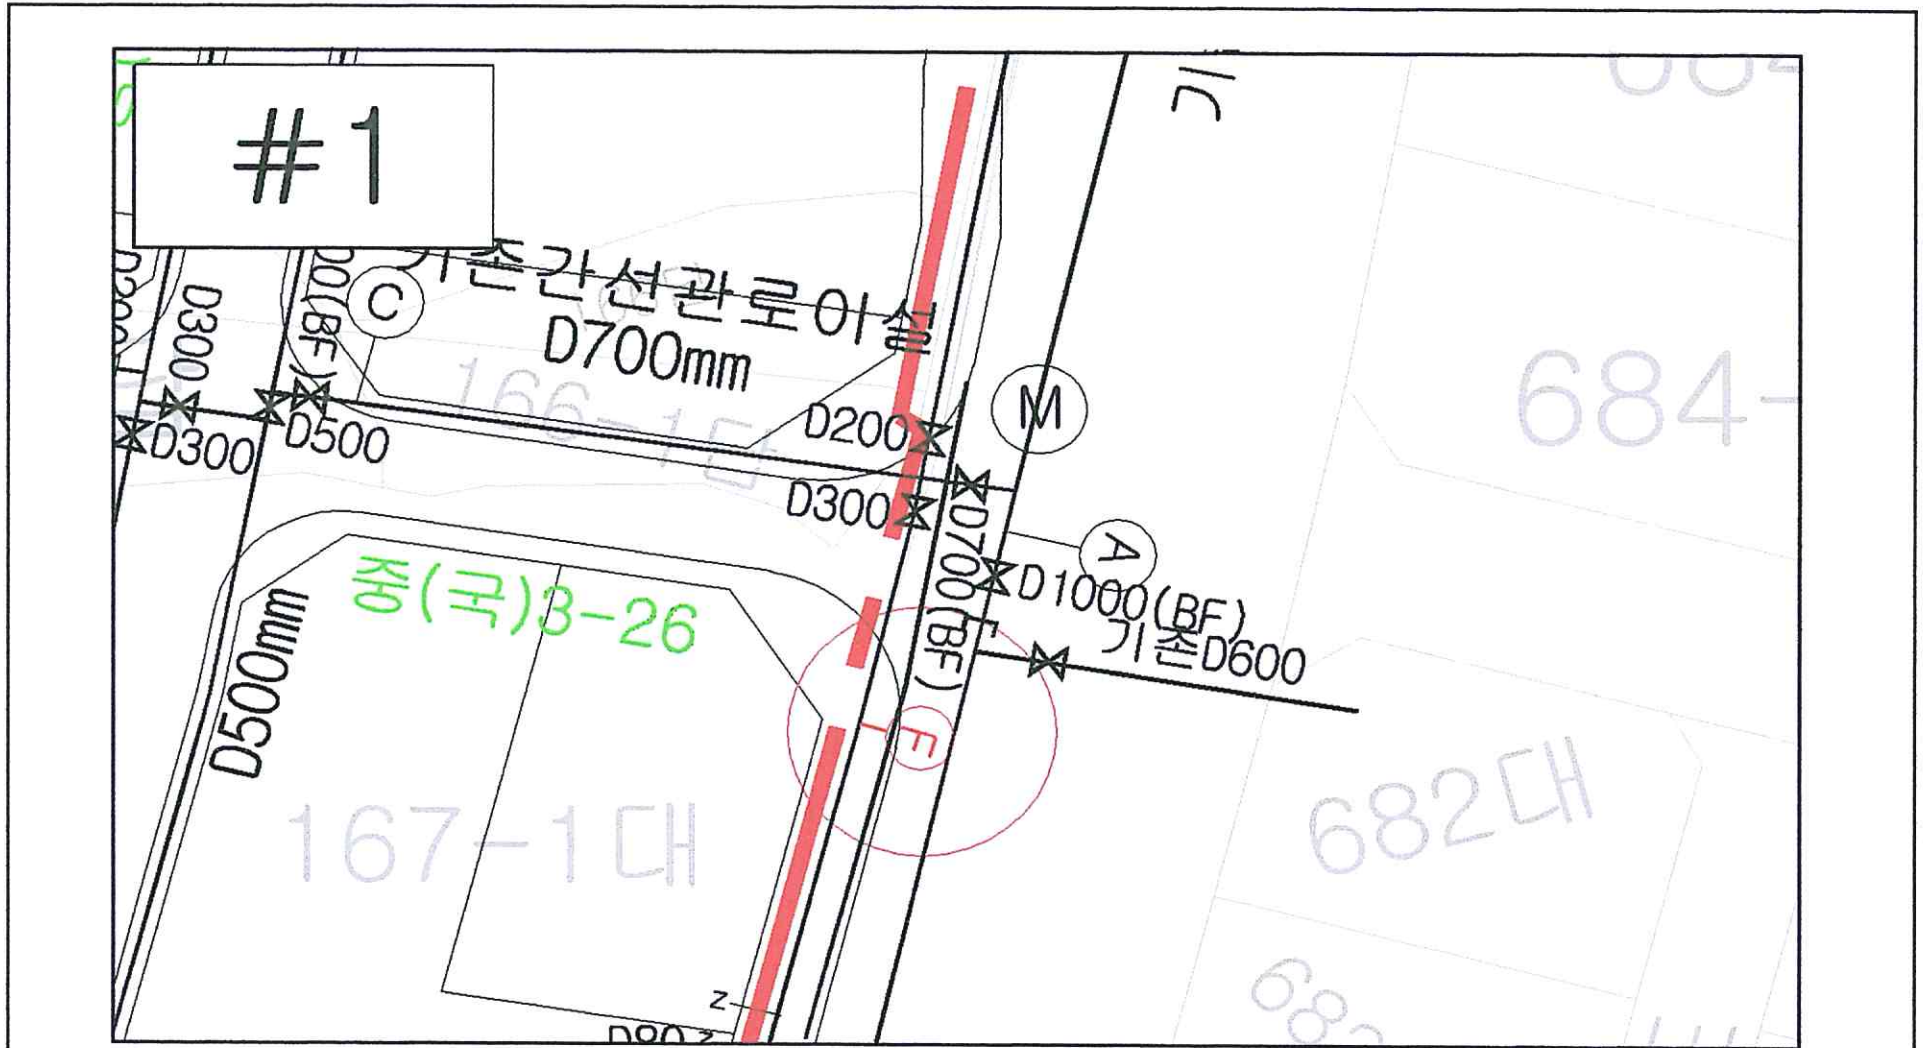


공사명	마곡구역 도시개발사업 단지조성공사(2공구)
내용	강서구 마곡동 167-1대 (#1)

위치도

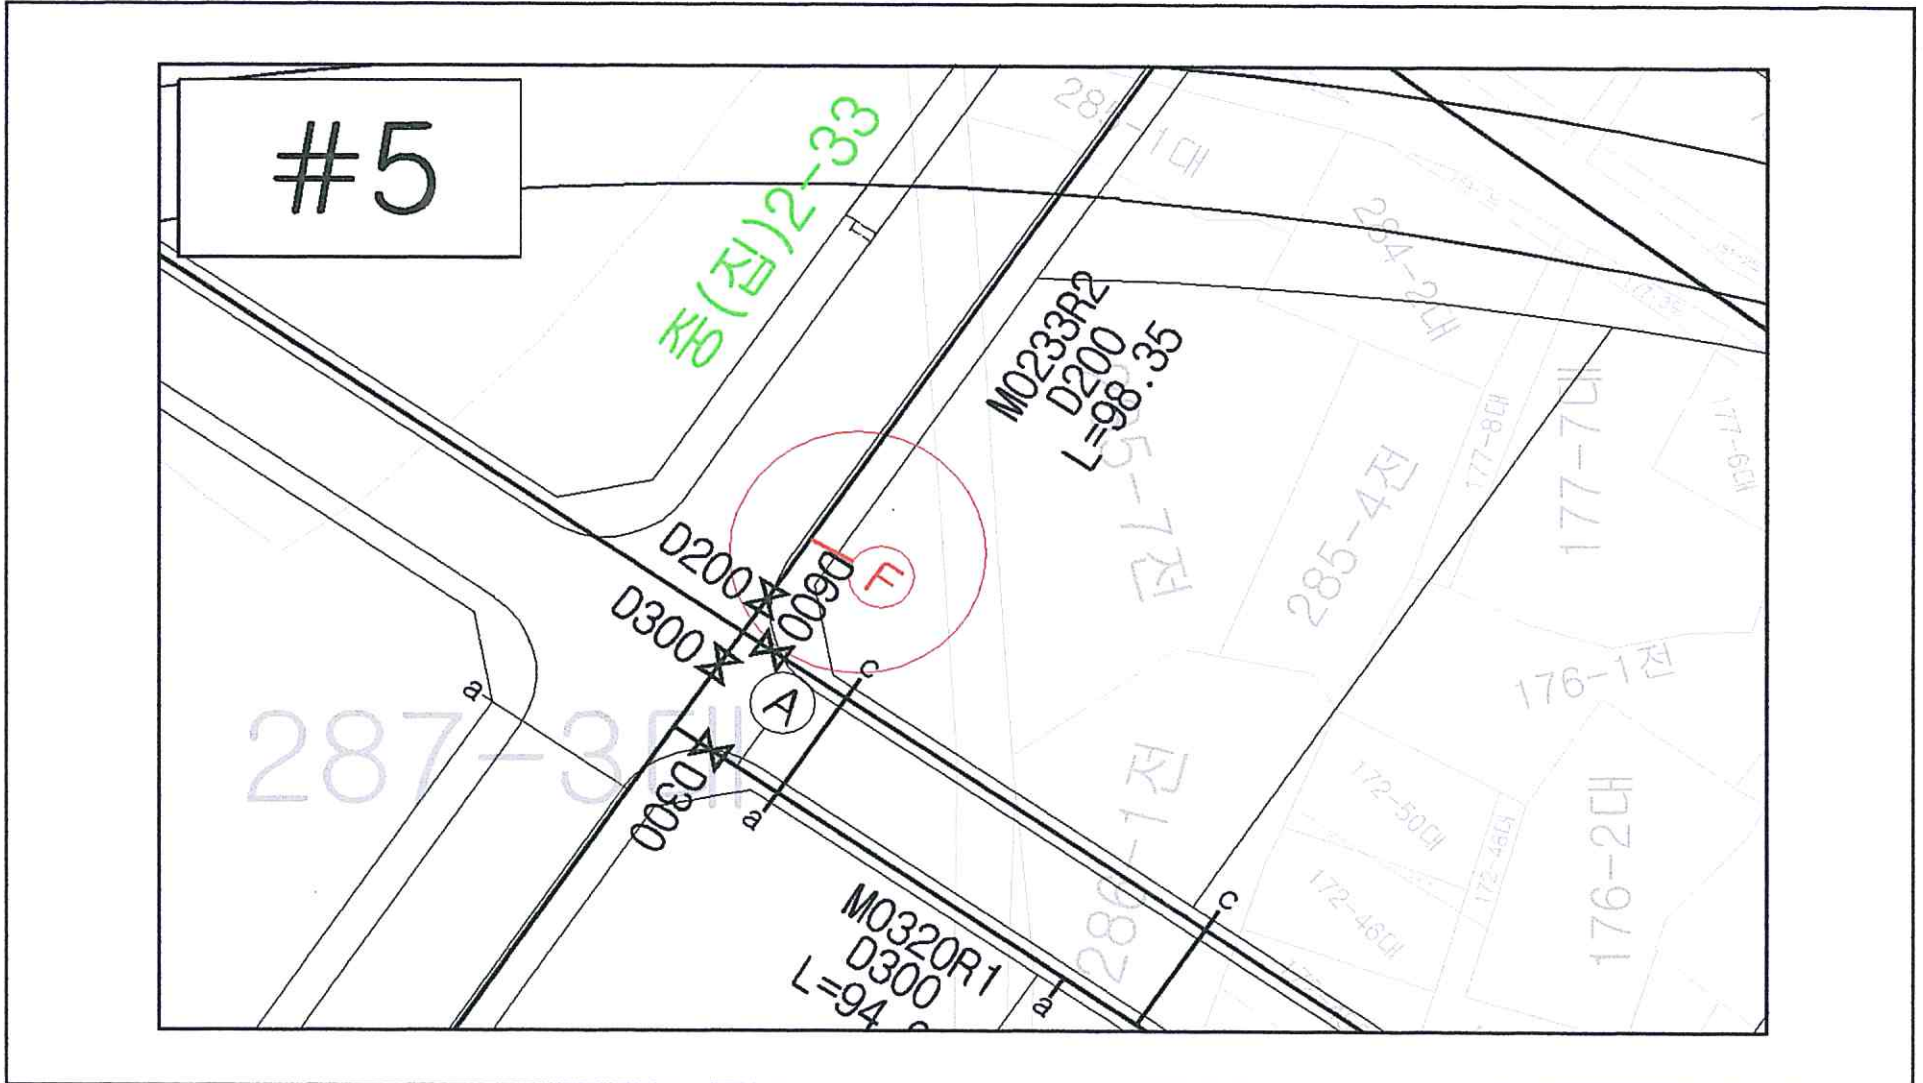


공사명	마곡구역 도시개발사업 단지조성공사(2공구)
내용	강서구 마곡동 285-7전 (#5)

위치도

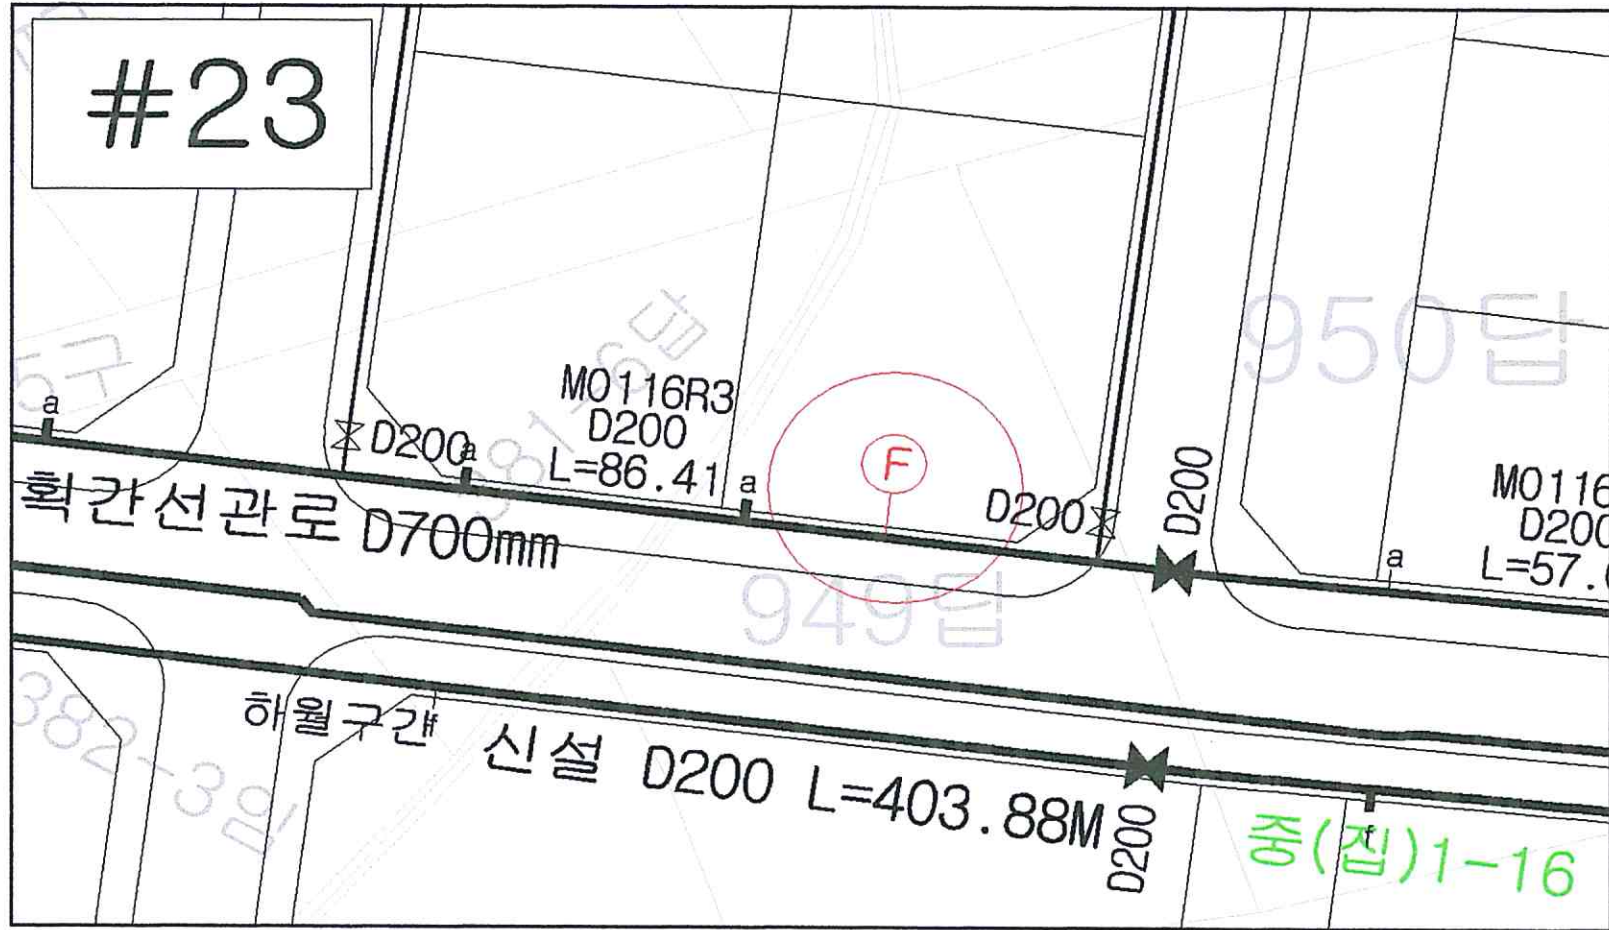

공사명	마곡구역 도시개발사업 단지조성공사(2공구)
내용	강서구 마곡동 949답 (#23)

위치도

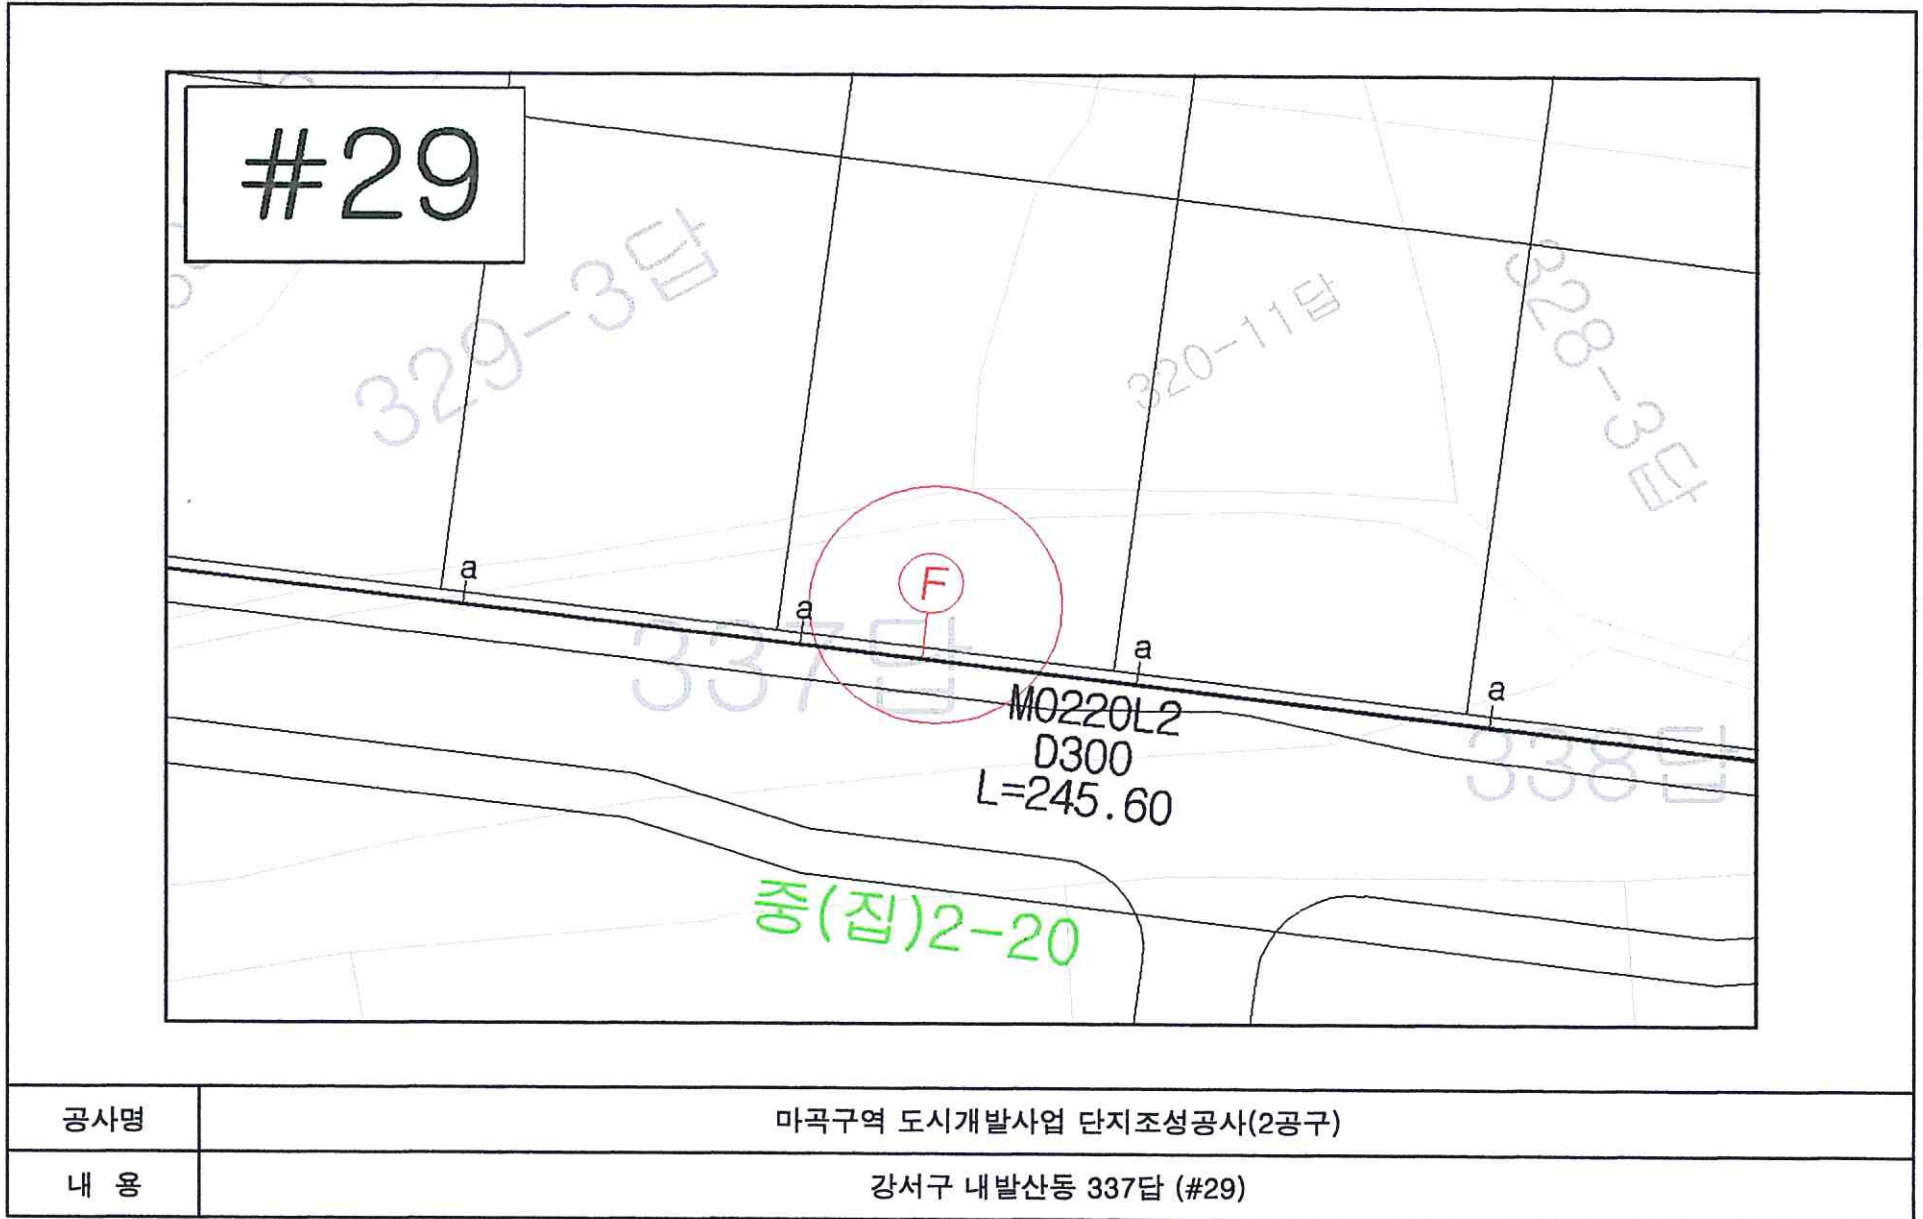

공사명	마곡구역 도시개발사업 단지조성공사(2공구)
내용	강서구 내발산동 337답 (#29)

사 진 대 지



위 치	강서구 마곡동 167-1대(강서로)	일 자	2018. 03. 14
내 용	자전거도로시공으로 이설조치예정 (#1)		



위 치	강서구 마곡동 285-7전(중(집)2-33)	일 자	2018. 03. 14
내 용	조치완료(#2)		

사 진 대 지



위 치	강서구 마곡동 949답(중(집)1-16)	일 자	2018. 03. 14
내 용	조치완료(#3)		



위 치	강서구 내발산동 337답(중(집)2-20)	일 자	2018. 03. 14
내 용	조치완료(#4)		

하자제로 품질만족 불신제로 고객감동



서울주택도시공사

수신자 수신자 참조
(경유)

제목 마곡지구 조성공사(2공구) 관련 지장물 이설 협조 요청

1. 귀 기관의 무궁한 발전을 기원합니다.
2. 우리 공사에서 시행중인 『마곡구역 도시개발사업 단지조성공사(2공구)』 양천로 및 강서로 정비공사와 관련하여, 간섭되는 지장물 이설 협의를 불임과 같이 요청하오니 공사의 시급성을 감안 조속히 이설, 조치될 수 있도록 협조하여 주시기 바랍니다.

불임 지장물 조서 및 관련 서류 각 1식(별첨). 끝.

서울주택도시공사



수신자 강서구청장(도로과장)(도로조명팀, 도로관리팀, 도로계획팀), 서울특별시 강서수도사업소장(시설관리과장), 강서구청장(물관리과장)(하수팀), 강서구시설관리공단이사장(공공사업팀), 강서구청장(건설관리과장)(가로정비팀), 강서구청장(교통행정과장)(교통시설팀), 서울지하철9호선 운영(주)시설처, 한국전력공사 강서양천지사, 서울특별시 강서소방서장(재난관리과장), 서울특별시(자전거정책과장)(공공자전거팀), 서울특별시(버스정책과장)(정류소관리팀), 강서구청장(공원녹지과장)(조경팀), (주)미디어월 영업기획팀, 서울도시가스 서부지사, 강서도로사업소장(기전과장), 서남물재생센터 (주)서남환경 경영관리실 시설부, 서울특별시 한강사업본부장(시설관리과장), 서울특별시(택시물류과장)(택시서비스팀), 서울특별시(교통정보과장)(운수정보팀), 강서구청장(문화체육과장)(문화시설팀), 한국전력공사 남서울지역본부 토건운영부, 강서구청장(재난안전과장)(재난관리팀), KT가양지사, LG유플러스, SK브로드밴드, SK텔레콤, 티브로드 강서방송, 세종텔레콤, 드림라인, 강서구청장(공보전산과장)(정보통신팀), 기전사업부장

부 원 양우석 마곡사업부장 03/08 강성민

협조자

시행 마곡사업부-996 (2018.03.08.) 접수 ()
 병첨번호
 우 /
 전화 02-3410-7690 전송 02-3410-7699 / wooseok@i-sh.co.kr / 비공개(5)