

시설물 인수 · 인계서

[서울지하철 9호선 921공구(토목)]

서울지하철 9호선 921공구 건설공사와 관련하여 서울특별시 시설물
(버스베이)을 붙임 목록과 같이 인수 · 인계함

2019년 3월 일

인계자(921공구)

소 속 : (주)유 신 직 위 : 책임감리원 성 명 : 송 인 삼 (서명)

소 속 : (주)포스코건설 직 위 : 현장대리인 성 명 : 윤 두 원 (서명)

인수자(서울특별시)

소 속 : 버스정책과 직 위 : *시설관리(토목)* 성 명 : *이 도 후* (서명)

인수인계 목록

1. 버스베이 현황도


2. 버스베이 시공 수량

3. 점 검 사 진


1

936정거장 현황도

1) 936정거장 보도복구 현황도

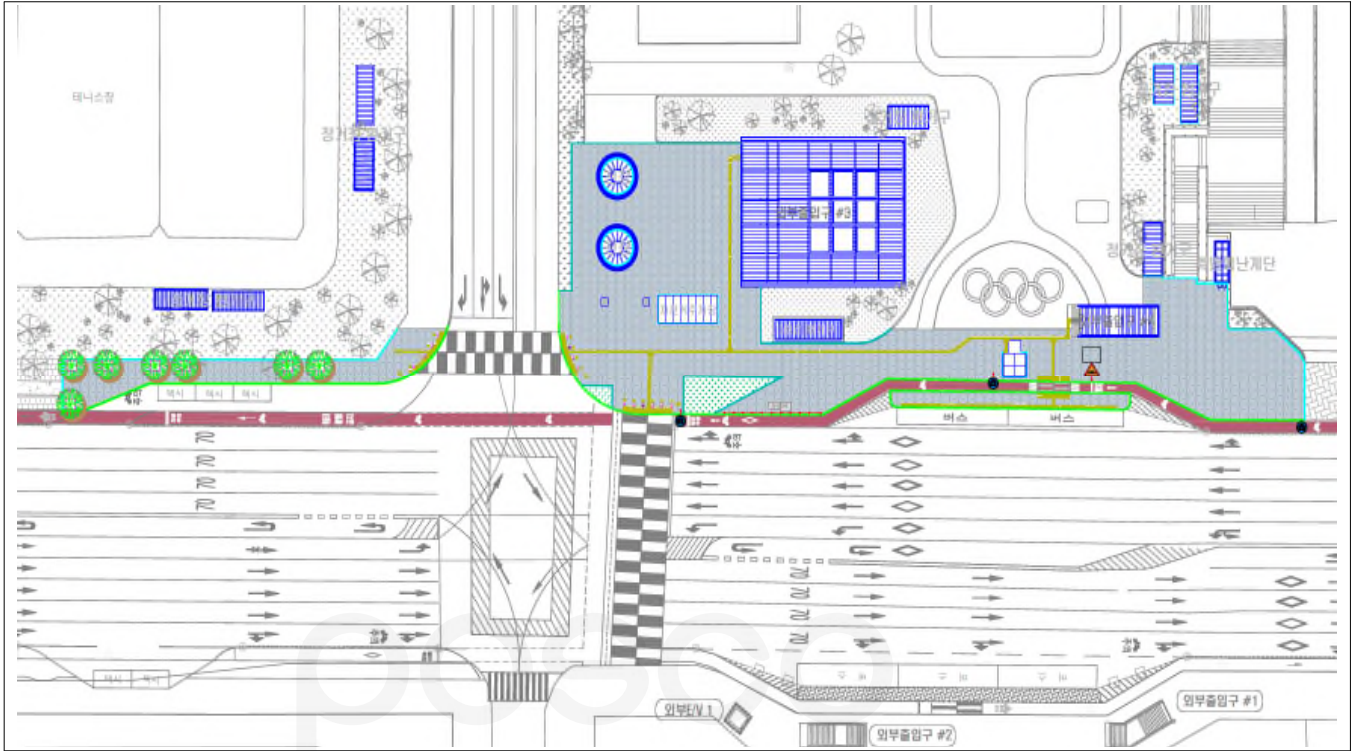

2) 버스베이 복구 현황도

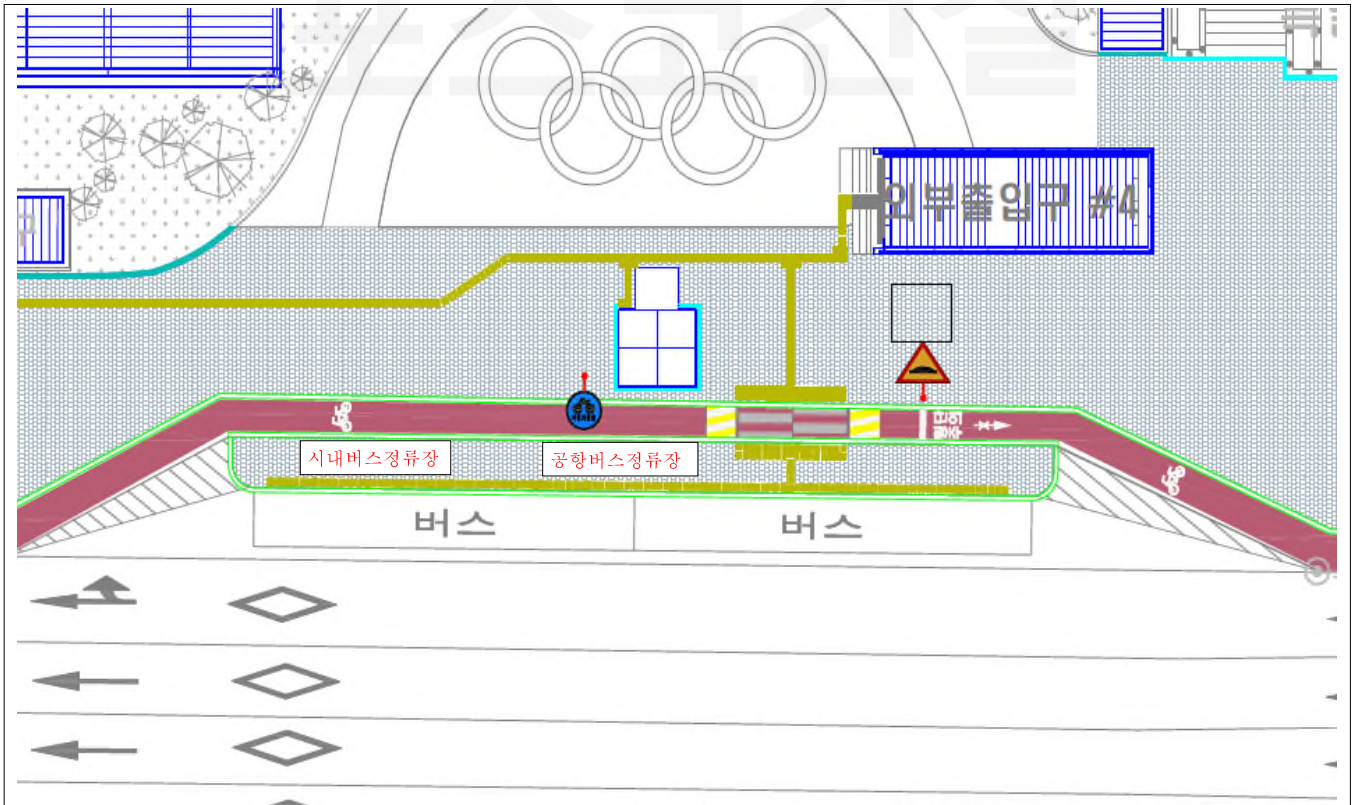

2

버스베이 시공수량

구 분	위 치	단 위	수 량	비 고
버스베이	송파구 방이동 올림픽공원 동1문 앞 버스정류장	개소	1	시내버스 정류장 공항버스 정류장

posco
포스코건설

3

점검사진

서울지하철 9호선3단계 921공구 건설공사



내 용	936정거장(올림픽공원역) 버스베이 점검
-----	------------------------



내 용	936정거장(올림픽공원역) 버스베이 점검
-----	------------------------