


# 시설 및 포장계획평면도

S = 1:400

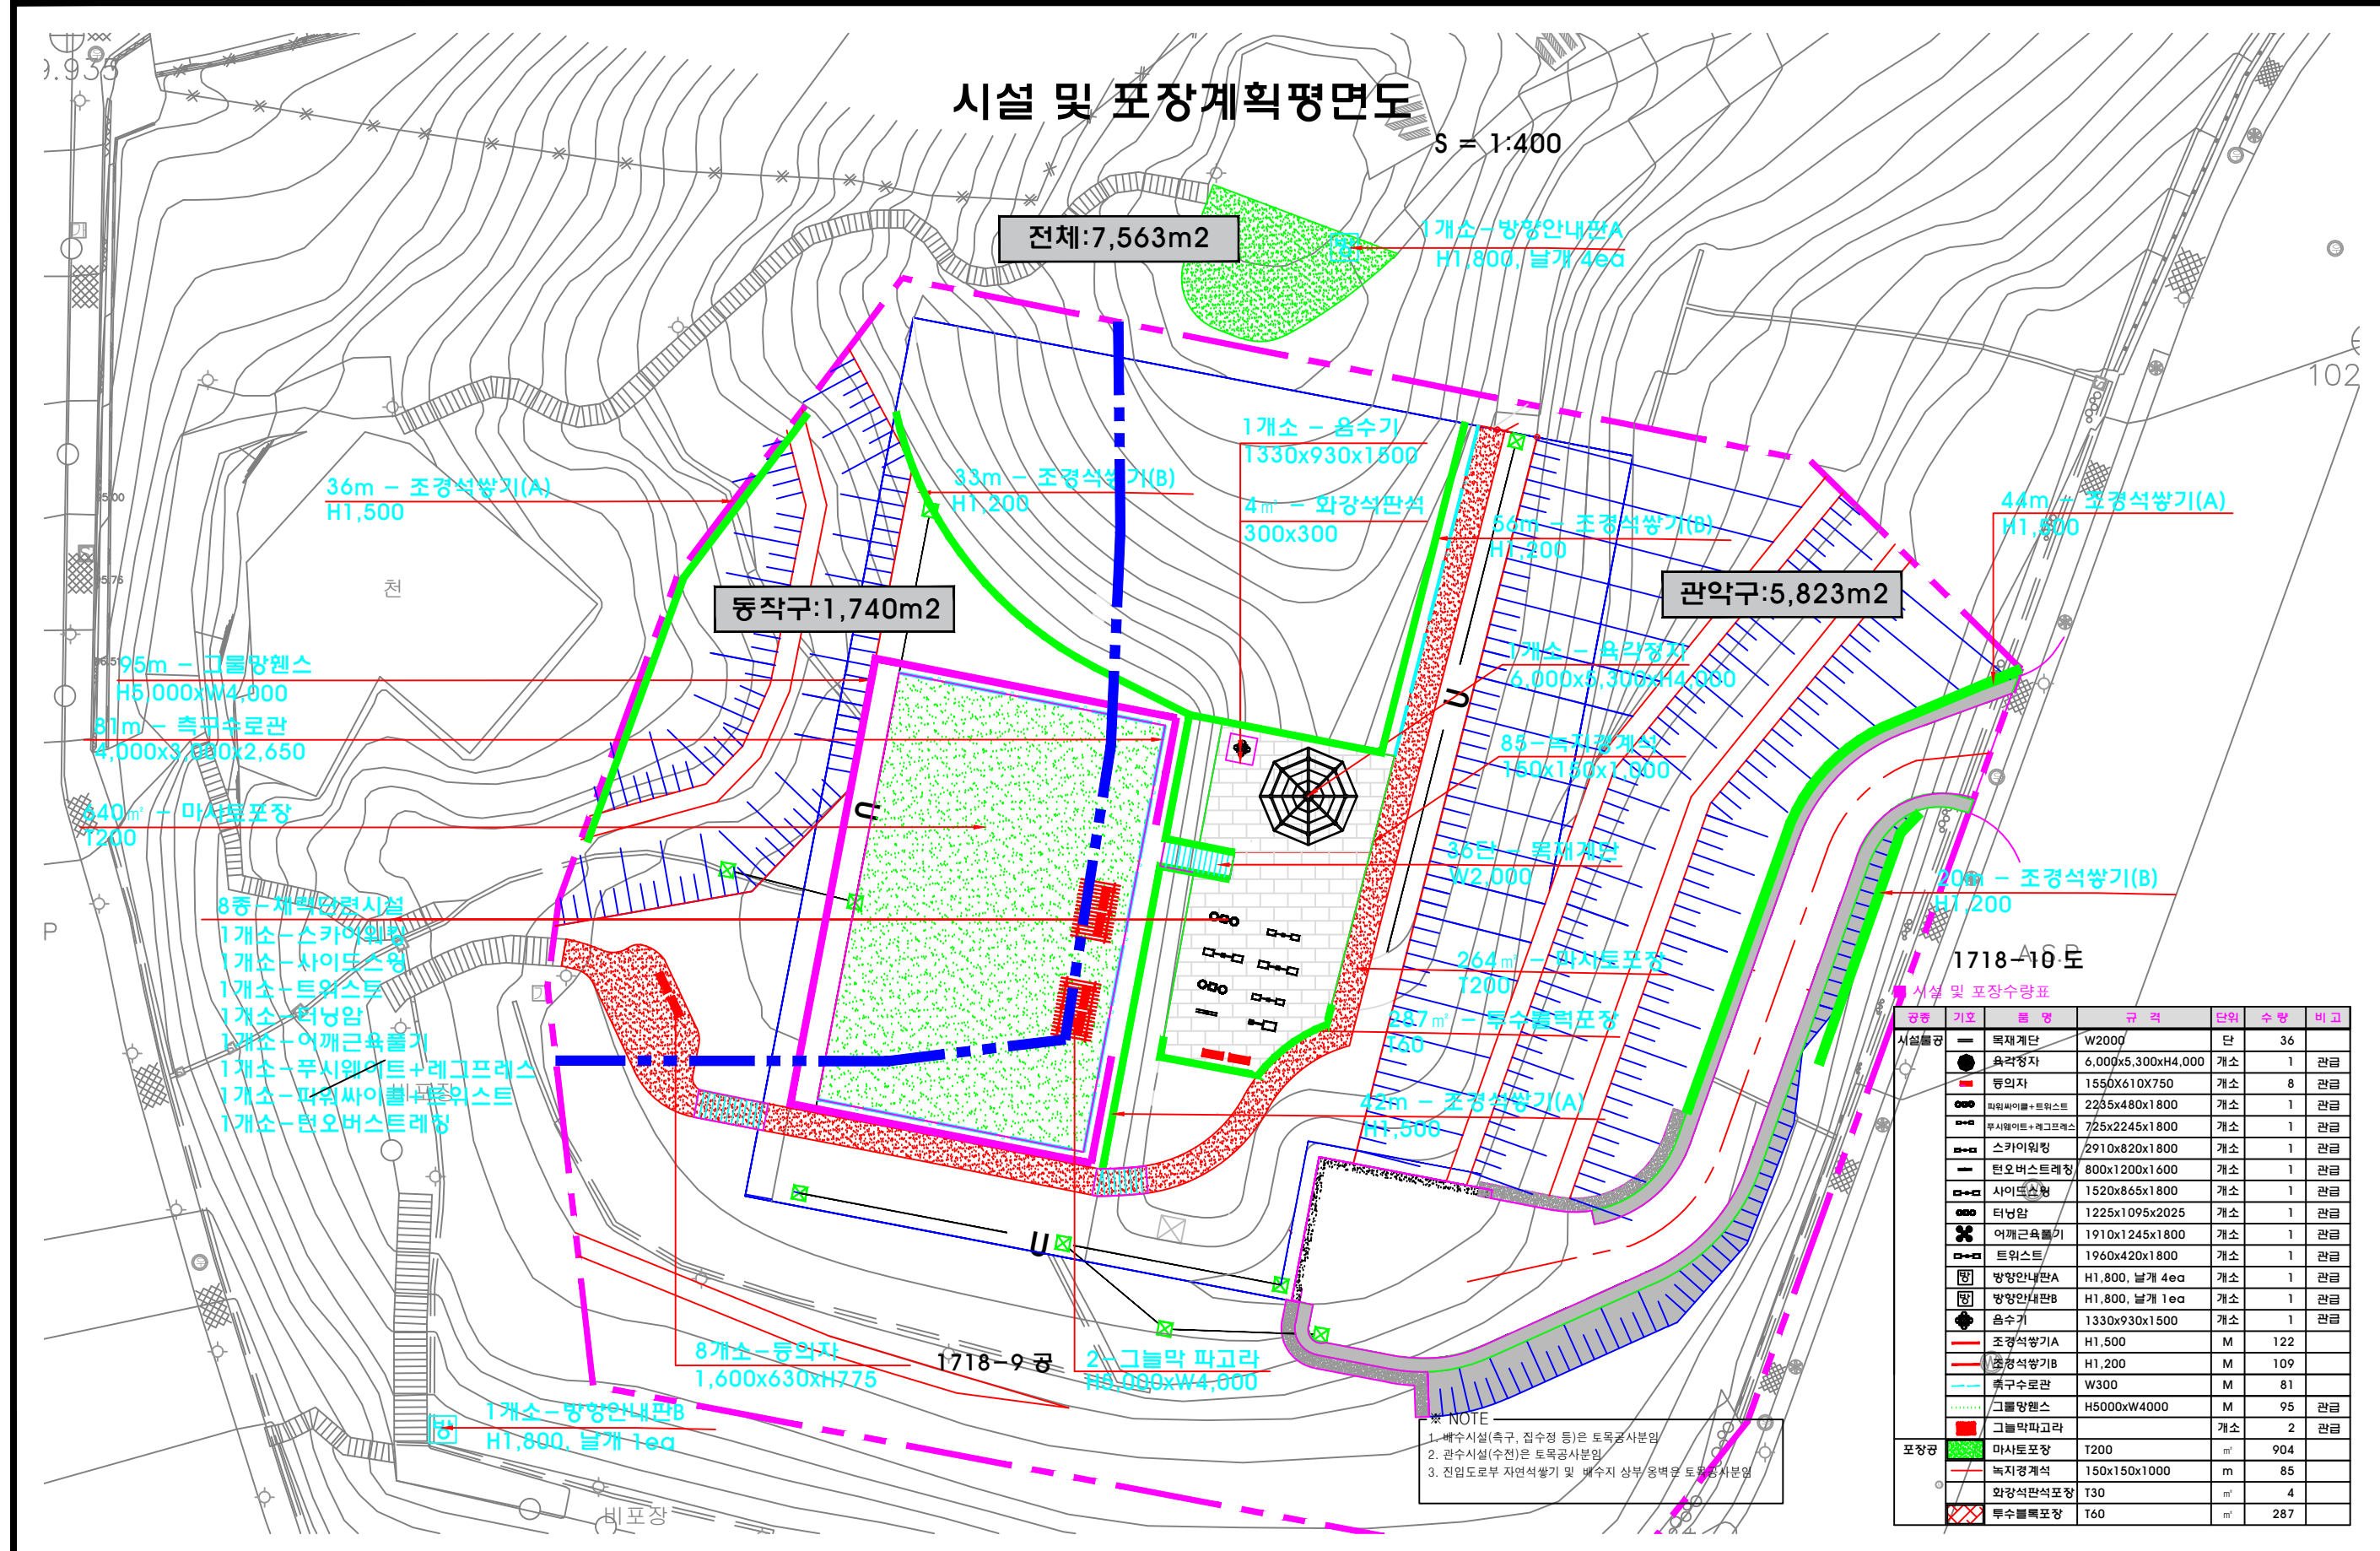

구분	기호	물 명	규 격	단위	수량	비고
시설물구	—	목재계단	W2000	단	36	
	■	등외자	1550x610x750	개소	8	관급
	○	푸시어터+레그프레스	725x2245x1800	개소	1	관급
	—	스카이워킹	2910x820x1800	개소	1	관급
	—	턴오버스트레징	800x1200x1600	개소	1	관급
	—	사이드스텝	1520x865x1800	개소	1	관급
	—	터닝암	1225x1095x2025	개소	1	관급
	—	어깨근육롤기	1910x1245x1800	개소	1	관급
	—	트위스트	1960x420x1800	개소	1	관급
	—	방향안내판A	H1,800, 날개 4ea	개소	1	관급
	—	방향안내판B	H1,800, 날개 1ea	개소	1	관급
	—	용수기	1330x930x1500	개소	1	관급
	포장구	—	조경석상기A	H1,500	M	122
—		조경석상기B	H1,200	M	109	
—		축구수로관	W300	M	81	
—		그늘막파고라	개소	2	관급	
—		마사토포장	T200	m <sup>2</sup>	904	
—		녹지경계석	150x150x1000	m	85	
—	화장석판석포장	T30	m <sup>2</sup>	4		
—	투수블록포장	T60	m <sup>2</sup>	287		

※ NOTE  
 1. 배수시설(측구, 집수정 등)은 토목공사분임  
 2. 관수시설(수전)은 토목공사분임  
 3. 진입도로부터 자연석쌓기 및 배수지 상부 울벽은 토목공사분임