


#1 출입구 기존 보도 현황

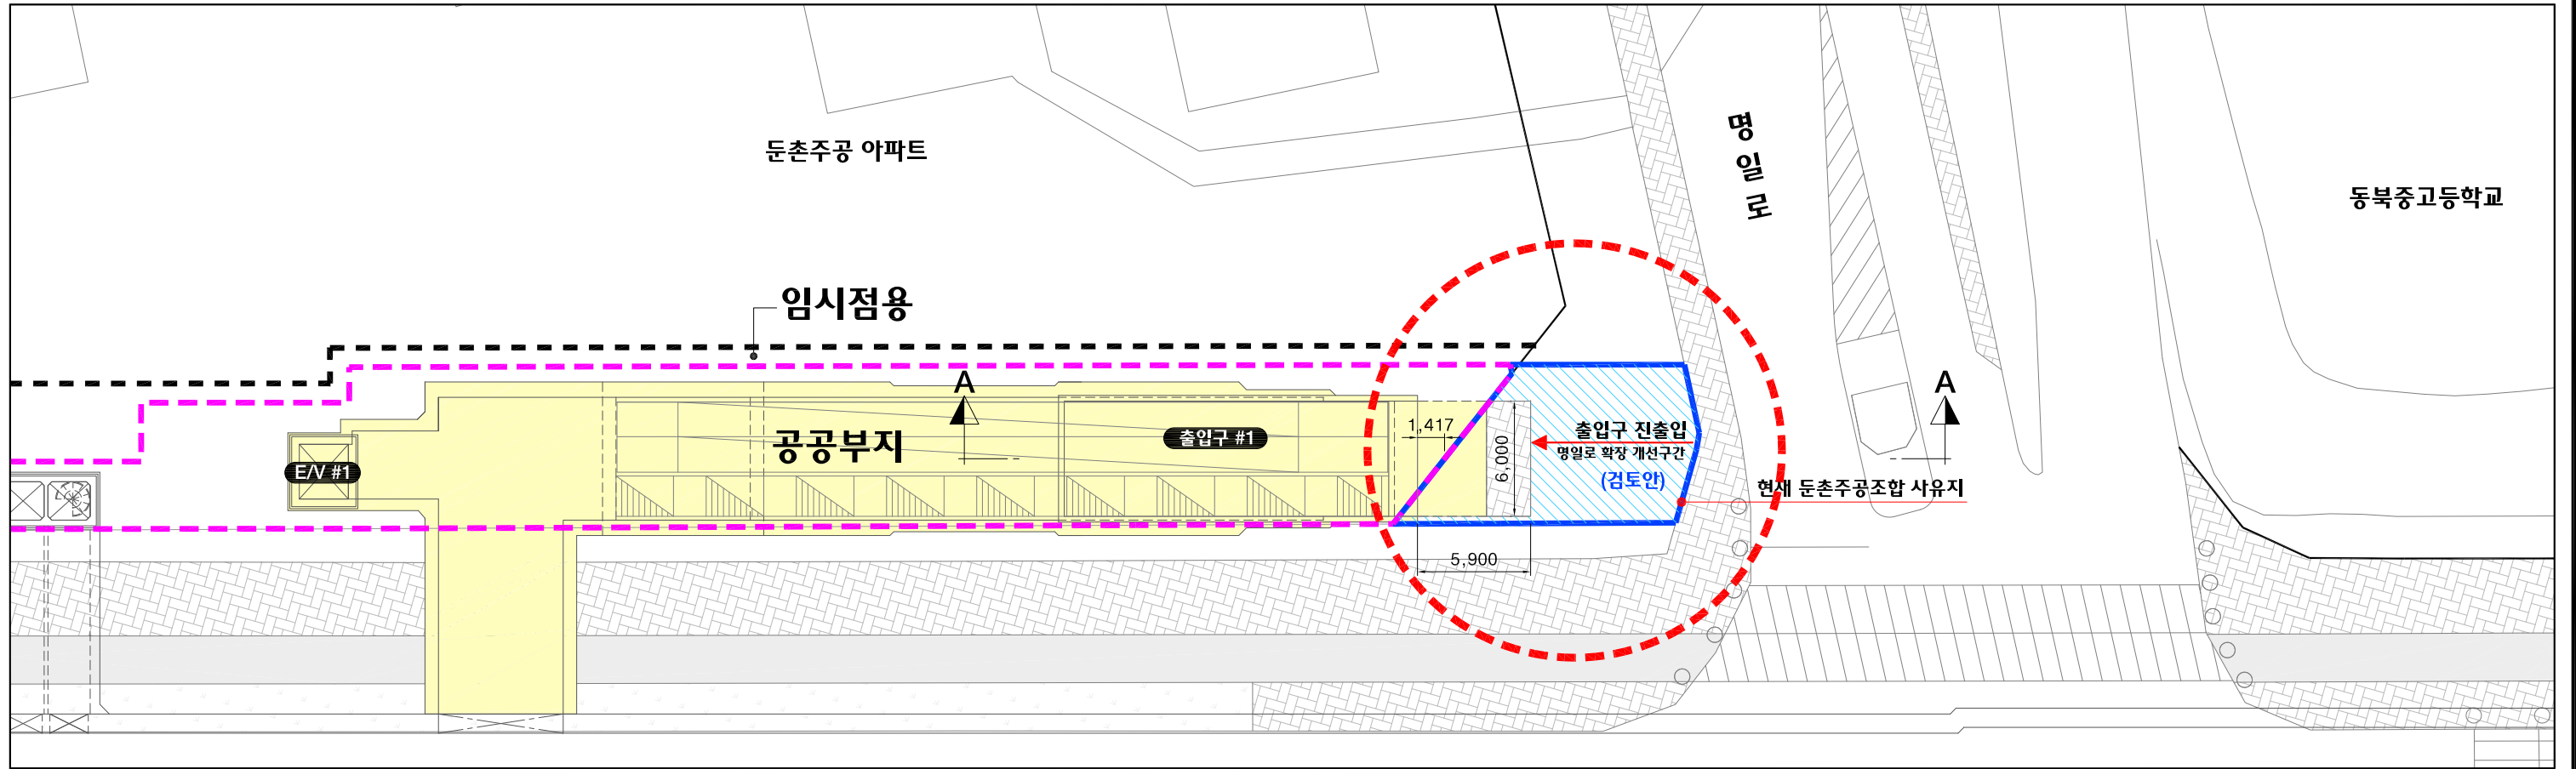

단면도 A-A

