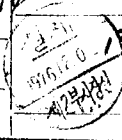
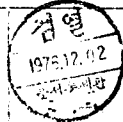


기안용지

분류기호 문시번호	도제415	(전화번호)	건결규정 3조 1항 부시장 건결사항
처리기간	2/16/92		
시행일자			
보존년한			
보조기관	제2부시장 도시정비과장 도시계획과장	지역계획과장 76.11.29	법 범무담당관범무신사도 조
기안책임자	장석훈	김정길	
경수압	유신조	각안참조	발신 봉 계 
제목	도시계획사업(운동장) 준공		
제1안	<p style="text-align: center;">내부결재</p> <p>1. 성동구청장으로 부터 서울특별시 도시계획법 제120호(자. 8. 24)로 도시계획사업(운동장) 실시계획인가된 성동구 영수들 1가 685외 2종지에 대하여 별첨 준공보고 및 준공 검사 조서와 같이 준공 보고가 있기에</p> <p>2. 본건 도시계획법 제 85조 제 1항 및 동법 제 46조 제 3항의 규정과 대동령령 제 7754호(자. 8. 22) 행정권한 위임 및 위임에 관한 규정 에 의거 별안과 같이 공고하고 준공 검사증을 교부권한 하오니 결재하여 주시기 바랍니다.</p> <p>준 부 준공보고 및 준공 검사 조서</p>		
제2안	<p style="text-align: center;">공고(안)</p> <p style="text-align: center;">서울특별시공고 제 . 호.</p>		

경서

 관인

 발송

도시계획사업(운동장) 환공 공고

1. 서울특별시 도시제 120호 (74. 8. 20)로 실시계획인가된 도시계획사업(운동장)이 완료되었기 도시계획법 제 85조 제 1항 및 동법제 46조 제 1항과 제 2항과 제 3항의 위약에 관한 규정 제 25조에 의하여 다음과 같이 공고 합니다.

2. 관계 도시 등 서울특별시 도시정비국 도시계획과 및 서울구청 시민봉사실에 각각 비치하고 토지소유자 및 이해관계인에게 보이게 합니다.

1976. 12.

서울특별시장

1. 사업시행지: 서울특별시 성동구 성수동 1가 885번지 2필지
2. 사업의 종류 및 명칭: 도시계획사업(운동장) 경마장
3. 사업시행연차:
4. 사업시행자: 한국마사회장 김동하
5. 사업기간: 1974. 8. 29 ~ 1974. 9. 30.
6. 준공도면: 준공도면 생략.

제 3 안

준공감사증(안)

1. 사업시행지: 서울특별시 성동구 성수동 1가 885번지 2필지
2. 사업의 종류 및 명칭: 도시계획사업(운동장) 경마장
3. 허가번호 및 일시: 서울특별시 도시제 120호 (74. 8. 20)
4. 시행연차:
5. 사업시행자: 한국마사회장 김동하
6. 준공연월일: 1976. 10. 28
7. 준공도면: 별첨.

위와 같이 도시계획법 제 86조 제 3항에 의하여 도시계획사업(운동장)이 별첨 도면과 같이 완료하였으므로 본증을 교부함

1976. 12.

서울특별시

제 4 안

수 신 권속마사회잡 감 동 하 발신 시장

제 목 같 은 건

귀하께서 시정하신 도시계획사업(운동장)이 별첨과 같이 준공기로 되어 이에 준공 감사증을 교부 합니다.

- 첨 부 1. 준공 감사증 1부 및 도면
- 2. 공고문 사본 1부

제 5 안

수 신 성동구청장 발신 시장

참 조 시면봉사실장, 토목과장, 세무과장, 건축과장

제 목 같 은 건

- 1. 서울특별시고시제120호(정. 8. 20)의 광면원
- 2. 영시 도시계획사업(운동장) 실시계획인가원 성동구 성수동 1가 685외 2필지에 대하여 별첨 공고문 사본과 같이 공사 완료되었음을 통보하니 제반업무에 착수하시기 바랍.

첨 부 공고문 사본 및 준공 감사증 사본 1부

제 6 안

수 신 종무처장관(시: 문화공보실장) 발신 시(재)장

제 목 관(시)보 게재 의뢰


다음과 같이 관(시)보 게재를 의뢰하오니 게재하여 주시기 바랍니다.

- 가. 관(시)보 게재 구분 : 공고
- 나. 관(시)보 게재 건명 : 도시계획사업(운동장) 완료
- 다. 법적 근거 : 도시계획법 제46조

첨 부 공고문 사본 2부(1부), 같.

현황측량도 도

서울특별시 성동구 성수1가동 685번지 403호 측척 $\frac{1}{1200}$

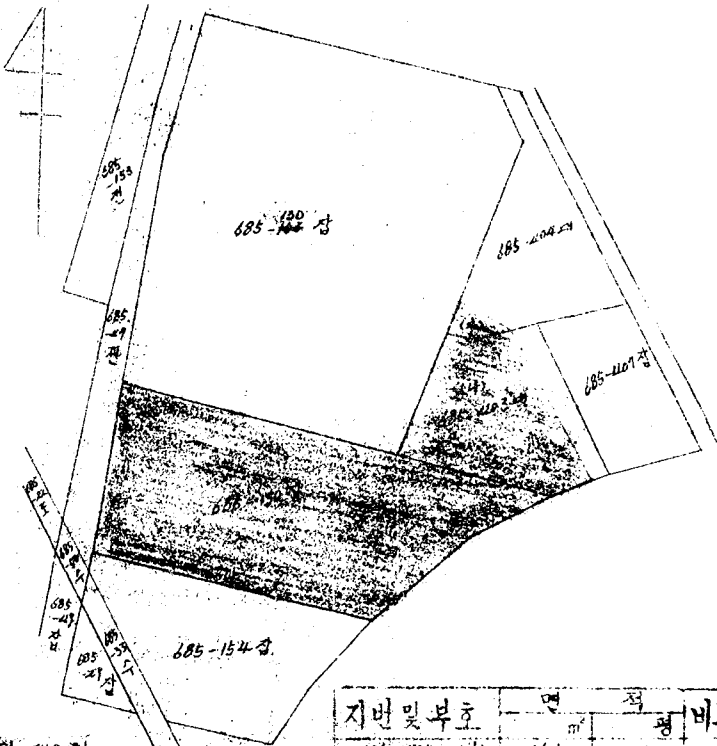

지번 및 부호	면적	적정	비고
685-120 (가)	26.1	20	
685-104 (나)	287.8	323	
685-150	324.1	1011	
계	2498.0	1354	

확인 대상인 토목측량지점의 인영

성동구청

총인도

본 도면은 측량에 사용치 못함

1976년 11월 22일

서울특별시 성동구

성동구청