

기 안 용 지

분류기호 문서번호	도제 415- (건화번호 75.6523)	전 권 규 정	결 조 사항						
처리기간	108 시								
시행일자	결재 1977.2.01								
보존년한									
보조기관	제2부118 전 결 도시계획국 도시계획국 도시계획국	협	법무담당관 (공보실)						
기안책임자	김광선 77.1.28 김기현 77.2.1								
경유 수신 참조	각 안 관 조	발 고 신	검 1977.2.1						
제 목	도시계획사업(운동장) 준공								
제1안 내부 결재.									
1. 풍문구청장으로 부터 서울특별시 고시 제 340호(76.12.16)로 도시계획사업(운동장) 실시계획이거된 풍문구 구기동 15의 3필지에 대하여 별첨준공보고 및 준공검사조서와 같이 준공보고가 있기에									
2. 별첨 도시계획법 제85조 제1항 및 동법 제110조 제3항의 규정과 대동령령 제 775호(75.8.22) 행정각관 위원회 위촉에 관한 규정에서 별첨과 같이 공고하고 준공검사를 고문하고자 하오니 결재하여 주시기 바랍니다									
현부 준공보고 및 준공검사조서 1부									
제2안	<table border="1" style="width: 100%; border-collapse: collapse;"> <tr> <td style="width: 50%;">준공안심사 1977.2.1 제 2호</td> <td style="width: 50%;">제 2호</td> </tr> <tr> <td>심자지</td> <td>심자지</td> </tr> <tr> <td>전 결</td> <td>전 결</td> </tr> </table>			준공안심사 1977.2.1 제 2호	제 2호	심자지	심자지	전 결	전 결
준공안심사 1977.2.1 제 2호	제 2호								
심자지	심자지								
전 결	전 결								
공고(안)									
서울특별시 공고 제									
도시계획사업(운동장) 완공공고									

1. 서울특별시 고시 제340호 (76.12.16)로 실시계획인가
된 도시계획사업(운동장)이 완공되었기 도시계획법 제25조 및
동법 제43조와 행정관규 제11호 제4항에 관한 규정 제25조에
의하여 다변과 같이 공고하다

2. 관계로서는 서울특별시 도시경관국 도시계획과 및 공로
구형 시변물사실에 각각 비치하고 토지소재자와 인·해관계인에게
모이게 합니다

1977. 2.

서울특별시 강

1. 사업시행지: 서울특별시 중구 구기동 151의 3필지
2. 사업종류 및 명칭: 도시계획 사업 (운동장)
3. 사업시행면적: 2,370.2 평 (7837² m²)
4. 사업시행자: 중구 중무로 우가 125-1

주식회사 대표이사 박 용 화

5. 사업기간: 76.7.6 ~ 76.12.31

6. 준공도면: 준공도면 생략

7. 검사연월일: 77. 1.
제3안

준공검사증 (안)

1. 사업시행지: 서울특별시 중구 구기동 151의 3필지

2. 사업의 종류 및 명칭: 도시계획 사업 (운동장)

3. 허가번호 및 원시: 서울특별시 고시 제340호 (76.12.16)

4. 시행 면적: 2,370.2 평 (7837² m²)

5. 사업시행자: 중구 중무로 우가 125-1

주식회사 대표이사 박 용 화

6. 준공도면: 별첨

키와같이 도시계획법 제43조 제3항에 의하여 도시계획
사업(운동장)이 별첨도면과 같이 완공하였으므로 본증을
교부함



1972. 1

서울특별시

제4안

수신: 중구 풍무로4가 125-1 주식회사 대표이사 박동화

제목: 같은건

귀하께서 신청하신 도시계획사업(응동강)이 별첨과 같이
주공되어 이에 주공권사증을 교부합니다.

- 첨부 1. 주공권사증 1부 및 도면
- 2. 공고문 사본 1부

제5안

수신: 풍문구청장

제24안

참조: 시민봉사실감 토목과장 사무과장 도시계획과장

제목: 같은건

- 1. 서울특별시 지 349호 (76.12.16)의 관련법
- 2. 당시도시계획사업(응동강) 실시계획인가된 풍문구

구가를 15%의 3월치에 대하여 별첨 공고문 사본과 같이 공사
완료되었음을 통보하니 재반함무에 착오없기 바랍니다.

첨부: 공고문 사본 및 주공권사증 사본 1부

제6안

수신: 풍문구청장 (시: 문화공보과)

제목: 관(11)보 게재취류

다음과 같이 관(11)보 게재를 위촉하오니 게재하여 주시
기 바랍니다.

- 가. 관(11)보 게재구분: 공고
- 나. 관(11)보 게재거명: 도시계획사업(응동강)완료
- 다. 발행구거: 도시계획법 제46조


첨부: 공고문 사본 2부 (1부) 불

현황특량도

서울특별시 중 로구우기동 153 번지

지적(답지)도 제 7-2 호
 면적 1,000

4

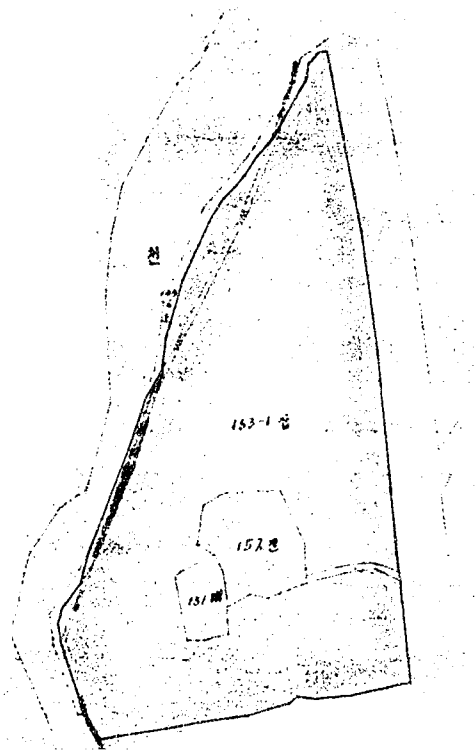

속

지적(답지)도 제 7-2 호

본 도면은 주당에 사용허락함

서기 1976년 10월 26일

660

서울특별시 중 로구우기동

