

# 기안용지

분류기호 문서번호	주정 432.4	(계획번호 75,6290)	권·필 규정 조 1항 부시장 권결 사항
처리기간	시 광		
시행일자	결재 1977. 2. 0 8		
보존년한	제2차실		
보조기관	제2부시장 도시정비국장 국획정외국장	협 한지계장	법무감상관 (공안신사) 정지계상
기안책임자	이장성	최신갑	조
경수참	유신 참조	발신	통계
제 목	한지에정지 일부 변경 지정 공고		공고제장
제 1 안	내부결재		
	<p>1. 시행중에 있는 경인지지구획정리 사업지구내 일부 지구에 대하여 한지에정지 계획을 변경하여 서울특별시 용모제 9호 (77. 1. 18)로 토지소유자 및 이해관계인에게 공람공고 하였으나</p> <p>2. 의정서의 계획이 없으므로 한지에정지 변경 공람공고 내용에서 지구획정리 사업방제 5호 및 동방제 56조의 규정에서 한지에정지 변경인가와 동시 동방제 56조의 규정에 따라 한지에정지를 지정공고 취소 하여,</p> <p>3. 본 공고사항에 대하여 시무계에는 생략하고 시무에 게재하지 동시 관할지정차 및 토지소유자에게 통보 취소 함이다.</p>		
제 2 안	공고 (안)		
	서울특별시 용모제 9호		
	. 한지에정지 변경. 인가 및 한지에정지 지정공고		

1. 서울특별시 경인토지 구획정리 사업지구별 일부 토지  
에 대한 한시적처분 변경요청 서울특별시 공고 제 9호 (77. 1. 18)  
로 공표공고 한바 있는 토지에 대하여, 토지구획정리 사업법  
제 55조 및 동법 제 47조와 관계법령의 위임 및 위탁에 관한  
규정 제 25조에 의거 변경인가 하고, 동법 제 56조에 따라  
한시예정지표 지정하였기 공고합니다.

2. 한시예정지 지정서 및 도면은 서울특별시 도시  
정비국 구획정리과와 관공처장에 비치하고 토지소유자 및  
이해관계인에게 보냅니다.

3. 도시 동양은 별도 토지 소유자에게 통보하였  
이나 미통보된 토지 소유자 및 이해관계인은 이 공고로서  
가름 받습니다.

제 3 안

1977. 2.

서울특별시 장

수  
장  
제

1. 사업명: 경인토지 구획정리 사업

2. 변경내역: 서울특별시 영등포구 신정동 신원동 일부 토지

3. 피지수: 18필지

4. 변경요청사항: 생략 (서울특별시 도시정비국 구획정리과별)

한시

관계인에게 보낼 것이며 관계국에 정하여서 처리하며  
없도록 하라.

첨부 1. 공고문 사본 ) 4

2. 한시예정지 변경도서 ) 1

제 4 안

수 1. 변경권 변동자 명단

제 2. 등기

1. 규정 42.4 ~ 34 (77. 1. 18) 호의 관련입니다.


2. 경인토지 구획정리 사업지구별 일부 토지 중 귀하의  
소유 토지에 대한 한시예정지표 변경권 변동자 명단  
과서와 같이

1. 서울특별시 경인읍지 구획정리 사업지구내 일부토지  
 에 대한 한지에정지권 변경처리 서울특별시 용고 제 9호(77.1.18)  
 로 공표공고 한바있는 토지에 대하여, 토지구획정리사업법  
 제 55조 및 동법 제 47조와 관계정리한 위안 및 위약에 관한  
 규정 제 1항제 1호에 의거 변경인가 하고, 동법 제 56조에 따라  
 한지에정지권 지정 하였고 공고 합니다.

정비:							
이해:							
이나							국공군부
가름							국공군부

제 3 안  
 수 신 영등포구청장, 양서초장소장.  
 관 조 시민방사선장  
 제 목 등 권

1. 경인읍지 구획정리 사업지구내 일부토지에 대한  
 한지에정지권 변경지정하고 동법제 47조 토지소유자 및 이해  
 관계인에게 보일것이며 관계도시 정의를 업무처리에 착수  
 할도록 바랍.

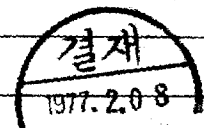

제 1. 공 고 물 사 본 ) 부  
 제 2. 한지에정지 변경도서 ) 부

제 4 안  
 수 신 별첨 발송자 명단  
 제 목 등 권

1. 구상 432.4 ~ 34 (77. 1. 18)호의 관련입니다.  
 2. 경인읍지 구획정리 사업지구내 일부토지등 귀하의  
 소유 토지에 대한 한지에정지권 변경공고물 사본 및 과세와 같이

변경하였기 홍보라니 착오없이 바랍니다.

첨부 1. 공고문 사본 1부

2. 한지에첨지 변경도서 1부

제 5 안

수 신 도시행정과장

제 목 등 간

1. 경인호지구획정리 사업지구내 일부호지에 대하여  
변경공고문사본 및 도시와 같이 한지에첨지된 변경하였기  
홍보라니 첨부처리에 착오없이 바랍니다.

첨부 1. 공고문 사본 1부

2. 한지에첨지 변경도서 1부

제 6 안

수 신 공보심장

제 목 시보게재 의뢰

1. 경인호지구획정리 사업지구내 일부호지에 대한  
변경공고문 사본과 같이 변경하였기 홍보라니 시보에  
게재하여 주시기 바랍니다.

첨부 1. 공고문 사본 2부 제2부시정 끝.

(발행처명인)			
순번	출판처명	서명	
1	신정출판사 16-44	명동출판사 16-44	박찬영
2	" 7-45	"	장복권
3	" 1-60	이승재 12-75	이승재
4	" 4-61	김우중 3018	김우중
5	" 1-55	명동출판사 370-74	이광주외이인
6	" 1-48	"	"
7	" 1-46	"	"
8	" 신정출 108-10	신정출 108-10	장기주외이인
9	" 신정출 108-49	신정출 108-49	배윤중
10	" 1-3	" 61	김경남
		" 101-11	김병원
		" 330-47	박광성
		" 18-48	김영환
		" 18-25	김득진
11	신정출 1537	김우중 3018	김우중




692

## 환지에정지변경(분할)조사



중 권 의 토 지				환 지 예 정 지								
동명	지번	지면적	구획번호	변경전				변경후				비고
				권리면적	환지면적	정수	교부	권리면적	환지면적	정수	교부	
신정	산 16-44	60	63-7	42	42			30	45.50	45.50		
3	44	60	7	35	35			34	34.80	41.20	6.40	
4	60	60	7	47	47			30	44.30	52.60	8.30	
5	61	60	7	38	38			34	36.80	42.30	5.50	
6	46	60	7	40	40			63	40	40		정지예정 면적
1	53	210	7	115	115			7	104.50	104.50		면적
2	68	180	11	89.60	89.60			3	83.20	83.20		면적
3	산 15-3	1,440	7	844.60	844.60			63	848.40	857.90		
								64		89.50		
7	산 15-49	30	7	17	17			63	14.20	14.20		면적
4	10	810	66-3	560	560			66-3	560	556.50	3.50	
	271/2		64-3		288.50					118.20		면적
5			322		29.10				18	21		
6			312		82				47	21		
	산 15-21/2		62-1					62-1		11.30		면적
7			62-1					62-1		4.50		면적
8			62-1					62-1		31.60		면적

## 환지영정지원장(분할)주소

종전의토지				환지영정지													
종류	지번	면적	종류	구 면적	전					구 면적	후					비고	
					관리	면적	종류	면적	종류		면적	관리	면적	종류	면적		종류
산림	153	32	391	36	278.7		224.7				36	260.30		217.80		0.80	
											32			41.70			
											41						
											247	260.30		250.80		0.80	
	321(2)			321			41.70				41	41		211			

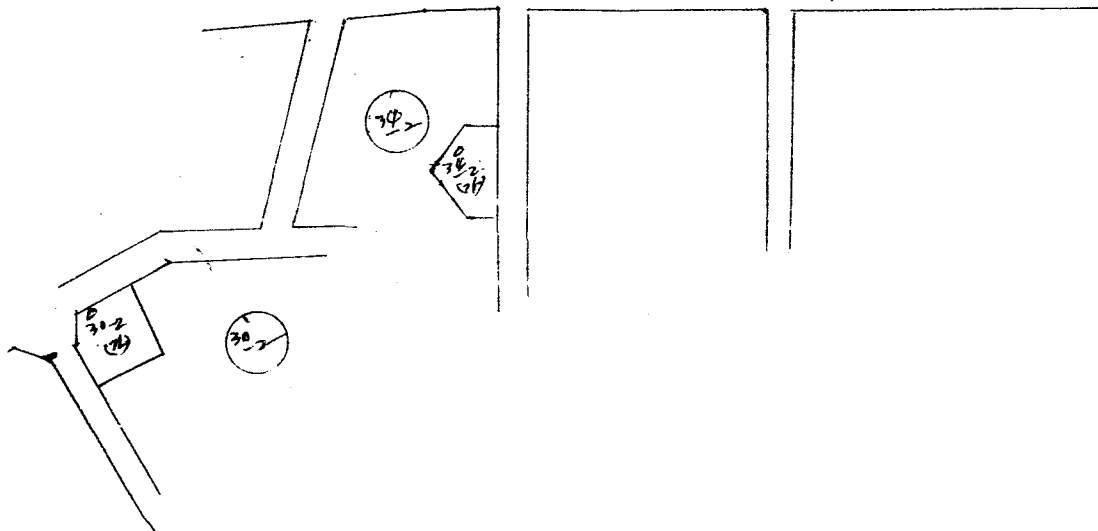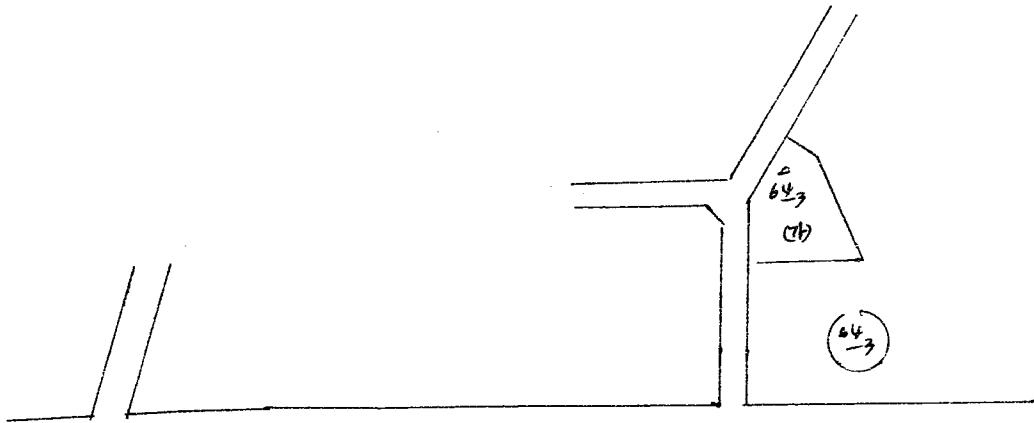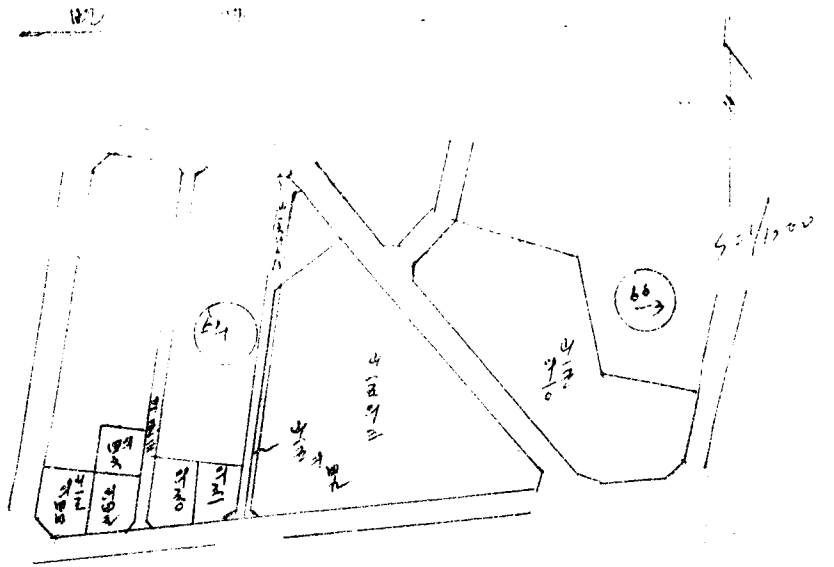



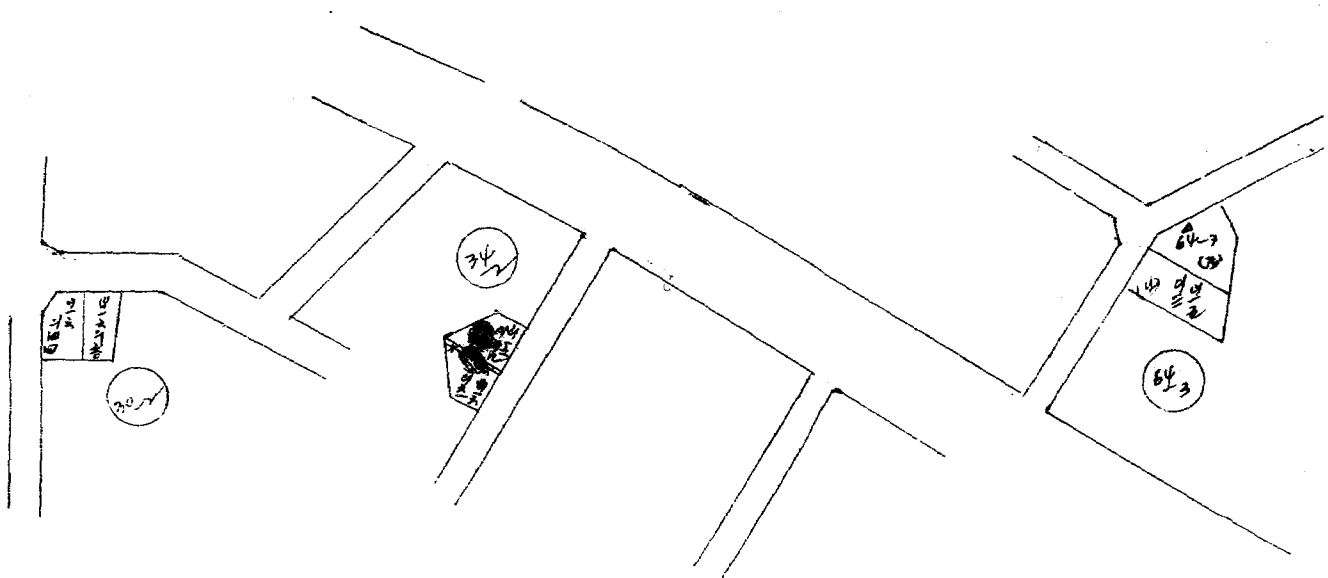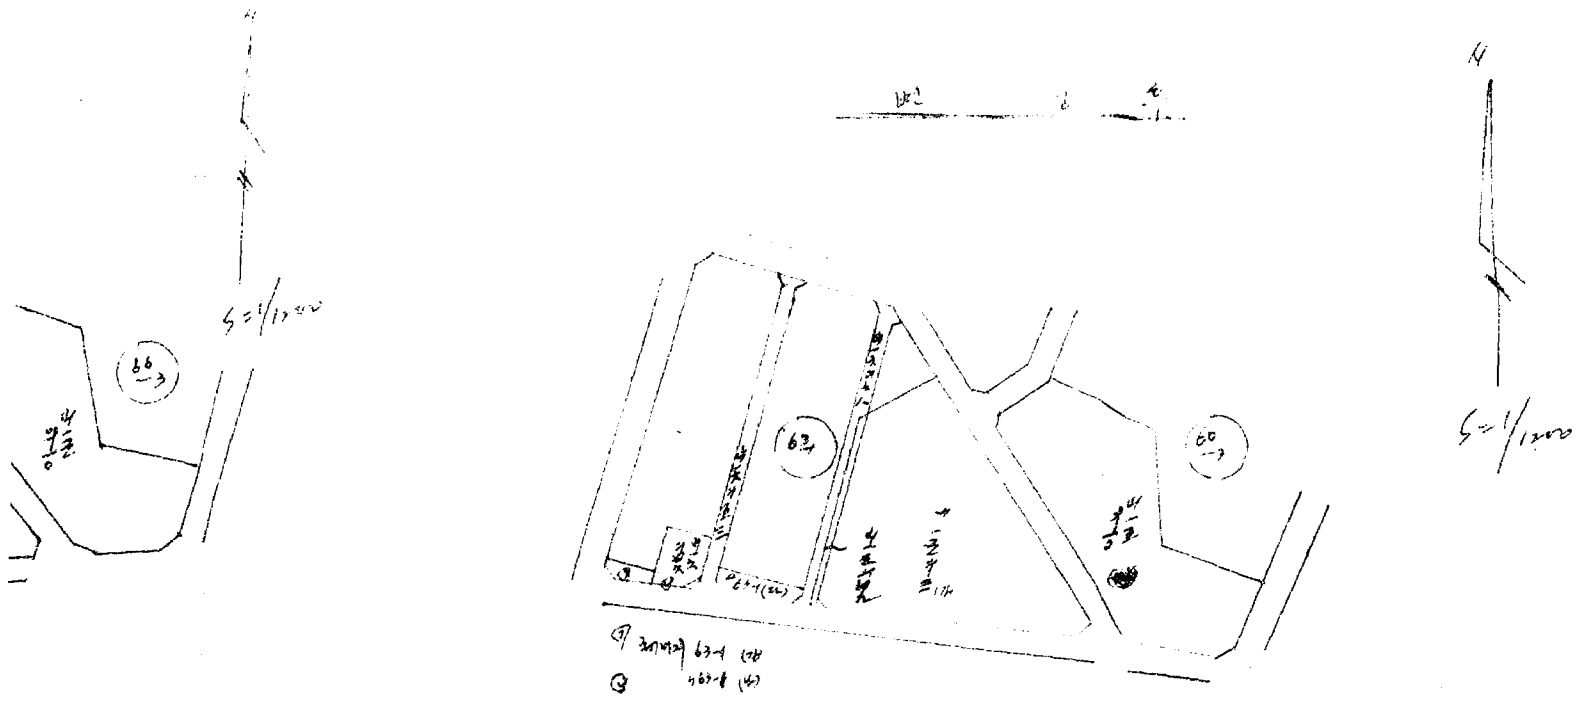

# 환지에정지변경도면

