

기안용지

분류기호 문서번호	정 4324 371 (전화번호)	건결규정 건결사함	조함 조사함
처리기간	결재 1977. 4. 01 360 제2부서장	A 장	
시행일자	3기		
보존년한			
보조기관	제2부서장 도시정비국장 구획정의과장	합 법무담당관(법정용49) 정지 2계장	법무담당관(법정용49) 정지 2계장
기안책임자	이광성 77. 3. 유방회	조	
경수함	유신조 각안장조	발신	봉제 검열 1977. 4. 06 제2부서장
제목	환지 예정지 일부 변경 지정 공고		
제안	내부결재		
<p>1. 영조주가 서울특별시 정리의 사업지구내 일부 환지 예정지에 대하여 변경 사유가 있어 서울특별시 공고 제 35호(77. 2. 22)로 환지 소유자 및 이해관계인에게 환지 계획 변경 공람에 응하였으나 의거서 제출이 없으므로 환지 계획 변경 공람한 내용대로 환지구획정리 사업법 제 55조 및 동법 제 47조에 의거 환지 계획 변경 인가와 동시에 동법 56조 규정에 따라 환지 예정지를 지정 공고 조치 하오며</p> <p>2. 본 공람의 사유재는 생략하고 사비에 개재하는 동지 관한 구점 및 토지 소유자에게 통보 조치 합니다.</p>			
제2안	서울특별시 공고 제 35호(77. 2. 22)로 환지 계획 변경 인가 및 환지 예정지 지정 공고		
<p>1. 서울특별시 영조주. 서울특별시 정리의 사업지구내 일부 토지에 대한 환지 계획을 변경 조치. 서울특별시. 공고. 제. 35호(77. 2. 22)로</p>			

용달 공고란에 있는 도지에 대하여 도지구획정리 사업법 제 55조
동법 제 56조와 행정처리의 위임 및 위약에 관한 규정 제 25조의
구정에 의거 변경 인가하고 동법 제 56조에 따라 환지 예정지
를 지정 하겠기 공고한다.

2. 환지 예정지 지정서 및 도면을 서울특별시 도시정비국 구획
정리과에 비치하고 도지 소유자 및 이해관계인에게 보입니다.

3. 조사 용달은 별도 도지 소유자에게 통보할 것이나 이주령
되는 도지 소유자 및 이해관계인은 이공고로서 광을 한다.

1977. 3.

서울특별시

제 3 안

수 신 : 운명중합소장, 영등포구청장

제 목 : 동 건

1. 역촌주거, 서울도지 구획정리 사업지구내 일부 도지에 대한
환지 예정지를 변경 지정하고 통보하니 관계도서를 정리하여 업무에
착오 없기 바랍

첨부 : 환지 예정지 도서 각 1부 끝

제 4 안

수 신 : 별첨 병동장 영단

제 목 : 동 건

1. 역촌주거, 서울도지 구획정리 사업지구내 일부 도지를 취하
소유에 대한 환지 예정지를 별첨 공고문 사본 및 처와 같이 변경 하겠기
통보 하오니 착오 없으시게 바랍니다.

첨부 : 1. 환지 예정지 변경 조사 1부

2. 공고문 사본 1부

제 5 안

수 신 : 도시행정과장 (인) 발신 : 구획정리과장

제 목 : 동 건 (인)

1. 위준수가 서울특별시 구립 청의 사업지구 내 일부 토지에 대하여
별정 공고물 신분 및 조세와 ^{세율} 환지 예정지를 변경하였기 통보
하오니 업무처리에 참고하시기 바랍니다.

첨 부 : 환지 예정지 변경 조세 부

2. 공고물 신분 부 공

제 6안

수 신 : 공보실장

발신 : 구립청리과장

제 목 : 신분개혁 의뢰

1. 위준수가, 서울특별시 구립 청의 사업지구 내 환지 예정지를 별정
공고물 신분과 같이 일부 변경 하였으므로 신분 개혁하여 주시기
바랍니다.

첨 부 : 공고물 신분 그부 공

1114.

환지에결지변경(분할)조사

종전의토지			환지예결지								비고
동명	지번	지면적	구 회 번호	변경전			구 회 번호	변경후			
				권리면적	용역면적	정수교부		권리면적	한지면적	정수교부	
	의결	추가	가	변경전							
부지	산 5-27	임 660	163	435	2	435					
제비	336-1		336			60	9				
	노 2					284					
	계					680	1				
				변경후							
부지	산 5-27	임 660					가 163		198	1	
							나 336		284		
							다 336		33	3	
							415	4	415	4	
제비	336-1						336		27	6	
	노 2								사	재	
	노 163-2						163		277	1	산 상제비
									680	1	
	노 A	종	가	변경전							
부지	산 39-1	이 5630	가 242490				163				

환지에정지변경(분할)조사

종전의토지			환지예정지								비고					
동명	지번	지면적	면적				면적									
			구획번호	관리면적	환지면적	정수	교부	구획번호	관리면적	환지면적		정수	교부			
			나		1456 ²											
두산	산29-2	임 (9630) 5826	가		573 ⁷											
			나		308 ⁸											
		가 7630 (3210)		665 ⁵	665 ⁵											
	채비지	123-1	123		303 ⁹											
	광	지			7018 ⁸											
					임											
두산	산29-4	임 9799						가					1586 ⁸			
								나					1456 ²			
								다					573 ⁷			
								라					308 ⁸			
								마					123 ⁶			
		가 9799						바					6759 ¹	6759 ¹		
	채비지	123-1											259 ⁷			
	광	지											7018 ⁸			



환자에정지변경도면

변경전



축척 1:1200

변경후

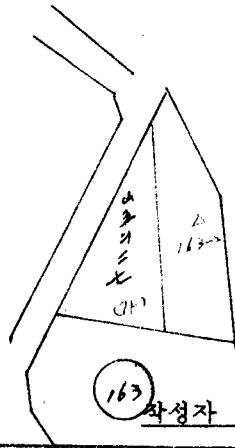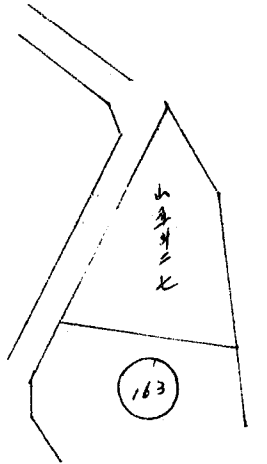

환지에정지변경도면

변경전





축척 1:1200

변경후


작성자

1118

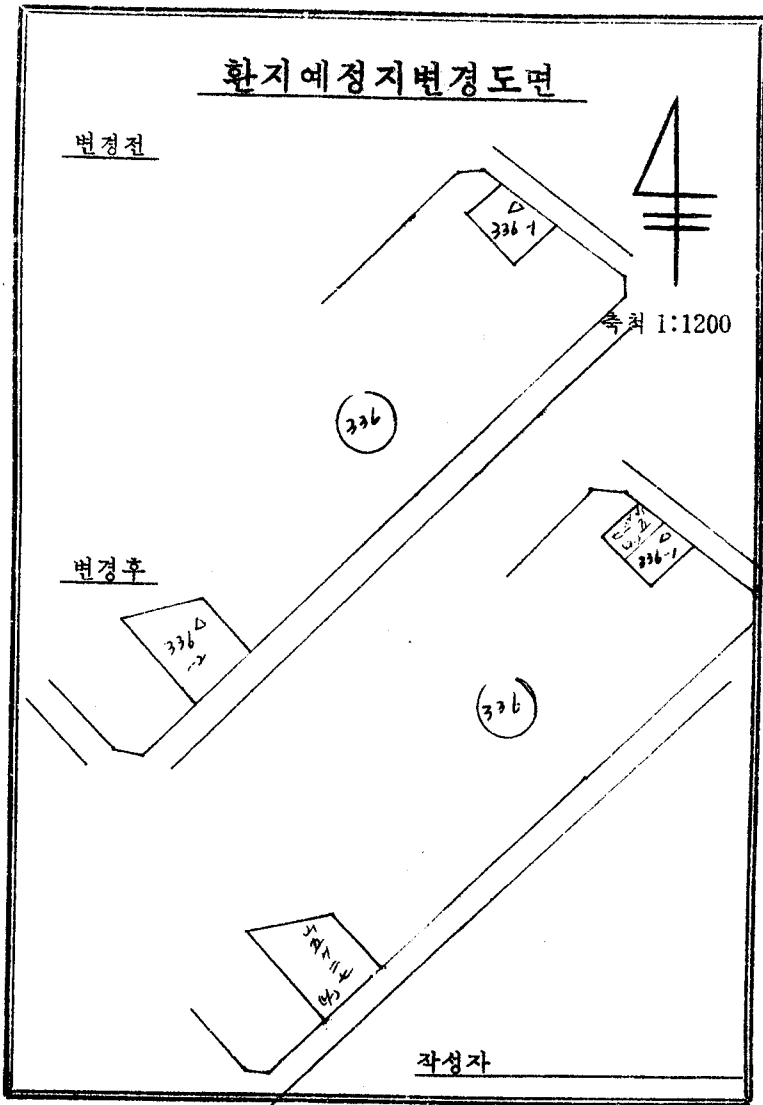

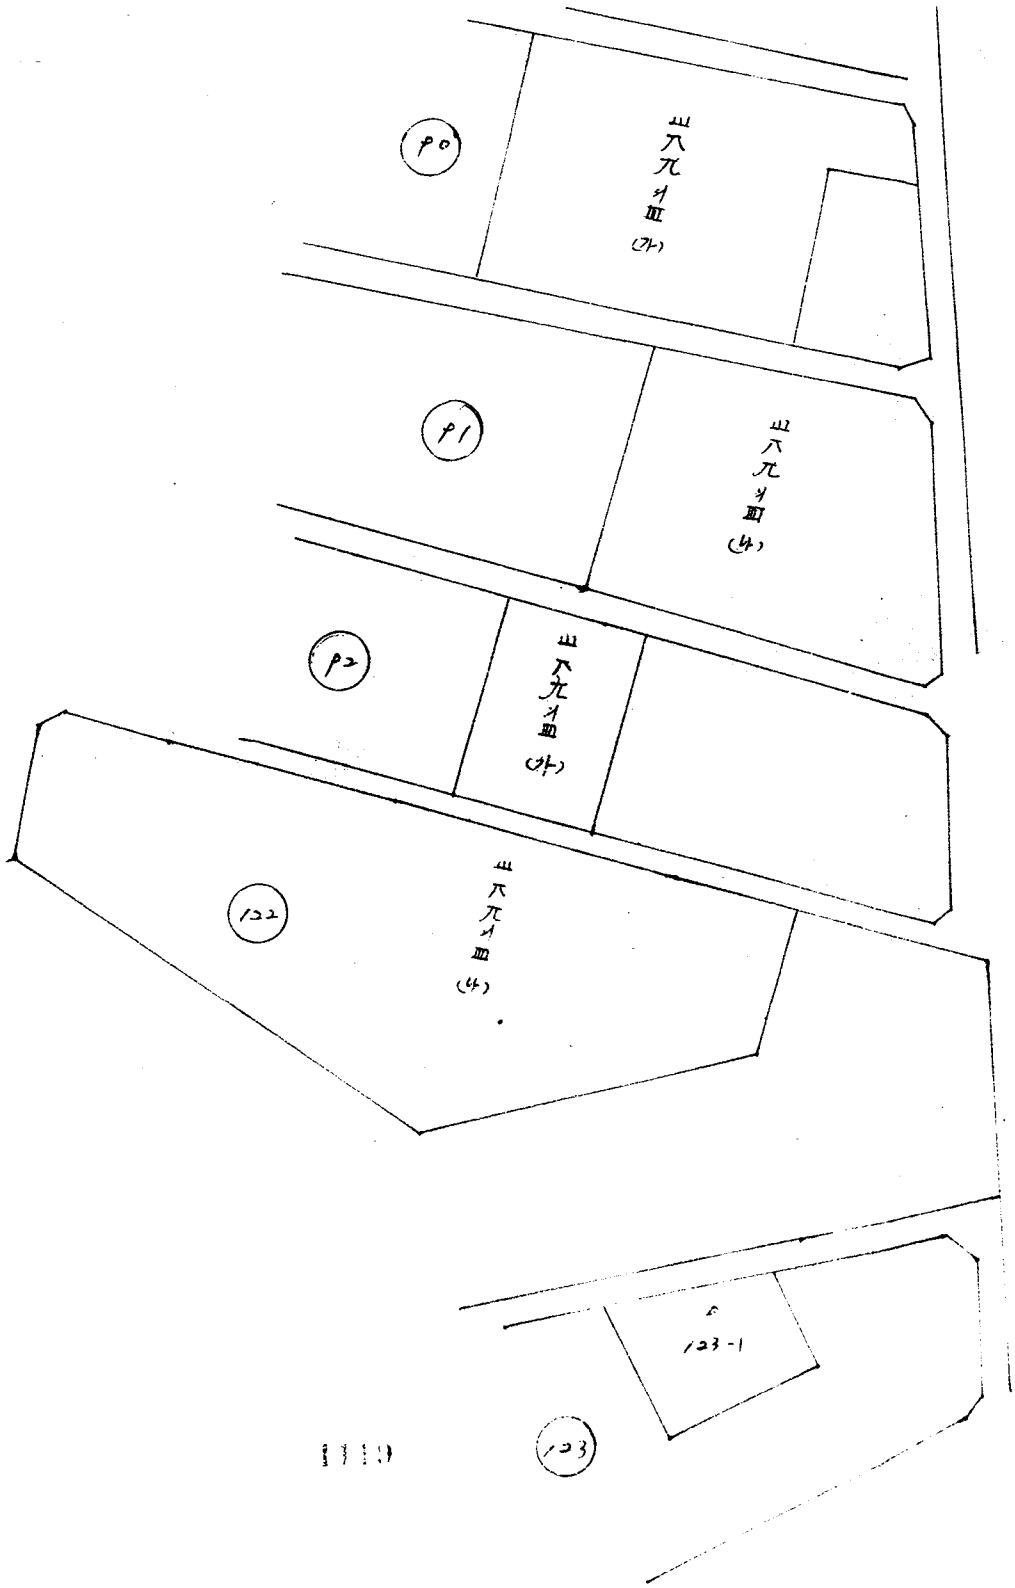

田 116 号

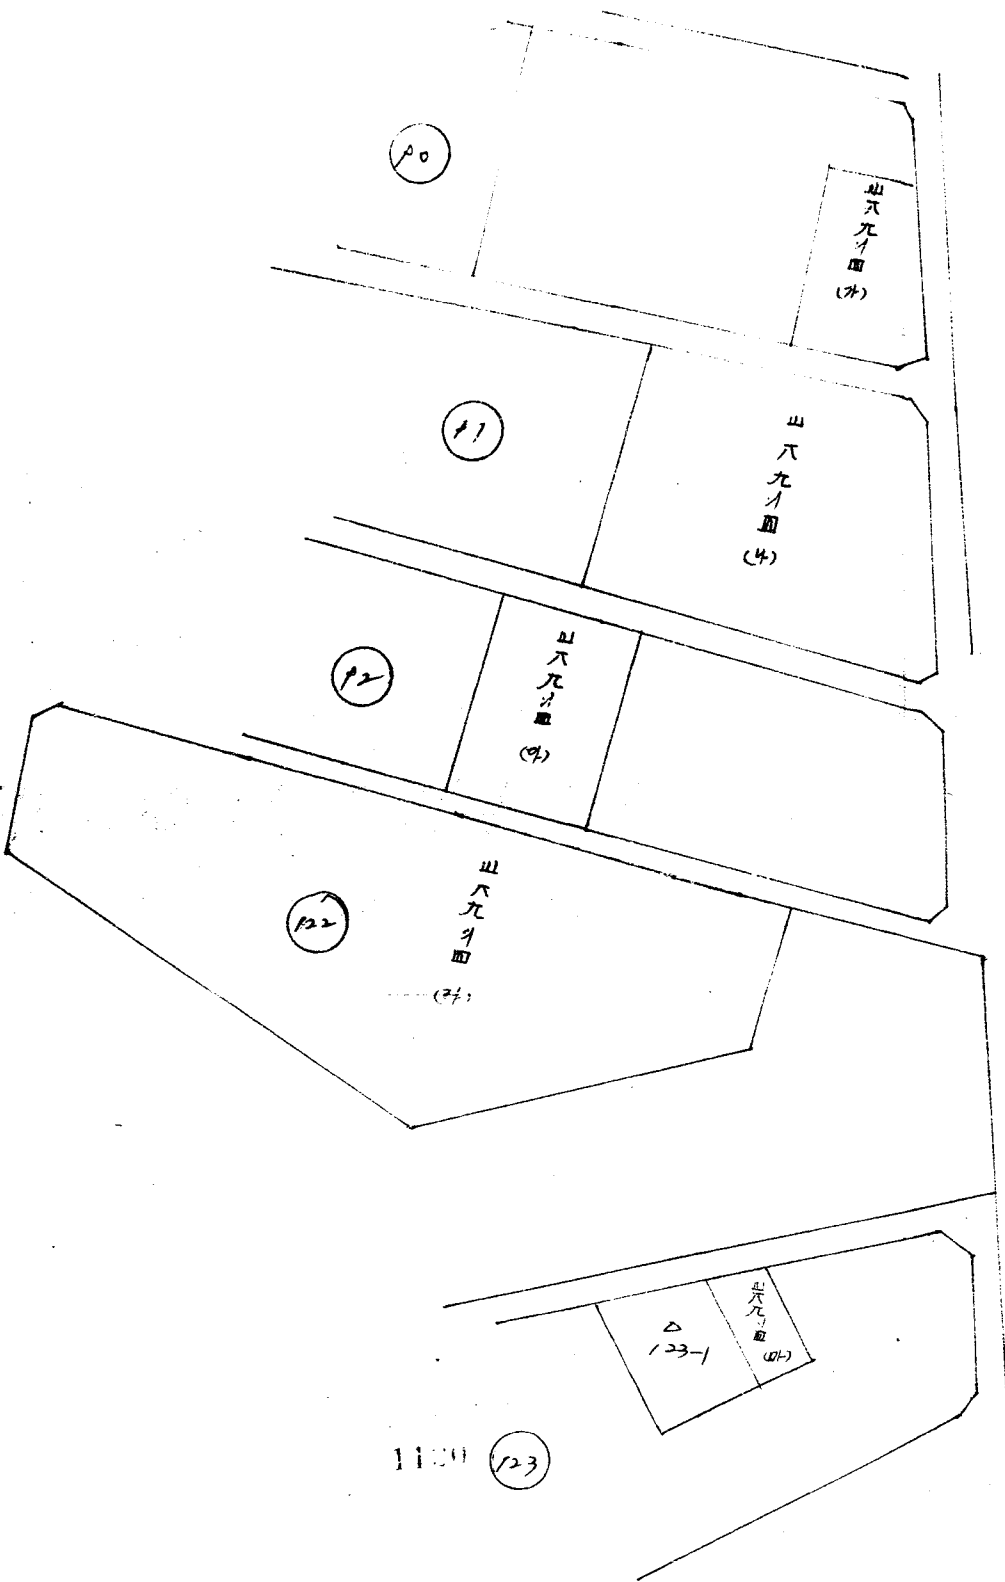

1120 (123)

발 송 화 명 단

순위	호수소재지	주소	성명
1	서대문구 북새끼동 5-2가	서대문구 응암동 126-45	김 광 범
2	"	" - 우천동 33-18	최 령 등
3	"	" - 응암동 124-7	김 광 훈
4	영등포구 원동 산 22-4	영등포구 서동동 산 63	김 하 권
5	"	용산구 용산동 6가 69-148	김 만 복
6	"	" - 관악동 2가 187-22	최 세 권
7	"	종로구 영유동 1가 46	신 현 조
8	"	서대문구 냉천동 12	김 동 진

서

1121