

기안용지

문서번호	78-432-4 208	(전화번호)	신결규정결사함
처리기간	결재 1978.2.9 계리위원장		
시행일자			
보존년한			
보조기관	회계부서장 회계비서관 회계관리과장	회계비서관 회계1계장	회계1계장
기안책임자	이인필		

경수참	유신초	발신	통계
	각안참조		

검열
1978.2.17
서울특별시
공공기관










1. 서울특별시. 강안정 지구 및 영동지구 회계관리 사업지구

일시	1978.2.9	제 33	호
장소	회계1계장	회계2계장	회계3계장
인원	12명		

(2) 한지예장의 변경 신청서 및 첨부서류

제44호

주소: 구리시 구리동

필: 48

제목: 용인

1. 제42호 42-4-16호 호 (72. 12. 31)의 한지예장

2. 상안정 지구 및 영동지구 취주권 권리 사업지구 내

취주권 상안정 지구에 대해서 한지예장의 차등용 변경 공문서본

및 전서와 같이 일부 변경 용인 하시기 통보합니다.

전서: 용인 신청 및 한지예장의 변경 신청서 2부

제부별

부속: 별첨(공문서 영인본)

제5호

주소: 구리 공평리 1가

필: 48

제목: 신청서 의뢰

1. 별첨 공문서본과 같이 상안정지구 및 영동지구

취주권 권리 사업 지구에 한지예장의 차등용 일부 변경 용인

하오기에 신청서 기재 하여 주시 바랍니다.

전서: 용인 신청서 2부

제6호

주소: 구리 공평리 1가

필: 48

제목: 용인

1. 상안정지구 및 영동지구 취주권 권리 사업지구 내

취주권 상안정 지구에 한지예장의 차등용 변경 공문서본 및 전서와

같이 변경 하시기 통보하오니 귀인 업무에 참고 하시 바랍니다.

전서: 용인 신청서 및 한지예장의 변경 신청서 2부 본.

환지에정지변경(분활)조서

종전의토지				환지				에정지				비고
동명	지번	지목	지면적	년경전			구의번호	발경후				
				권리면적	환지면적	정수		교부	권리면적	환지면적	정수	

환지에정지변경(분할)조서

종전의 토지				환지에정지										비고			
동명	지번	지목	면적	구획번호	변경 전					변경 후							
					권리면적	환지면적	정수	교부	권리면적	환지면적	정수	교부					
장안	15	합	18	34													
	16	"	18														
	17	"	18														
장안	18	합	18														
3																	
장안	21	합	113	34													
	22	"	114	34													
	23	"	5	34													
	27	"	127	34													
장안	21	합	113														
	22	"	114														
	23	"	5														
	12	"	11														
	11	"	1														
	23	"	4														
	27	"	127														

환지에정지변경(분활)조서

종전외토지				환지예정지								비고		
종명	지번	지목	면적	변경전				변경후						
				구외면적	관리면적	환지면적	정수	교부	관리면적	환지면적	정수		교부	
4.	21	11	11			12	11							
	22	11	1											
	23	11	4			4								
	24	11	4			4								
	3	10	1P											
5.	173	1P	4	95	82	83								
	183	4	113											
	711		113											
	113	1P	4											
	113	4	113											
6.	212	11	11			11	11							21
	207	11	3											
7.	113		113											
	207		113											

환지에정지변경(분활)조사

종 전 의 토 지				환 지 에 정 지 변 경 지								비 고		
동명	지번	지목	면적	구획번호	변경 전				변경 후					
					권리면적	환지면적	정수	교부	권리면적	환지면적	정수		교부	
장안	207-8	밭	111											
	11		222		111	111								
	207-3	밭	3											
	207-6	"	33	128	202	202								
	207-7	"	243											
	207-8	"	171											
	207-17	"	15											5
207-11		255		202	202									
1. 장안	9-2	밭	37											
	9-1	"	321	17	207	207								
	9-2	"	263											
	9-4	"	1											
	207-11		222		111	111								
	207-11	밭	301											
	9-1	"	321											

환지에정지변경(분할)조서

종전 의 토 지				환 지 예 정 지								비 고						
동명	지번	지목	지면적	구획번호	변경 전				구획번호	변경 후								
					권리면적	환지면적	정수	교부		권리면적	환지면적		정수	교부				
20	9-2	토	42															
"	9-3	"	142	51														
"	9-4	"	6															
	합		200		200													
9.					29	21	21											
20	10-11	토	41															
"	10-3	"	100															
"	10-4	"	1															
"	10-17	"	1															
"	11-2	타	6															
"	11-6	타	20	49	17	17	22											
"	12-2	토	2															
"	12-3	토	1															
"	13-24	토	14															
"	14-4	토	4															
"	15-8	토	27															
"	15-15	토	3															
"	15-14	"	1															

환지예정지변경(분활)조서

종 전 의 토 지				환 지 예 정 지				비 고					
품명	지 번	지 면 적	구 회 번 호	변 정 권					변 정 후				
				권리면적	환지면적	정수	교부		권리면적	환지면적	정수	교부	
	791	243		107	117								
	1504	11	42										
	"	10-4	"	1									
	"	11-1	"	1									
	"	11-2	"	6									
	"	21-6	"	20									
	"	27-2	"	4	19	13							
	"	22-3	"	7									
	"	28-24	"	14									
	"	29-4	"	4									
	"	32-8	"	21									
	"	41-8	"	3									
	"	40-14	"	9									
	791	143		18	13								
				21	21	21							
	1504	11	42										
	"	10-4	"	1									

환지에정지변경(분활)조사

종전의 토지				환지에정지								비고		
동명	지번	지목	면적	변경전				변경후						
				권리면적	환지면적	정수	교부	권리면적	환지면적	정수	교부			
120	215	30	603											
	211	30	304											
120	226	33	187											
	214	33	333											
	225	33	603											
121	205	30	48											
	103	30	7											
	106	30	11											
	98	30	140											
	98	30	313											
122	227	30	13											
	25	30	40											
	217	30	372											
123	219	30	11											
	222	30	11											

환지에정지변경(분활)조서

종전의토지			환지					예정지					비고	
동명	지번	지면적	구 회 번호	권리 면적	환지 면적	정수	교부	구 회 번호	권리 면적	환지 면적	정수	교부		
					72	72	주							
간자	205 → 11	48	}											
"	603 → 12	11												
"	608 → 13	11												
"	998 → 14	140												
"	996 → 15	313		148	248	74	8							
양양	290 → 1	13												
"	292 → 2	60												
	294 → 3	596		214	214	8	8							
					72	72	주							
양양	292 → 13	20												
"	114 → 14	619	222	222										
간자	205 → 106	9												
	294 → 11	672	222	222										
				112	72	주								
양양	222 → 13	20												
"	114 → 14	619												
"	222 → 15	10												

환지에정지변경(분활)조서

종전의토지			환지						정지						비고
동명	지번	지면적	구획번호	변경전			구획번호	변경후			비고				
				권리면적	환지면적	정수교부		권리면적	환지면적	정수교부					
과과	205	한	9	171											
	1016	한	5												
	204	한	651		227	4	227	4							
한 정 전															
양양	3-7	한	10	48											
	"-8	"	71		26	4	26	4							
	"-9	"	588												
	204	한	569		26	4	26	4							
한 정 전															
양양	3-7	한	10	48											
	"-8	"	71		27	2	27	2							
	"-9	"	588												
	210	"	19												
	204	한	589		27	2	27	2							
한 정 전															
과과	206	한	289	168											
	205	한	200		203	3	203	3							
	204	한	489		203	3	203	3							

환지에정지변경(분할)조서

종전의토지			환지				에정지				비고
동명	지번	지면적	구획번호	변경전 면적	변경전 정수	구획번호	변경후 면적	변경후 정수	구획번호		
				12	12	구					
과	206	289	168	214	214						
상	245	227									
	245	512		214	214						
상	245	51	168	215	50	168	215	50	168		
상	222	531	171	171	171						
	245	110			94						
	245	178-5			50						
	245	178-1			122						
	245	57-1			245						
	245	89-1			107						
	245	185-1			202						
	245	171-2			320						
	245	126-1			270						
	245	168-3			71						
상	568	84		168	215	168	215	50	168		
	245	245			50						

영양지

1467

환지에정지변경도면

변경전

149

150

△150-1

삼중차
하
450.2

△150-2

149-1

변경후

150

삼중차
하
450.2

△150-2

작성자



축척 1:1200

환지에정지변경도면

변경전



축척 1:1200

㉔

㉕

㉖

호수








903

작성본


㉕

환지에정지변경도면

변경전

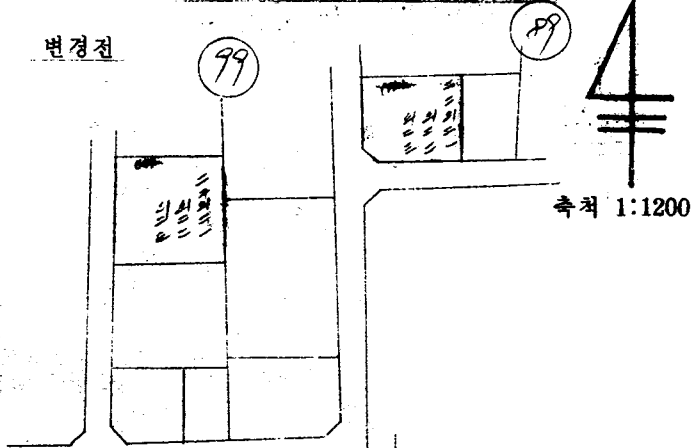


변경후

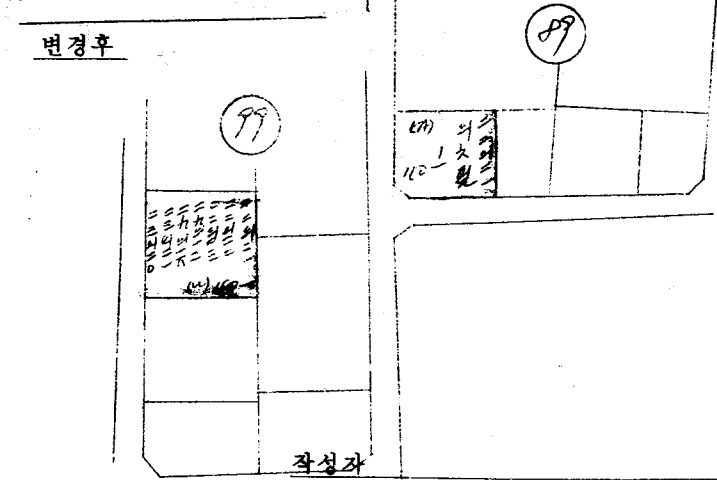


환지에정지변경도면

변경전

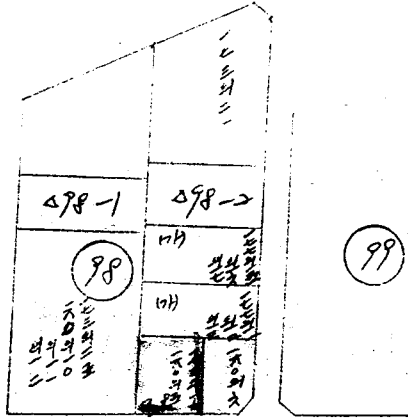

축척 1:1200


변경후

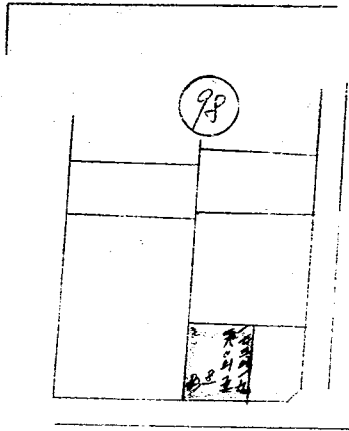

작성자
1471


환지에정지변경도면

변경전

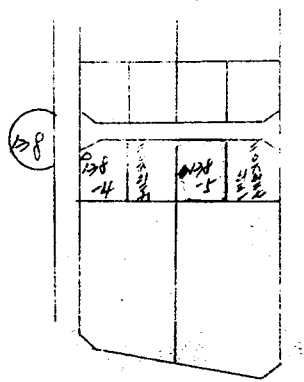

축척 1:1200

변경후

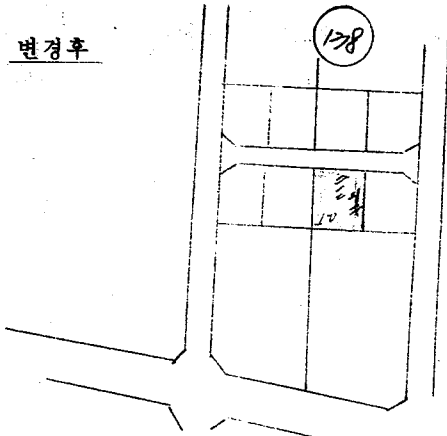


작성자


1472

환지에정지변경도면

변경전

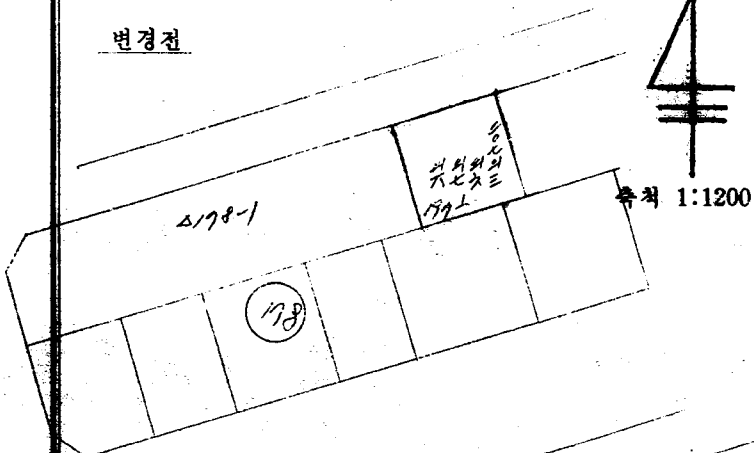

변경후

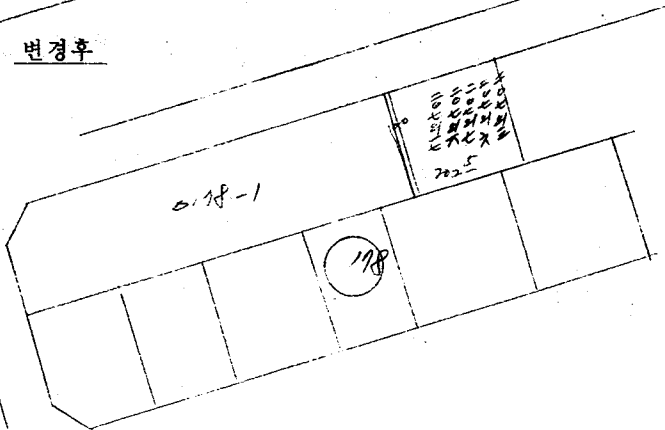


작성자

1470


환지에정지변경도면

변경전

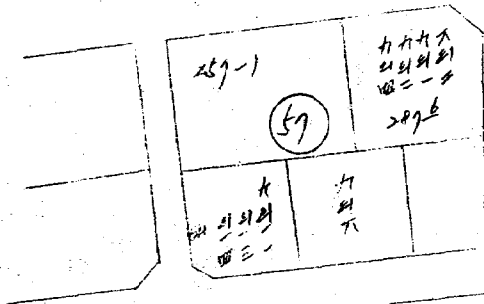

축척 1:1200


변경후

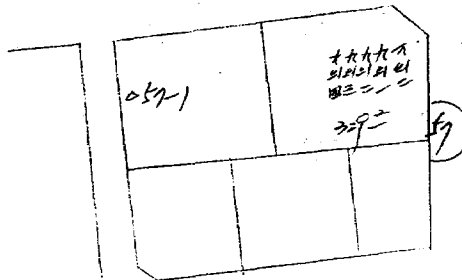

작성자


환지에정지변절도면

변경전

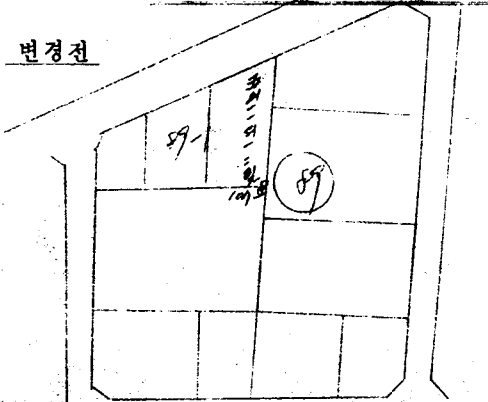

축척 1:1200


변경후

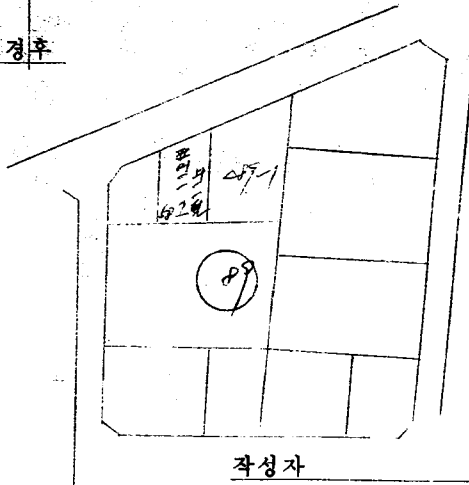

작성자


환지에정지변경도면

변경전

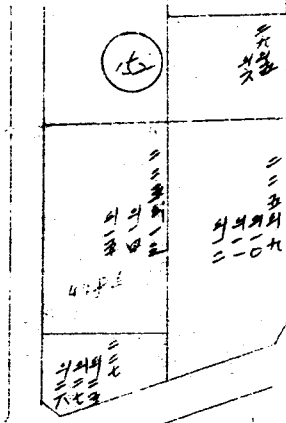

축척 1:1200


변경후

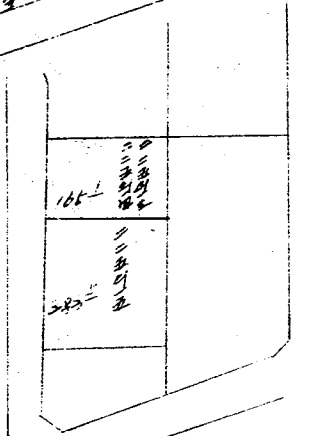


작성자

환지에 정지 변경도면

변경전

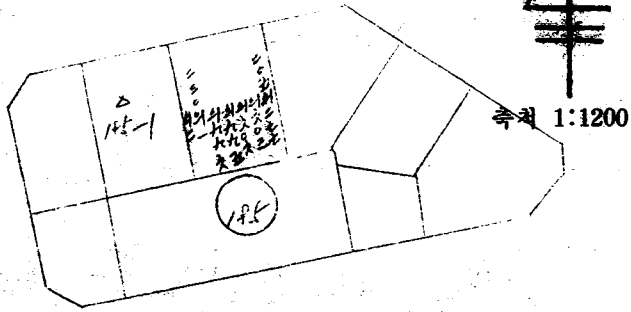



변경후

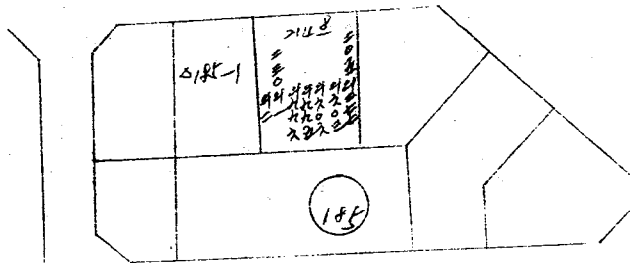


작성자

환지에 정지 변경 도면

변경전

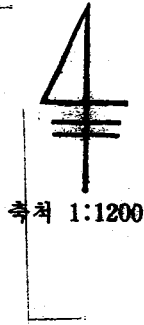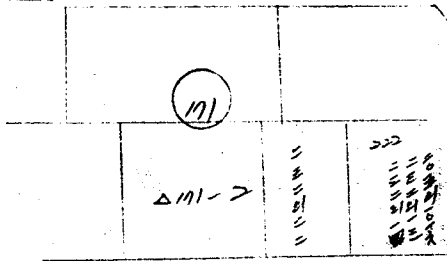


변경후

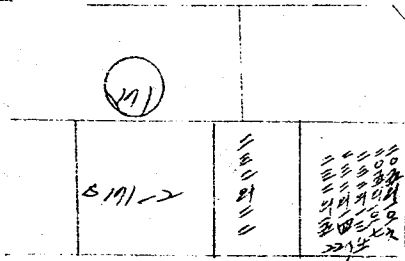

작성자


환지에정지변경도면

변경전

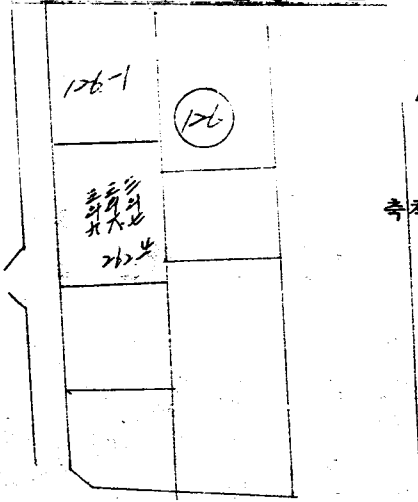

측척 1:1200


변경후

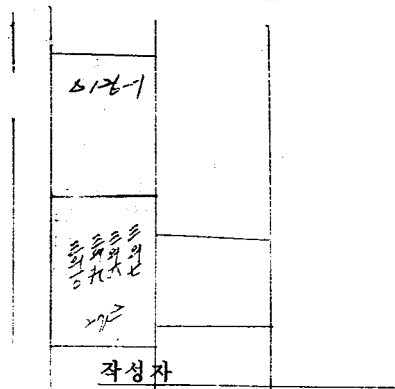

작성자


활지예정지변경도면

변경전

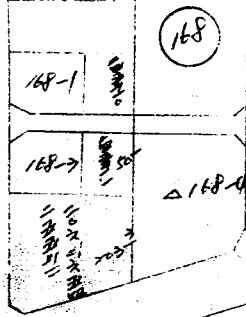

축척 1:1200

변경후

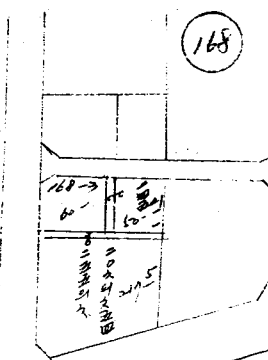

작성자

1480

환지에 정지변경도면

변경전

284

285

285-1

주거용

지

목

지

목

285-2

주거용

지

목

지

목

4대지



축척 1:1200

변경후

285

285-1

주거용

지

목

지

목

주거용

지

목

지

목

작성자