





1978. 2
서훈 등 별 서강

제3안

주요 장영수칙장. 진로 통상안

제유 동전


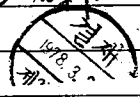

정부 1. 영등로 A도 1부

2. 원저작자가 변경지정된 원저작 및 50% 각 1부

제4안

주요 주선지 장전

제유 동전

1. 양자 영등로 저작자의 사업자비. 저작의 소유권

에 대하여 한시예정지 지정을 변경하고자 하는 신청 및 조치와 같이 일부 변경 가능 하오니 동보 합니다.

경우 공교로 사본 및 한시예정지 지정 변경 때 각 1부.

주신지 변경 (신청자 명부)

제5안

주신 유학 공보 명장

제유 사본 기재 기회

1. 변경 공교로 사본과 같이 양사 영등 재지 주학
재지 사업 지주에 한시예정지 지정을 일부 변경 가능 하오니
사본에 기재 하여 주시기 바랍니다.

제6안

주신 재지 개정 명장

제유 명장

1. 양사 영등 재지 주학 재지 사업 지주에 일부 재지에 대한
한시예정지 지정을 변경 공교로 사본 및 재지 명장이 변경하였기 등
모하네 귀하 명부에 참조 하시기 바랍니다.
경우 한시예정지 변경 때 각 공교로 사본 1부 등.

환지에정지변경(분할)조서

종전의 토지			환지				정지				비고	
동명	지번	지면적	구획번호	변경전 권리면적	변경전 환지면적	변경전 정수	변경전 교부	구획번호	변경후 권리면적	변경후 환지면적		변경후 정수
안사	436	24	97	24	54 ⁶	11 ²	6 ⁵	24	56	75 ⁵	11 ²	
"	437	27	27	27	27	27	27	"	16 ¹	20 ²		
안사	438	42	41	26	59 ⁶	33 ⁶		51	26	49 ⁵	11 ²	
"	439	42	41	26	59 ⁶	33 ⁶		"	30 ²	46 ⁵	11 ²	
"	440	6			30 ²	6 ⁵	30 ²	"	30 ²	46 ⁵	11 ²	
"	441	25	2	46 ⁵	11 ²	20 ²		"	46 ⁵	12 ²	20 ²	
"	442	28	1	22 ⁵	60	27 ⁵		"	22 ⁵	60	27 ⁵	
			변경 전				변경 후					
안사	443	120	21	62	62							
"	444	25	4	17 ⁵	27 ⁵	20 ²						
			변경 전				변경 후					
안사	445	30	21	14 ⁶	27 ⁵	20 ²						
"	446	25	21	14 ⁶	27 ⁵	20 ²						
			변경 전				변경 후					
안사	447	61	62	27	61 ⁶	11 ²						
"	448	50	1	29 ⁶	24 ⁵	11 ²						
"	449	26		26	26	26						

1909

환지예정지변경(분활)조서

종 전 의 토 지				환 지 예 정 지				경 지					
동명	지번	지목	면적	변경 전				변경 후				비고	
				구획번호	권리면적	환지면적	정수	교부	구획번호	권리면적	환지면적		정수
전주	261-12	외	26	16	42	1	11	1	7				
"	"-14	"	26										
"	261-11	"	9		4	4	34	1	1				
"	"-15	"	9		사외	사외	사외	사외	사외				(사외권리) (→ 조세당기)
					전	정	전						
전주	427-2	외	12	17	17	8	17	1	17				
"	"-3	"	18										
"	"-27	"	7	14		11	7	5	16				
"	"-51	"	7										

환지에정지변경(분할)조서

종전의 토지			환지					정지					비고
동명	지번	지면적	변경전					변경후					
			구획번호	면적	한지	면적	정수	구획번호	면적	한지	면적	정수	
향사	424-96	41	45	46	72	5	9						
"	426-80	"	13										
"	428-1	9			22	1							
"	428-2	10			22	1							
"	428-4	14			22	1							
경 록													
향사	424-96	41	67	46	72	5	9						(향사등 424-96의 1/2를 424-96의 1/2에)
"	426-80	"	13										
"	428-1	9			16	2	10						
"	428-2	10											
향사	426-80	41	110	127	57	2	74	109	56	56			
향사	426-80	41	127	4									(향사등)
"	427-1				14	1		109	22	22			
향사	424-96	23	56	28	49	2	2	46	14	23	4	8	
"	428-1	23						1	14	23	2	12	
"	428-1	30	4	4	4	2	2	12	17	33	12	12	
"	428-4	61	31	31	31	2	2	29	31	31	6	6	
향사	426-80	23-1			31			31	31	31			

환지예정지변경(분할)조사

종 전 의 토 지			환 지 예 정 지											
동명	지번	지면적	구획번호	변경 전				구획번호	변경 후				비고	
				관리면적	환지면적	정수	교부		관리면적	환지면적	정수	교부		
채	212	1377.1			216									
			변		경		전							

환지에정지변경(분활)조서

종전의토지			환지				정지				비고		
동명	지번	지목	구획번호	권리면적	환지면적	정수	교부	구획번호	권리면적	환지면적		정수	교부
향사	59	잡	>>										
"	59	"	9	41	15.5	40.5	>>						
"	"	"	5.4										
전지	49	대	59	99	26.5	49	2.2		5.5	9/1만	1.5		
"	"	"	10		29.0	42.5	4.5			1.5	경		외됨
전지	49	대	99-1		10.5			99-1		10.1	2		

환지에정지변경(분할)조서

종전의토지			환지				에정지				비고		
동명	지번	지면적	변경전		변경후		변경후		비고				
			구획번호	권리면적	한지면적	정수	교부	구획번호	권리면적	한지면적	정수	교부	
15	15	29	20	17	18	5	15	20	30	10	15		
"	15	29	1	15	29	3	15						
"	15	29	1	24	24	1		1	24	24	1		
"	144	107	20	670	20			20	670	20			
"			17	246	246			17	246	246			
계	15	20			26	4		15	20	26	4		
"	149	8			96	6				67			

한지에 정지변경도면

변경전



축척 1:1200

변경후


(14가)

(14가)


작성자 (8)

환지에정지변경도면

변경전

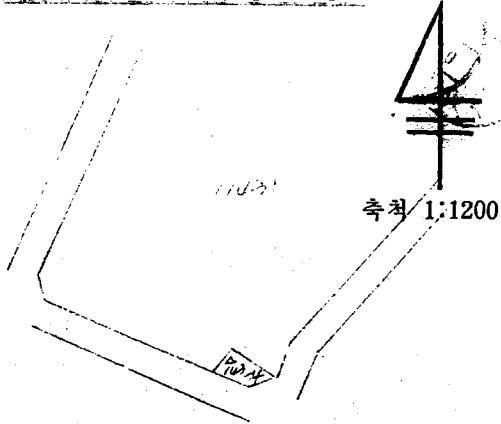

변경후

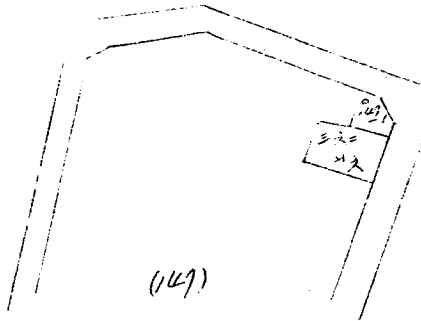

작성자

1916

환지에정지변경도면

변경전

(28)



축척 1:1200

변경후

(28)

(13)


작성자

환지에정지변경도면


변경전



축척 1:1200

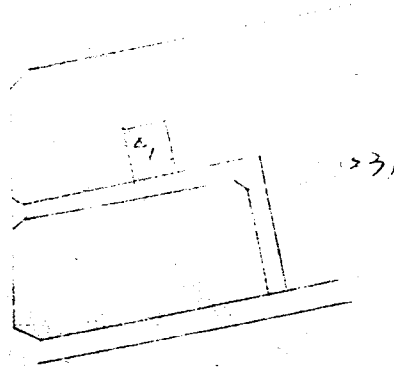

변경후

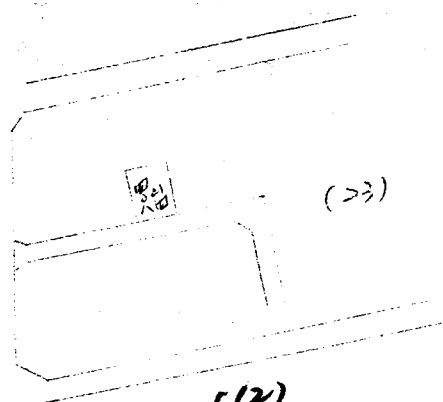

작성자

환지에 정지변경도면

변경전



축척 1:1200

변경전

(b)

변경후

(b)

변경후

(b)
작성자

1919


환지에정지변경도면

변경전



축척 1:1200

변경후

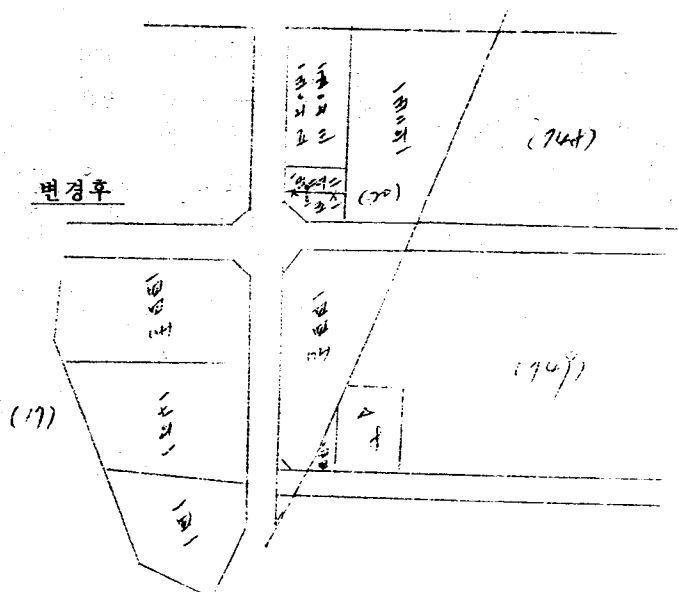

작성자