
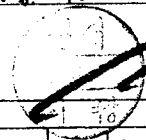



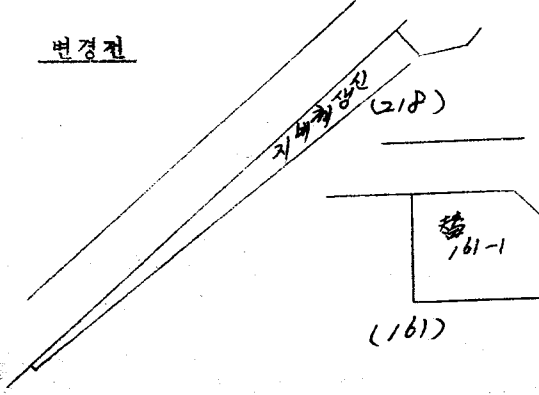
기안용지

분류기호 문서번호	도시경비 2824 2824 (전화번호 342)	전 경 국 경 3 조 / 합	전 경 국 경 3 조 / 합	전 경 국 경 3 조 / 합	전 경 국 경 3 조 / 합
처리기간	도시경비, 초경				
시행일자	76. 3.				
보존년한					
보조기관	도시경비 과장				함무감응안 (공리안심사)
	도시경비 제장				
기안책임자	76. 3. 11 김성정		조		
경수합	유신조	과안참조	발신	봉제	검열 1976. 3. 15 도시경비관
제목	환지 예정지 계획 변경 공고				
제 1 단	내부 결재				
	1. 안지에서 시행중인 각종 토지구획 정리 지구내 일부 토지 관용 44-76 토지 소유자로부터 환지 예정지 지정 구역에 대한 지정 요청이 주위로 접수되며 내용 조사 하야.				
	2. 상기 토지는 지구권에 연한 토지로서 상호 지구 계획 부합 작으로 인한 것으로서 별첨 방침 취한 것과 같이 변경 하의 안원순 해소함이 가 하고 사를 위해 토지구획 정리의 사업법 제 47 조 및 제 57 조 규정 에 의해 환지 예정지 제 1 단 변경 하고 동법 제 33 조 규정 에 의하여 14 일간 안 해 토지 소유자 및 이해 관계인에게 공람 공고 리 하오니 재결을 바랍니다				
	3. 본 공고의 신문제재는 생략 하고 시보에 게재 하 여 토지 소유자에게는 별도 통보 리 합니다.				
	제 2 단 . 공 고 관				


전 양호관 사본과 같이 편성 공로 하였으니 시보에
기재 하여 주시기 바랍니다.
감 부 양호관 사본 3매. 20

환지에정지변경도면

변경전



변경후

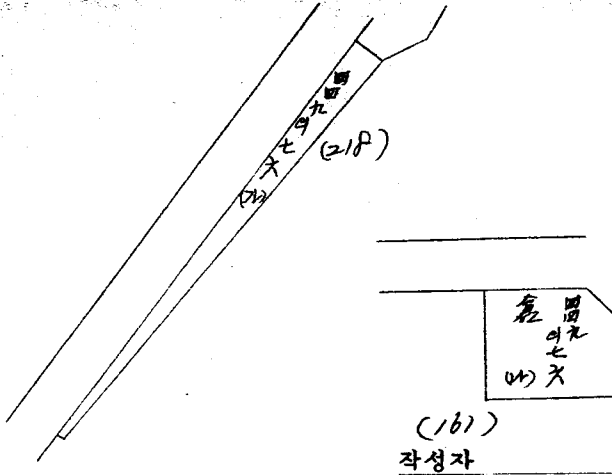

환지에정지변경(분할)조서

중건의 토지			환 지 예 정 지				
동명	지번	지면적	구		후		비고
			변경	선	변경	후	
			면적	정수	면적	정수	
강	44P-76	143	변경 전		변경 후		
강	44P-76	143	변경 전		변경 후		
					3P.7		
					5P.6		
					2P.5	2P.7	2.2
			3P.7				
			5P.4				