지적측량성과도

토지소재지	서울특별시 강서구 신월동 1678번지외 12필	축척	[illegible]0 분의1
신청자주소		성명	정의수
주민등록번호			
측량자	기사2급 이영길	검사자	

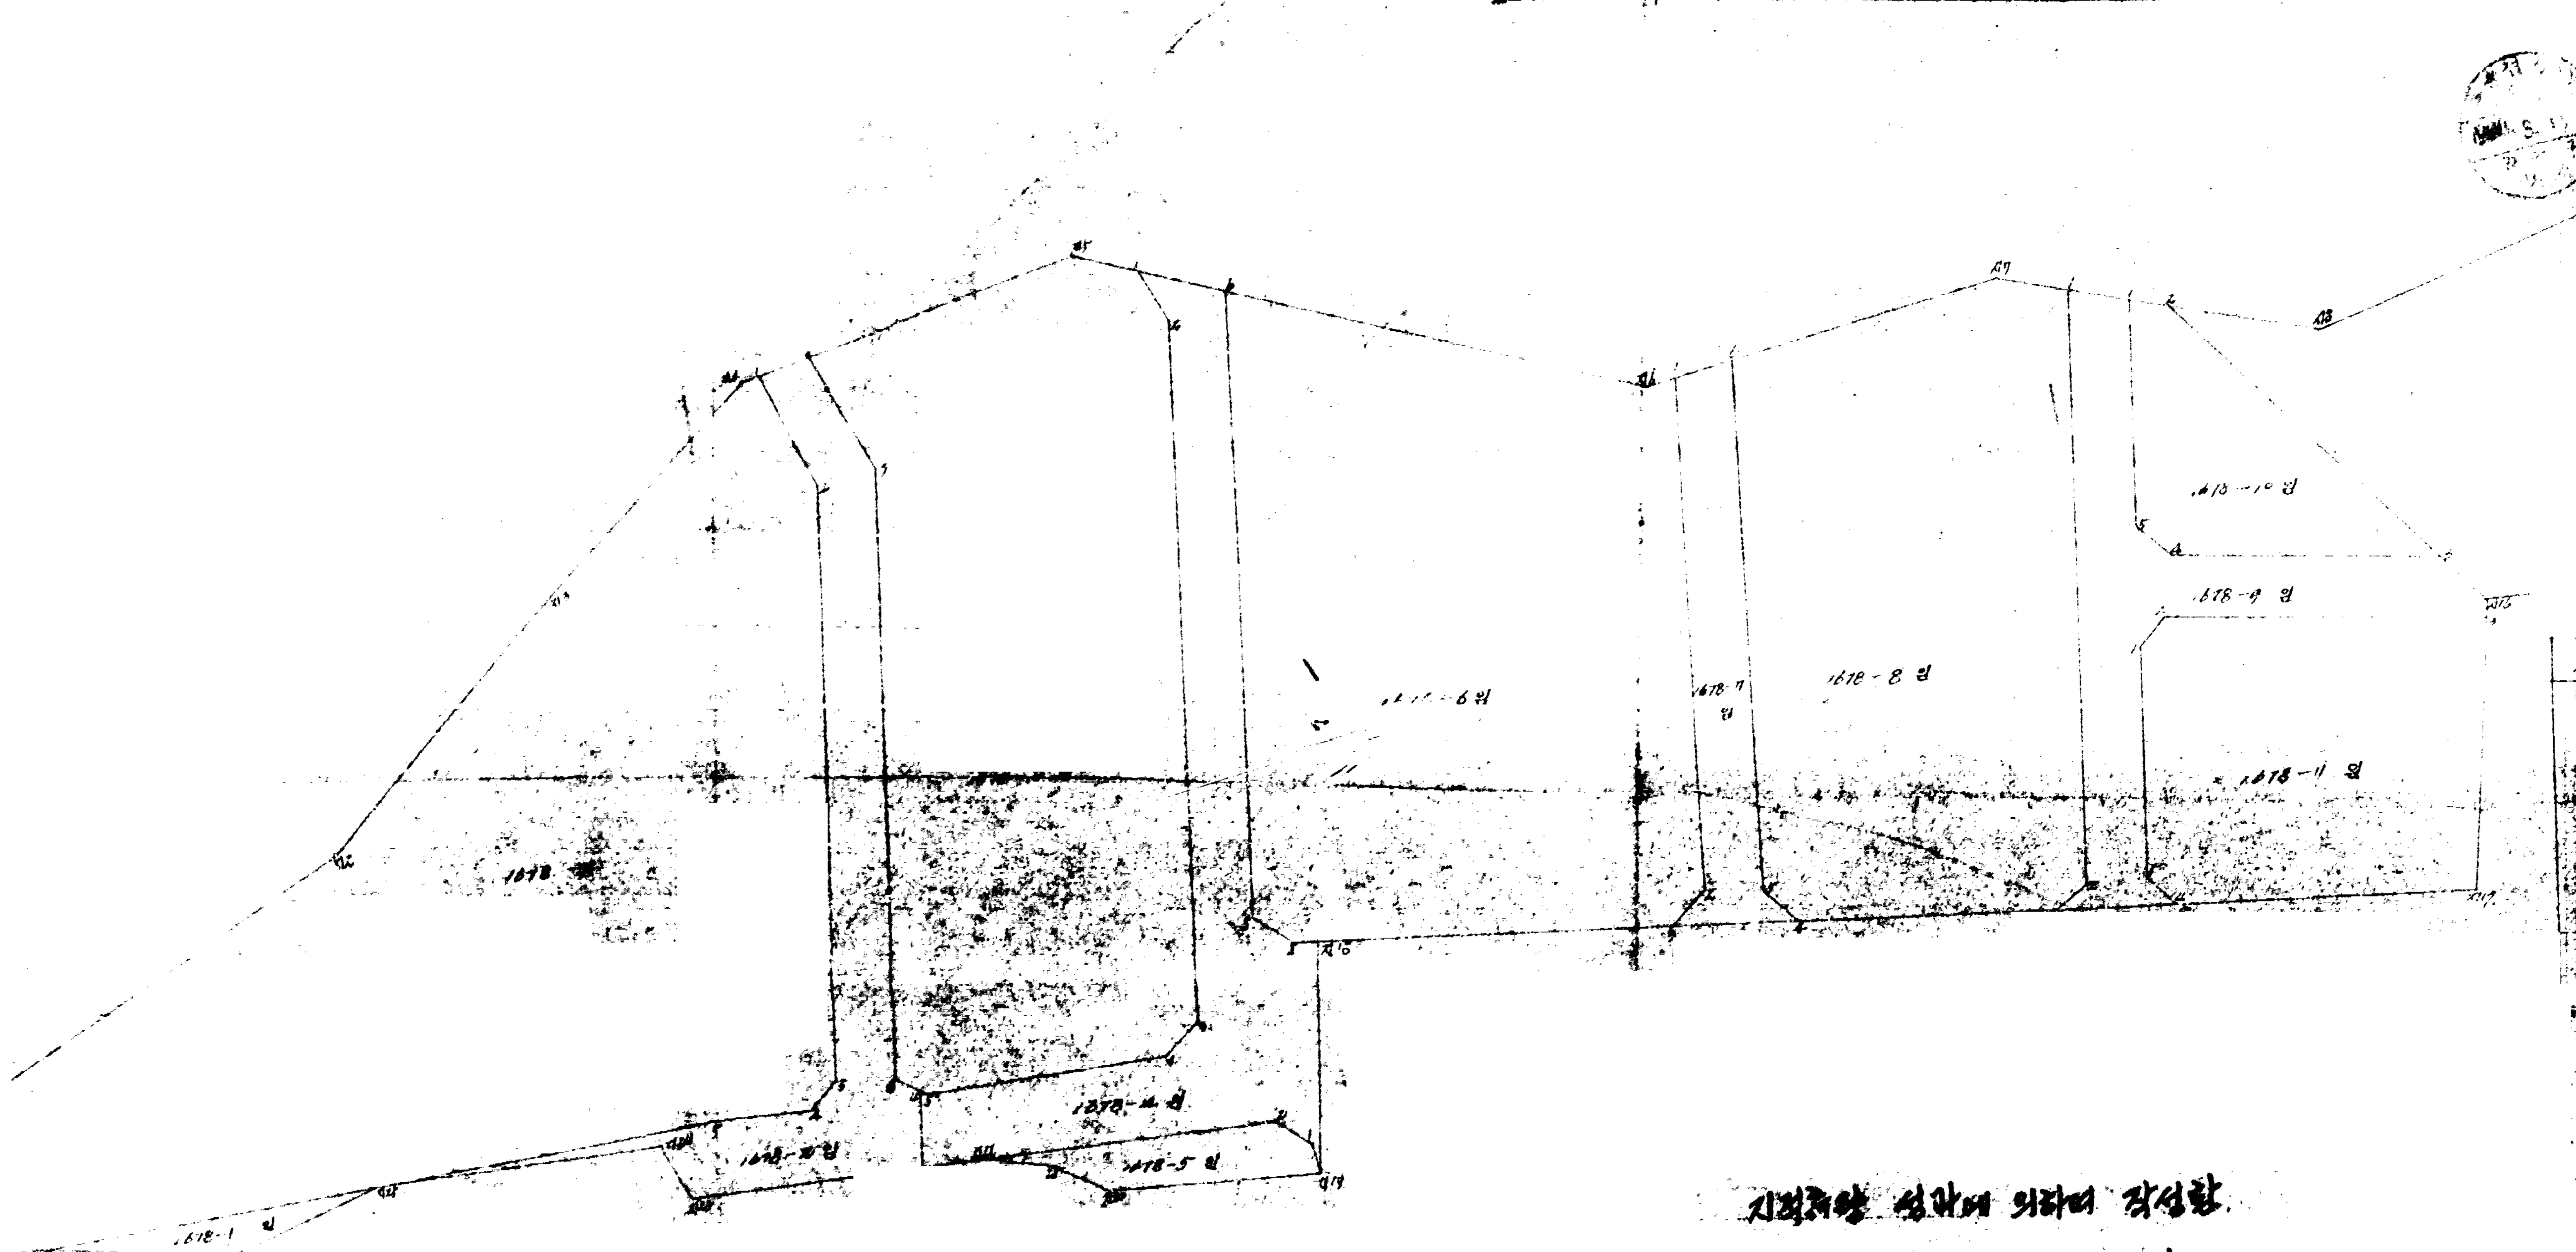

지적측량 성과에 의하여 작성함.

1980년 3월 12일

강서구청장

지번	지목	지적	부호	좌표 X	좌표 Y	부호	좌표 X	좌표 Y
1678	임야	2919.0㎡	지1	44 1169.50	19 2893.14	지2	44 1221.13	19 2140.64
			지3	44 1229.21	19 2963.95	지4	44 1249.72	19 2983.18
			1	44 1248.96	19 2988.89	10	44 1238.57	19 2996.21
			7	44 1178.77	19 2994.10	4	44 1175.44	19 2989.02
			5	44 1174.22	19 2979.48	지27	44 1161.64	19 2909.85
			지28	44 1169.93	19 2960.76			
1678-1	임야	72.0㎡	지29	44 1161.64	19 2909.85	지25	44 1167.78	19 2904.22
			지26	44 1160.89	19 2924.12			
1678-2	임야	162.2㎡	1	44 1252.95	19 2983.83	8	44 1251.95	19 2989.59
			7	44 1240.04	19 2986.20	6	44 1178.19	19 2999.70
			4	44 1177.18	19 2979.99	3	44 1169.28	19 2999.94
			지27	44 1166.28	19 2976.58	지24	44 1171.74	19 2972.71
			지25	44 1167.78	19 2964.22	5	44 1174.36	19 2979.48
			4	44 1175.44	19 2989.02	3	44 1178.77	19 2992.10
			2	44 1238.57	19 2990.31			
1678-3	임야	2806.8㎡	8	44 1251.95	19 2989.59	지5	44 1261.46	19 3017.65
			1	44 1260.19	19 3072.71	2	44 1255.28	19 3026.89
			3	44 1186.08	19 3028.85	4	44 1180.38	19 3025.04
			4	44 1176.90	19 3000.62	6	44 1178.19	19 2999.70
			7	44 1240.06	19 2986.20			

지번	지목	지적	부호	좌표 X	좌표 Y	부호	좌표 X	좌표 Y
1678-4	임야	886.3㎡	1	44 1260.17	19 [illegible]	1	44 1258.31	19 [illegible]
			5	44 1190.33	19 3034.45	4	44 1191.16	19 3038.61
			지18	44 1192.01	19 3040.77	지19	44 1168.17	19 3040.58
			1	44 1171.23	19 3060.14	2	44 1172.37	19 3046.28
			지22	44 1170.06	19 3006.04	3	44 1167.28	19 2999.19
			4	44 1177.18	19 2999.99	5	44 1176.90	19 3000.62
			4	44 1180.38	19 3025.04	3	44 1184.08	19 3028.45
			2	44 1255.24	19 3026.89			
1678-5	임야	131.2㎡	지22	44 1170.06	19 3006.04	6	44 1173.53	19 3036.28
			1	44 1171.23	19 3040.14	지14	44 1168.17	19 3040.58
			지20	44 1166.77	19 3048.76	지21	44 1167.42	19 3013.61
1678-6	임야	2788.6㎡	6	44 1258.01	19 3072.82	지16	44 1269.96	19 3071.06
			1	44 1248.93	19 3078.41	2	44 1197.02	19 3080.30
			3	44 1193.26	19 3027.21	2	44 1191.74	19 3038.65
			5	44 1190.39	19 3024.45			
1678-7	임야	354.8㎡	1	44 1248.93	19 3078.45	6	44 1250.61	19 3084.32
			5	44 1196.67	19 3086.19	4	44 1199.68	19 3089.71
			3	44 1193.26	19 3027.21	2	44 1197.02	19 3080.30
			4	44 1260.61	19 3084.32	지17	44 1258.27	19 3111.67
1678-8	임야	[illegible]	1	44 1257.19	19 3118.29	2	44 1187.48	19 3119.71
			2	44 1191.21	19 3116.43	4	44 1190.69	19 3089.19

지번	지목	지적	부호	좌표 X	좌표 Y	부호	좌표 X	좌표 Y
1678-9	임야	605.0㎡	3	44 [illegible]	19 [illegible]	4	44 1236.58	19 3128.22
			1	44 1237.[illegible]	19 3118.24	지16	44 1225.56	19 3160.66
			3	44 1233.03	19 3124.97	2	44 1224.20	19 3127.55
			3	44 1229.96	19 3155.99	5	44 1197.78	19 3125.38
			3	44 1222.74	19 3160.60	3	44 1194.61	19 3116.43
			1	44 1221.20	19 3125.09	1	44 1256.13	19 3124.20
			4	44 1195.02	19 3128.79			
			2	44 1197.08	19 3119.34			
1678-10	임야	432.1㎡	1	44 1256.13	19 3124.30	2	44 1255.52	19 3128.12
			3	44 1227.96	19 3155.93	4	44 1230.38	19 3128.22
			5	44 1243.42	19 3124.97			
1678-11	임야	327.7㎡	1	44 1221.20	19 3125.04	2	44 1224.20	19 3127.55
			3	44 1222.74	19 3160.54	지17	44 1196.69	19 3159.12
			4	44 1195.02	19 3128.79	5	44 1197.78	19 3125.38
			2	44 1255.52	19 3128.12	지118	44 1282.41	19 3163.97
1678-12	임야	10,099.8㎡	지119	44 1274.06	19 3190.90	지110	44 1226.45	19 3201.45
			지11	44 1276.44	19 3242.72	지112	44 1289.43	19 3313.09
			지14	44 1265.67	19 3226.56	지114	44 1240.27	19 3266.40
			지15	44 1244.28	19 3211.24	지116	44 1225.66	19 3160.66