

기안용지

문류기호 문서번호	구획일 43214 - (전화번호 342)	선진화정 조항 선진사항
처리기관	683	도시계획국
시행일자	공고제 15호	(일)
보존년한		
보조기관	구획정리: 과장 관리: 1개장	부구청장(금포인심사) 도시행정과장 관리과장 시민과장 문화관광과장
기안제일과	유봉환 74. 7.	김재영
경유		안
수신	내안참조	신
참조		4
제목	관리계획 변경 공고	
제1안 (내부결재)		
1. 영촌, 경인, 범우 중부취락 지구획정내 사업지구 일부 관리예정 지역에 대하여 필점보고서와 같이 관리 지정 두락, 동부조사시 착호 및 관리 면적 작은 과산등으로 인하여 관리계획을 변경하고자 지구획정내 사업법 제47조 및 제55조의 규정에 의거 관리 계획 표시 소유자 및 동량 (4일간)에 공람후		
관리예정지를 변경 지정하되 지적지도를 바꿉니다. 첨부: 지구관리계획 변경 관리토지 1면.		
제2안 (공고안)		
서울특별시 공고 제 15호		
관리계획 (일부변경) 공람 공고		
1. 영촌, 경인, 범우 중부취락 지구획정내 지구 내 일부 관리예정 지역 대하여 관리계획을 변경하고자 지구획정내 사업법 제47조, 제55조 및 제33조의 규정에 의거 공고일로부터 14일간 표시 소유자 및 이해관계인 의주위		
공람에 공합니다.		

2. 관서기획 변경 관서도시는 시흥특별자치 도시계획국 구획관리과에
박치하고 있습니다.

3. 서류 송달은 별도 관서 기획 변경에 관련된 토지소유자 및 이해관계
인에게 통지할것이나 수명까지 못한 사업여부는 이공고로 일용합니다.

4. 변경조서 : 별첨

첨부 : 관서도면 (생략)

도시계획심사	1974. 7. 31	제 153 호
심사자	법제처장	김우

1974. 7.

관 서 도 면 특 별 시 정

제3안

수신 수신처참조 (별첨토지 소유자 목록) 발송 : 시청

제목 : 관서도면

1. 역촌, 영인, 망우, ~~관서~~ 관서 양 토지구획정리 사업지구내 귀하의 소유 한지
영정지에 대하여 관서기획을 변경하고서 별첨 공고문과 같이 공표하였거
공표 하시기 바랍니다.

첨부 : 공고문 사본 1부.

제4안

수신 공보실장 발송 : 과장

제목 : 시보 게재 의뢰

역촌, 영인, 망우, ~~관서~~ 관서 양 토지구획정리 사업지구내 일부 토지에
대하여 별첨 공고문과 같이 관서기획을 변경하고서 역촌, 영인, 망우에
게재하여 주시기 바랍니다.

첨부 : 공고문 사본 2부. 끝.

연월	접안자	신청자	구분	종업	위치	구획	요청 내용	원인	처리 방안	비고
역 훈 국 가 지 구	73. 6. 6	증산동 81-24 포유식	진정	증산동	산10-2 81-24	350	증산동 81-24호는 편제간물이 있으나 지점이 되어 있지 않고 산10-2호로 지정되어 있어 출입권 통제가 없으므로 통로를 이용 할수 있도록 환기 규정 을 요청 하는 내용	동진정동의 81-34 호는 산10-2호에 분할 전의 토지이며 소유자가 상이한 재산 이다. 환기 지정식 지막 분할 현장을 참고하여 산10-2호로 지정하여 전정인은 통제가 없으며 건물을 포함하여 산10-2 호로 환기 지정된 실정 이므로 전정대상이됨	진정토지에 건물은 525하여 환기 지정의 증대하여 동소산 10-2 호의 통로용 이용으로 환기 지정하고 우측의 가로변경은 인정하여 미대각 된 보류지 에서 환기 계획이 맞도록 작성하여 인정한 대로 하여 함	
	73. 12. 6	복가라동 10-2 김상기	진정	복가라	10-2		복가라동 10-2호 토지상에 건물이 있으나 환기 지정을 받고 하고 주변 평산으로 지정되어 생활 불편 을 감안 환기 지정 을 요청 하는 내용	동진정토지는 환기 지정전에 동소 10개 호 (7구정)에서 (건물 있음)과 같이 평으로 분할 10-2호 를 부여 된 것으로서 환기 지정 없이 토지 대상에 따라 동재산 은 알리지 아니하고 잔주하는 사업법에 52호 재산으로 지정 하여 함	동진정토지 상에는 다양한 양의 건물 이 있어 환기 지정하여 환기 지정 하고 발생된 문제를 처리함	
경 인 도 구	74. 3. 14	남대원동 2가 230번지 주식회사 한인 은행 이만자	진정	신원동	7가-1	22	동토지는 1217평은 환기 지정된 토지이며 총량별과 410평이 우측에 사업용구 하는 내용	진정내용이 경우결과 환기 지정 된 토지에 기재된 면적의 25% 초과 되어 있음으로 면적의 대안으로 분할된 재산은 환기 지정된 토지대장 에 기재되어 환기 지정된 15% 초과 면적이 아니므로	환기 면적의 제정된 면적이 25% 초과되어 발생 된 것으로서 인정하여 보류지 에 환기 계획이 작성 하여 함	

서울특별시


지소유자 목록

서명	세대	주소	성명	출생지	비고
영주 공과		새마을동 81-34	표원수	충청남도 81-24	
		" 대동동 15-12	황은성	" 산10-2	
		" 북가라동 10-21	김삼기	북가라동 10-21	
경동 인구		중구안남동 230번지	유경희 한양은행 이연주	신원동 705-1	
		중구중리동 2번지 27	중구미영합원	신원동 279-7	


의천지부

환지에 정지 변경도면


변경전

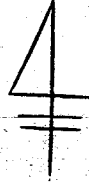

축척 1:1200

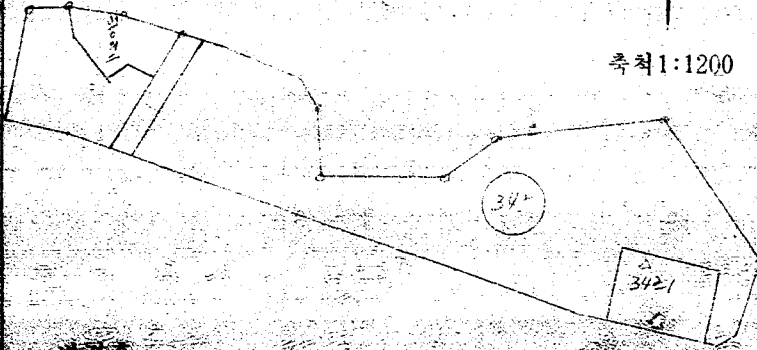

변경후

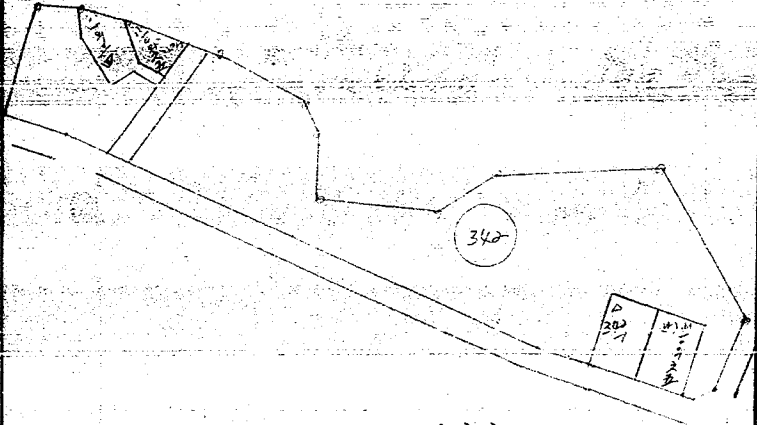

작성자

환지예정지변경도면

변경전



축척 1:1200

1/8

1/250

변경후

1/8

1/250

간성지


성 인 지 구

환지에정지변경(분할)조서


공	전	지	면	적	회	변	경	부	비
150	702	6	1.504	224	90	90	224	1.08	833
				224	90	90	224		342
				224		854.12	224		505.90 (인허가)
				73		274.50	73		42 (인허가)
150	369	6	329			(부속)	"	112.50	112.50

환지예정지변경도면

변경전

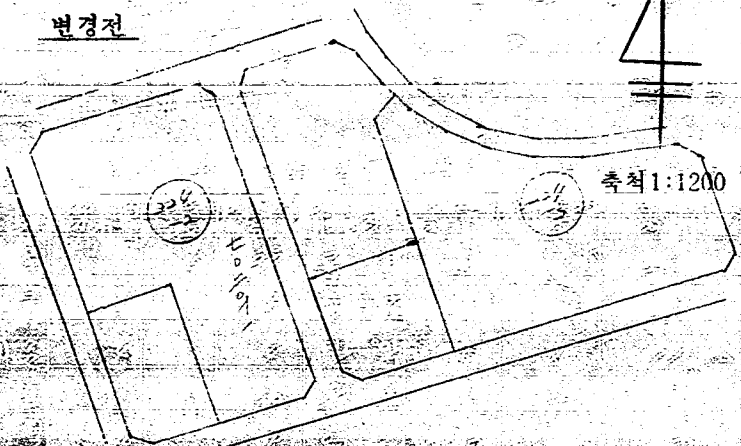


변경후

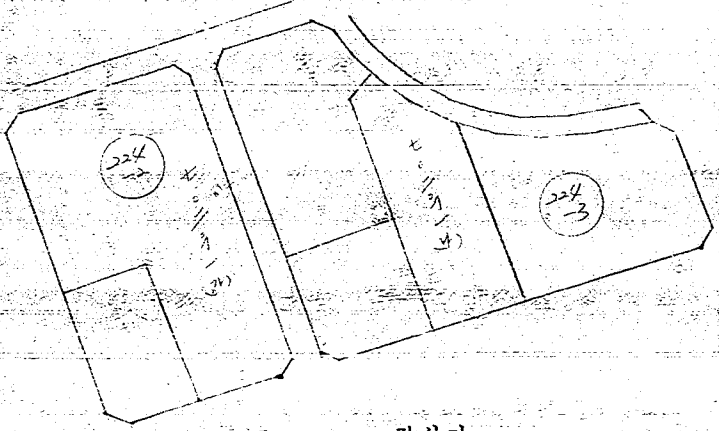

작성자


환지에정지변경도면

변경전

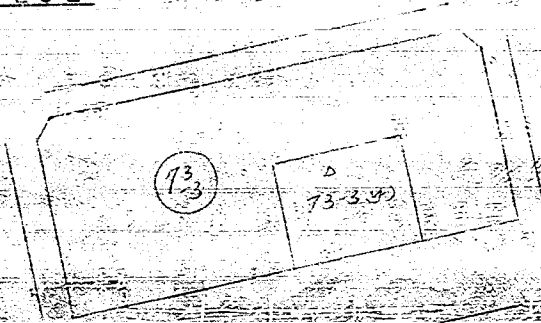

축척 1:1200

변경후

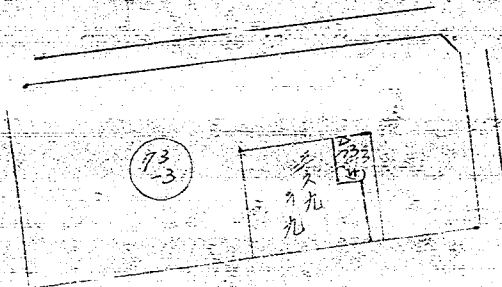

작성자