

가 안-용 지

분류기호 문서번호	7정 432.4	(전화번호 자. 6270)	전 권 규 정 조 1 항 시 광 권 결 사 랑
처리기상	56.7 A 장		
시행일자	결재 1979. 9. 6. 4		
보존년한	7년		
보조 기 관	전면 재무부 재정비서관 재정관리과장	재무부 재정1계장	법무부 법무담당관 (남고선) 외 도시행정과장 재정1계장
가안책임자	사 동 훈 76. 6. 10. (기안)		
경 수 합	유 선 조	장 산 참 조	공고제 150호 신
계 목	공 계		
제 목	환자 예정자 일부 변경 지정 공고		
제 1 항	내부 결재		
제 1 항 1 목	1. 서울특별시 공고 제22호 (76. 2. 4)로 환자 계획 일부 변경 공람공고한 등자중 청호지구 626구락내 장남구 청호동 116의 2의 6필지에 대해서는 청호동 116의 2호 지상에 있는 건물이 철거되지 아니하여 환자 예정자 변경 지정이 되지 아니하였 으나		
제 1 항 2 목	2. 청호동 116의 2호 지상건물이 근접 철거됨에 따라 변경 지정로써 하며		
제 1 항 3 목	3. 장남구 청호동 1지의 92호의 등지 소유자 정순성이 자출한 등의 신청서에 대하여는 환자의 정연준에 대한 정연준 이 변경된 보다 협조하여 주시기에 이를 사정 요청한 것이나 환자 의 지적태상으로 인하여 등지 사용면으로 인하여 오차로 변경지에 내해 쓸모없게 되었으므로 환자 계획 일부 변경 공람 공고의 대로 지정로써 품신 합니다.		

정서
판인
발행

공고안심사	1976.6.2	제 150 호
선 라 사	영 서 기 정	영 두 정 장 보
	전 보	청

제 2 단 공고안

서울특별시 공고 제 호
 환지 예정지 일부 변경 지정 공고

1. 천로 단지 구획 정리 사업지구의 626 구획내 천로동 116구획
 의 6필지에 대하여 변경사유가 있어 서울특별시 공고 제 22호
 (76.2.4)로 환지 계획 변경 공람 공고 한 바 있음으로 단지
 구획정리 사업법 제 47조 및 제 55조와 행정청한 취업 및 위탁에
 관한 규정 제 25조 제 1항 제 2호의 규정에 의하여 환지 계획을 연
 경선가하고 동법 제 56조 규정에 의하여 환지 예정지를 변경지정
 하였기 공고합니다.

2. 환지 예정지 변경대상은 도시정비국 구획정리과와 관할구획
 사업확충과가 일치하고 도시소유자 및 이해관계인에 응람에 공람한다

3. 도시소유자 및 이해관계인에게 별도 서면 송달될 것이나 비
 수행자에 대하여는 이 공고로 통지합니다

제 3 단

수 신 수신처 참조

1976. 6. 2 서울특별시청

제 목 등 간

1. 천로 단지 구획 정리 사업지구내 취락의 소유 토지에
 대하여 환지 예정지 변경 지정을 별첨 공고문 사본과 같이 공고
 되었기 통지합니다.

- 첨 부 : 1. 공고문 사본
 2. 환지 예정지 변경 조서 1부
 수신처 발송자 명부 참조.

제 4 단

수 신 : 천로출장소장

제 목 : 등 간

1. 천로 구획정리 사업지구의 환지 예정지중 626 구획
 내 일부 토지에 대하여 별첨. 공고문. 사본 및. 도시와 같이 환지

예정지 변경 지정 공고 되었기 등으로나 업무수행에 차은 없기 위하여
변경 도서를 시안 용도에 적절하고 토지 소유자 및 이해관계인의
공람에 응하게 바랍니다

첨 부 1. 공고문 사본 1매

2. 환지 예정 변경 도서 1부

제 5 안

수 신 건설부 장관

장 소 도시 개발과장

제 목 증 건

1. 천호 토지 구획 정리 사업 지구의 환지 예정지용 626
구획내의 일부 토지는 지상건물 철거를 인하여 부정형의 환지 형태
를 슬모냈는 정형의 환지 형태로 변경 지정 하시기 별첨 공고문
사본과 같이 보고합니다.

첨 부 1. 공고문 사본 1매

2. 환지 예정지 변경 도서 1부.

제 6 안

수 신 공보실장

제 목 시보 게재 의뢰

1. 천호 토지 구획 정리 사업 지구내 환지 예정지용 일부
토지에 대하여 별첨 공고문 사본과 같이 환지 예정지 변경
지정 되었기 시보에 게재 의뢰 하오니 조치하여 주시기 바랍니다.

첨 부 공고문 사본 2매

제 7 안

수 신 도시 행정과장

발신 과 장

제 목 증 건

1. 천호 토지 구획 정리 사업 지구의 환지 예정지용
626 구획내 일부 토지에 대하여 별첨 공고문 사본과 같이 환지 예정
지를 변경 지정 하시기 변경 도서를 송부 하오니 업무에 차은 없기

기 바랍니다.

첨 유 1. 품고분 사본 1대

2. 관지 여정지 변경 도서 1부 끝

별첨자명부



구분	대상	구분	주소	성명	비고
전세	전세	121-1	중랑구 원세동 230	서정숙	
"	"	116-1	강남구 선릉동 161-10	홍민숙	
"	"	115-11	강남구 선릉동 410	노래진	
"	"	121-12	강남구 선릉동 1가8-30	김소진	
1	"	119-120	강남구 선릉동 1가	홍민숙 외 1인	
"	"	116-2	강남구 선릉동 1가	홍민숙 외 1인	

4259 서울특별시

환지에정지변경(분활)조서

중건의 토지		환 지 예 정 지							
동명	지번	지 면 적	구 의 변 호			구 의 변 호			비 고
			면적	면적	정수	면적	면적	정수	
			권리면적	환지면적	정수	권리면적	환지면적	정수	
333호	21	229	626	112	5	626	115	2	
"	116	200	626	144	5	626	142	142	
"	117	341	626	192	192	626	199	5	
	계	341	192	192		199	199	5	
333호	219	115	626	56	8	626	56	8	도내 분할
"	118	141	626	156	4	626	169	4	
"	120	22	142						
	계	283	156	156	4	169	169	4	
333호	186	146	626	113	3	626	113	3	
	계	146	113	156	3	156	109	7	
333호	(626-1)		626			626	62	4	
"	(626-2)						73	2	
"	(580-1)	580		56	7				
"	(481-4)	481		53					
			4360						

변경 전

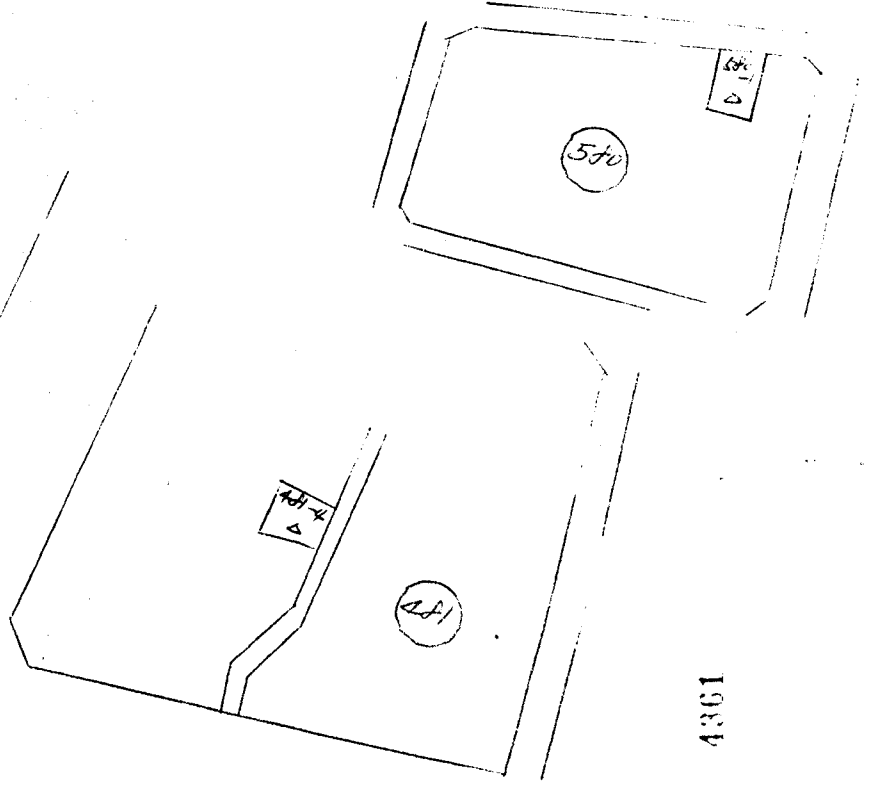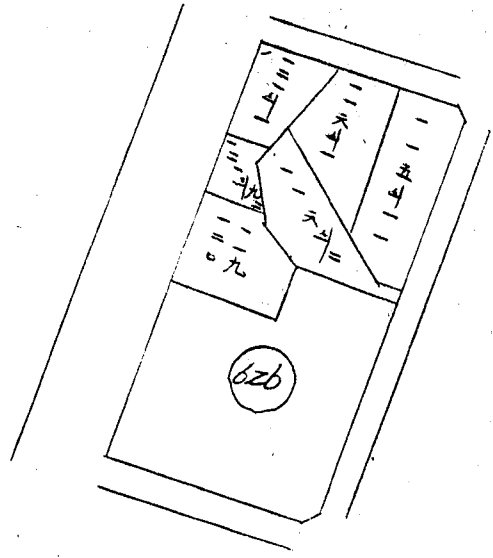

4361

$$S = \frac{1}{1200}$$




변경 후



4362


$$S = \frac{1}{1200}$$

한 경 후

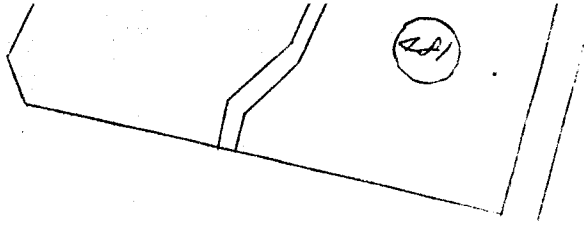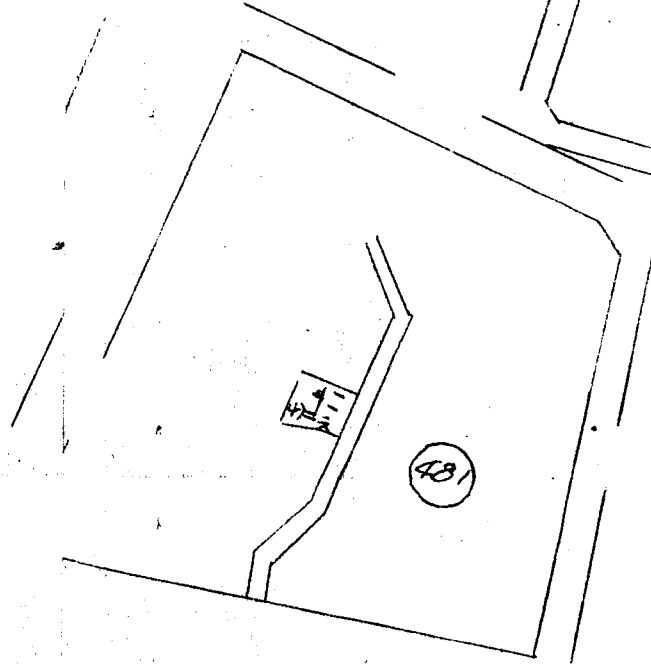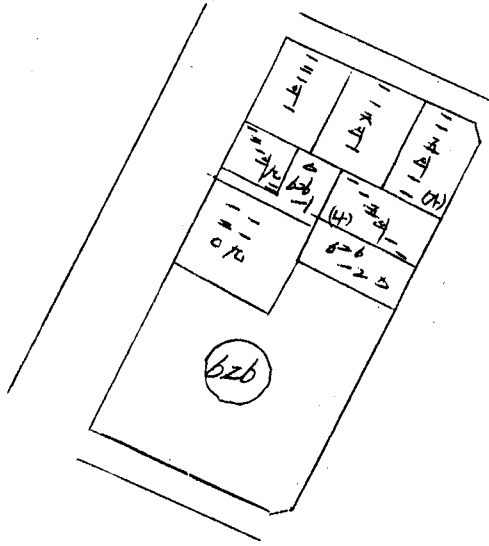

4361

4362

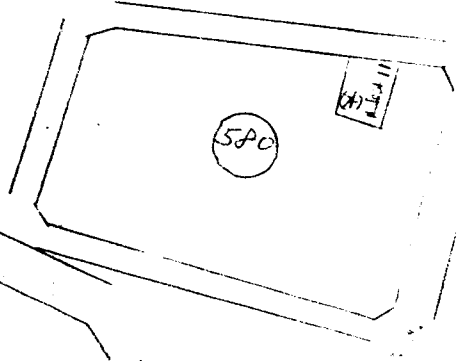

481