

기안용지

분류기호 문서번호	정 44-8기 (전화번호 5-6290)	진경규상조항 진경사함	
시행일자	6/20		
보존년한			
보조기관	제2부사장 진경규 4차점비서관 김희진 구조심의회장 김희진	협 범우합참관(302안 84) 진지 2계장	
기안책임자	유방귀 78-6	조	
경수참조	유신조 후안장조	발 공인제 257호	종 공인제 257호
제 목	관지 예정지 일부 변경 인차 및 지정 공고		
제 1 안	내부 결재		
	<p>1. 서울 역촌 주가 4차 권역의 A사업지구내 일부 관지 예정지에 대하여 변경의 사유가 있어 서울특별시 공고 제 159호(78.4.19)로 4차 1차로 이해관계인에게 관지 계획 변경 공람이 포함된 4차시 제청이 있었으므로 관지 계획 변경 공람 내용과 같이 4차 권역의 A사업지 55도일 제 47도에 의거 관지 계획 변경 인차와 응시 동법 제 56조 규정내 다른 관지 예정지를 지정 공고 4차 하여</p> <p>2. 본 공고문의 사유처는 생략하고 A보에 게재하는 등 신할 구정에 홍보코져 합니다.</p>		
제 2 안	<p>서울특별시 공고 제 호</p> <p>관지 계획 일부 변경 인차 및 지정 공고</p> <p>1. 서울 역촌 주가 4차 권역의 A사업지구내 일부 관지에 대한 관지 계획을 변경코져. 서울특별시 공고. 제. 159호(78.4.19)로</p>		

공공공공 한바 있는 도시에 대하여 도시 계획관리 사업법 제 55조 및 행정관할 위임 및 위락에 관한 규정 제 25조에 의거 변경인가하도 용법제 56조에 따라 한시 예정지를 지정 하였기 이를 공고합니다.

2. 화지 예정지 지정서 및 도면은 서울특별시 도시정비국 계획관리과와 관할 구청 및 읍사무소에 비치하고 도시 소유자 및 이해관계인에게 보입니다.

3. 도시 용법은 도시 소유자에게 별도 통보할 것이나 이 수령되는 도시 소유자 및 이해 관계인은 이 공고로서 통용합니다.

1978. 6

서울특별시 시장

제 3안

수상: 수서리 창조

제목: 등 건

1. 서울특별시 도시 계획관리 사업지구내 일부 도시 등 지에 대하여 화지 예정지를 별첨 공고문 4분 및 도시와 같이 변경 하겠기 통보하오니 적오 유의기 바랍니다.

첨부 1. 화지 예정지 변경 도시 1부


2. 공고문 4분 1부 끝

제 4안

수상: 영등포구청장 은평출장소장 경3: 시인봉사실장

제목: 등 건

1. 서울특별시 도시 계획관리 사업지구내 일부 도시에 대하여 별첨 공고문 4분 및 도시와 같이 변경 하겠기 통보하오니 도시 소유자 및 이해 관계인에게 보일 것이며 관계 서류 정리하여 업무에 착오 없기 바랍.

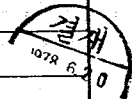

변경공고문서

구분	회수	내역	비고
① A종서	회수 25-10	A종서 25권의 제정이 되고 후의 증류의 정인 판자를 제비로 변경	제비 변경 후 + 37.1 평
② B종서	회수 15-26	B종서 15권의 제정이 되고 후의 증류의 정인 판자를 제비로 변경	제비 변경 후 - 37.2 평

제비 0 4521

첨부: 1. 지적 예정지 변경 도면 1부
2. 공고문 사본 1부 끝

제 5안

수신: 5시 행정과장

제목: 등 권

1. 서울 영등포구 가동로 구획정리 사업지구내 일부 도지에 대하여
별정 공고문 사본일 도면과 같이 지적 예정지를 변경 하겠기 ~~통보~~ ^{통보} 하
고나 업무에 하오 읊으시기 바랍니다.

부속

첨부: 1. 지적 예정지 변경 도면 1부
2. 공고문 사본 1부 끝

제 6안

수신: 과장실장

제목: 서울 영등포구 가동로 구획정리 사업지구내 일부 도지에 대하여
별정 공고문 사본과 같이 변경 예정지의 시범에 게재하여 주시기 바랍
니다.

첨부: 공고문 사본 1부 끝

제 7안

수신: 과장과장

제목: 등 권

1. 구정 432.4-15551 과 11.291호와 관련입니다.
2. 서울 도림동 구획정리 사업지구 옥산동 295-10호에 대하여 별
정 공고문 사본일 도면과 같이 변경 하겠기 통보 하나 ~~통보~~ ^{통보} 하
고나 하시기 바랍니다.

첨부: 1. 지적 예정지 변경 도면 1부
2. 공고문 사본 1부 끝


4522

환지에 지변경(분할)조사


종전의 토지				변경 전				변경 후				비고
동명	기번	지목	면적	구획번호	면적	종수	교부	구획번호	면적	종수	교부	
				변경 전								
① 환산	245-10	원	180	164	111.4	111.4						
	211	"	30	"	18.7	27	23					
				변경 후								
	164-33			(환산)				164		111.4		환산용 245-10로 종수 및 교부 변경 환산용 245-11로 재분할 변경
	164-43			(환산)				"		27		
				변경 전								
② 환산	152-26	밭	168	309	338.2	338.2						
	322-5					210.4						
				변경 후								
	152-26	밭	168					309		282.4		322-5 위치로 주사 위치
								322-4		37.2		
								322-6	324.6	324.6		환산용 152-26 로 인입된 지면 확장
	322-5							322		173.2		
								이 리 07 84				

환지 씨정지 변경도면


변경전

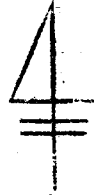

축척 1:1200

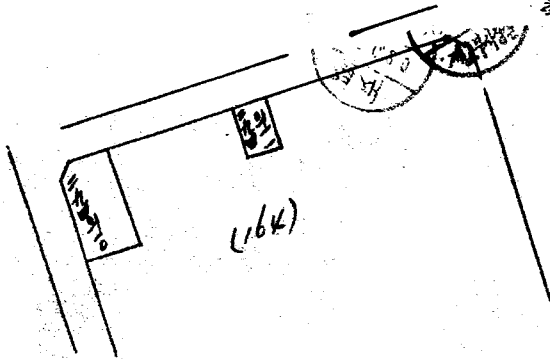

변경후

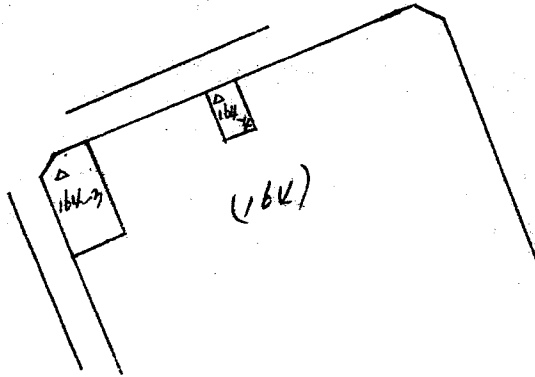

작성자


4524

환지, 세정지 변경도면


변경전



축척 1:1200

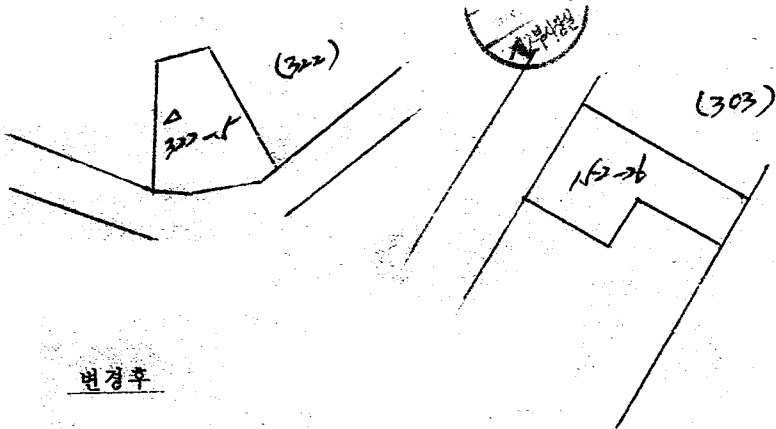

변경후

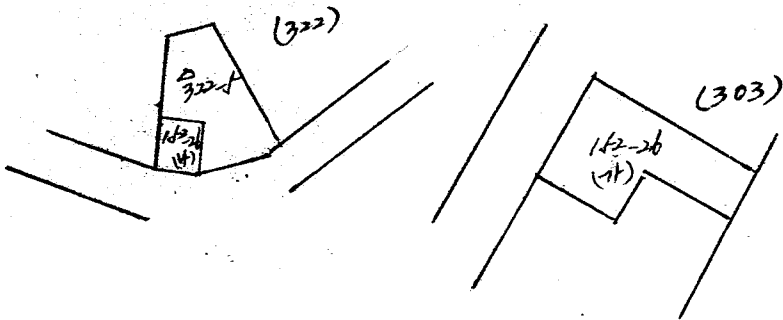

작성자

4525