



# 기안용지

제출기간 432.4  
제출번호

(전화번호 465 )

결재국경 5 조 오  
결재사항

제리기한		기안자	결재자			
서행일자	68.12.2	구획정리과 유우부	도시계획국장 [Signature]			
보존기한		기안일자	결재일자			
		68.11.27				
보조기관	구획정리과장	[Seal] [Stamp] [Signature]				
	관리계장					
협조	계획계장	행정국장	시민국장	법무과장		
경수참	유신조	각 압 참조	[Seal] 12.2	발송	정서	[Seal]
제목	관리예까지 일부 변경 지정 공고					
제 1안	내부결재					
<p>1. 성산 오지구획정리 사업지구내 성산동 572-156호 및 서교동 247-57호의 통번지가 서대문구와 마포구계에 접속되어 있으며 사업지구계선에 접한 토지로서 구 지적 경계선과 지구계 환지 계획선이 일치 되지 않으므로 이를 재 실측 확인된 지구계선 ( 건물현합)에 의거 사업지구계선을 결정하고자 하며,</p> <p>2. 이토 인한 상기 토지의 환지 지정 면적의 부족 면적에 대하여는 인접 보류지 ( 94구획 "타"호)에서 조정하고 범침 조서와 같이 변경 결정</p>						



첨부. 1. 공고문 사본 1부.

2. 환지 예정지 변경 초서 1부.

3. 환지 예정지 변경 도면 1부.

수신처. 서대문, 마포구청장. 서부오지구획정리 사업소장.

제 5 안

수신 공 보 실 장

발신 과 과

제목 등 건

설한 오지구획정리 사업지구내 환지 예정지중 일부에 대하여 변경  
공고문사본과 같이 변경 지정 하였으니 시보에 게재하여 주시기 바랍니다.

첨부. 공고문 사본 1부.

제 6 안

수신 수신처 참조

발신 시 장

제목 등 건

심산 오지구획정리 사업지구내 환지 예정지 지정지중 일부에 대하여  
변경과 같이 변경 지정 되었기 송부 합니다.

첨부. 1. 공고문 사본 1부.

2. 환지 예정지 변경 초서 1부.

3. " " 도면 1부. 공

수신처. 시민과장. 서문과장

# 환지 예정지 변경조서

종 목		구 분		비 고	
동 명	지 번	지 목	면 적	면 적	비 고
			변 호	변 경	비 고
			원 리 면 적	원 리 면 적	원 리 면 적
대지	572	지	101.00		
	-156	지	(140)	2040	1390
대지	247	"	62.00	11200	11430
	-57	"			
	합		163.00	11160	13320
			(203)		21.60
대지	대지	지	(하)		
			94	10290	1640
		(상)			040



보 고 서

성산 토지구획정리 사업 지구내 성산동 572-156 및 서교동 247의 57의 환지 예정지 현장을 조사 검토하고 다음과 같이 보고 합니다.

1. 시대문구 성산동 572의 156 및 마포구 서교동 247의 57은 별첨 도면과 같이 시대문 및 마포구계에 접속 부분으로 환지 계획시 결정된 지구계선이 시대문 및 마포 양지적 형회에서 측량한 지구의 정계선과 불일치함이 발견 되었으므로 현행과 부합한 지구계선에 따라 환지 면적에 변경이 수반 됨으로


2. 선기 토지의 환지 예정지 (가)로 20.50평이 6.50평이 감액 된 13.90평이 존치되고 감액된 6.50평은 (나)로에 인접한 채비지에서 추가 지정 함이 가하다고 사료 되옵기 보고 합니다.

1968. 11. 25

구획정리과 우 우 부



서울특별시

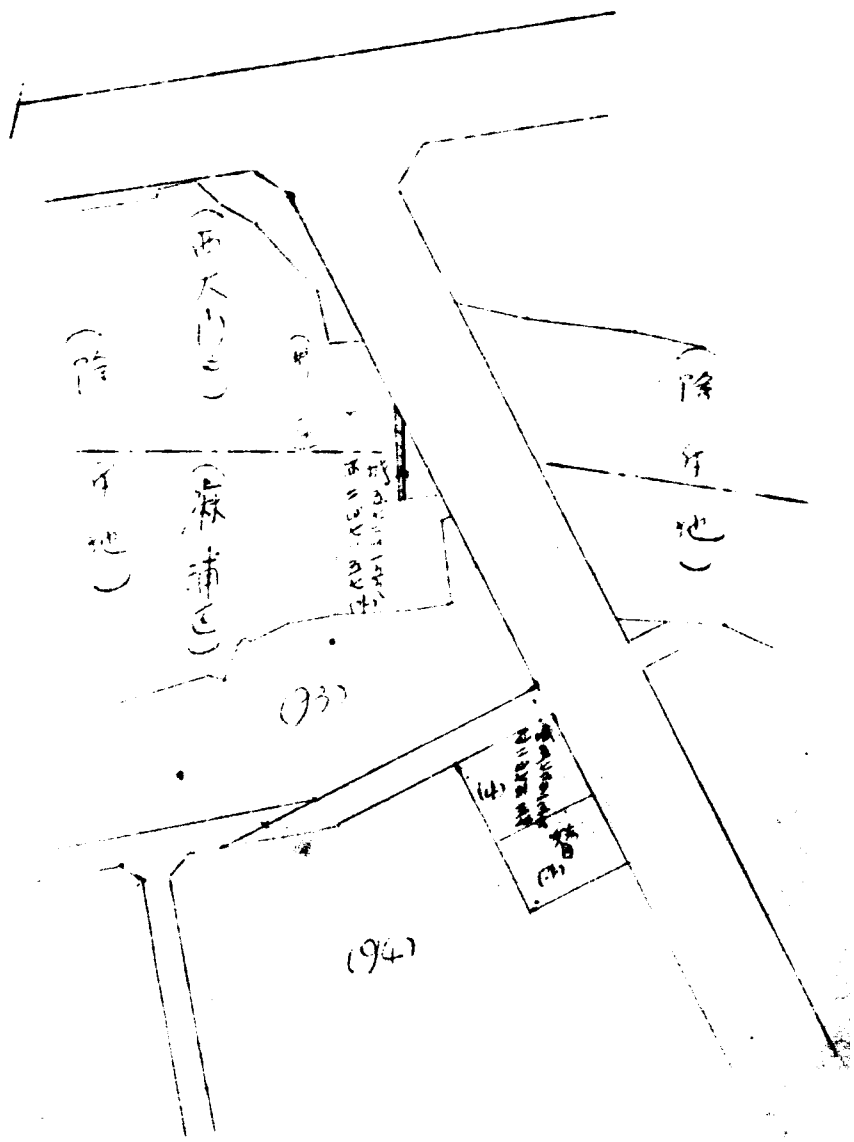

# 기안용지

분류기호	432.4	(전화번호	222 )	진결규정	조 호
문서번호		954			진결사항
처리기한		기안자	결	제	자
시행일자	1968.11.11	유 우 부	구획장리		
보존년한		기안일자	결	제	일 자
		68. 11. 11			
보	환지계장				
조					
기					
관					
협	조	계 획 계 장			
경	유	서부토지구획장리	통		경
수	신	사명소장	제		서
참	조				
제	목	지구지 변경에 관한 조사 지시			
		1. 서토 432.4-683(68.11.4)의 관련인.			
		2. 성산토지구획장리 사명지구내 성산동 572			
		의 156 및 서고등 24개 부근의 제척지 (20 <sup>m</sup> 관통부분)			
		에 문건과 <del>본인본연관도지전부를</del> <del>조사</del> <del>상하</del> <del>반영</del> 여부를 재조사하여			
		관계도시 첨부하여 조속 진달하기 바임.			



서울특별시 구획관리 사업소

서울 4324- (83)

68. 11. 4

투 신 서울특별시장

감 조 구획관리국장

제 목 지구계 변경 및 한지 변경에 의한 건물



첨부 1 전항 산정도 1 부

2 각서 1 부

3 한지 변경 조서 1 부 끝

서울특별시 구획관리 사업소장


문	접수	서울특별시장	1782
서	일시		월
처	지수	894	일
리	번호		
의	기간		

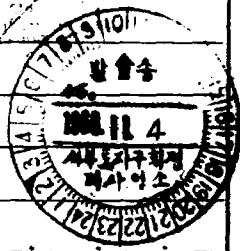

# 산지조사서


동명	지번	기원	시적	총진토리		구한기에정리		비고
				원리	한리	원리	한리	
城山	572	(140) 06						
	576	101-93	111.60	20.40	112.00	21.60		
	577	143						
西橋	57	62-94						
	計	(140) 163-			133.20			
變 更 後								
城山	572	(140) 06					13.70	
	576	101-93	111.60	20.40	112.00	21.60	6.50	21.60
	577	143						
西橋	57	62-94					112.00	
	計	(140) 163-			133.20			133.20

變更前

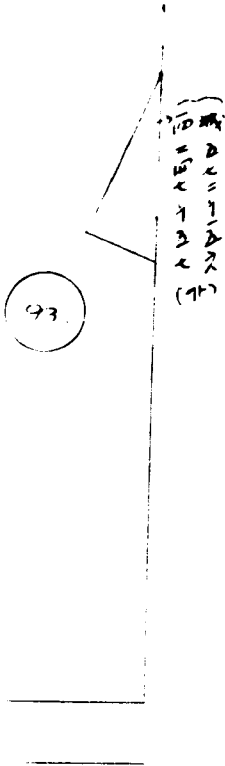

縮小  
1:1000

變更後

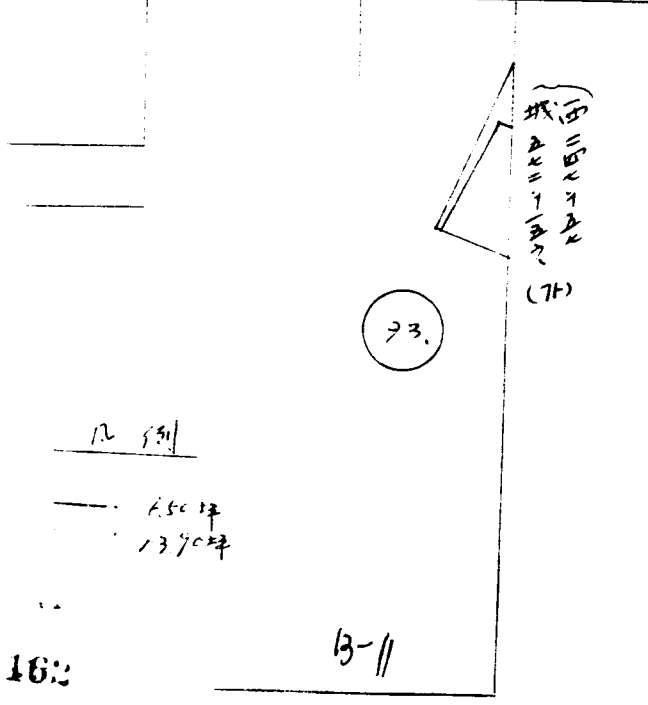

比例

1:500  
1:370

B-11

162

192

구 서

















