

☎100-744 서울특별시 마포구 연희로 31번길 ☎호주 02) 731-6748 ☎전송 733-9535~6


공사번호 : 건설 30310 - ~~900~~ 900

시행일자 : 92.10.22

(강유) : 제1안

수신 : 보트길자

종류 :

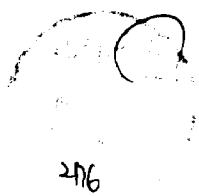

취급		시 장
부서		AM7
부서장	전경	
도시계획국장	[Handwritten Signature]	발부담담당관
시설계획국장		보조건설계획1과장
개인	이항구(시설과장)	가르계획2과장
		합계

제목 : 도시계획시설(도로,철도,공정,주차)변경결정 일안 및 공람공고

1. 중건 토일30500-2013(92.9.18) 철도청 건설30310-831(92.10.5) 및 한국도로공사 건설사 16101-10777(92.9.21)호와 관련 일한다.

2. 종합건설본부중으로부터 본부간선도로(상신대교 - 강릉대동)를 통행용 275 + 425번지간 보강, 사립대입지 및 도로 선형변경과 철도청장으로부터 지하철도건설 및 환경정비사업 설계용 구도계획, 한국도로공사로부터 경부고속도로의 일차 1.0호 정거장에 따른 공정, 주차용 도시계획변경결정 요청이 있는바,



3. 동 도시계획(안)이 대하여 도시계획법 제16조의2 및 동법시행령 제14조의2의 규정에 의거 변경 권고사항과 같이 주민의견청취를 위한 공람공고후 도시계획을 일안으로 결정한다.

4. 공람공고사항

- 1) 구제권은 : 불침묵기간
- 2) 구제일자 : 일간신문 2개 사(고), 석간 각1개 사
- 3) 구제일자 : 92.10.19 ~ 92.10.24일 간
- 4) 구제예산 : 1,431,200원 (3면 x 7cm x 31,000원 x 2개 사 x 1.1)
- 5) 구제방법 : 간접수익금, 도시계획, 시설계획, 수송비 및 수수료

첨부 : 1) 도시계획 결정본 1부,

2) 도시계획 변경 권고사항 검토서 1부, 끝.

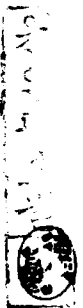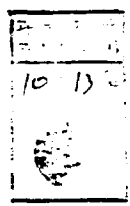



































1992. 10. 2

공공주택건설촉진법 제11조의 규정에 의거

구분	소재지	면적

이 계획도면은 별첨(생략)함.

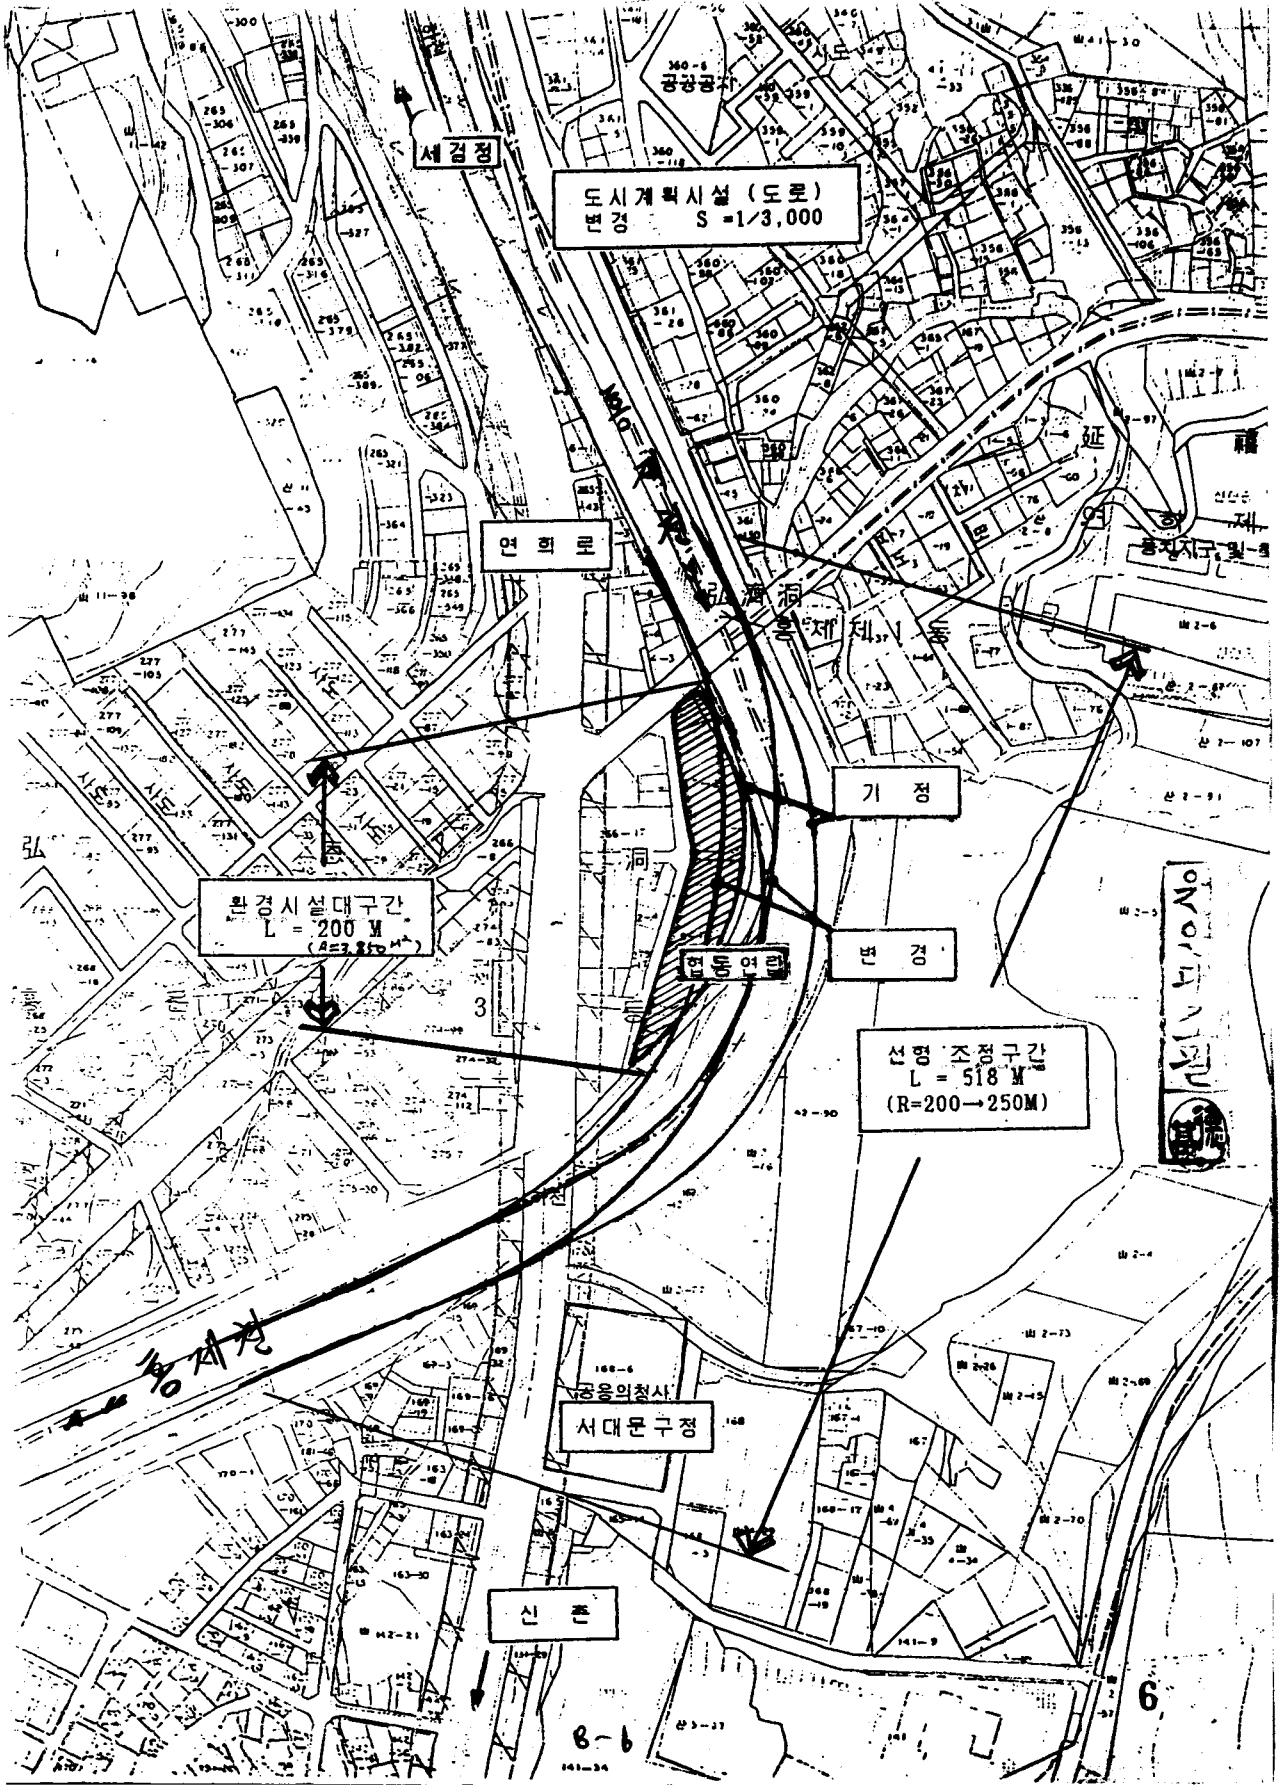

도시계획시설 (도로)
 변경 S=1/3,000

환경시설대구간
 L = 200 M

선명 조정구간
 L = 518 M
 (R=200-250M)

공공의청사
 서대문구청


신촌

연희문

기정

변경




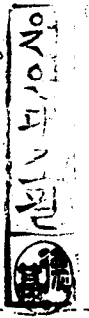


8-6

6

서울특별시도시계획도

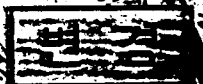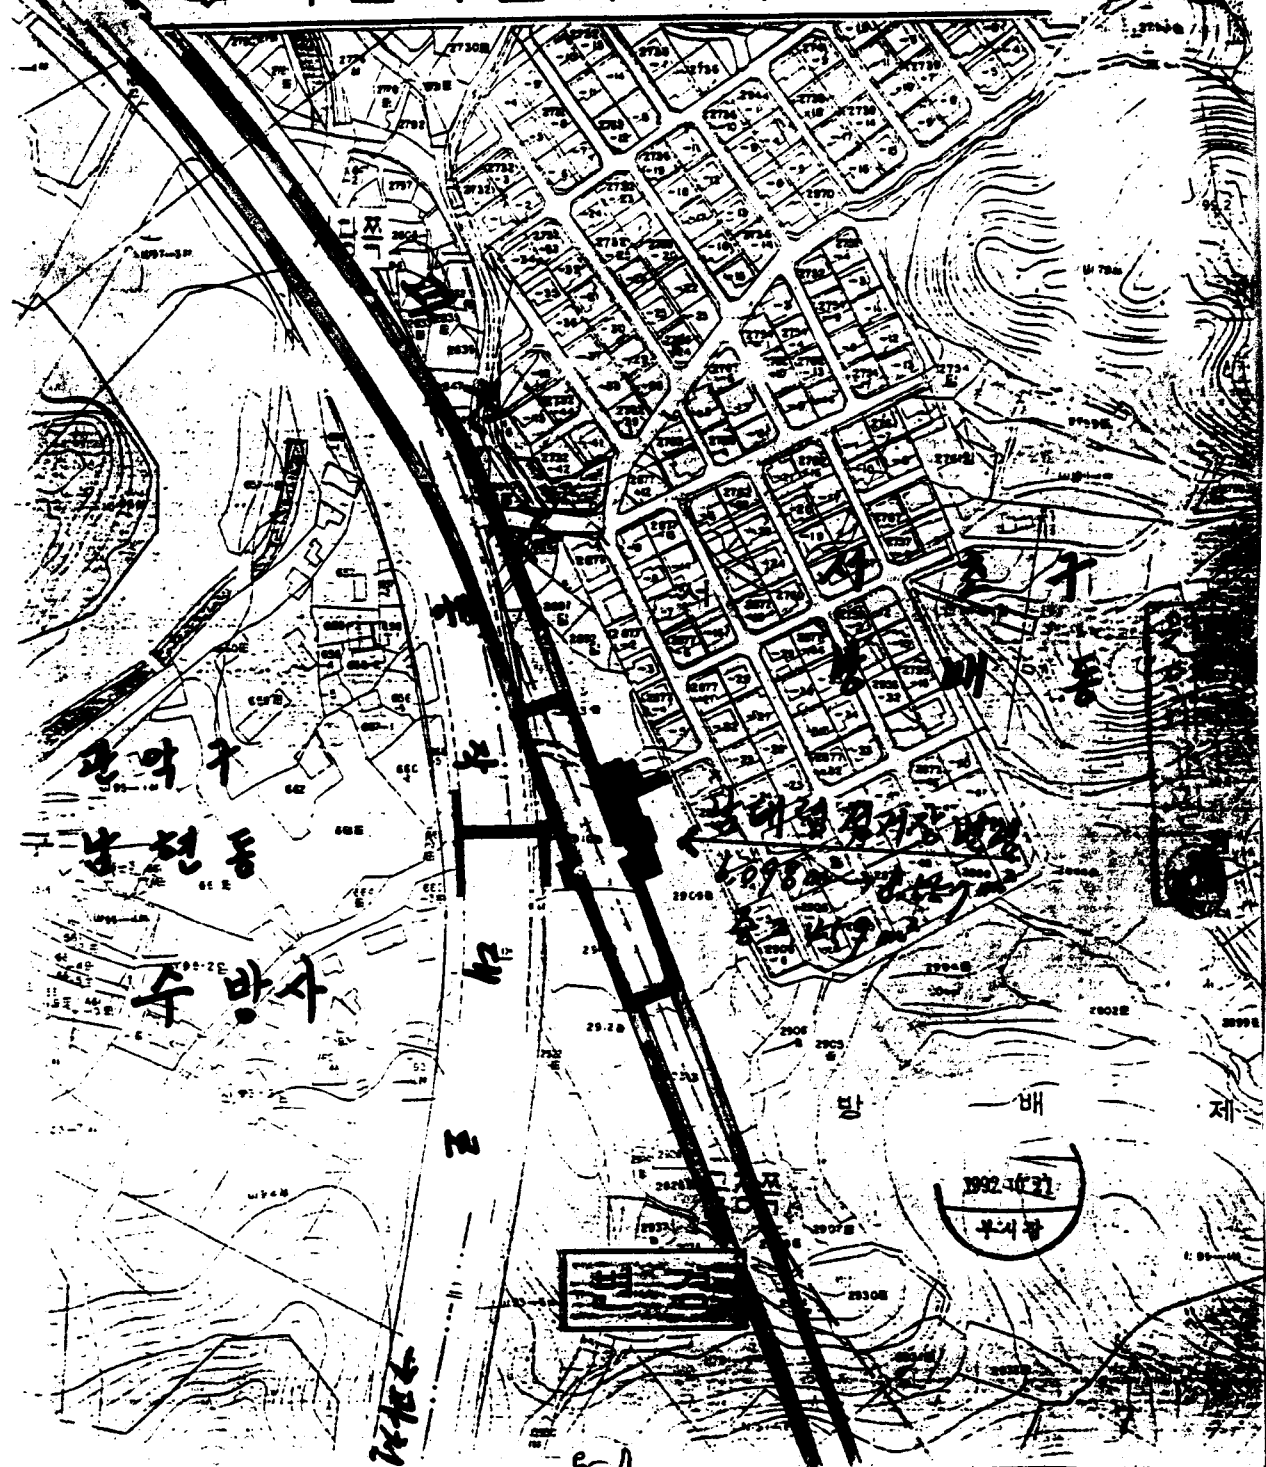

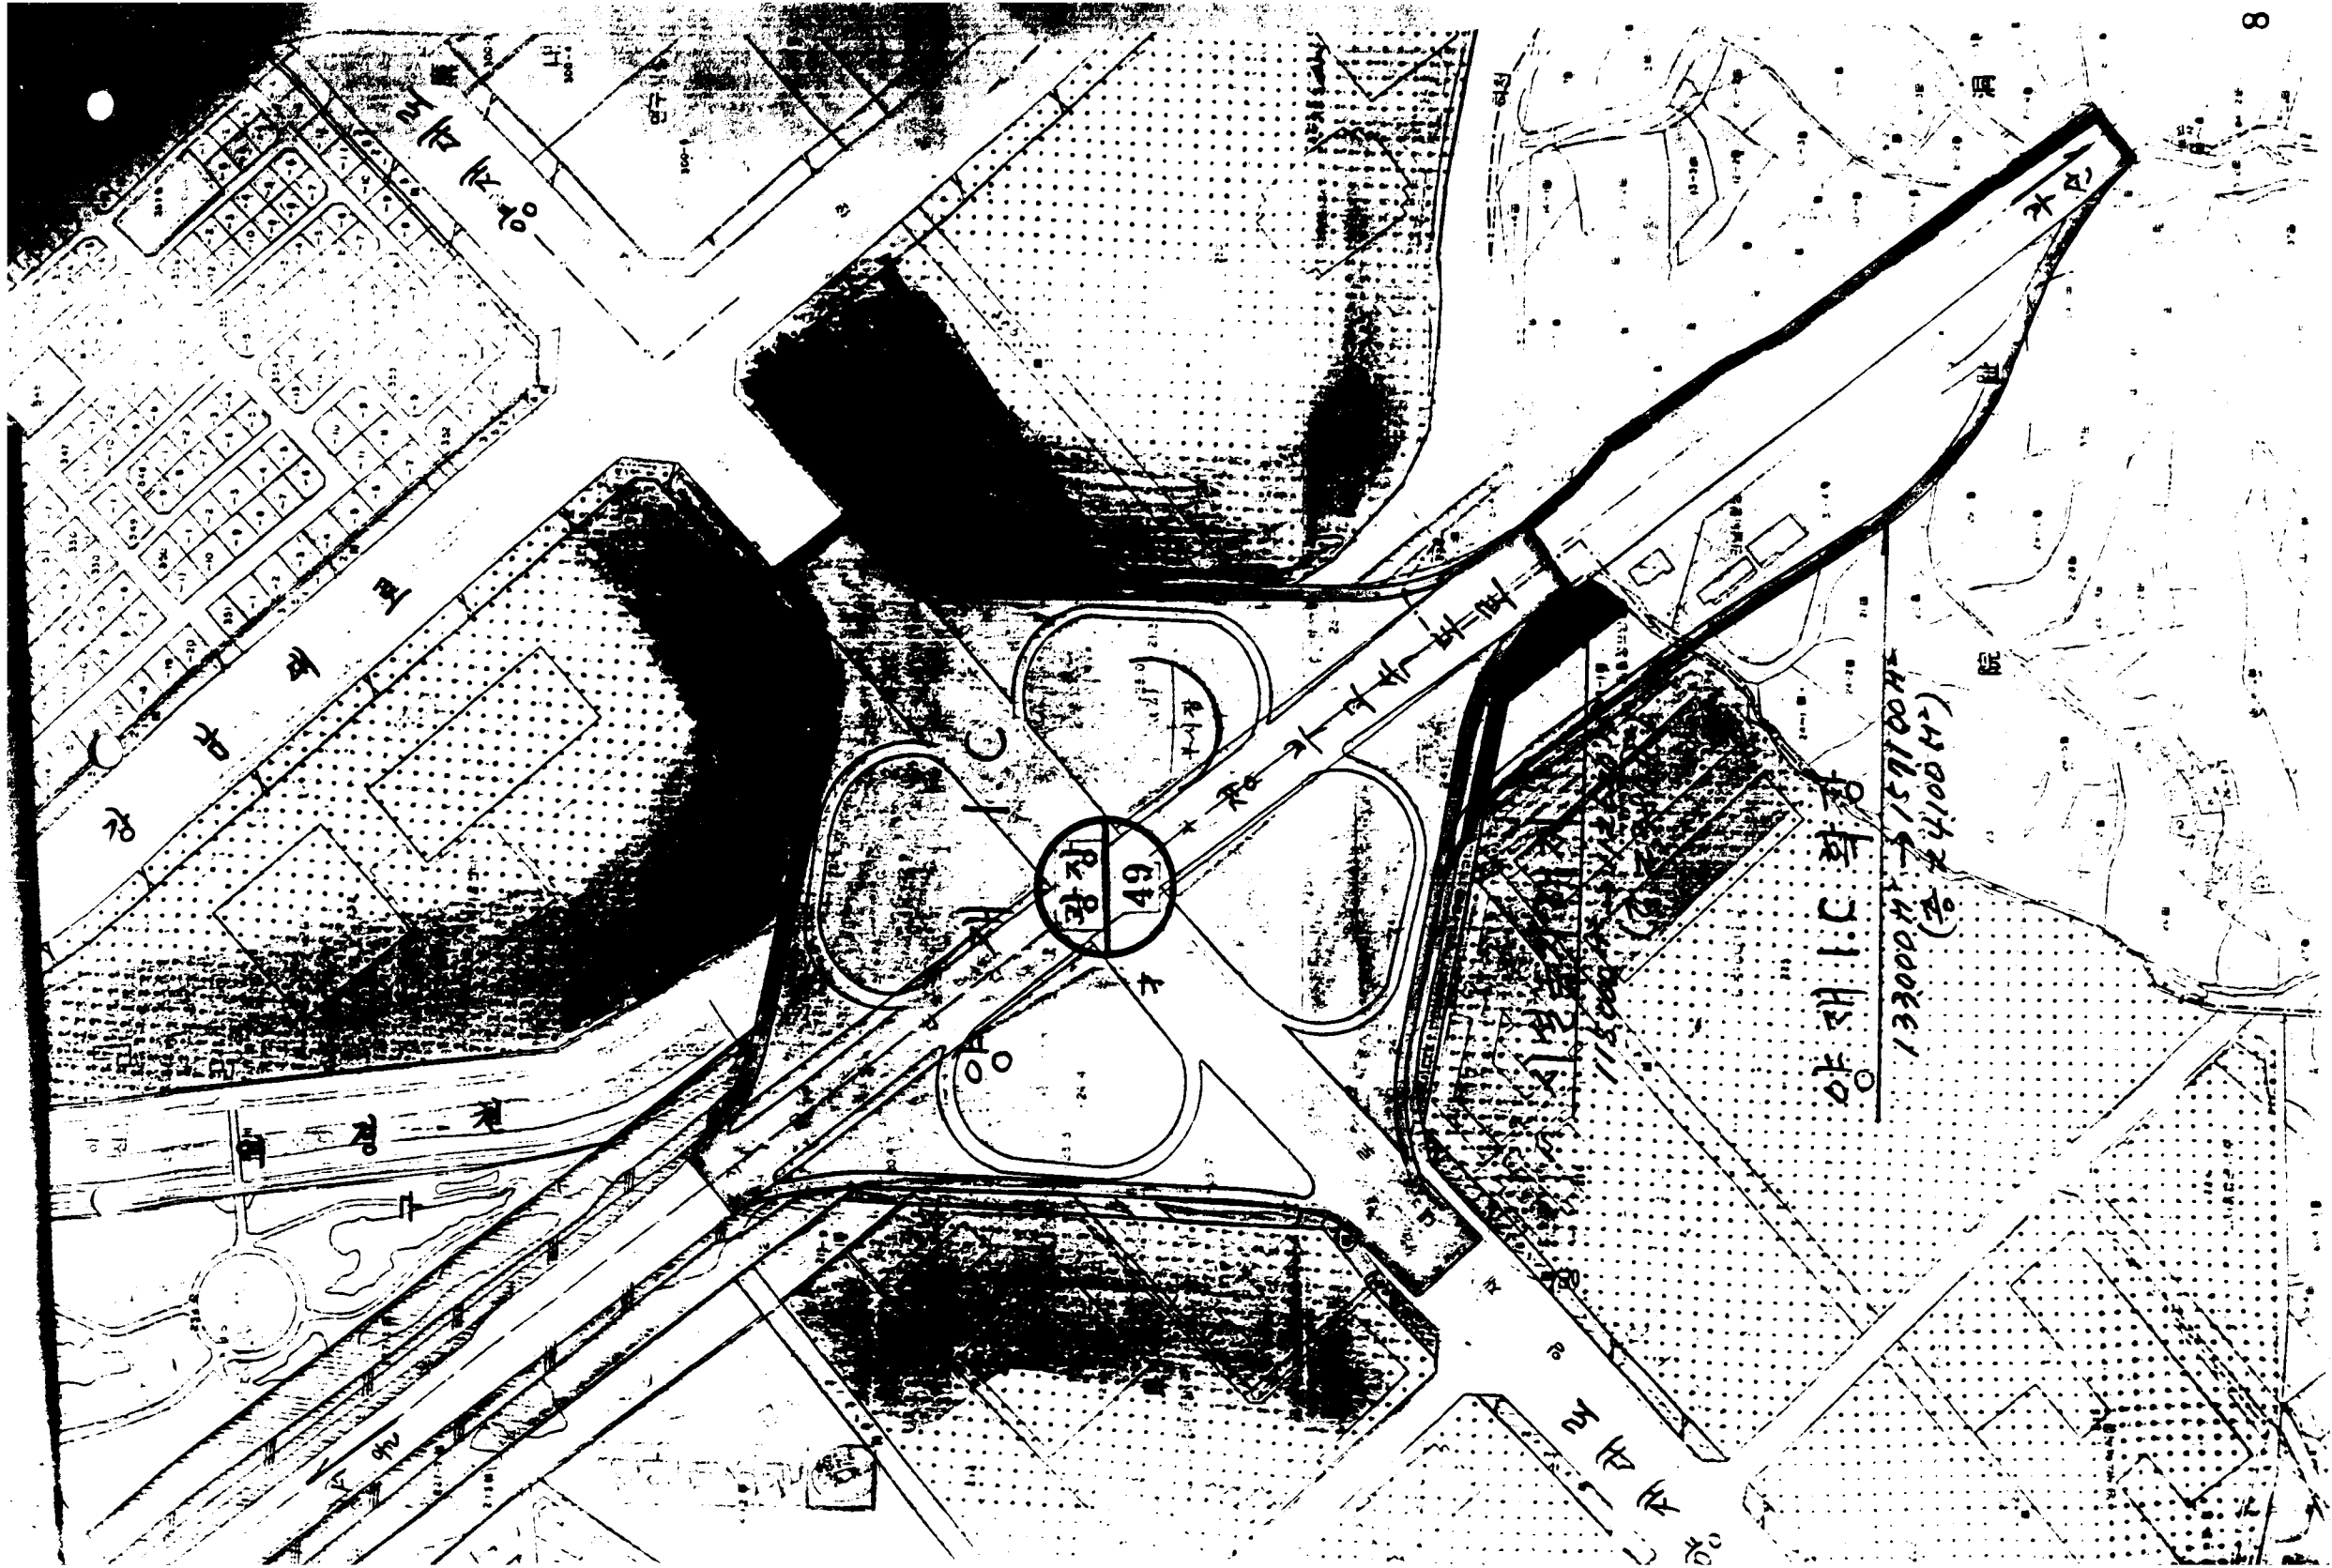

광장 49


