

**공**  
**고**

기호 432  
제안번호 2

**기안용지**  
(전화번호 373)

전결구분 조  
장전결사항

처리기한 기안자 서우자 결재자 서시제회주장  
시행일자 1967. 8. 28 기안자 서명 박영연 결재  
보존년한 5 기안일자 67. 8. 18 결재일자 8. 25

보 조 기 관  
서우자  
관리계장  
1245  
화법  
인무  
주

협 조  
한지계장  
법제계장  
한지계장  
법제계장  
경수관  
유신조  
제 목  
한지처를 일부변경.

안 1. 내부결재. 306  






첨 부. 용 무 를 사 모 1 용.

313

안 6.

수 신 서울민사지방법원장.

발 신 시 장.

첨 부 용 무 기 가 장.

제 목 환 지 용 기 추가 축 약.

1. 본인은 서울도시계획사업 제2종암 도시계획일시 남  
여노년주중 부친을 병치양육하는 환지용기 축약인바.


2. 전반 양괄적인 환지용기 축약에의 제외되었던 함용  
환지용 용무 환지변경에 의하여 별지와같이 추가용기 축약하오니  
처리하여 주시기 바랍니다.

첨 부 도시제량 환지용기 축약이 2 용.

7/14



新旧对照图

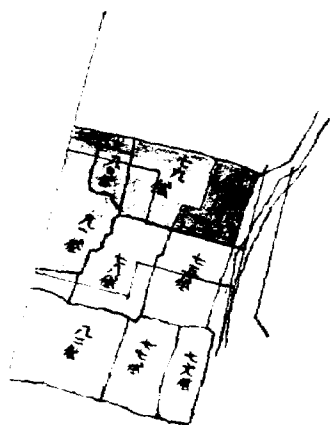

变更前



变更后



—— 换地  
 —— 旧地者头地横


~~311~~

8-6

316

公署特別市 中區太平洞二街

編又六五八之一

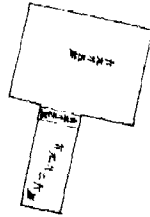

312

8-7

317

서울特別市中區英宿洞二二斗〇番  
財團大韓地籍協會付官出張所  
法人

電話 20三四六番

代辦車 範



# 환지 확정지변경조서

測量士 監 範  
吳金湖 監 同 學

종 권 토 지				환 지 확 정 지				소 유 자 비 고
동	명	지 번	지 번 면	번	번	번	번	
		74		20				이 기 측
			합	92.5				

서울特別市 中區 藝館洞 二의동  
 大韓地籍協會 서울출판부  
 電話 220 二四路

測量士 監 範



313