

기안자	사무과	전화번호	374	공보	0	필요	불필요
장부, 계장	사무과장	도시계획국장	제2부시장	시	장		
제 목	제1중앙도시계획국의 공조지구공 <u>일부 환지</u> 변경						
<p>1962. 2. 4. 서울특별시 고시 제 195호로써 환지          제1항에 있는 제1중앙도시계획국의 공조지구공 <u>추안(환지          추안) 추안으로 인하여 관공(환지)를 수반</u> 발생하였          음으로 별지로서 뜻 도면과 같이 <u>일부 환지 변경</u> 처분하          고 별안 이 으하여 시행하고자 함이다.</p> <p>별안 (공보안)          서울특별시 공고 제 402호          서울특별시 고시 제 195호 (1962. 2. 4. 로써 환지 제1          항에 있는 제1중앙도시계획국의 공조지구공 <u>일부 환지</u>          의 개하여 다음의 같이 변경한다.</p> <p>(별안) <u>의 개하여</u> 도면은 서울특별시 도시계획국 사무과</p>							

6710 335

331  
8-1

서울특별시 140





340

384

精 功 得 一 功

공 정 인 명 례 시

공				정				인				명				례				시									

서 울 특 별 시

서도구 (321) 1964. 10. 26.

수신 서 두 국 장

제목 환지 감정 측량 의뢰

서도서 432.4 (1.64. 1. 16.)의 권하여 그간 대한지적협회  
로 하여금 실지를 재 측량하여 환지 감정 측량 의뢰가 총 5개 138의  
11호 177명 과 138의 12호 166명으로 지적이 산정되었기 이에 그 결  
과를 통보 합니다.

유침 측량원도 1부  
지적 산정도 1매 공.

구 록 정 리 국 장 김

승



구 록 정 리 국 장

구 록 정 리 국 장



341

336


10  
8-6

244

145

지 정 산 정 조 서

특정 지번	특정 면적	특정 정액 특정 면적	증 감	비 고
증모5가 138의11	17.20	17.76	+ 0.5	
" 138의12	19.10	18.60	- 0.5	
	36.30	36.30	0	

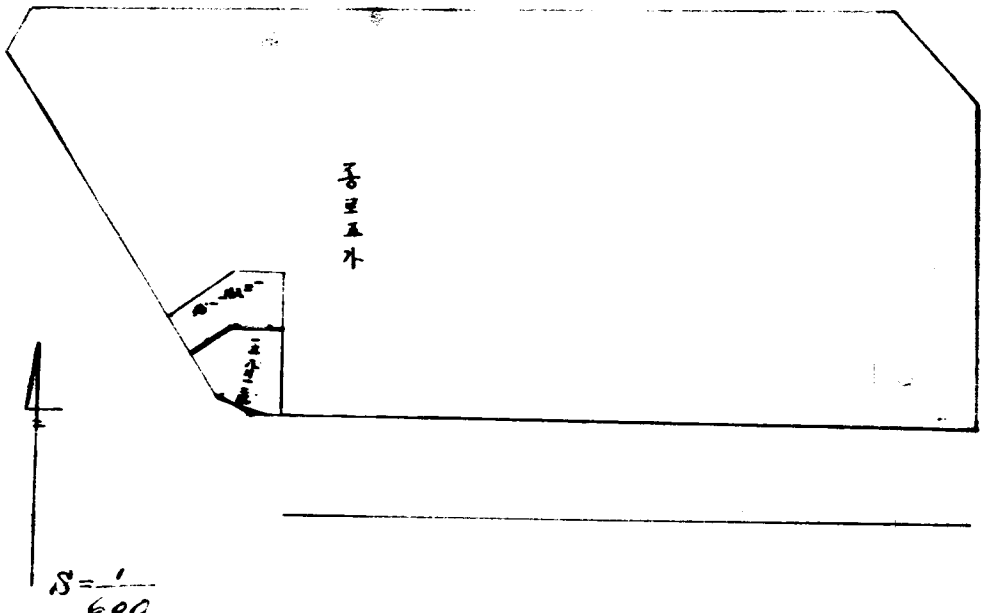

8-8  
33A