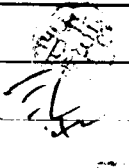



공 고

기 안 통 지

분류기호 432.4 (전화번호 343) 전결규정 조 호
 문서번호 전결사항

처리기한		지 안 자	제 2 부 시 장
시행일자	1970. 7. 18	구획정비과 김종성	
보존년한		기안일 70.7.14.	

보	도시계획국장		
조	구획정비과장		
기			
관			

협	조	계획국장 정지계장	사무 사무	범무과장 (공조안장서) 시민과장		
경	유	각	안	참	조	
수	신					
참	조					

제 목 환지역정지 변경 지정 공고

제 1 안 태부 걸쳐
 1. 망우·김포·향동·~~원촌~~로지구획정리지구 일부 환지역정지에 태부
 범람 조서 및 도면과 같이 통로 확보 및 합병환지 분필 미 지정 요령 등에
 이구획정리사업법 제 5 조 규정에 의거 환지계획을 변경하고 저구획
 법 제 3 조 규정에 의거 환지계획을 변경하고 태동법 제 33 조 규정에
 공람공고 (서울시공고 제 116 호) 를 토지 소유자 및 관계인에게 14
 공한바 이의가 없으므로 계획공고한바와 같이 동법 제 47 조 규정에 의
 계획 변경안과 동시 법 제 56 조에 의한 환지역정지를 지정 공고한다

서울특별시 145 시립공정국

187 18-1

망
우
지
구


18P


18-4

환지에정지변경(분활)조서

종 권 토 지				환 지 예 정 지								비 고
동명	지번	지부	면적	구				후				
				변	경	권	교부	변	경	후	교부	
				관리면적	환지면적	집수	교부	관리면적	환지면적	집수	교부	
상봉	111	권	227	106 (79) (104) (10)	534.7	360.8	3.10	106 (79) (104) (10)	534.7	360.8	3.10	면적에는 변경이 없음
양우	551	권	542	106 (79) (104) (105)	317.2	368.4	1.80	106 (79) (104) (105)	317.2	368.4	1.80	면적에는 변경이 없음
"	550	답	1290	105 (79) (104) (105)	845.3	672.1	0.30	105 (79) (104) (105)	845.3	672.1	0.30	
양우	543	답	118	106 (79) (104) (105)		352		106 (79) (104) (105)		350		
"	546	"	580	106 (79) (104) (105)	2661.8	273	1.20	106 (79) (104) (105)	2661.8	273	1.20	
"	547	"	1932	106 (79) (104) (105)		860.5		106 (79) (104) (105)		860.5		
"	489	"	170	105 (79) (104) (105)		579.5		105 (79) (104) (105)		579.5		

190 18-5

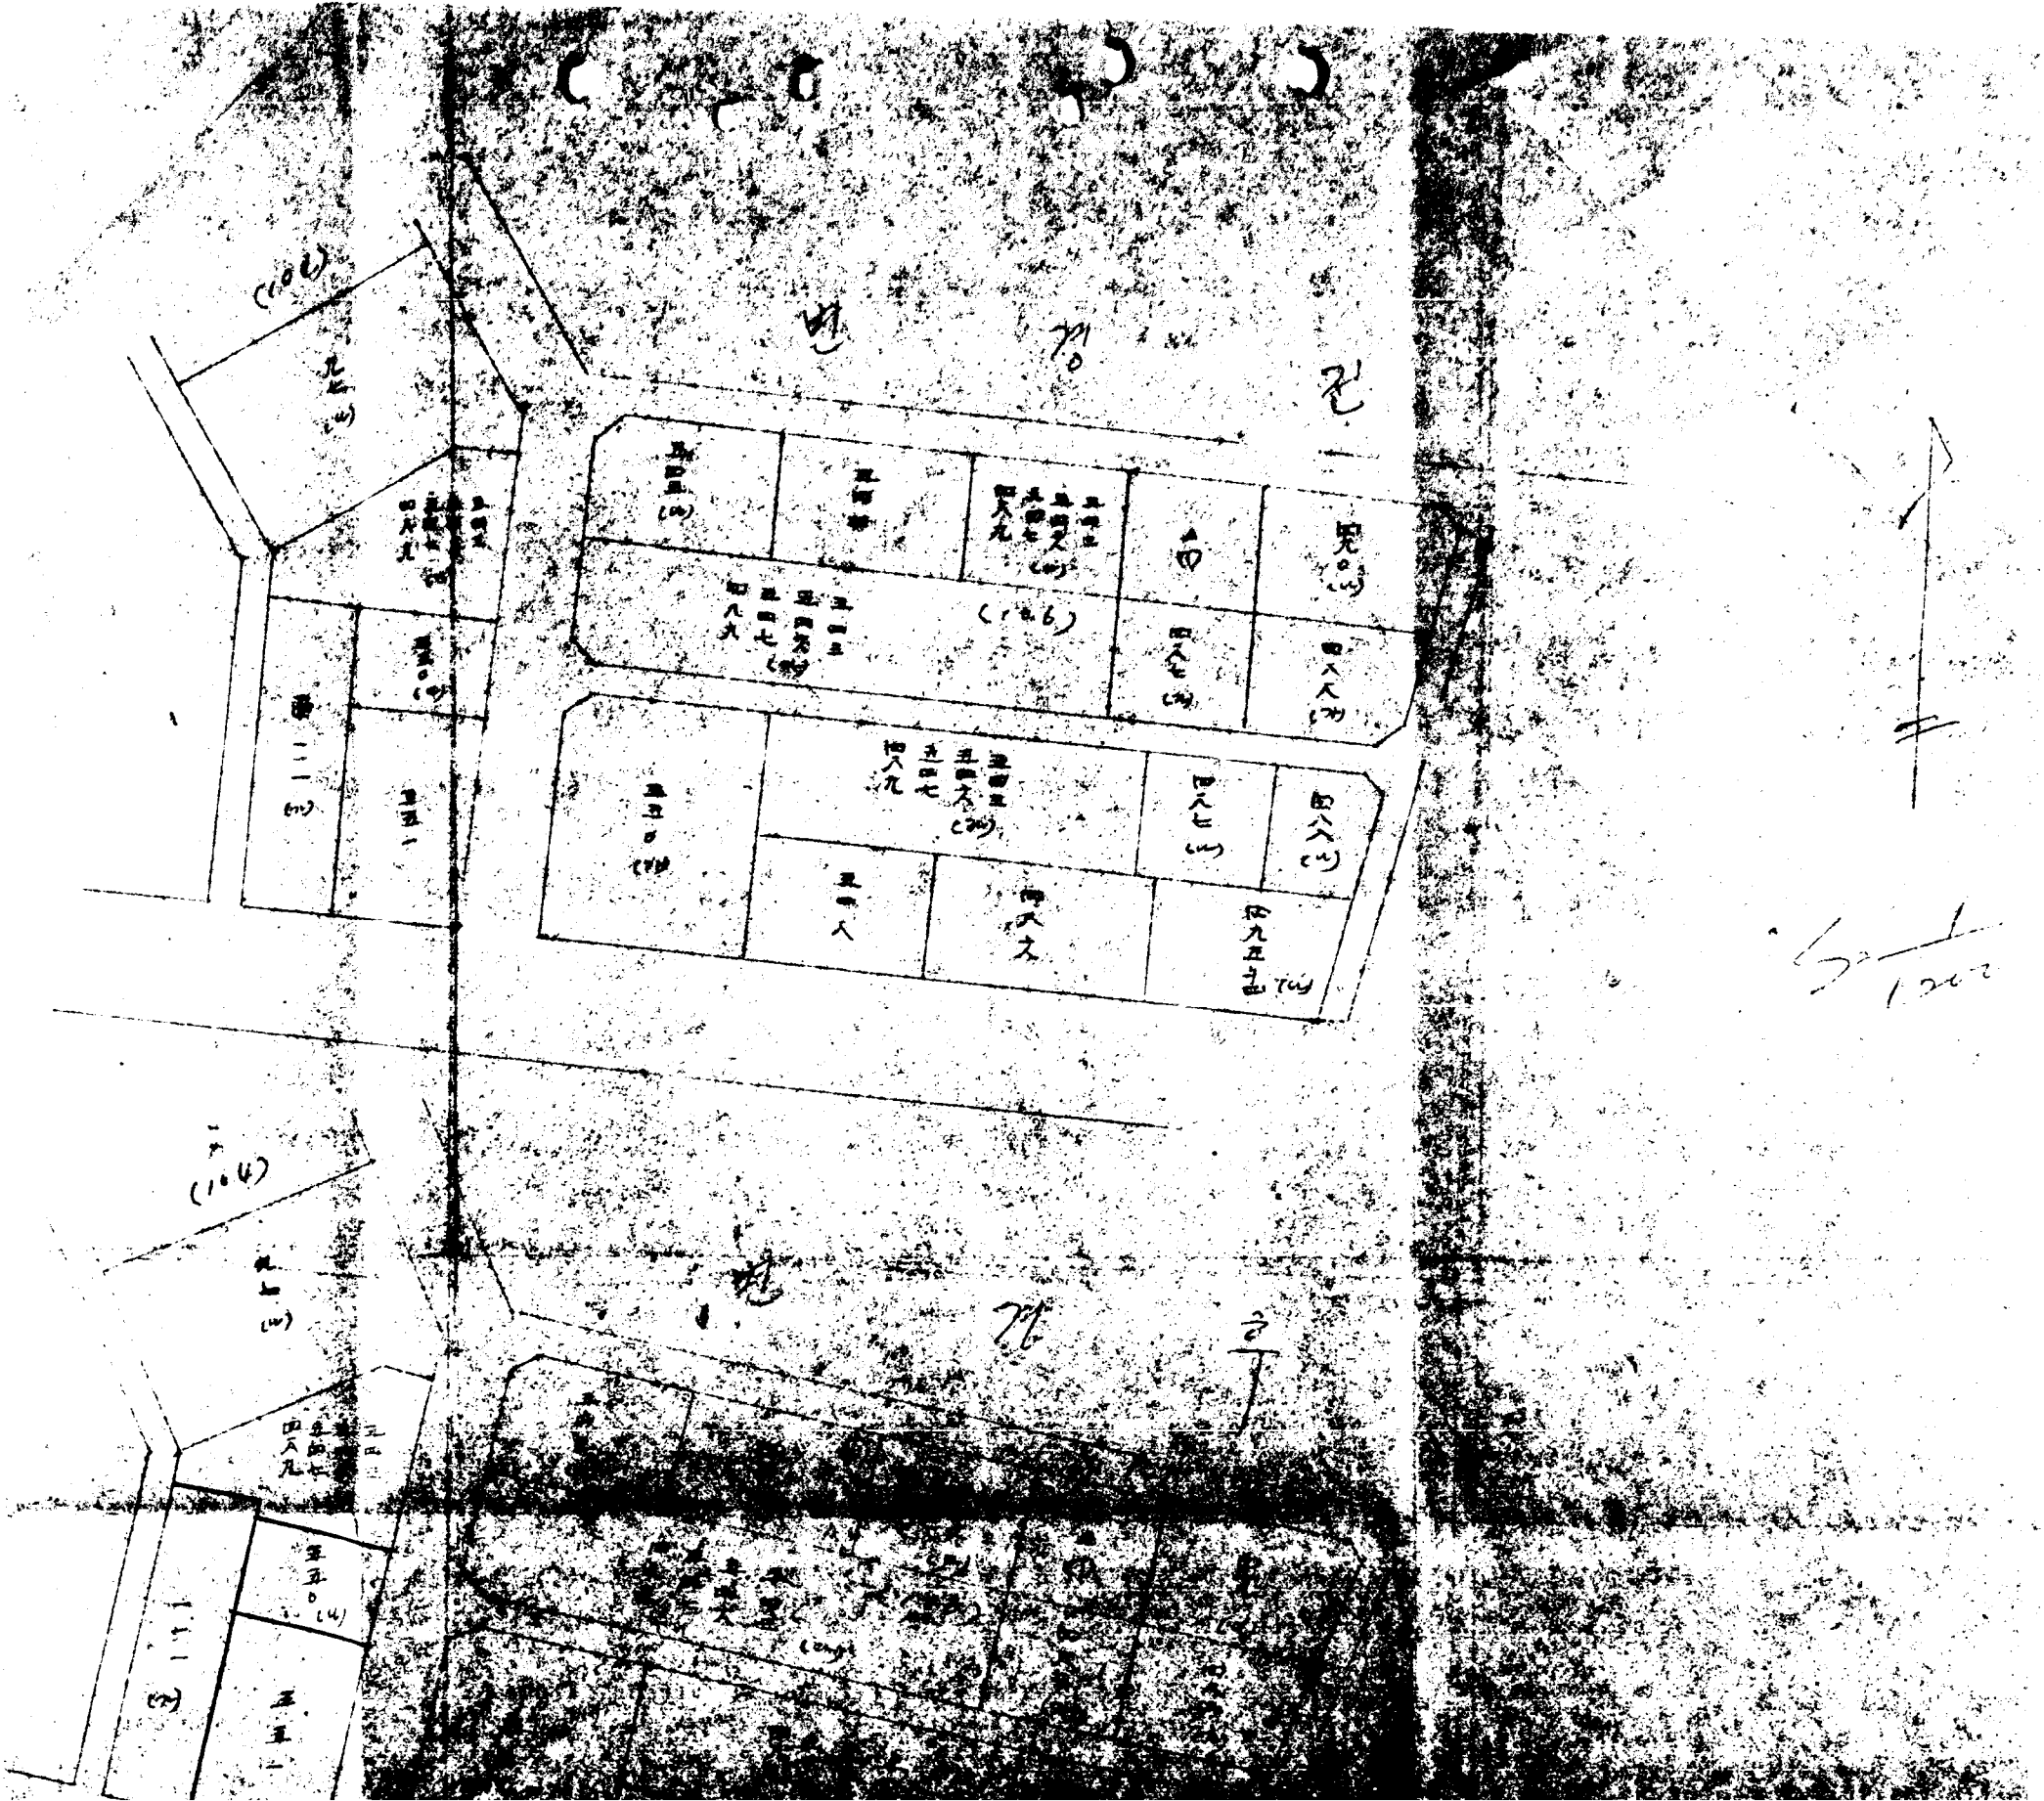

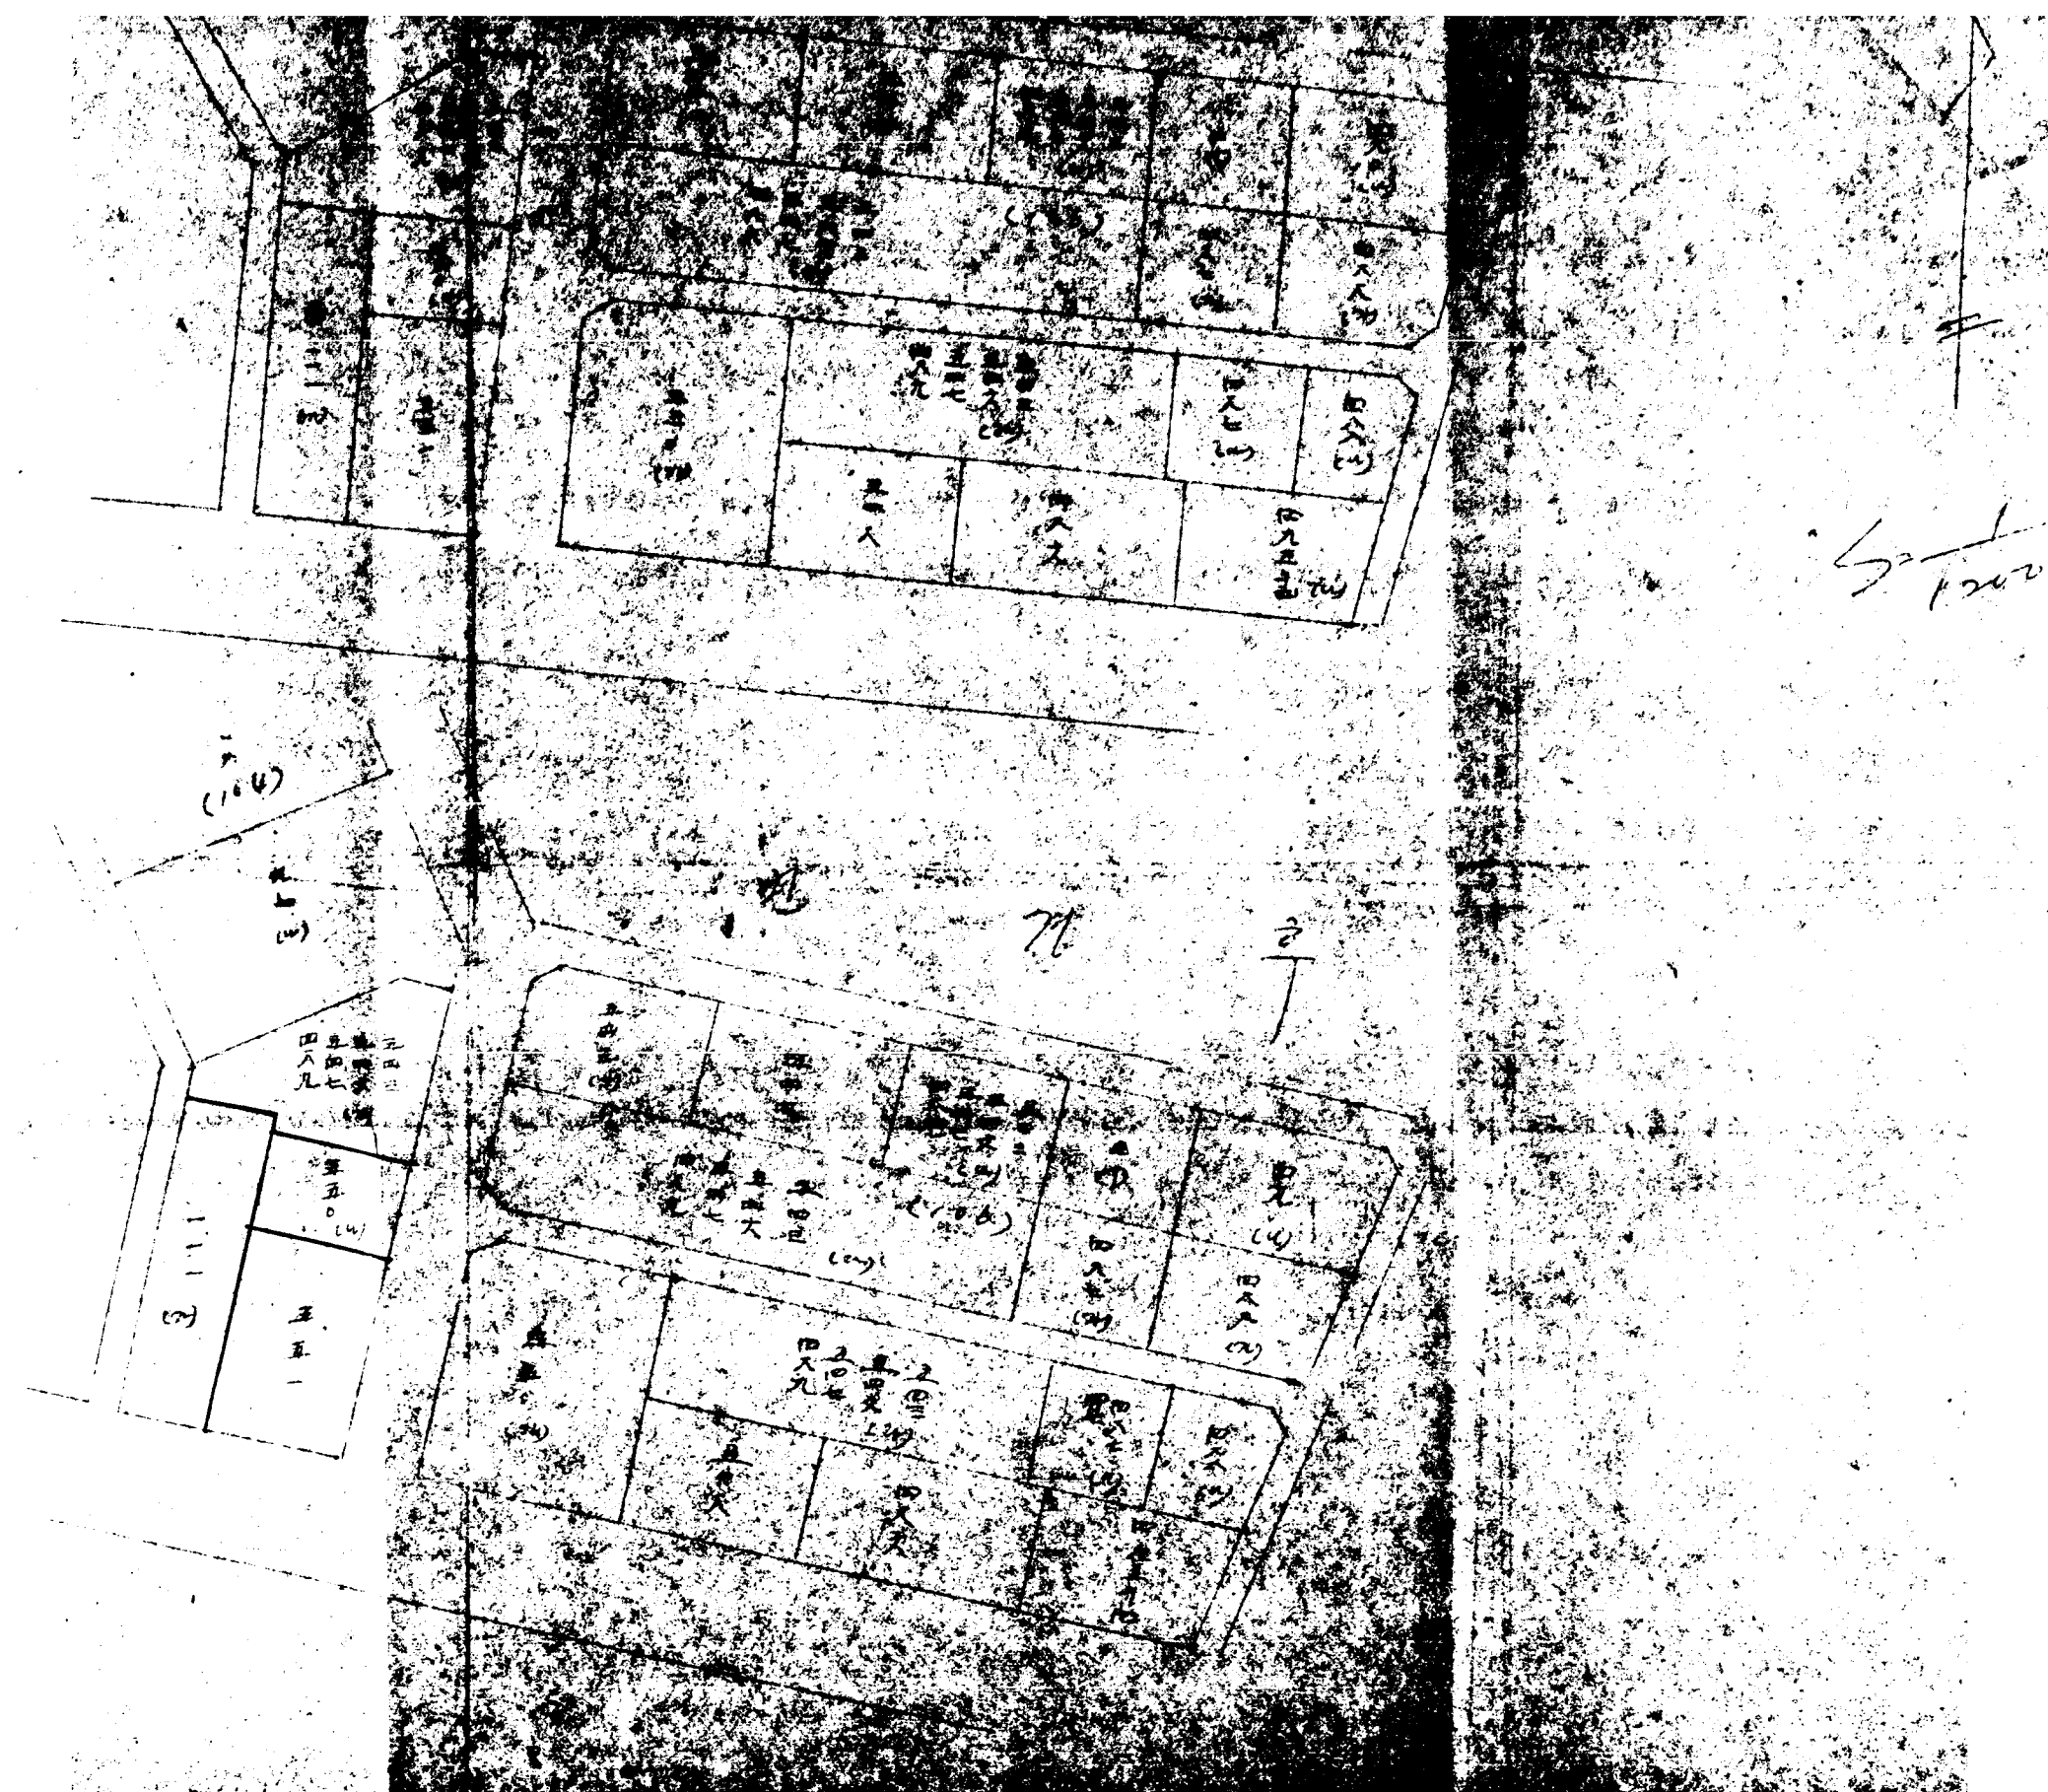



(104)

(105)

五五三
五五二
五五七
五五九

五五〇 (14)

五五一

111

76


(106)

(107)











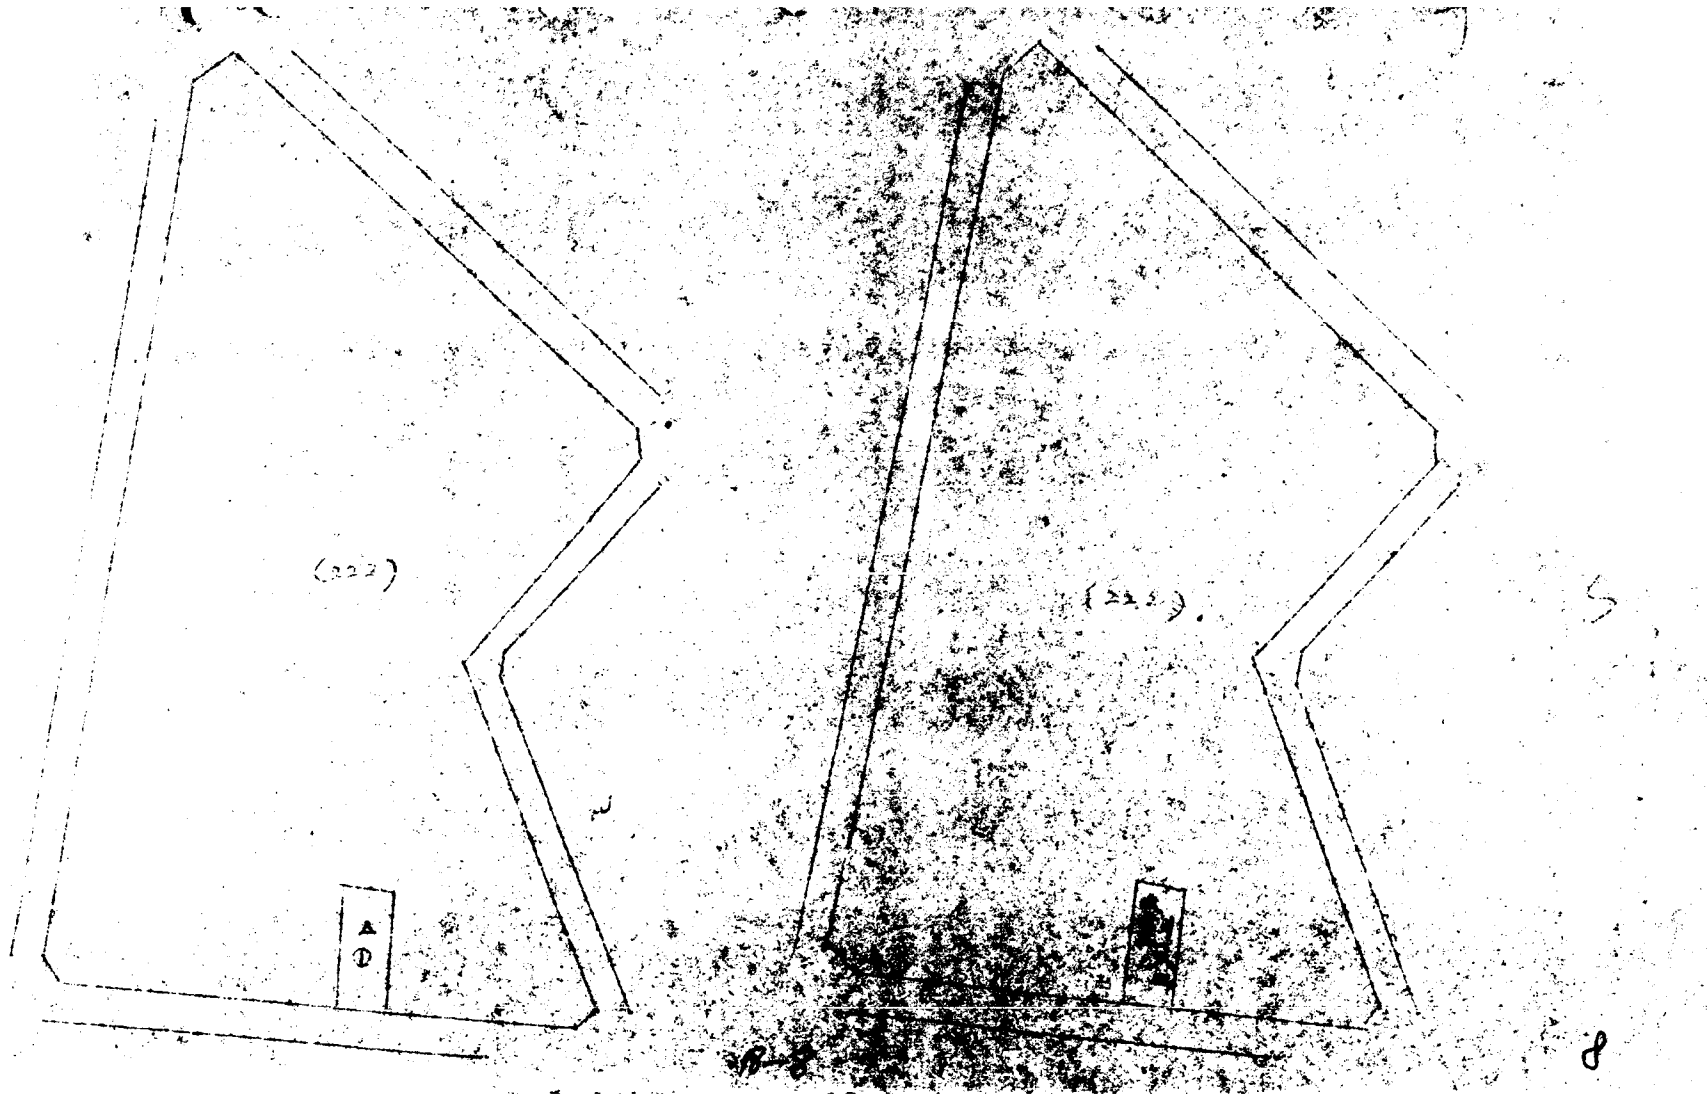

1/3

S

8

김 경
포 인

지

구

18-p
1912

환지에 정지 변경(분할)조서

종 동명	전		환				에				비 고			
	지 번	면 적	변		경		전		변			경		후
			권리 면적	지 면적	경 수	교 부	권리 면적	환지 면적	경 수	교 부				
영장	203-5	510	549	451	29	660	4	29	549	510	555	45		
"	203-7	53								130	130			
"	203-1	77	549	60		60								
	제비지(549-1)			603	4	603	4			37	37			
	" (549-2)					신	52			24	24			
	" (549-3)					"				130	130			
	" (549-4)					"				105	105			
	계)	640		1,114	29	1,323	29	29	1,278	29	1,323	29		
18+10											10			

195


환지에정지변경(분활)조서

종 전 토 지		환 지 예 정 지								비 고			
		변 경 전				변 경 후							
동명	지번	지 면 적	구 회 번 호	권리 면적	환지 면적	징수	교부	구 회 번 호	권리 면적	환지 면적	징수	교부	
화동	1건	576	422-126-1	453	361			422-126-1	317	225			주요는 변경 면적 맞지 않음
			44-126-2		92					822			
"									126	126			
	채비지	126-3(4)		65	65			126-3	2510	2520			
	계	576		518	518				518	518			
18-11													


196





면 경 권

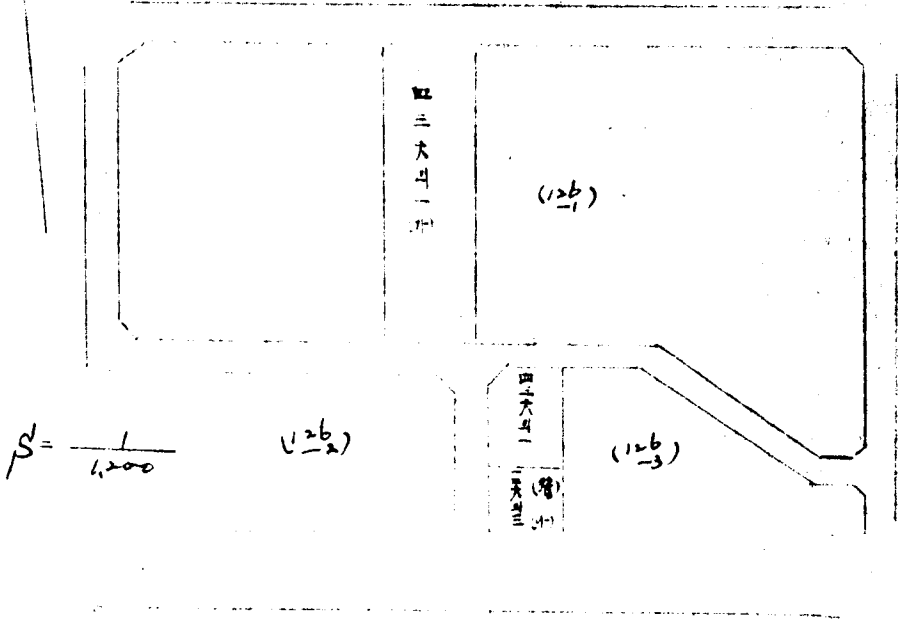


면 경 권

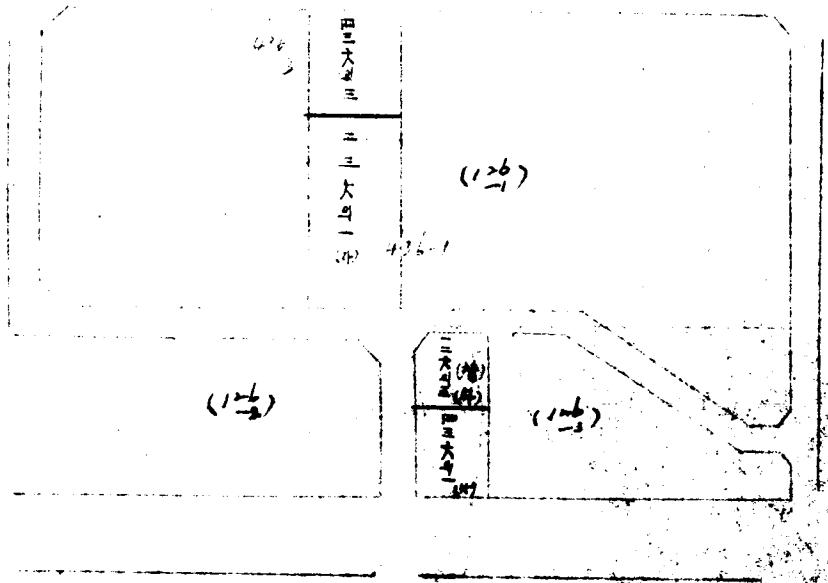

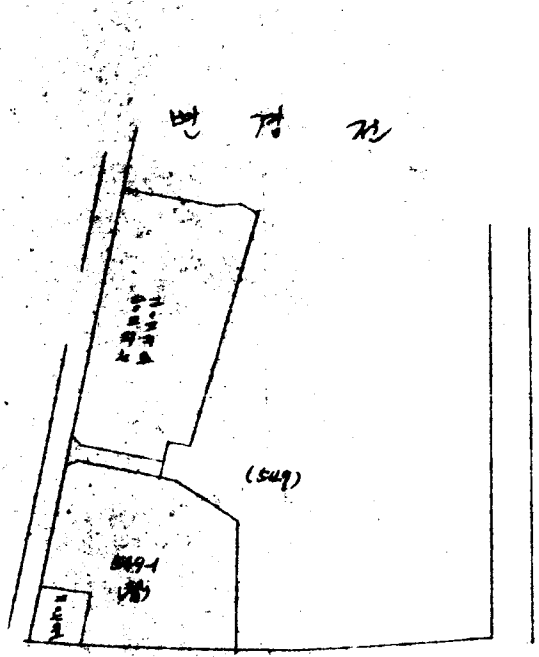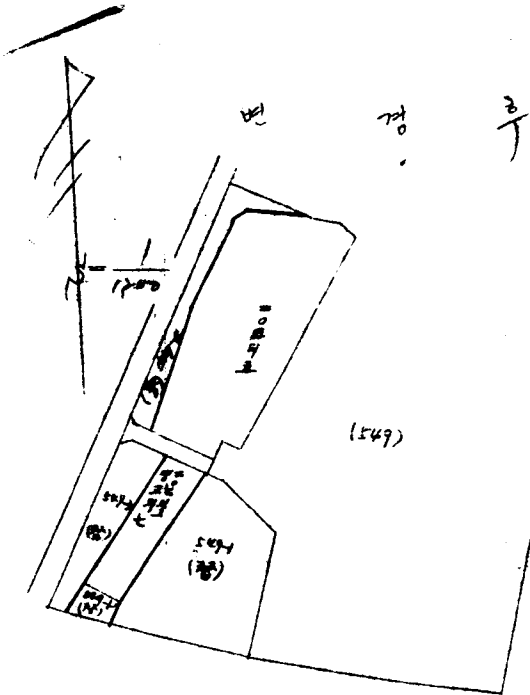

18-1x


14

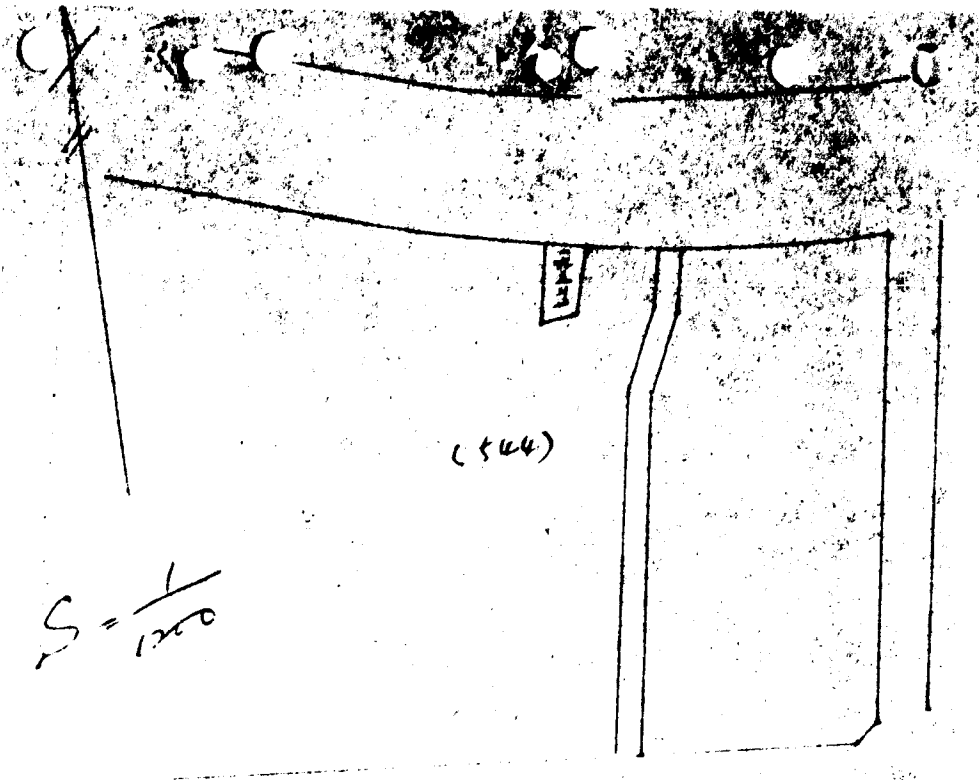

(544)

$$S = \frac{1}{1200}$$

변경후


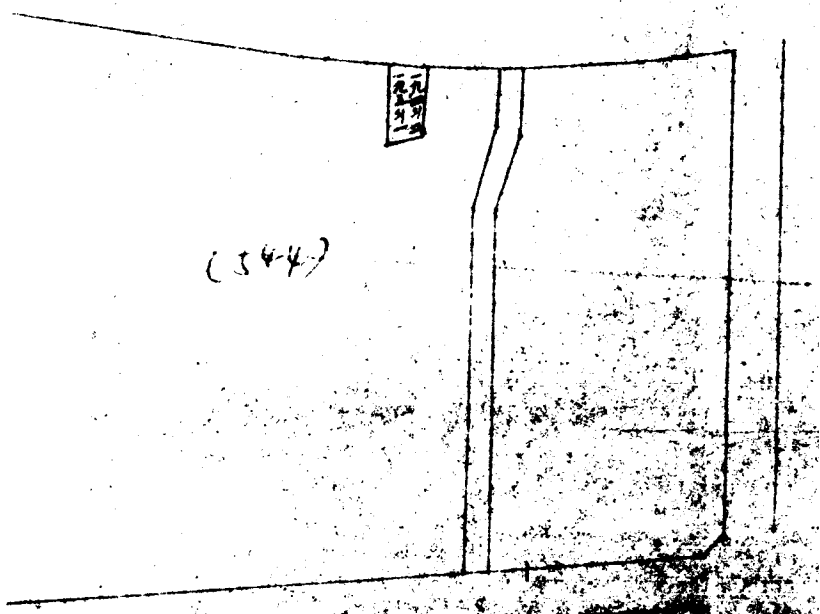


(544)

창
동
지
구

18-16
200

창 품 지 수

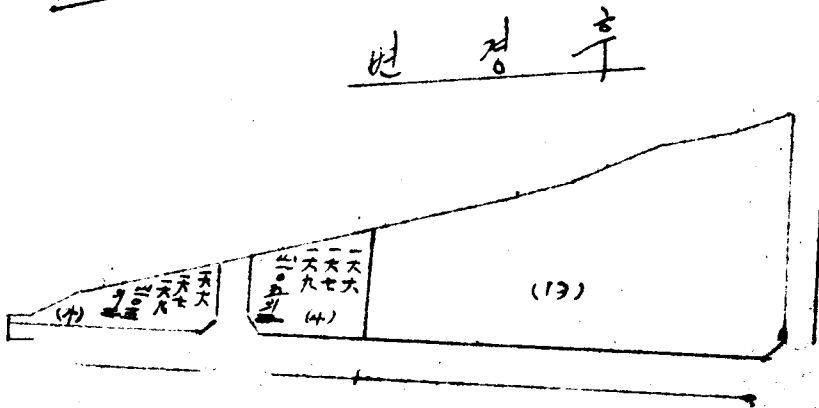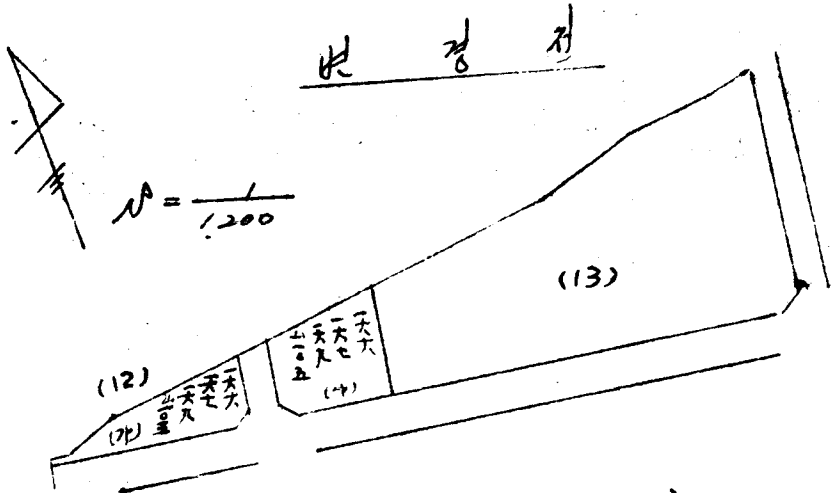

18-18

202

18