

관공서장
 주석: 822-941
 350-1321

기안용지
 주경장

시정
 장
 (Official stamp and handwritten notes)

우자
 수좌
 원정
 원안
 원본
 이 사본은

원본
 원본
 원본









70

2. 도시 재개발법 제 41조 (관외처분 계획의 승가등)와 제 13조 (공방)

제 16조 (승가등)고시) 및 등법 시행령 제 58조 (권한에 위임)등 관외 처분에 의거

30 일간 변경과 6 공람공고 하2자 합니다.

첨 부 : 관계 서류 1 권. 끝.

제 2 안

수 신 : 은평구 역촌동 228-4 김철봉 외 20 인.

제 목 : 역촌구역 재개발 사업 관리처분 일부 변경 공람공고 통문.

1. 서울 특별시 고시 제 57호 (82.2.6)로 관리처분 계획인가 되고

주거 443.2 - 0948 (83.11.10)호로 관리처분 계획 변경된 주택개량재개발 사업 역

촌구역내 분양지 2 구역 1호의 관리처분 계획 일부 변경을 위하여 도시재개발법 제31

조 규정에 의한 공람공고 사항을 알려드립니다.

첨 부 : 공고안 사본 1 부. 끝.

제 5 안

수 신 : 서울 특별시장

참 조 : 공 보 관

제 목 : 시보 게재 의뢰.

1. 서울 특별시 고시 제 57호 (82.2.6)로 관리처분 계획인가 되고*

주거 443.2 - 0948 (83.11.10)호로 관리처분 계획 변경된 주택개량재개발

사업 역촌구역내 2 구역 1호 분양지의 관리처분 계획 변경을 위하여 도시재개발법

제 31조 규정에 의거 공람공고 하2자 별첨 공고안과 같이 시보 게재 의뢰 하2자 조치

하여 주시기 바랍니다.

첨 부 : 공고안 사본 1부. 끝.

적 4 단

수 선 : 서울 특별시장

참 조 : 주택개발과장

재 목 : 할 은 건 (보).

1. 주택개발 재개발 사업 약촌구역 관외 차분 계획 분부 편성을

위하여 서울공공주택건설사업에 관한 사항을 보고합니다.

첨 부 : 공고안 사본 1부. 끝.

봉투

공 고 안

서울특별시 공고 제 56호

주택개량재개발사업 관외처분계획 일부변경 공람공고

1. 서울특별시 고시 제 57호 (82.1.6)로 관외처분 계획인가되고 주계 443.2
0948 (83.11.10) 호로 관외처분 계획 변경된 역촌구역내 분양지 2구획 1호의
관외처분 계획 일부 변경을 위하여 도시재개발법 제41조, 제31조, 제16조
및 동법시행령 제58조 기중에 의거 30일간 일반인에게 보급하다.

2. 관계서류는 은평구청 주택과에 비치하며 토지등 소유자 및
이해관계인에게 지명통지하고 미수령자에게는 이 공고를 출음 합니다.

공 고 내 용

가. 명 칭 : 주택개량재개발사업 관외처분 계획 일부변경 공람공고

나. 위 치 : 은평구 역촌동 상 22-2 의 39 필지.

다. 면 적 : 13,239.80 m²

라. 시행자 : 서울특별시장.

바. 관외처분 계획 변경 내용.

구분	구획번호	환지면적	권의면적	비고
변경전	2-1	1316.80 m ²	1283.80 m ²	분양지
변경후	2-1	1283.80 m ²		분양지

관경후	2-6	32.50 m ²	채비지(선영)
-----	-----	----------------------	---------

1989. 6.

서울특별시

74

74

1-5

환 지 대 정 지 지 정 서

















에
대
하
여
는
것
인
것
을
명
시
하
는
것
임

7-6

환 지 대 정 지 지 정 서

228-1M

226-4M

226-5M

228-2M

226-6E

226-8M

228-3M

227E

-8


-9

-10



76

366
 + 32
 = 398 (388)
 229E

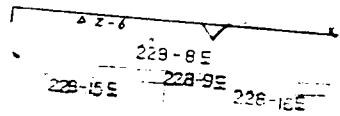

230-1M

230-2E

230-3E

228-6M

228-7M

228-17M

230-3M

228-11M

228-10M