대차시구 지적종합도

S = 1 : 1,200

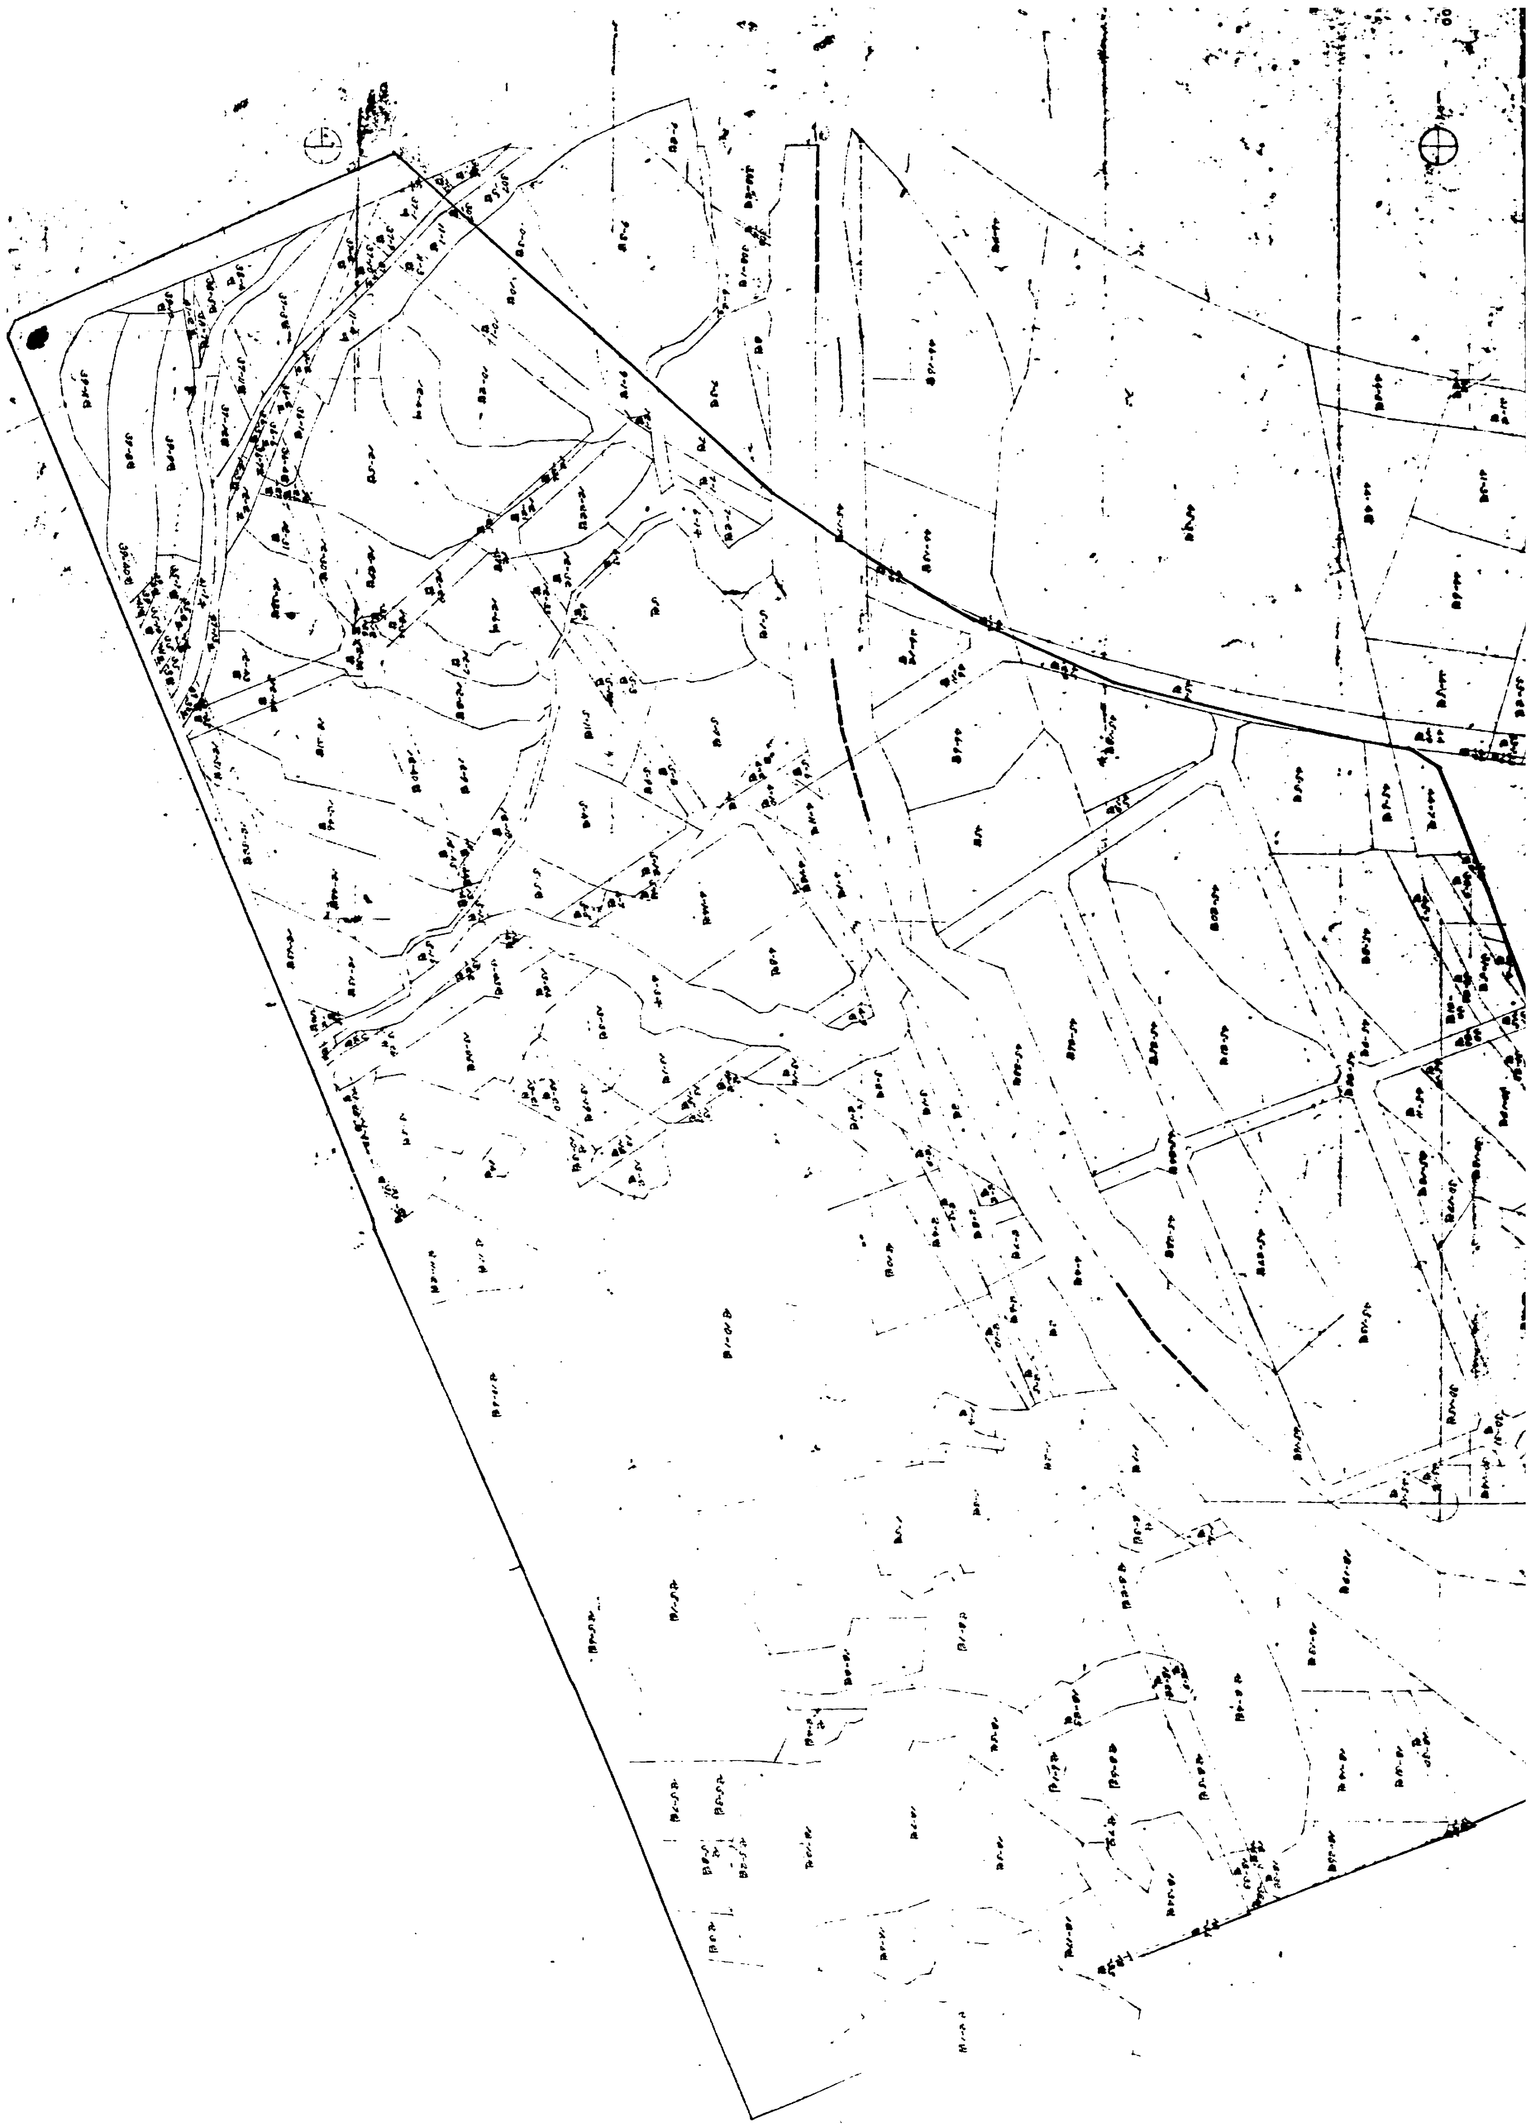

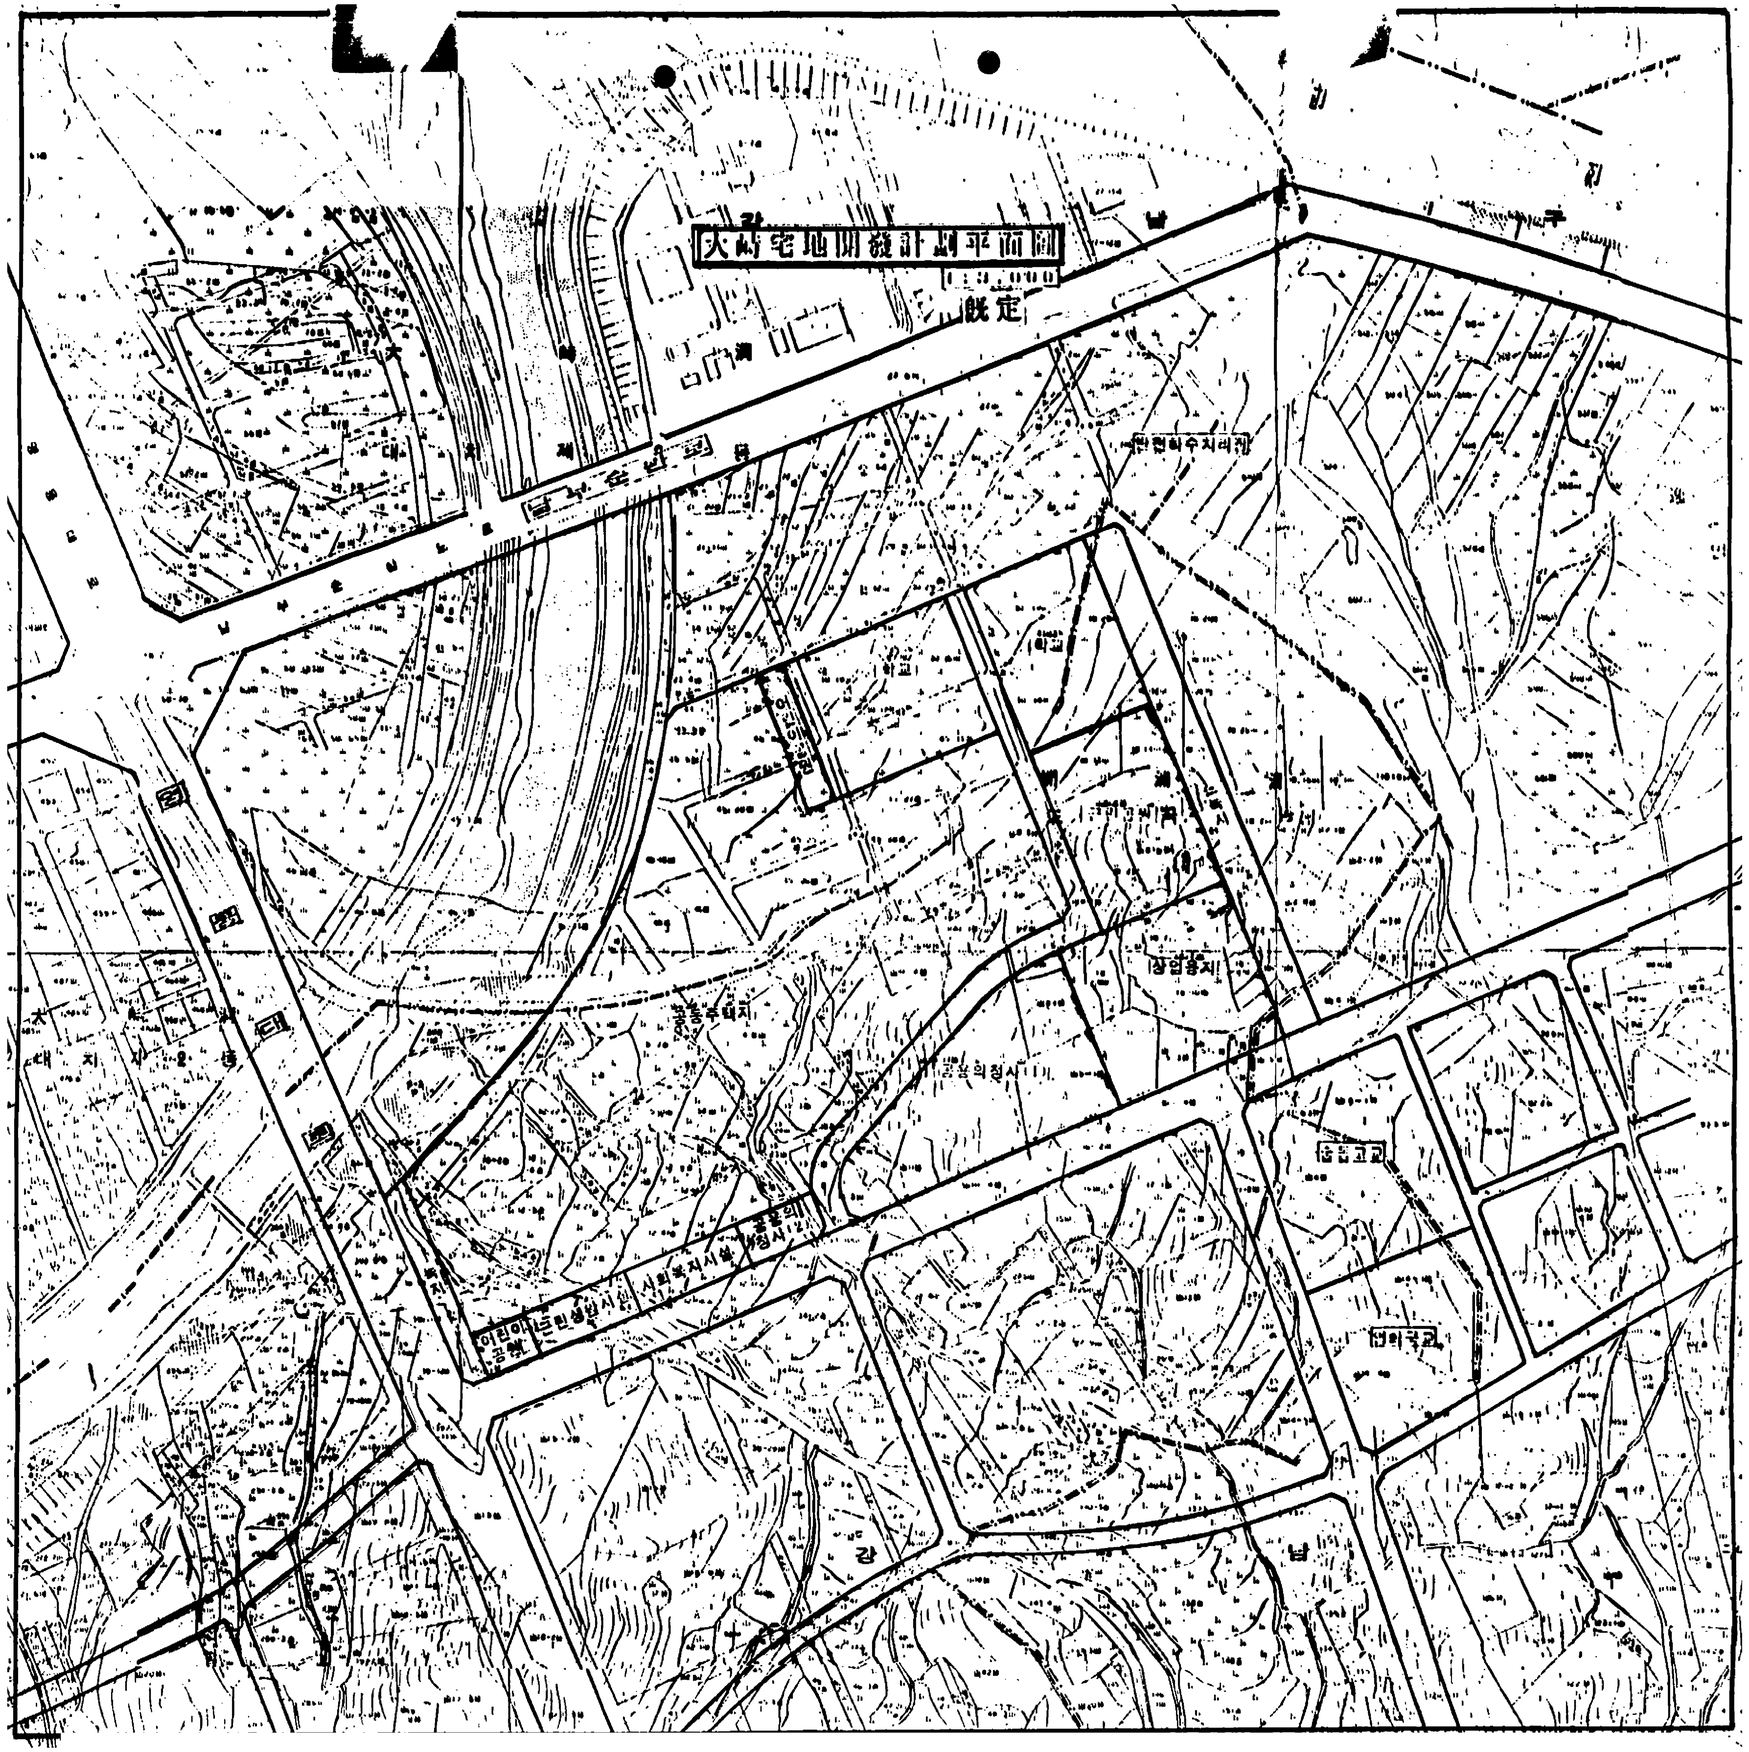
大崗宅地開發計劃平面圖
既定
상업용지
공동주택지
사회복지시설
어린이놀이터
공원
강
남

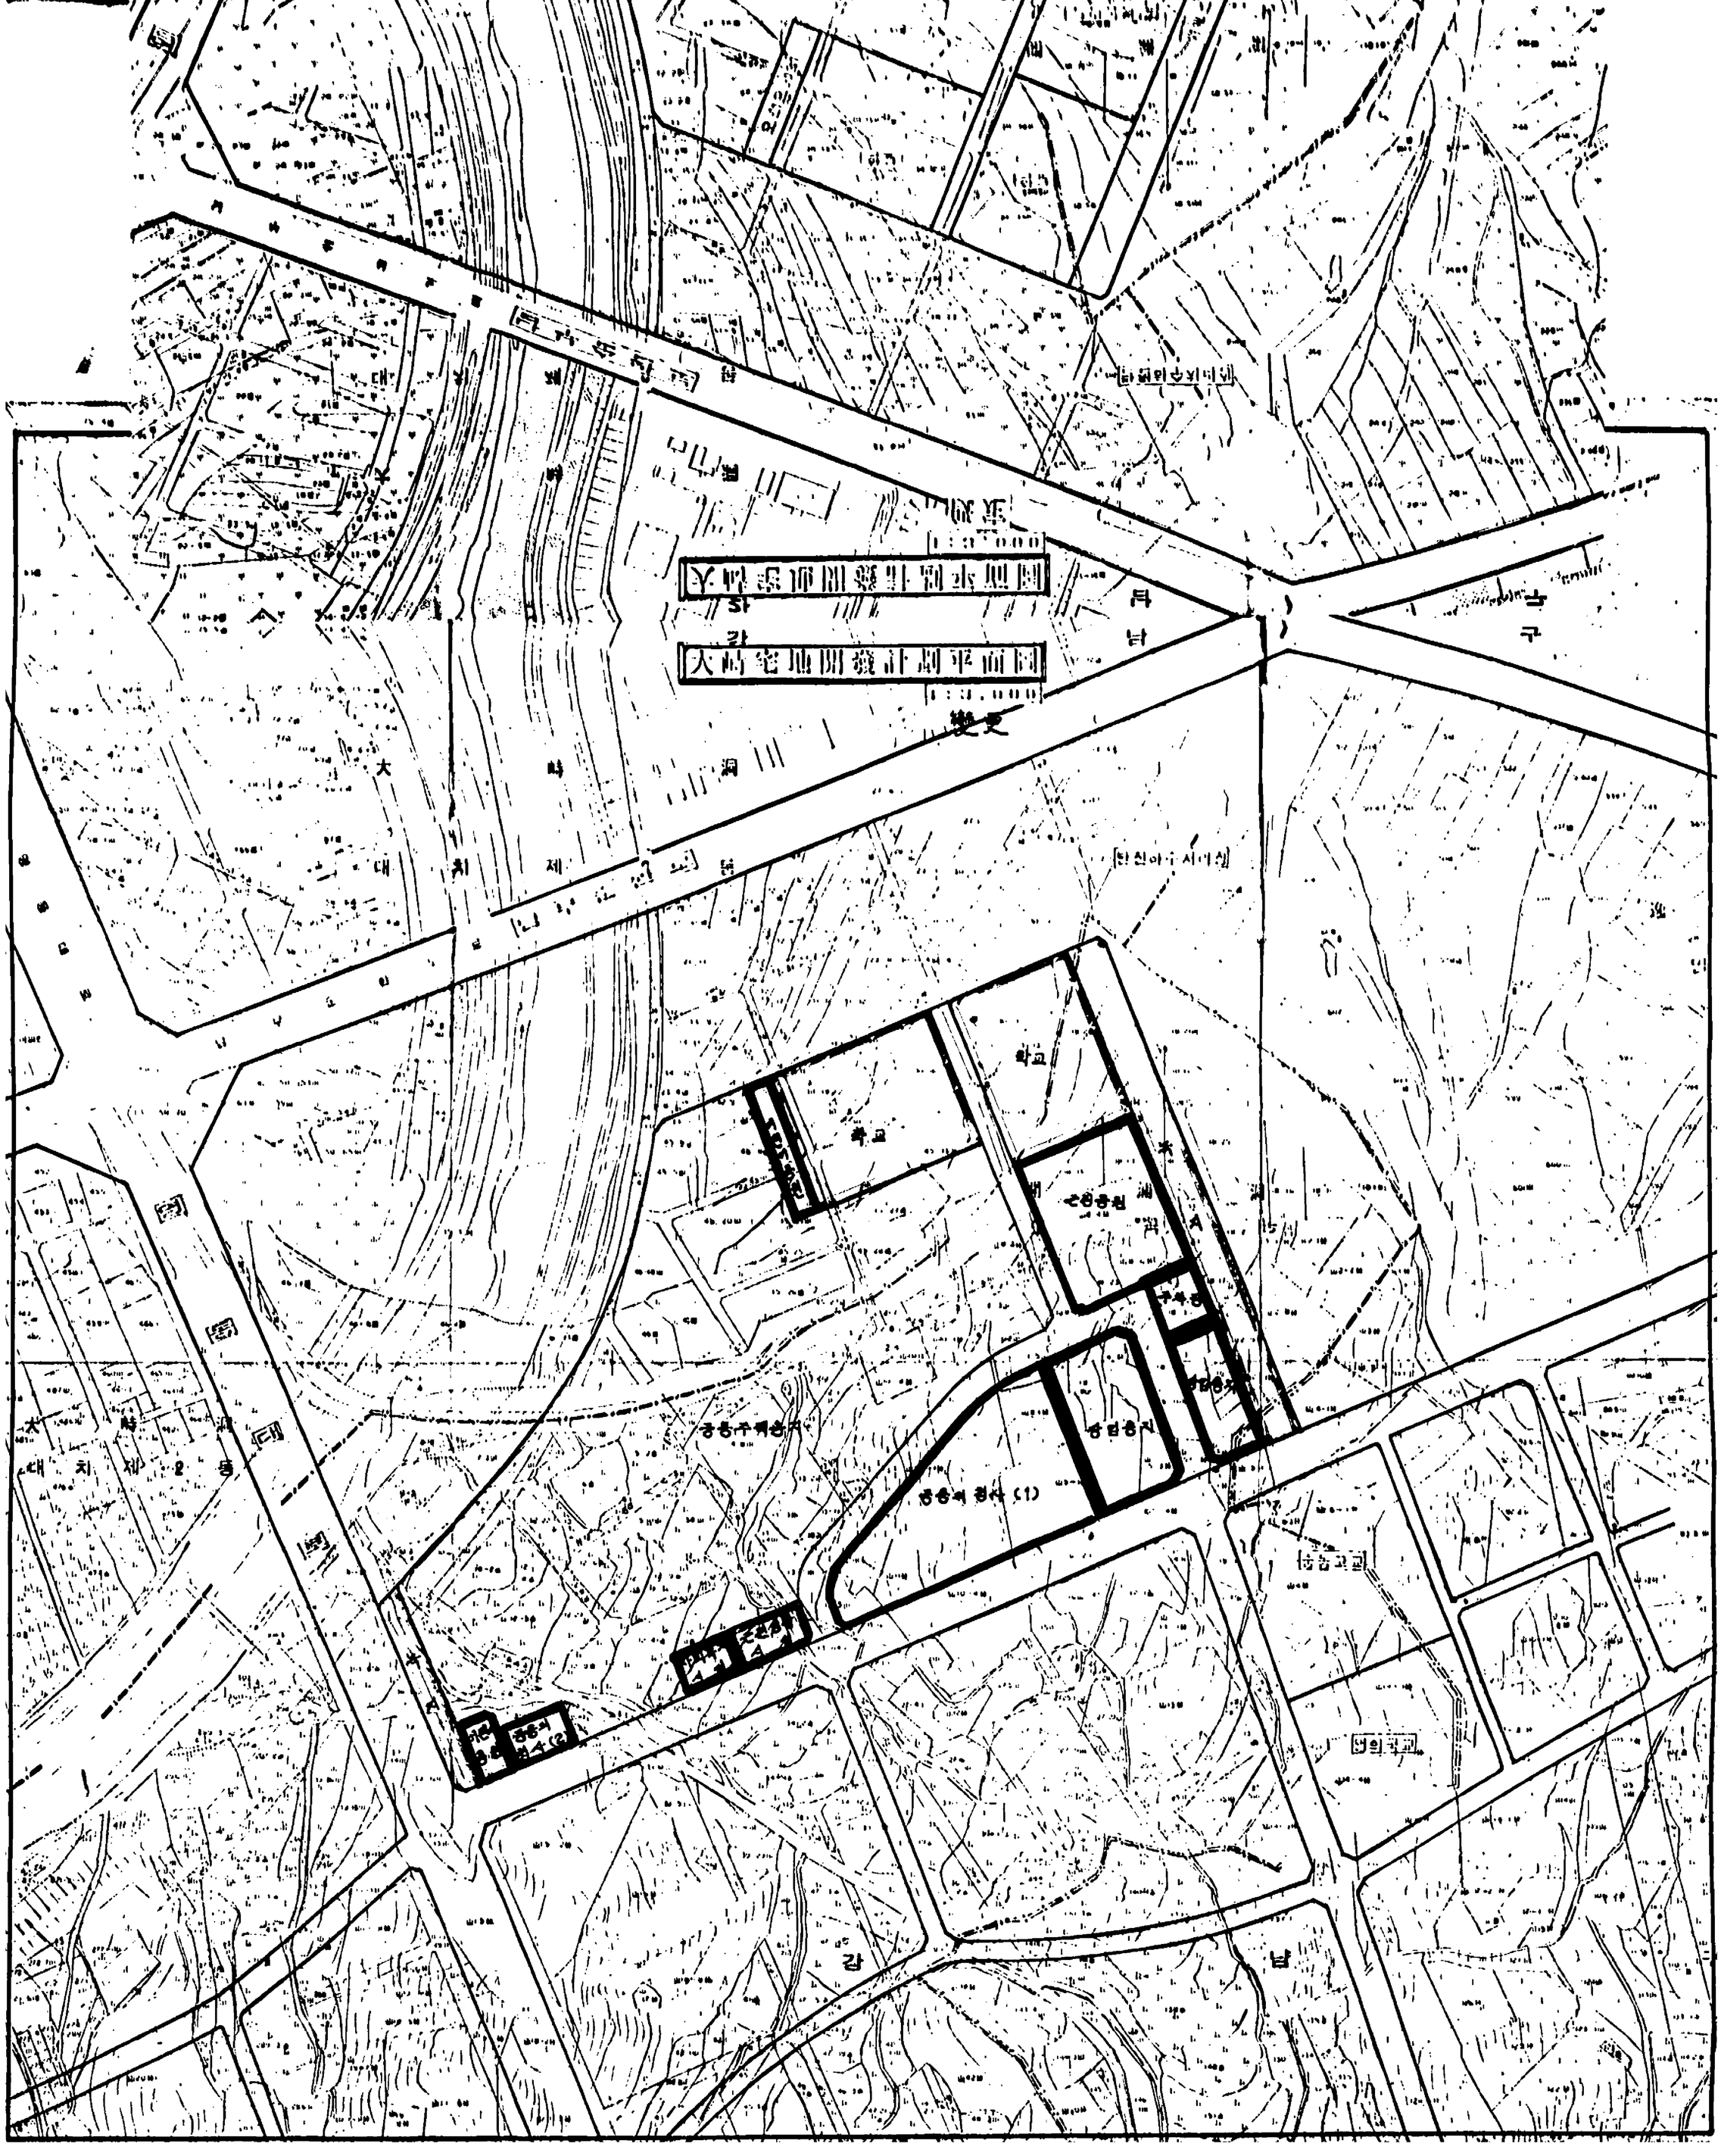
1:3,000
변전소
대 치 제 1 동
대 치 제 2 동
학교
학교
근린공원
구수동
