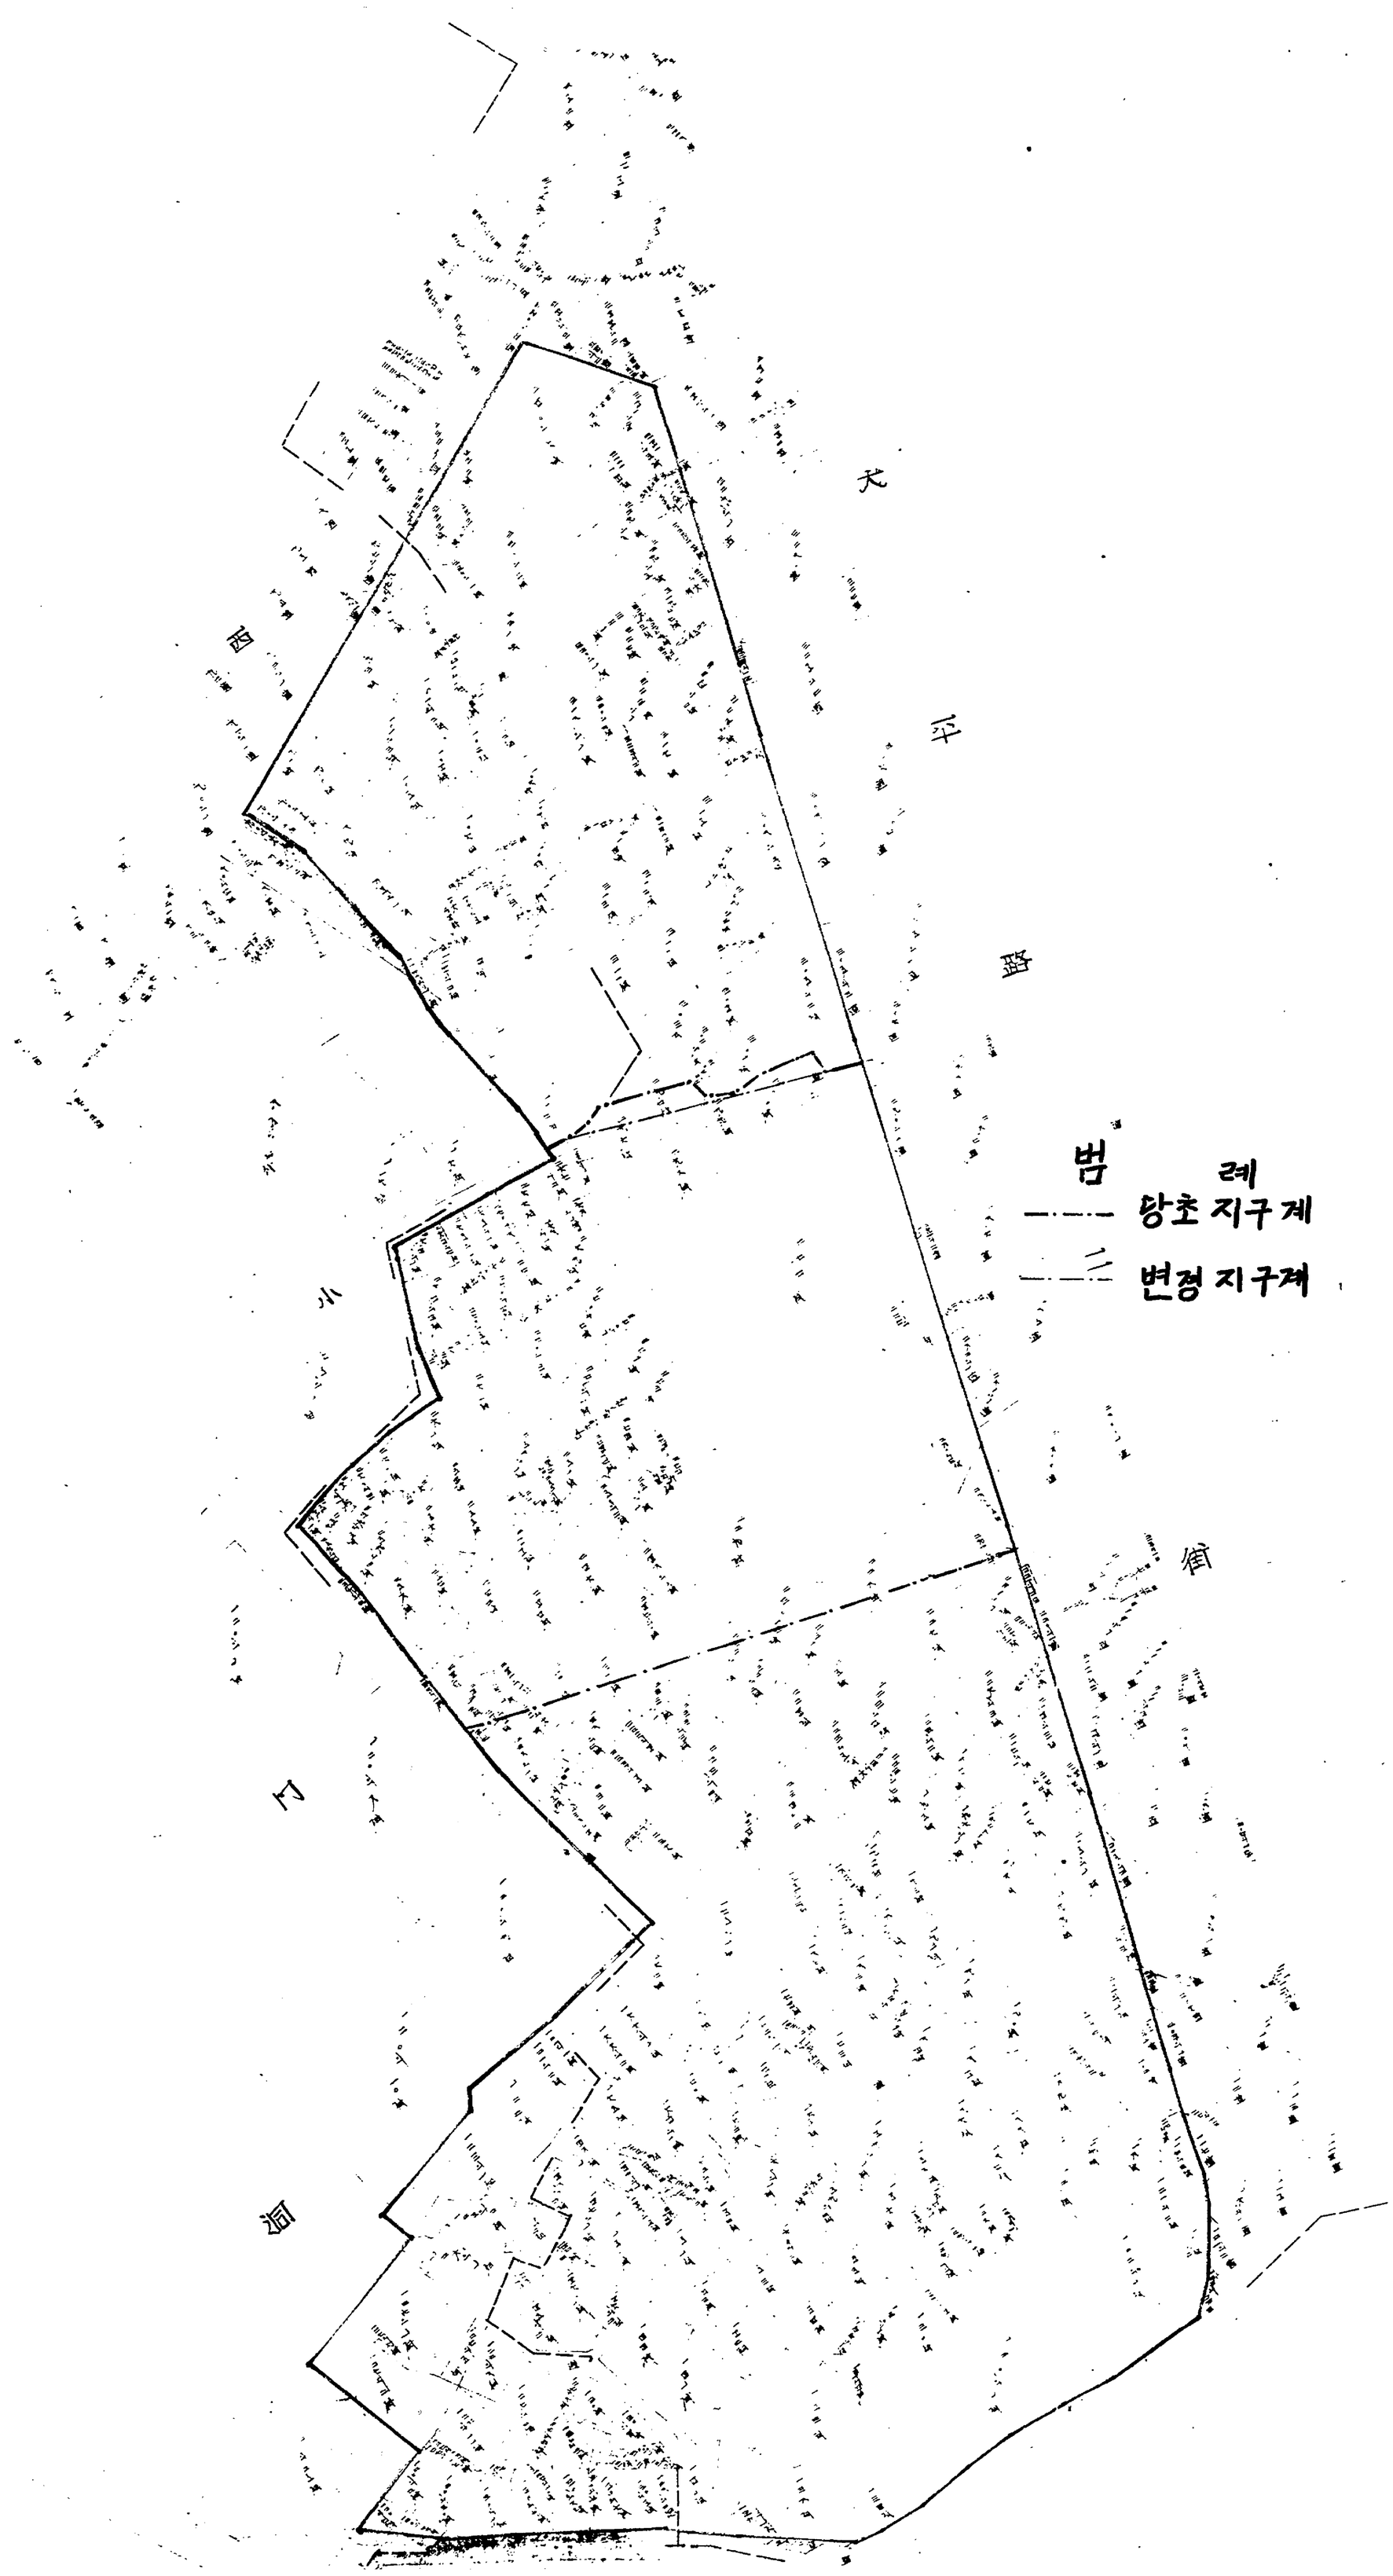太平路二街坊区 六百分之一