신정유수지배수펌프장 지적도

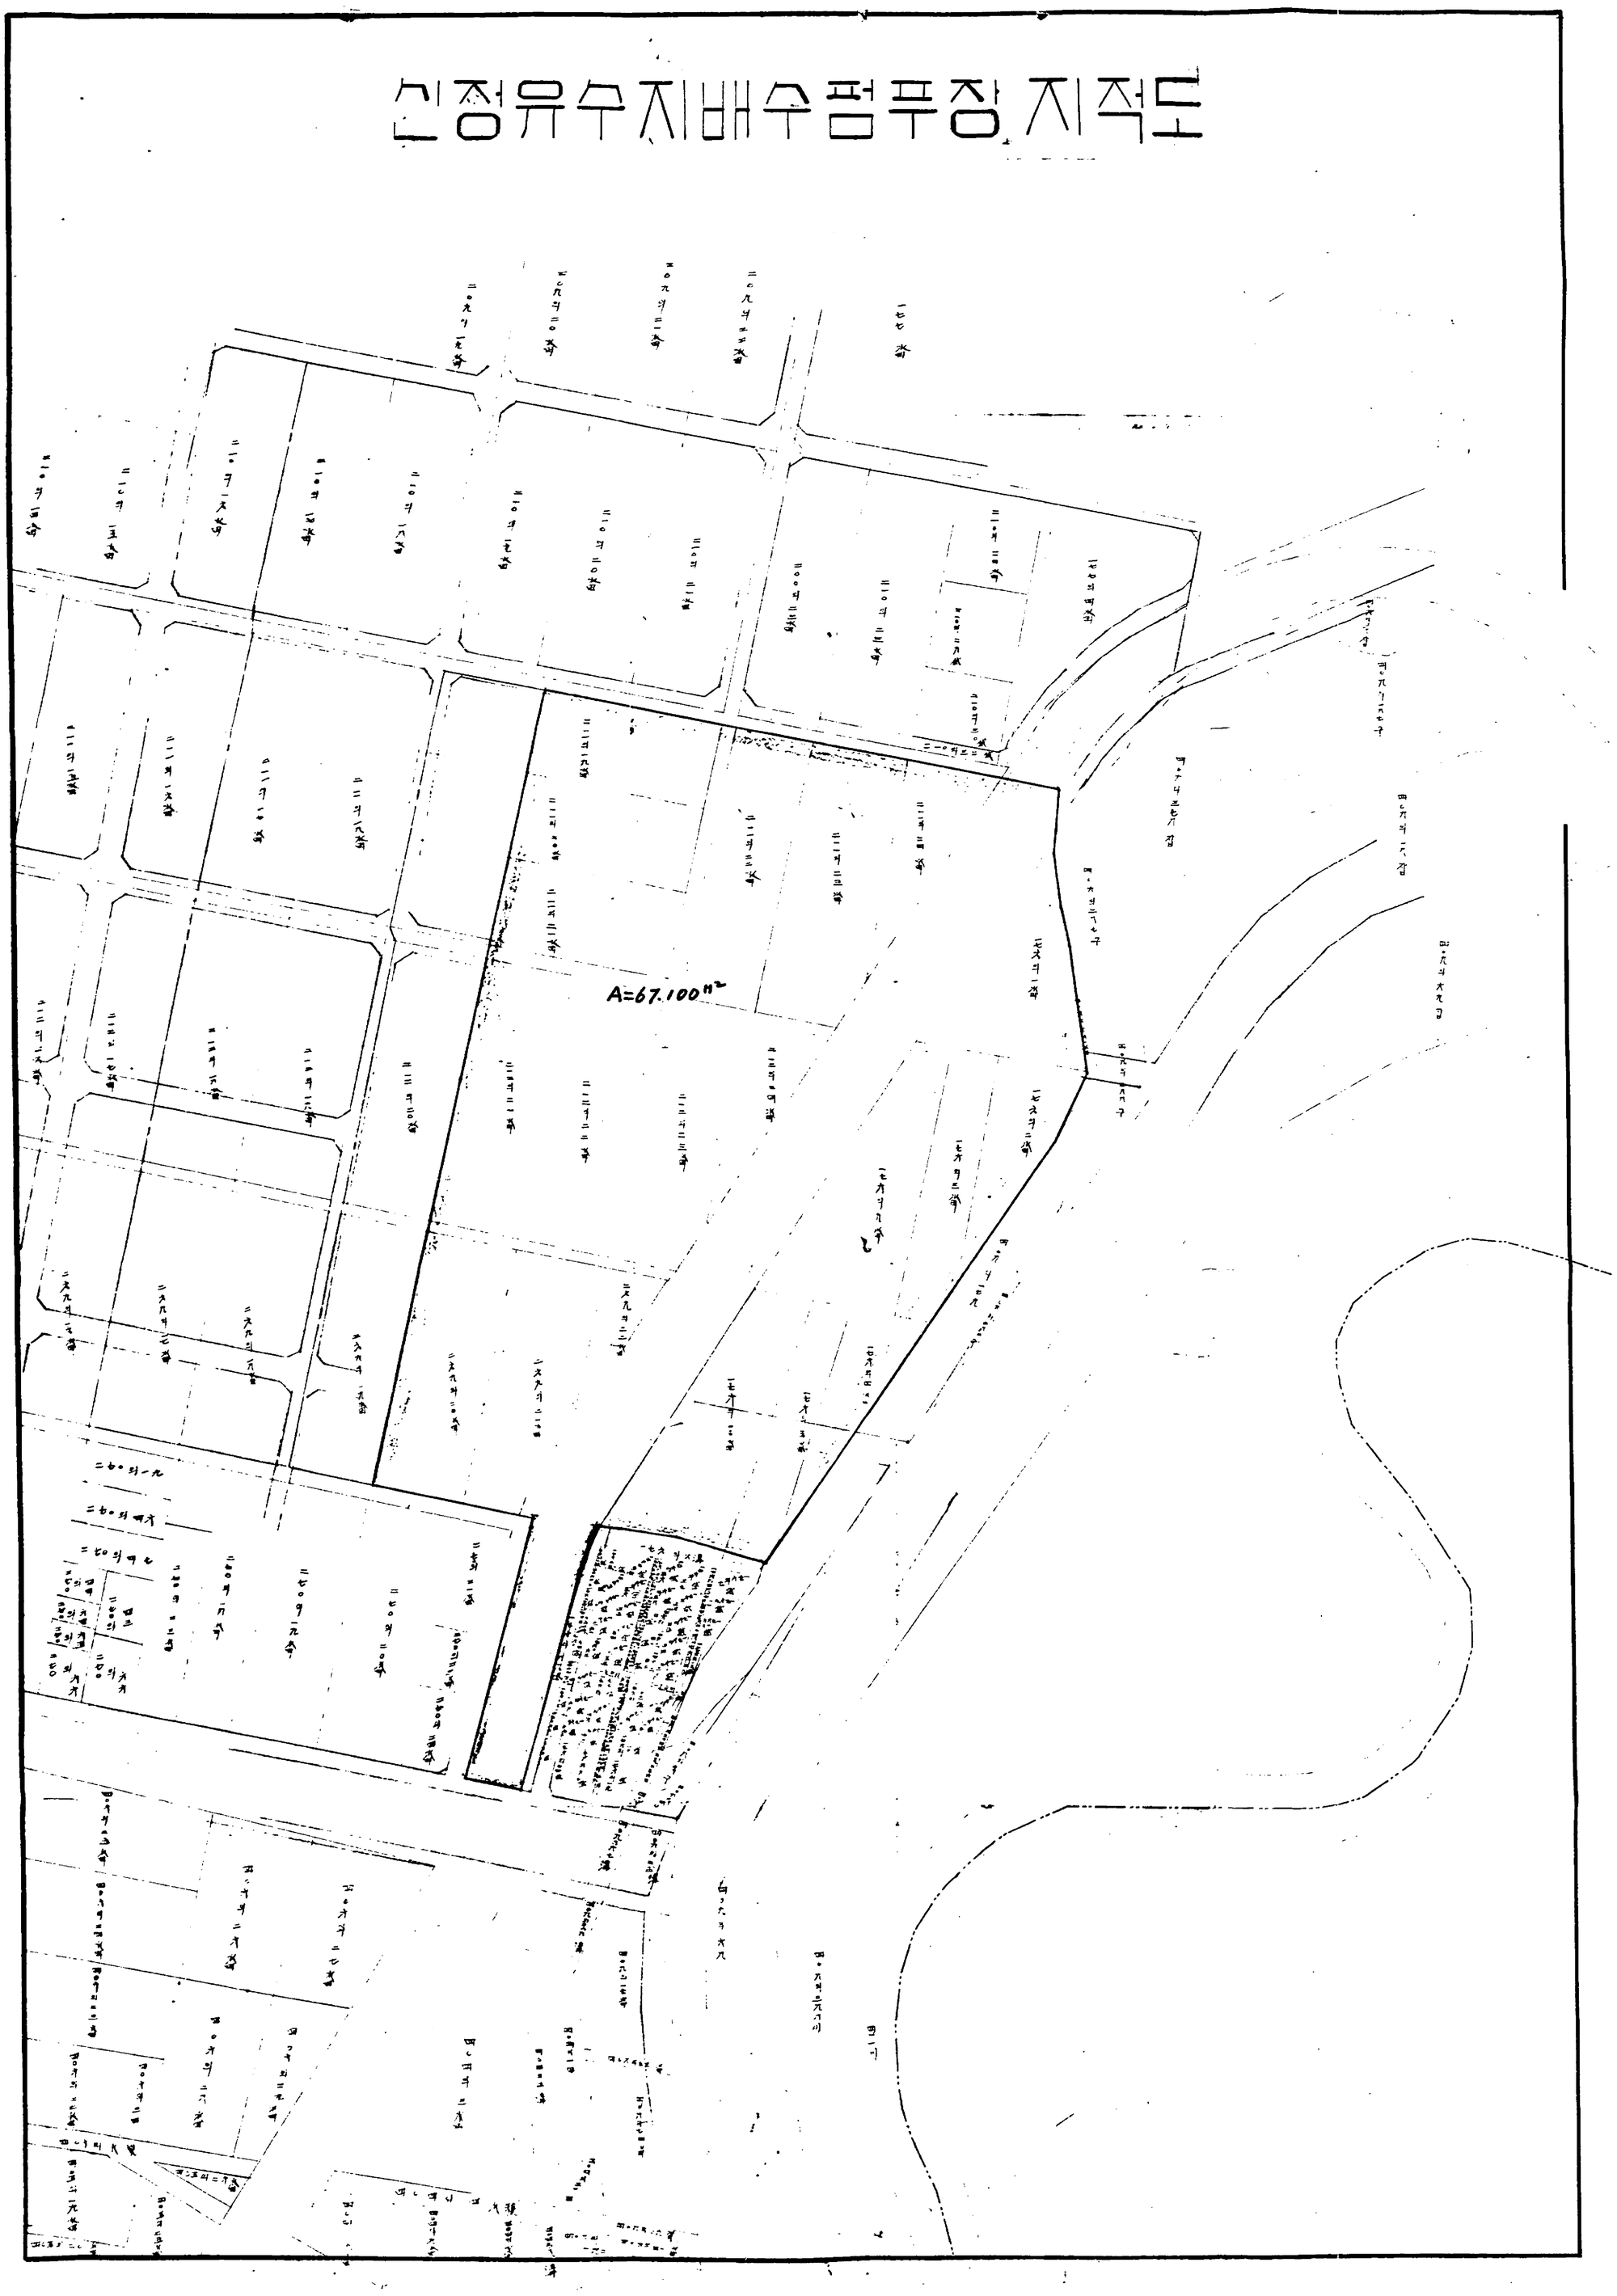

도림2유수지배수펌프장지적도

S = 1:1,200

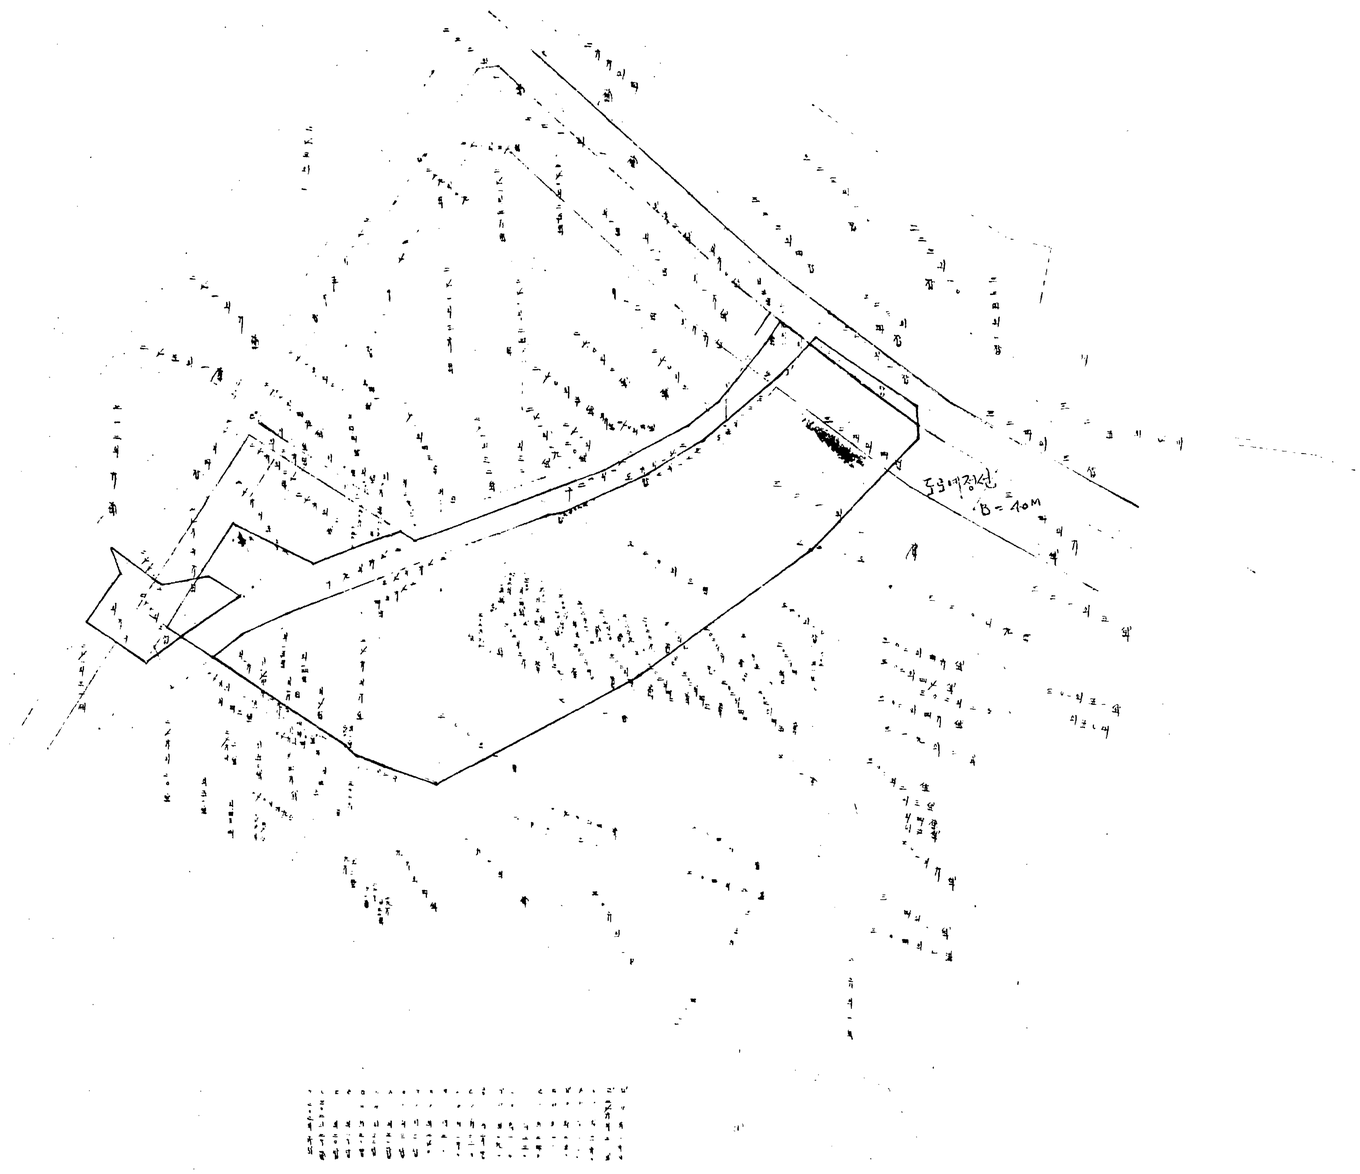

범 례

[ ]--- 기정 (24,700㎡)

[ ]---- 변경 (23,882㎡) 23,807㎡

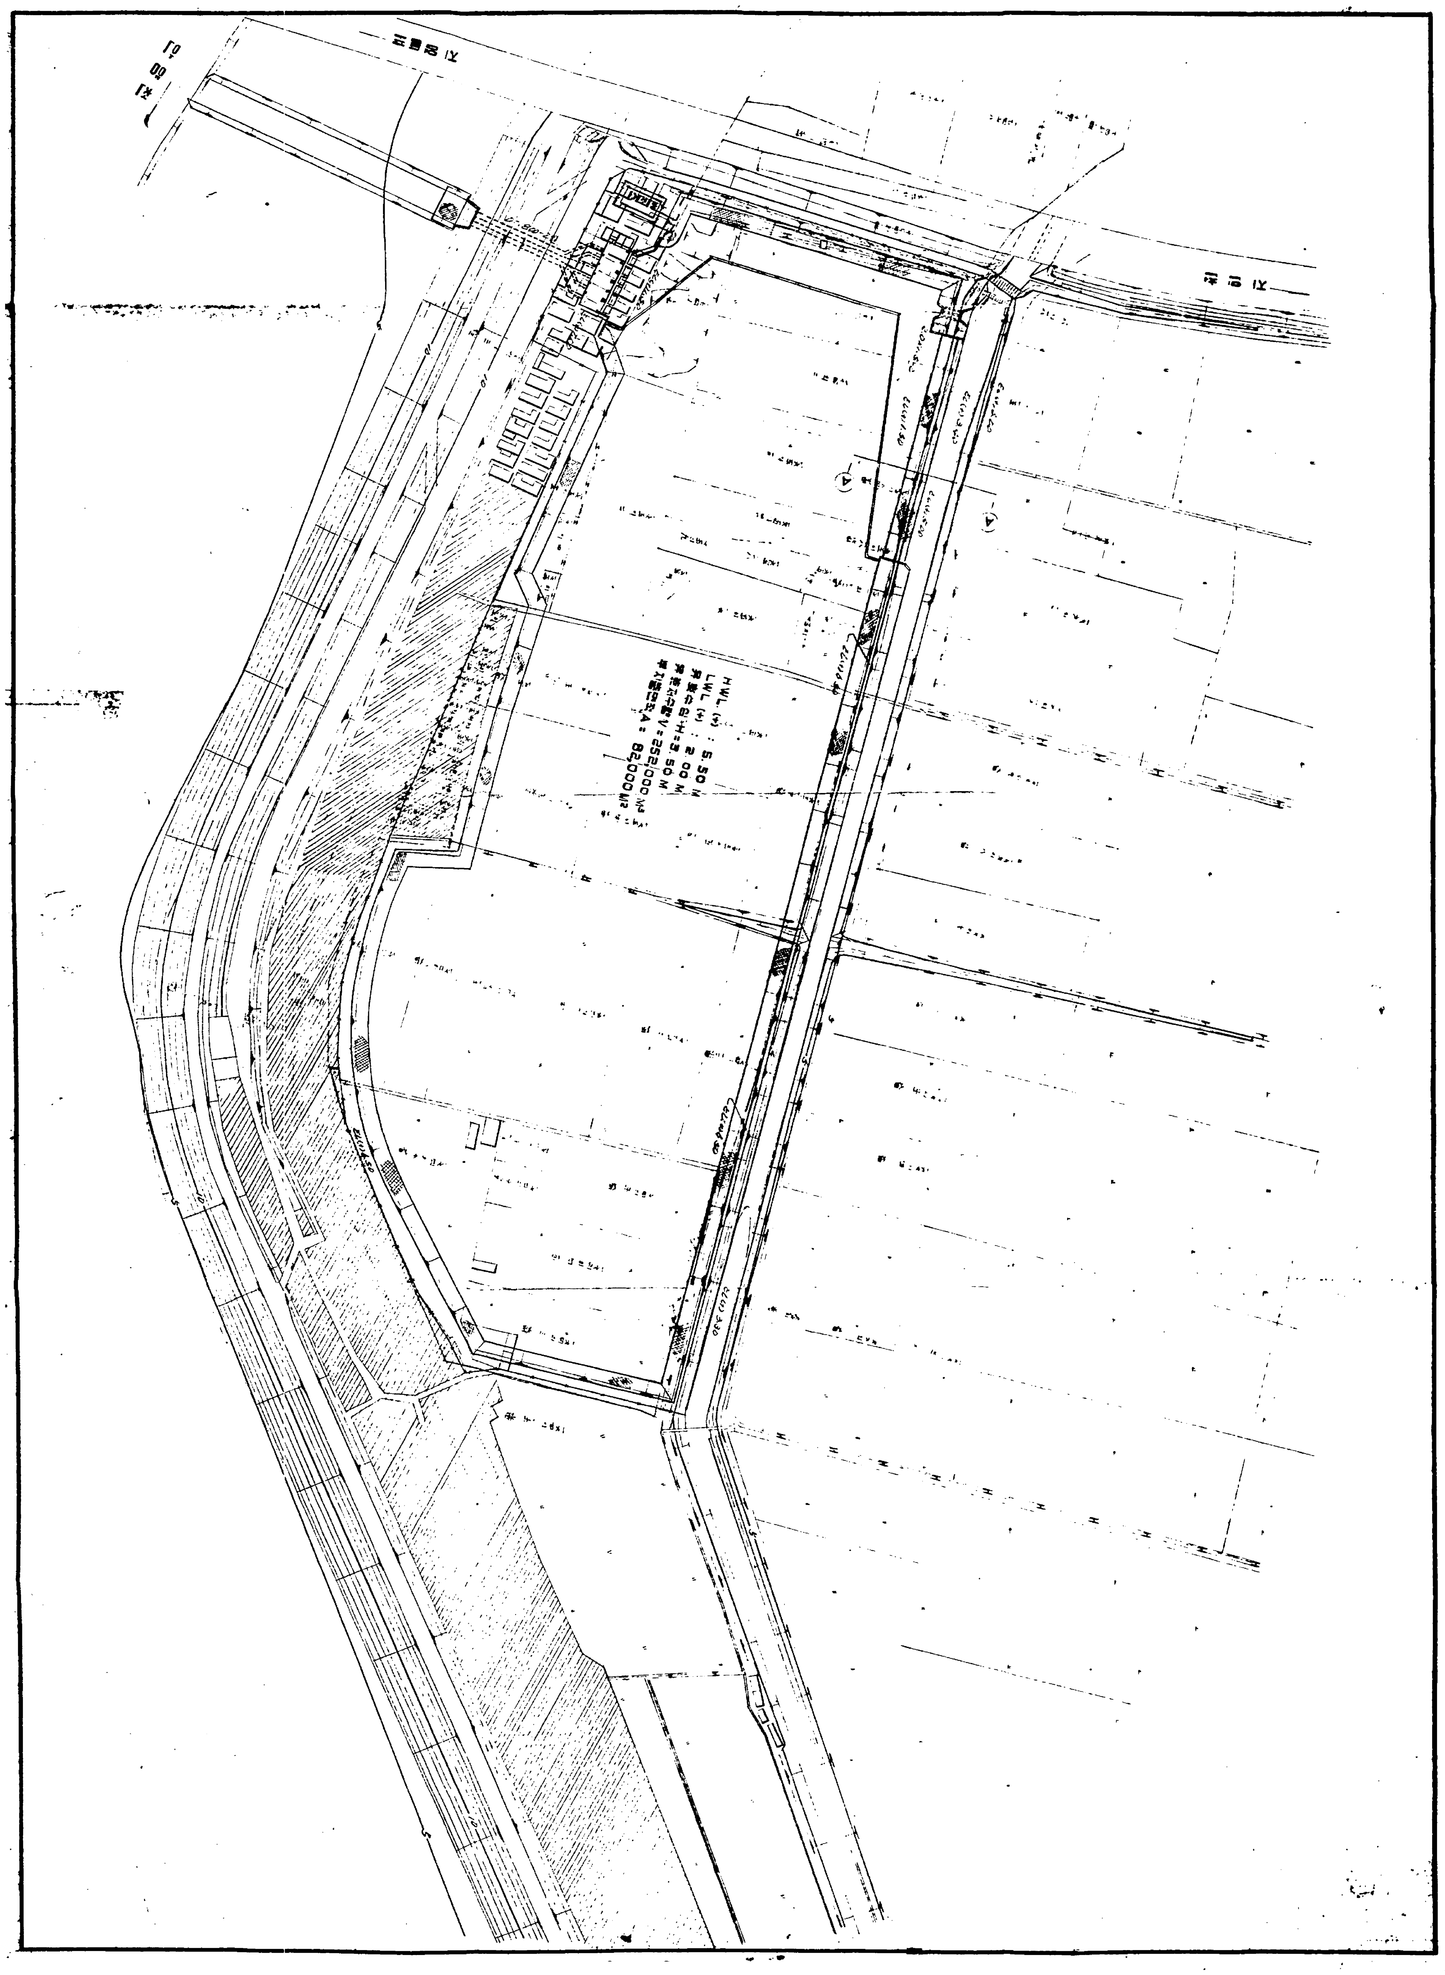
HWL (+) 5.50
LWL (+) 2.00
