적 선 지 구

S = 1 : 600

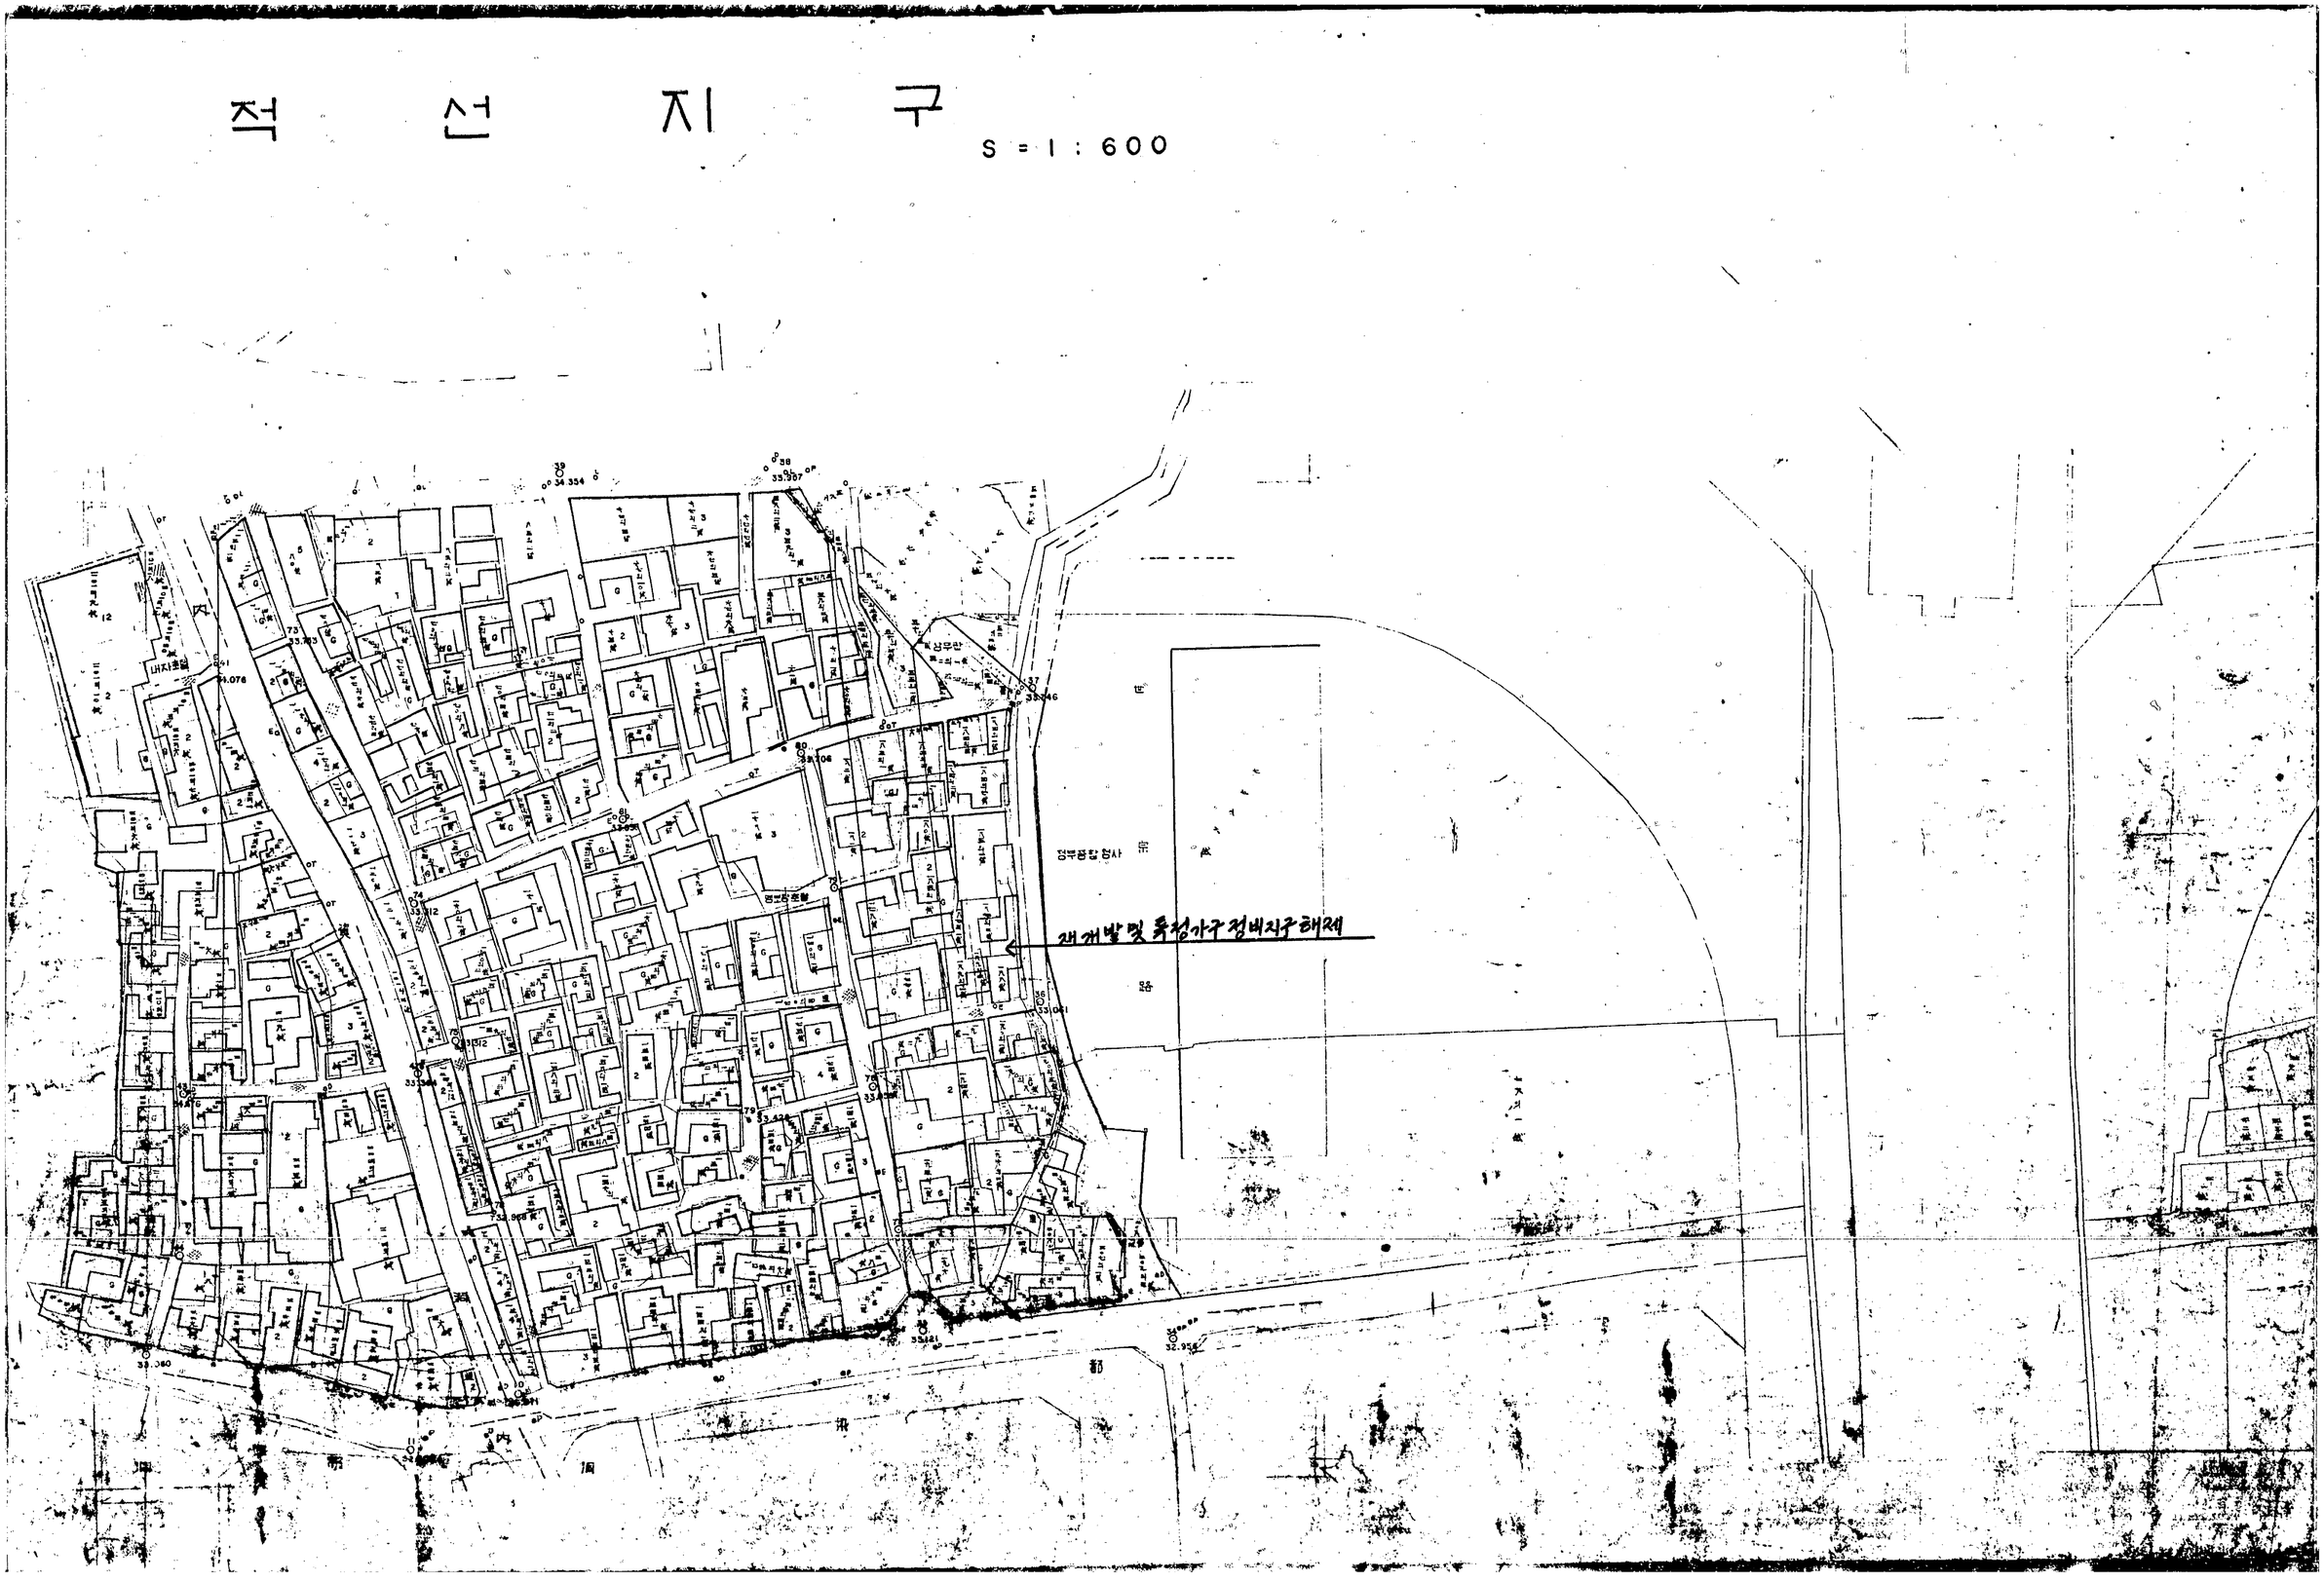

도심지구

S=1:600

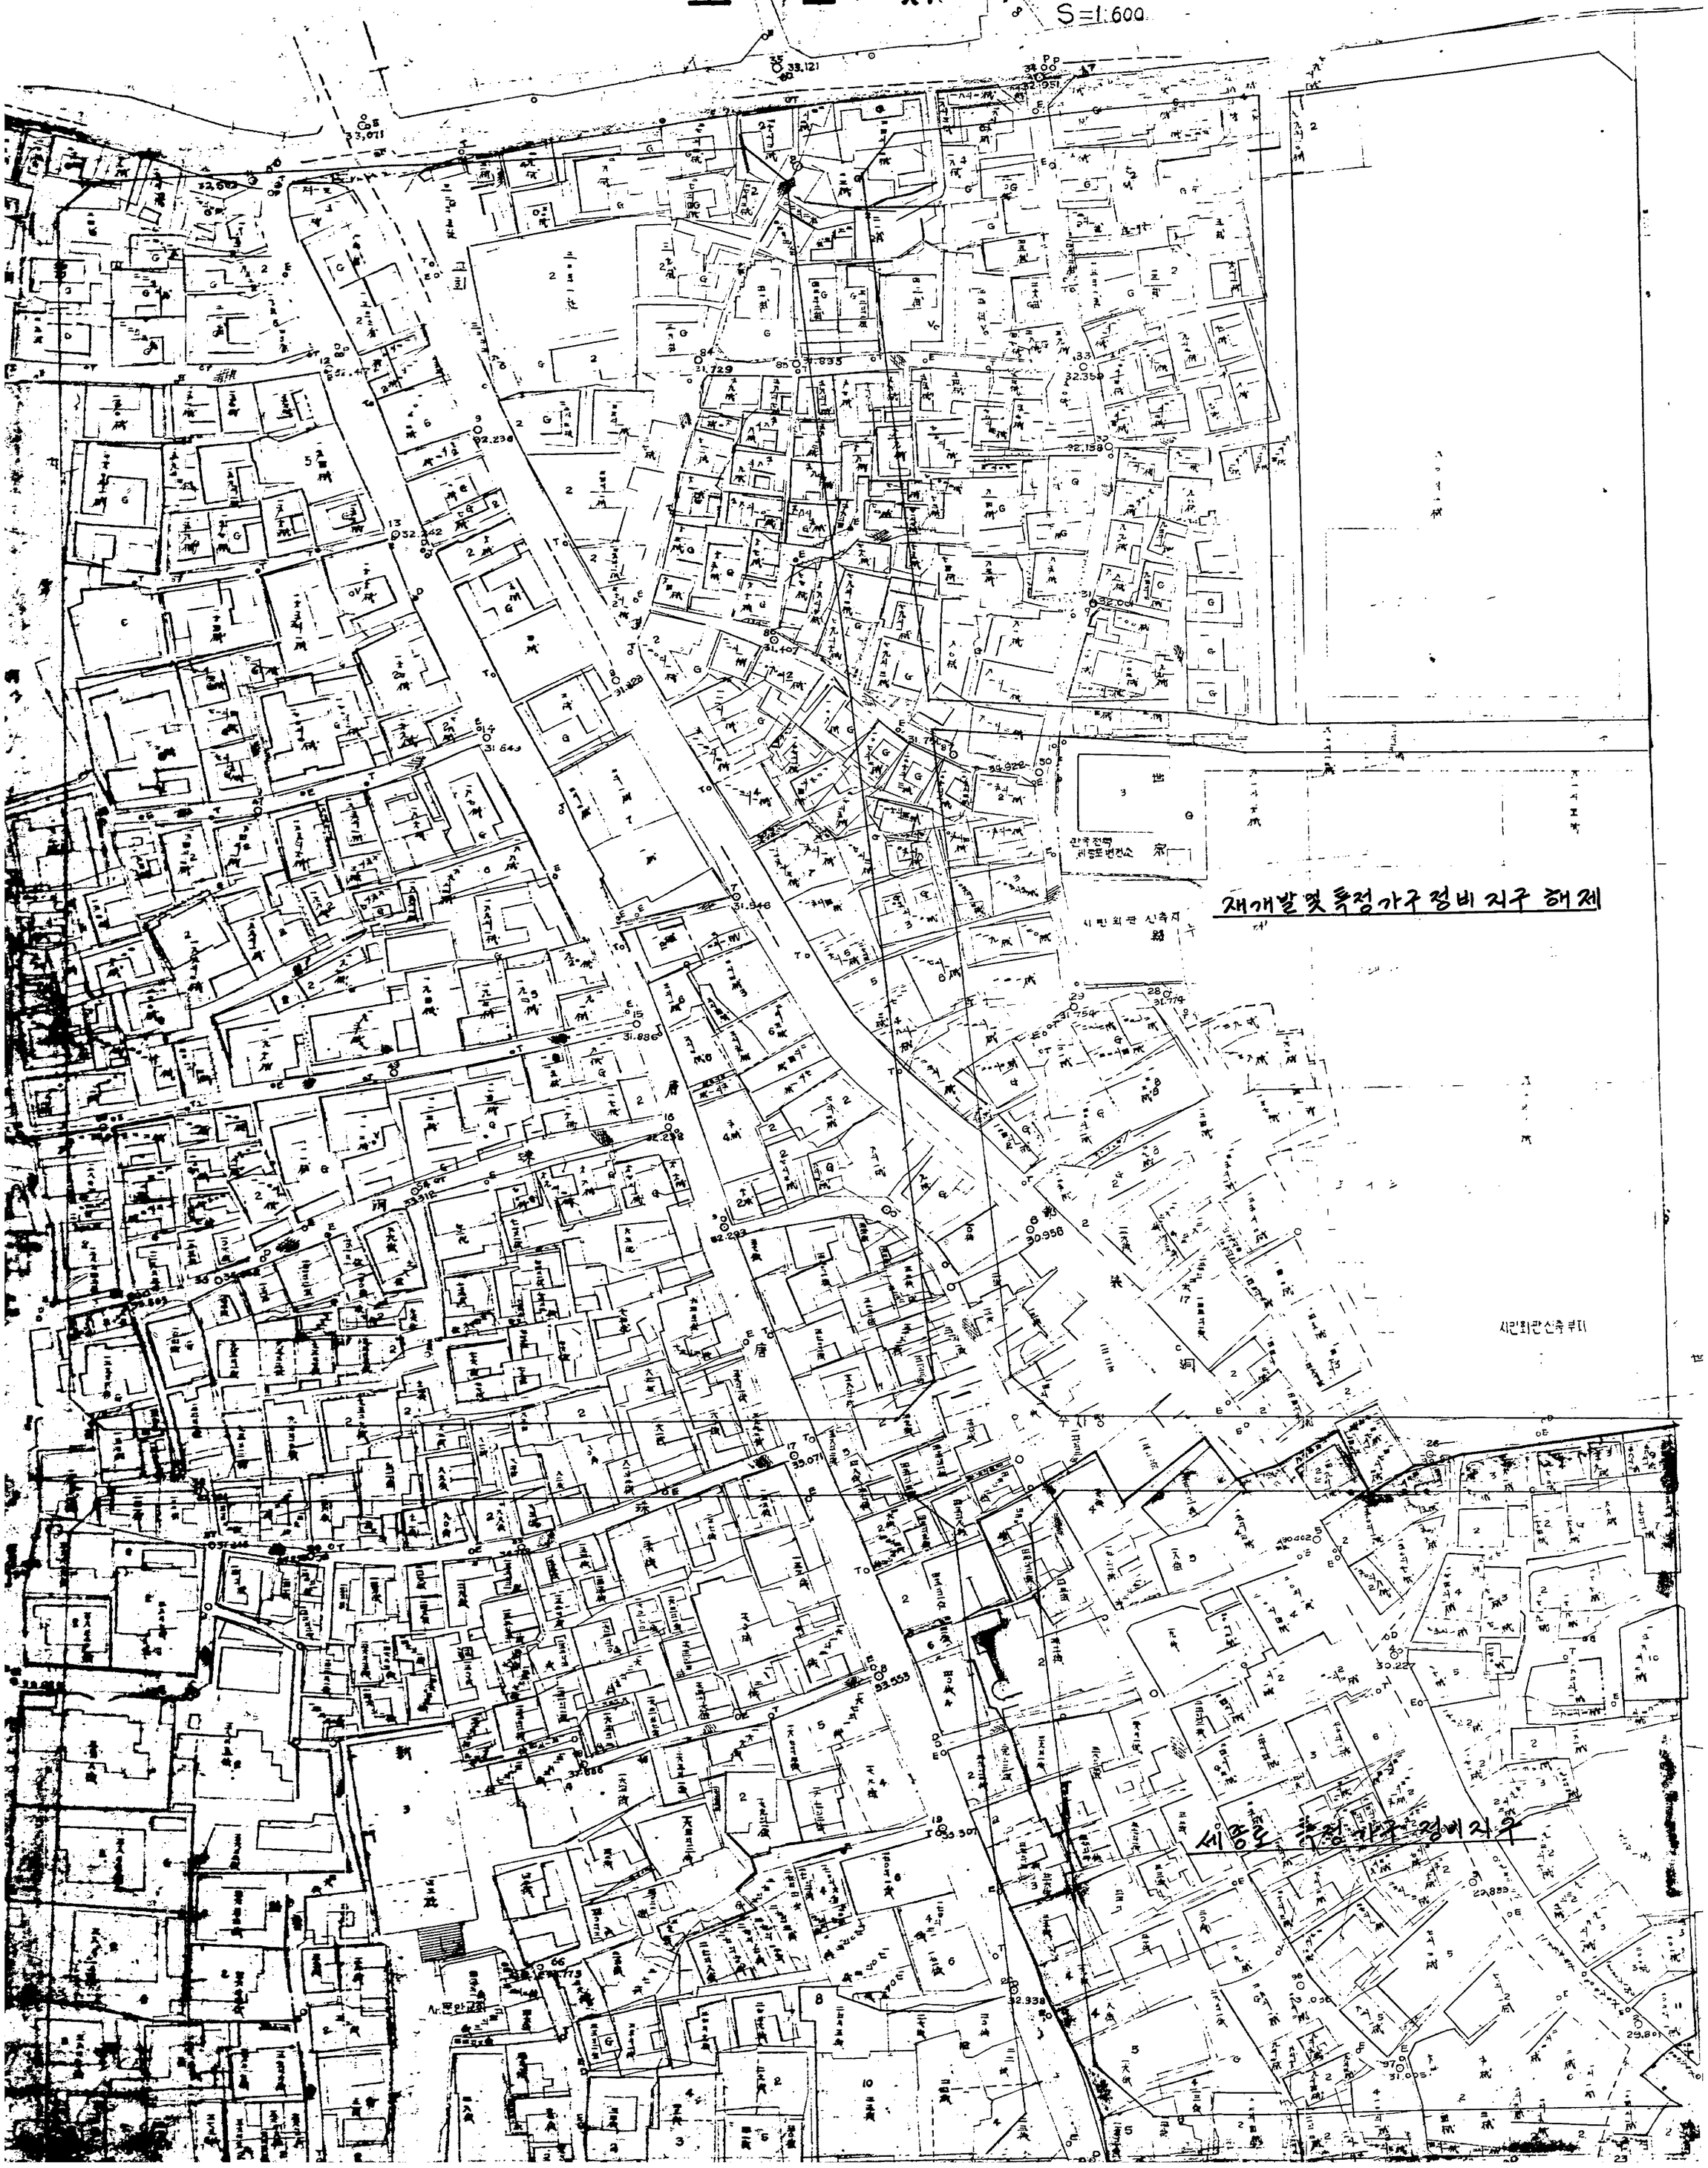
재개발및 특정가구 정비 지구 해제
세종로 특정가구 정비 지구
시민회관 신축지
시민회관신축 위치
관수전력 세종로변전소