

고 시


제 1997-430 호

관련도면

001

조성계획도(변경후)

업장군립공원

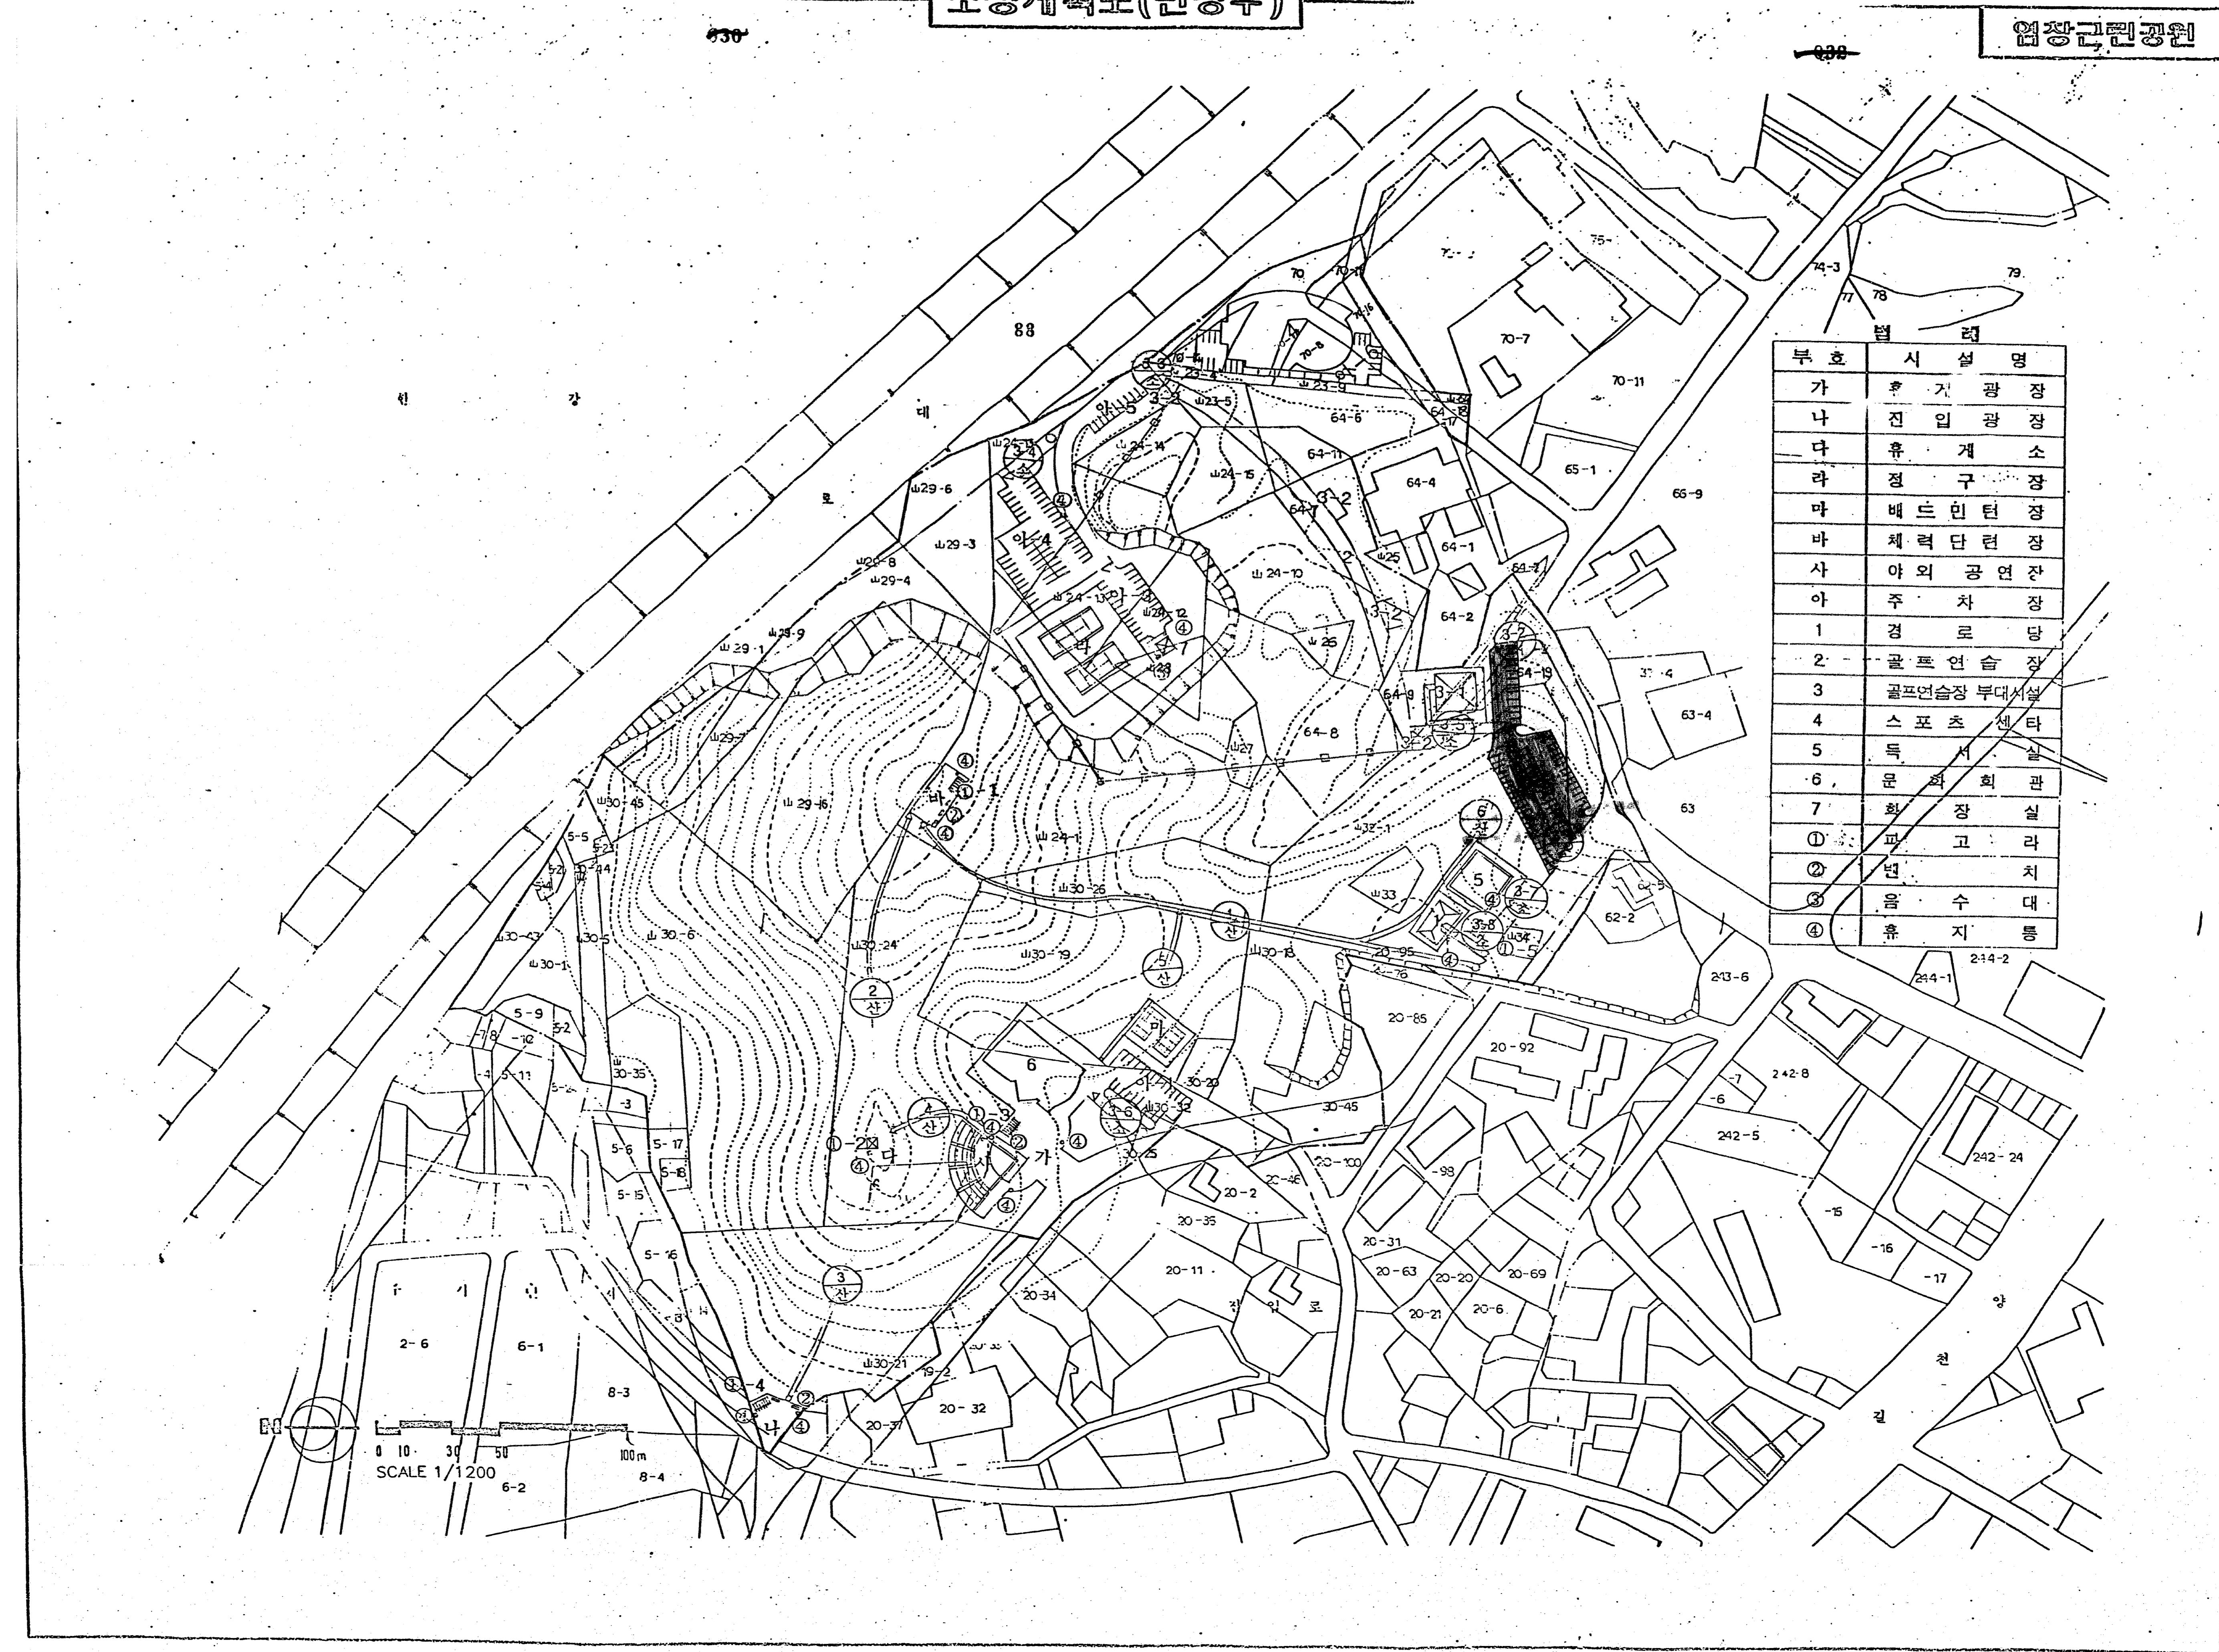

조성계획도(변경전)

036

037

업장근린공원

