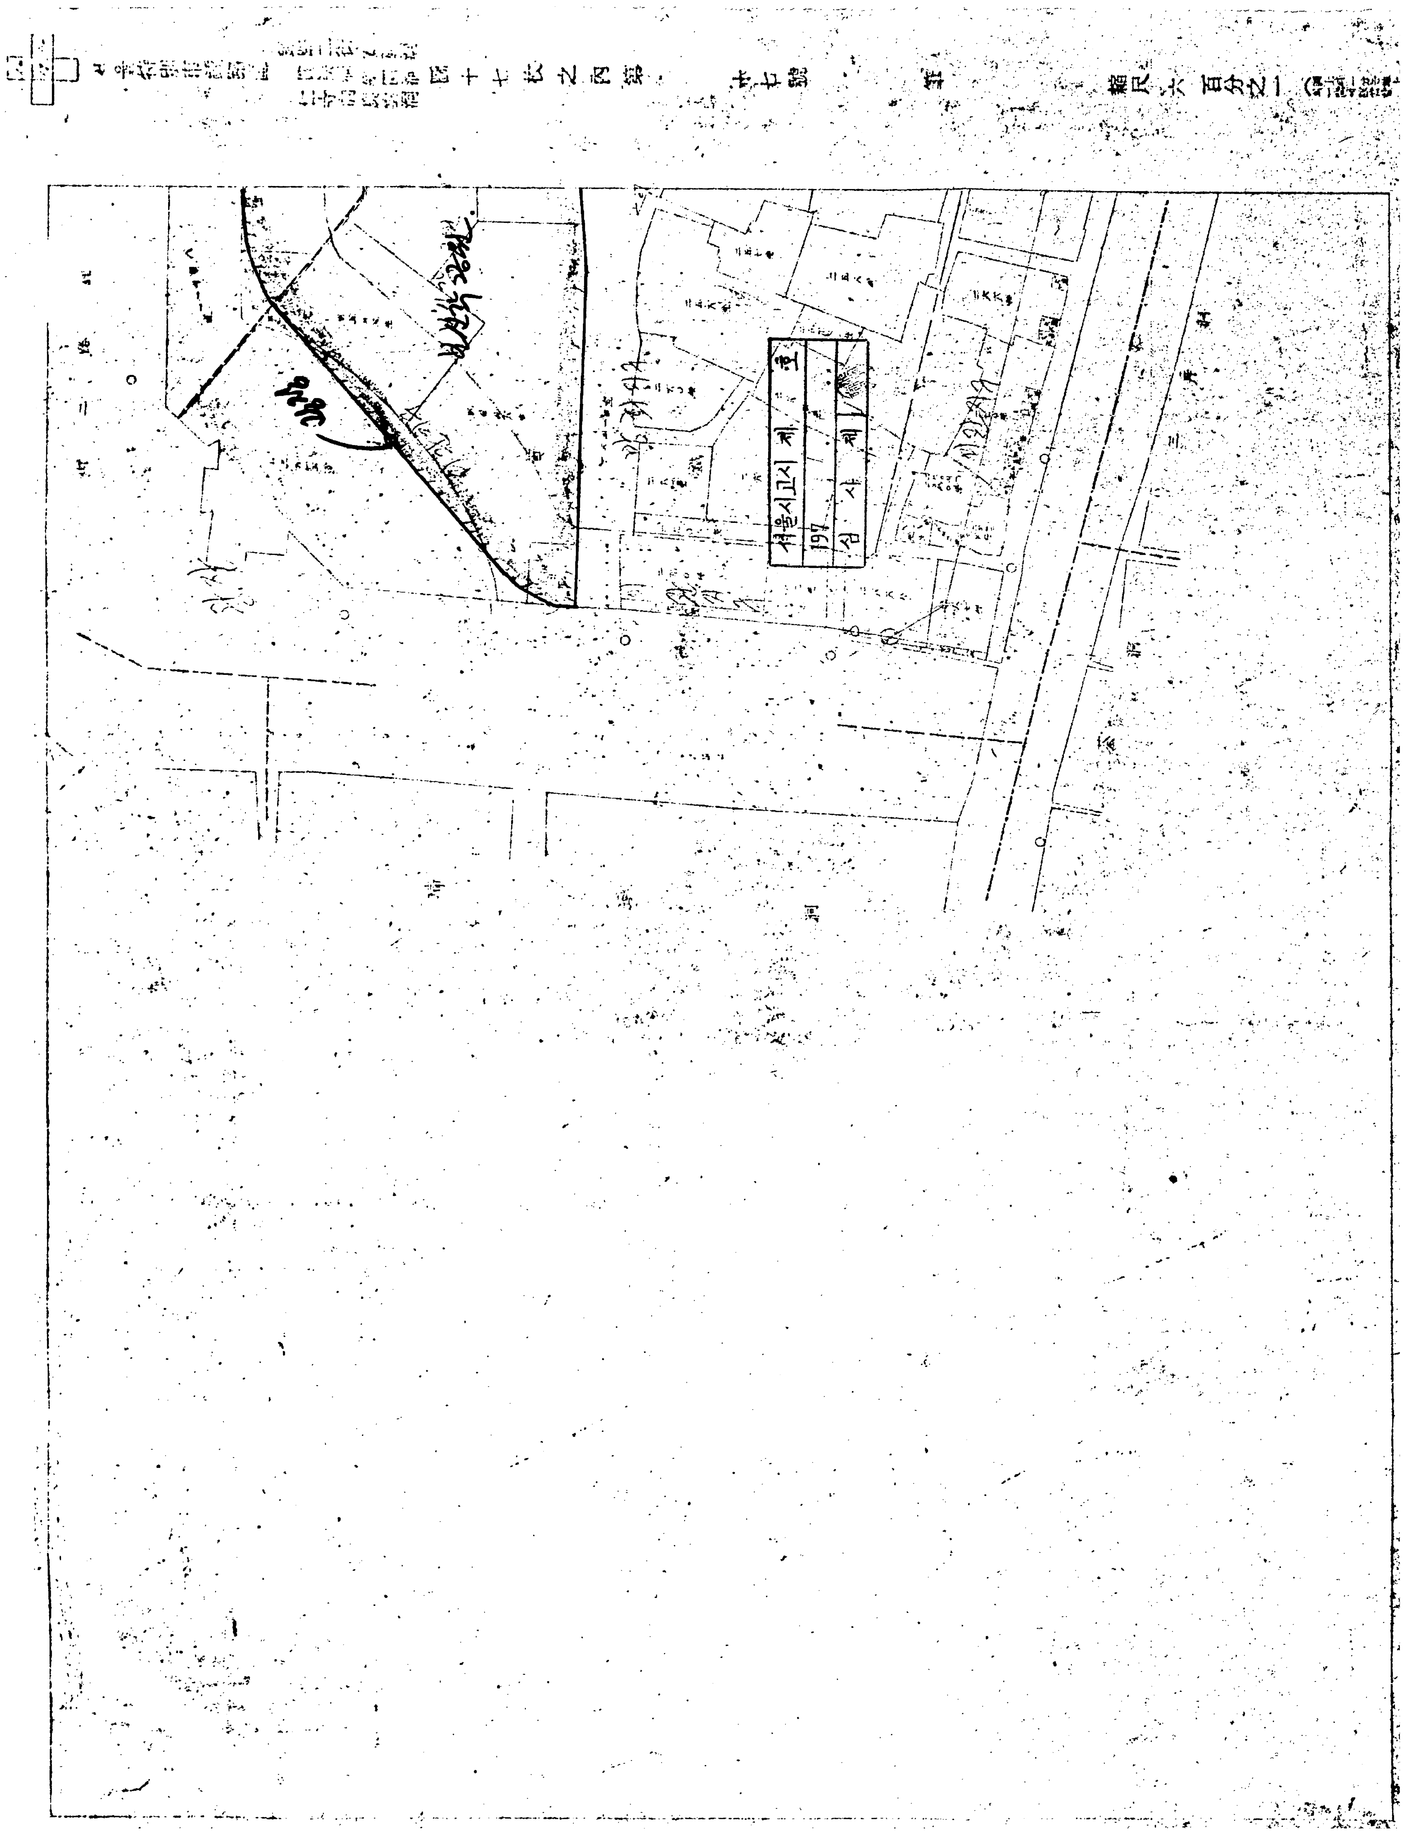
서울시고시제 호
197
심 사 제
보상선

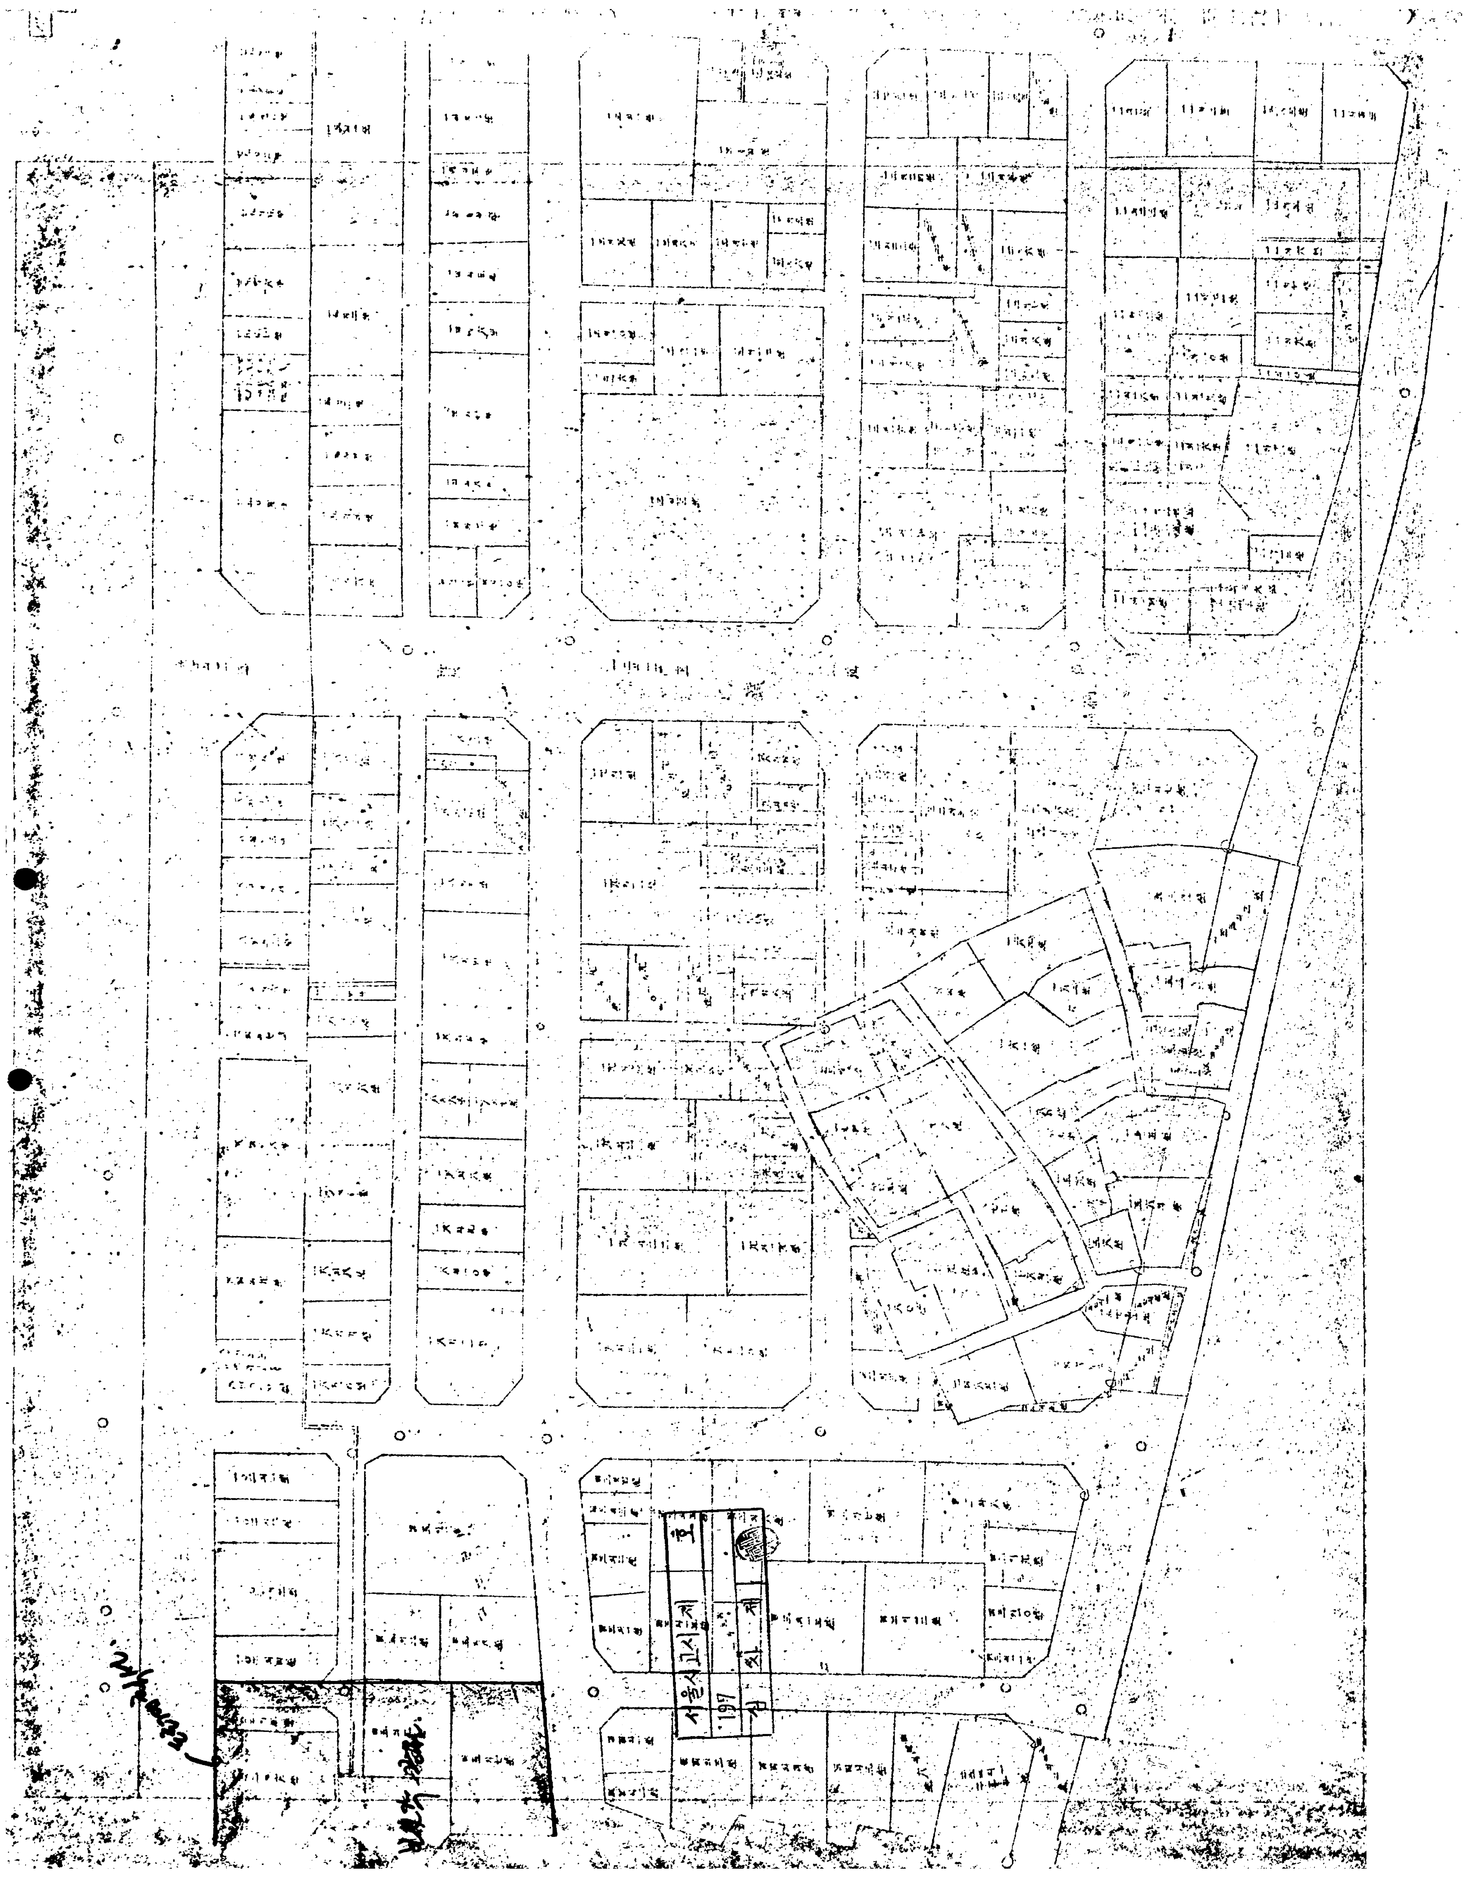
서울시고시제
