청계천 7가 지구
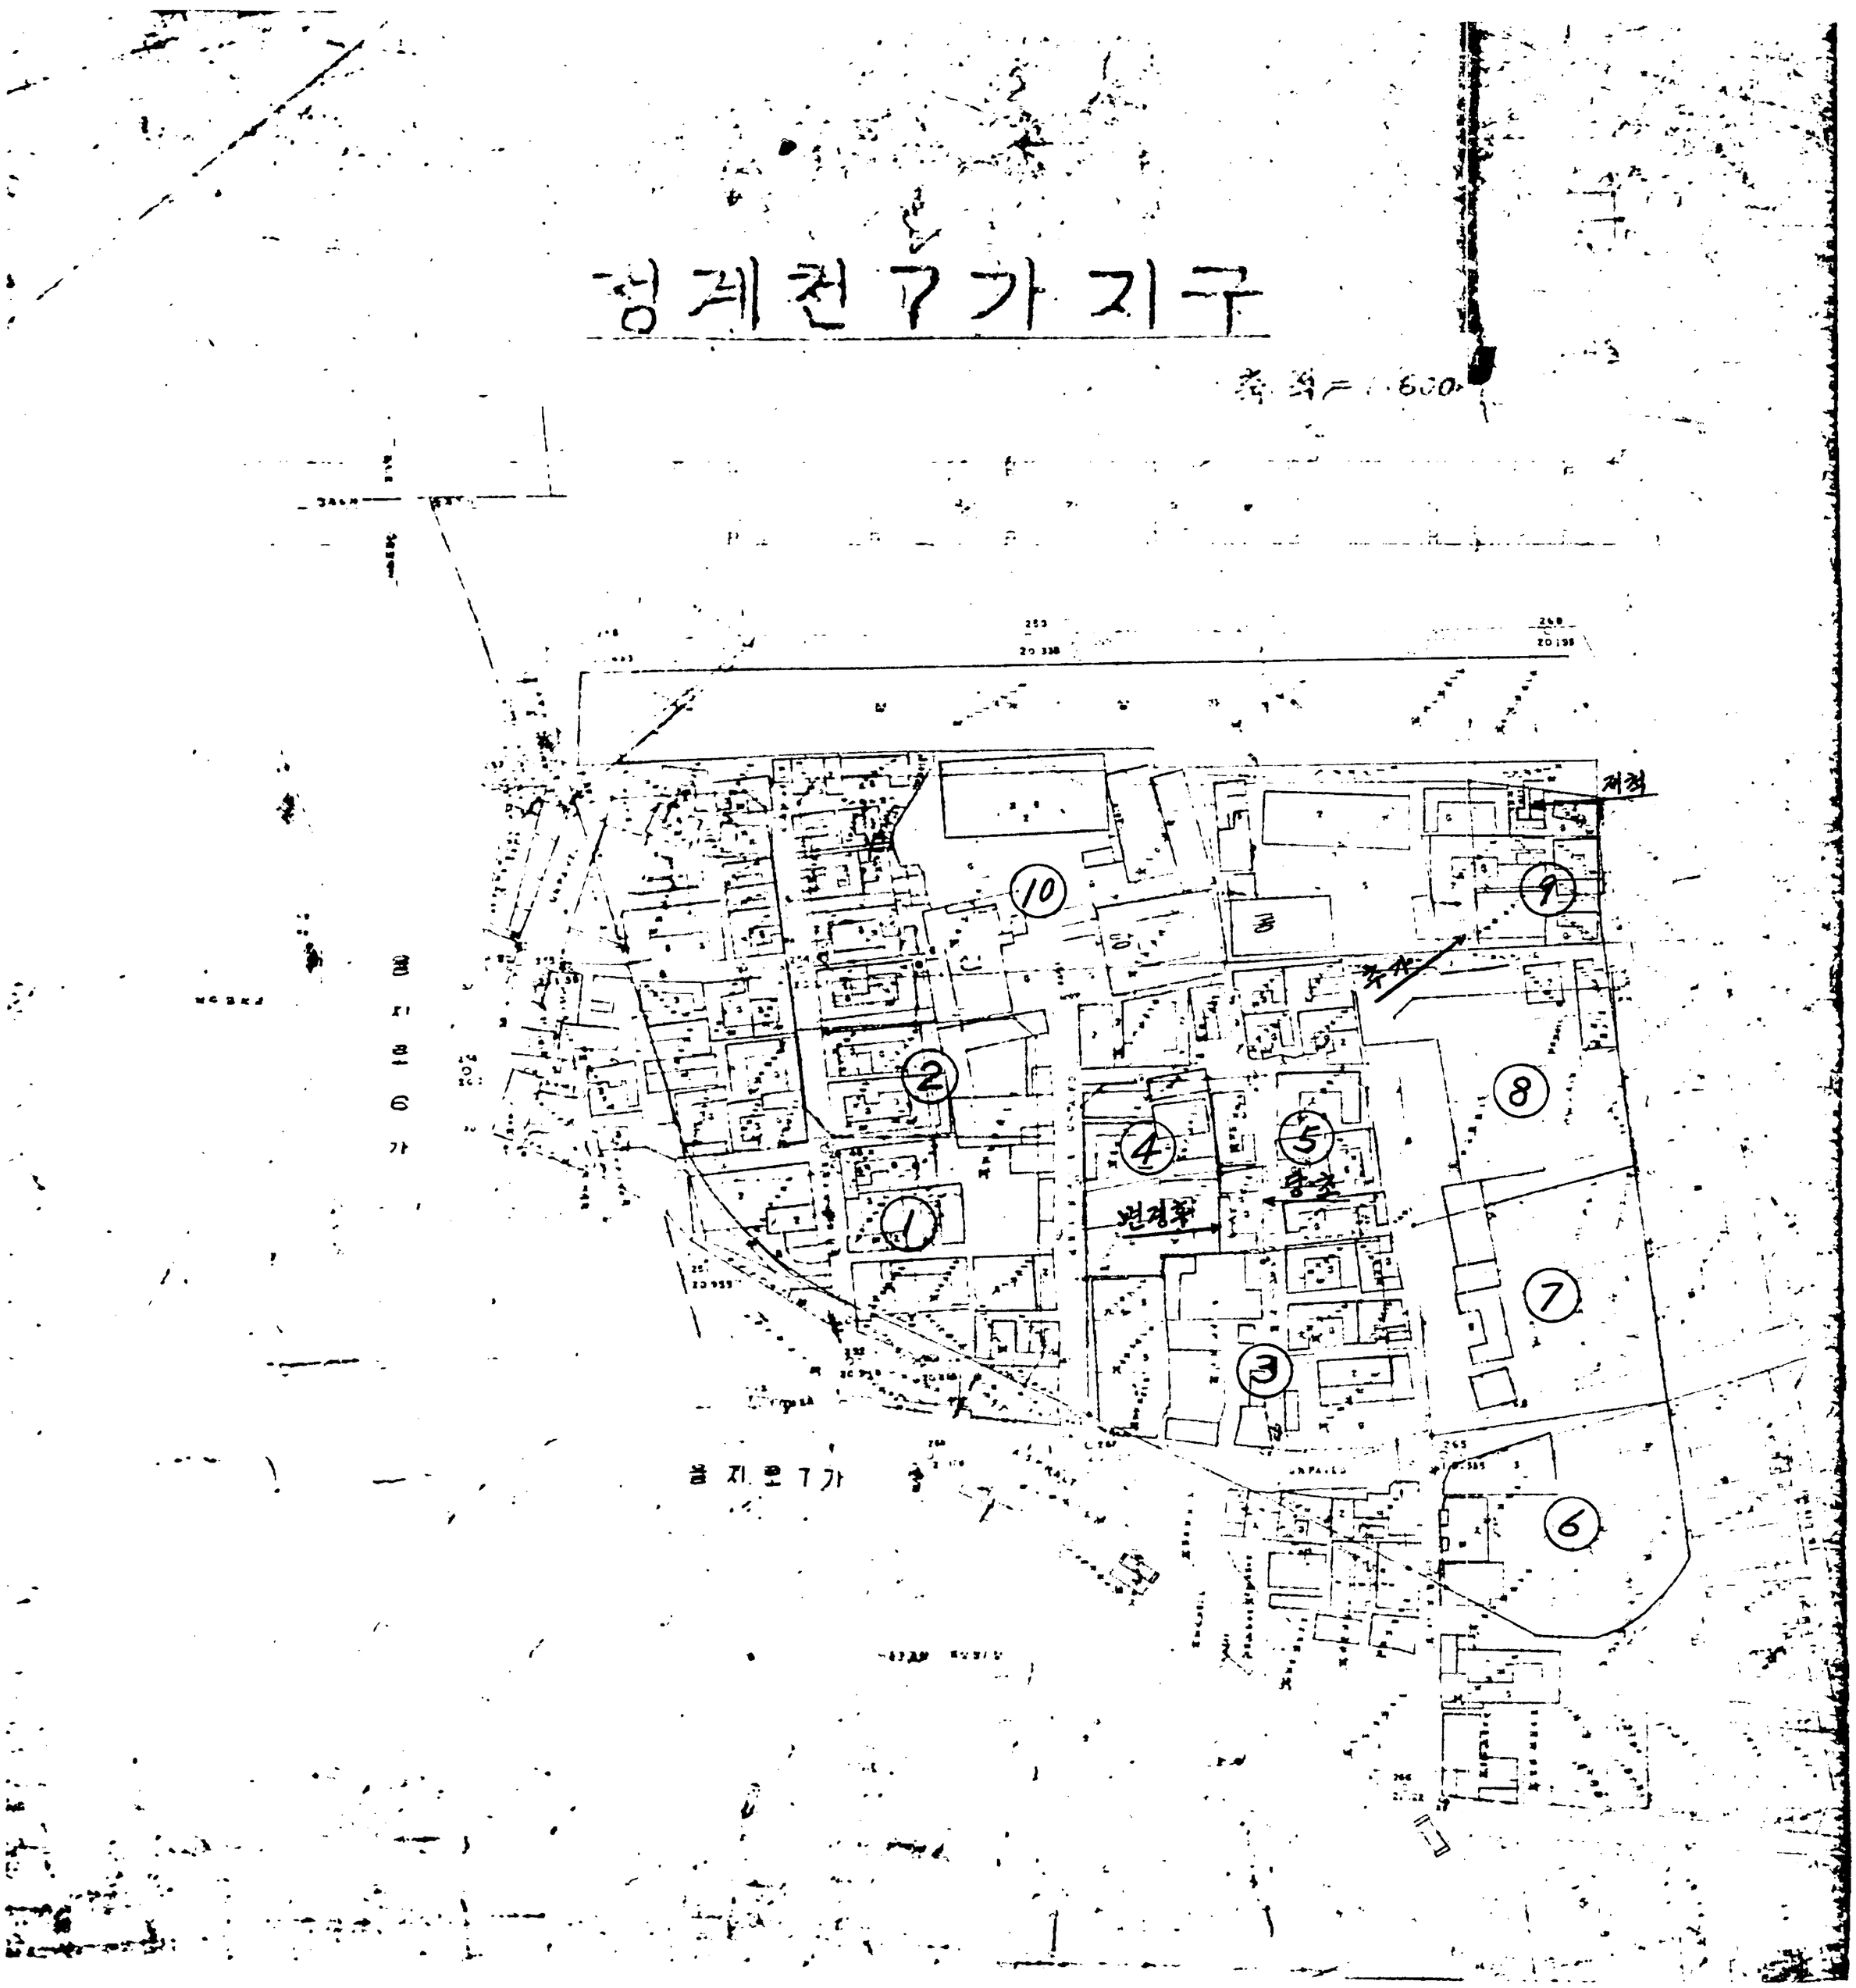
축척 1:600