현황측량도

서울특별시 동대문구 망우환지확정도 107매지내 제39.40.38.29호.

망우동
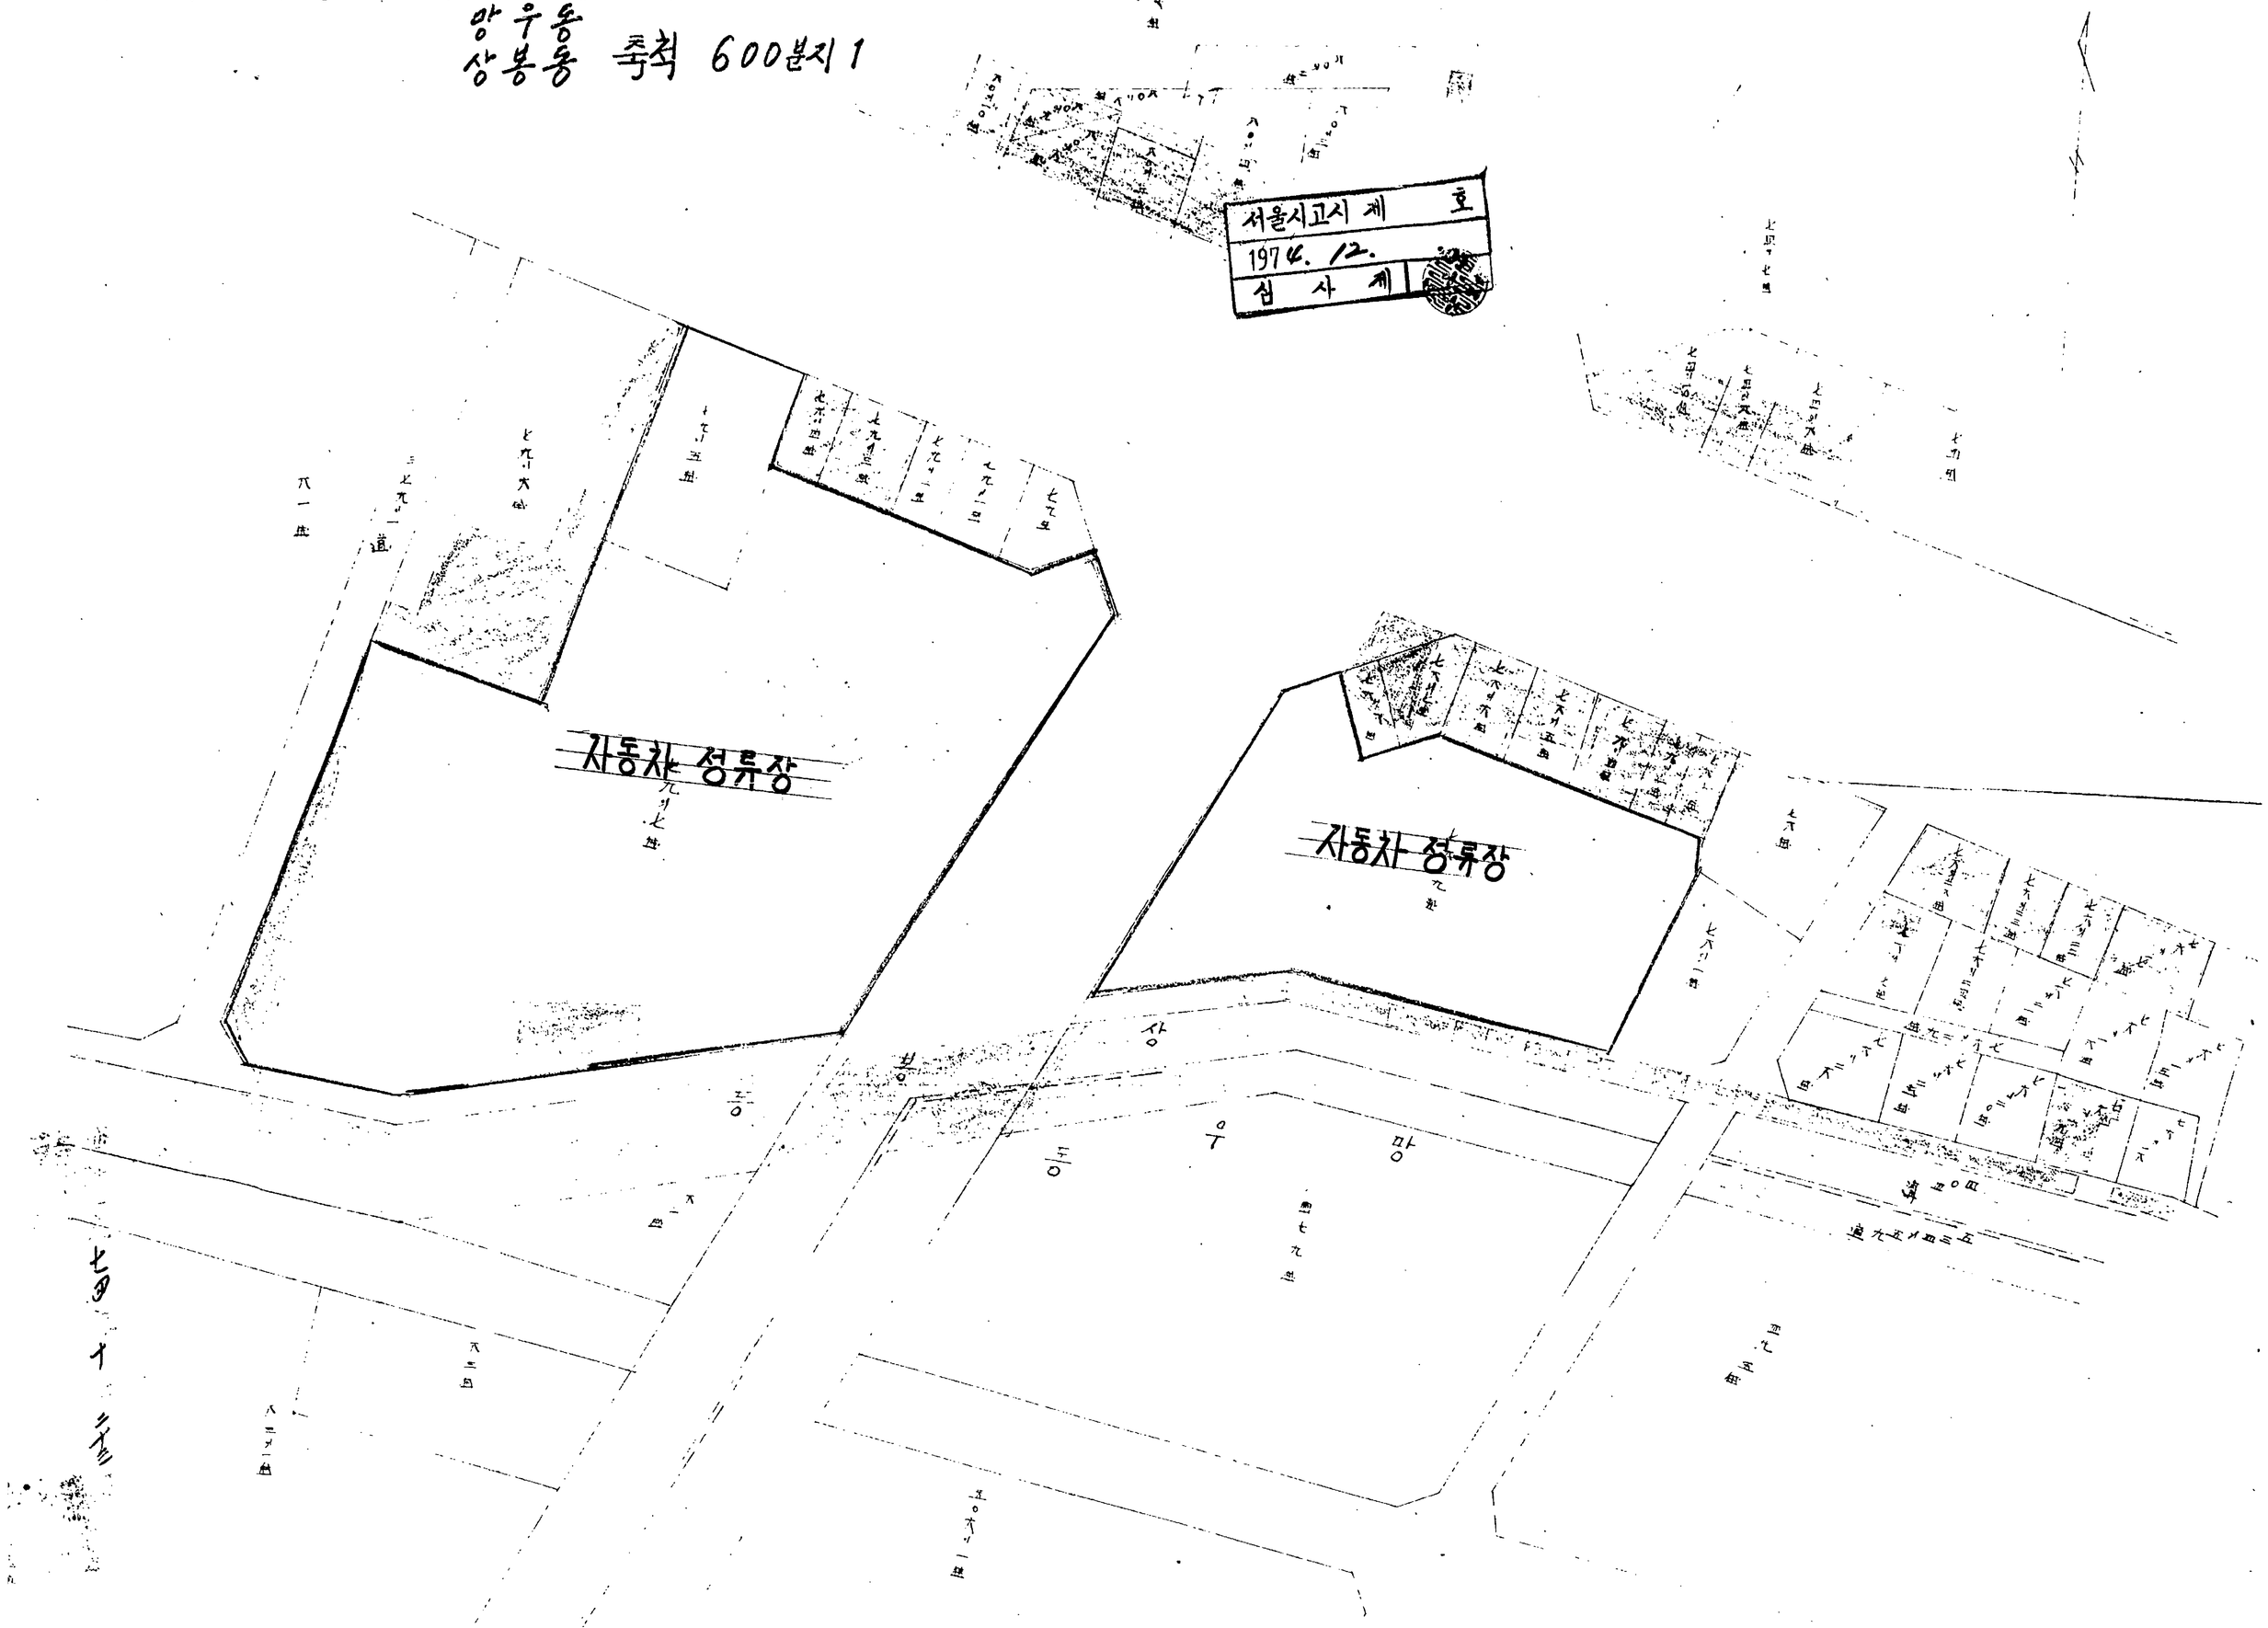
상봉동 축척 600분지 1