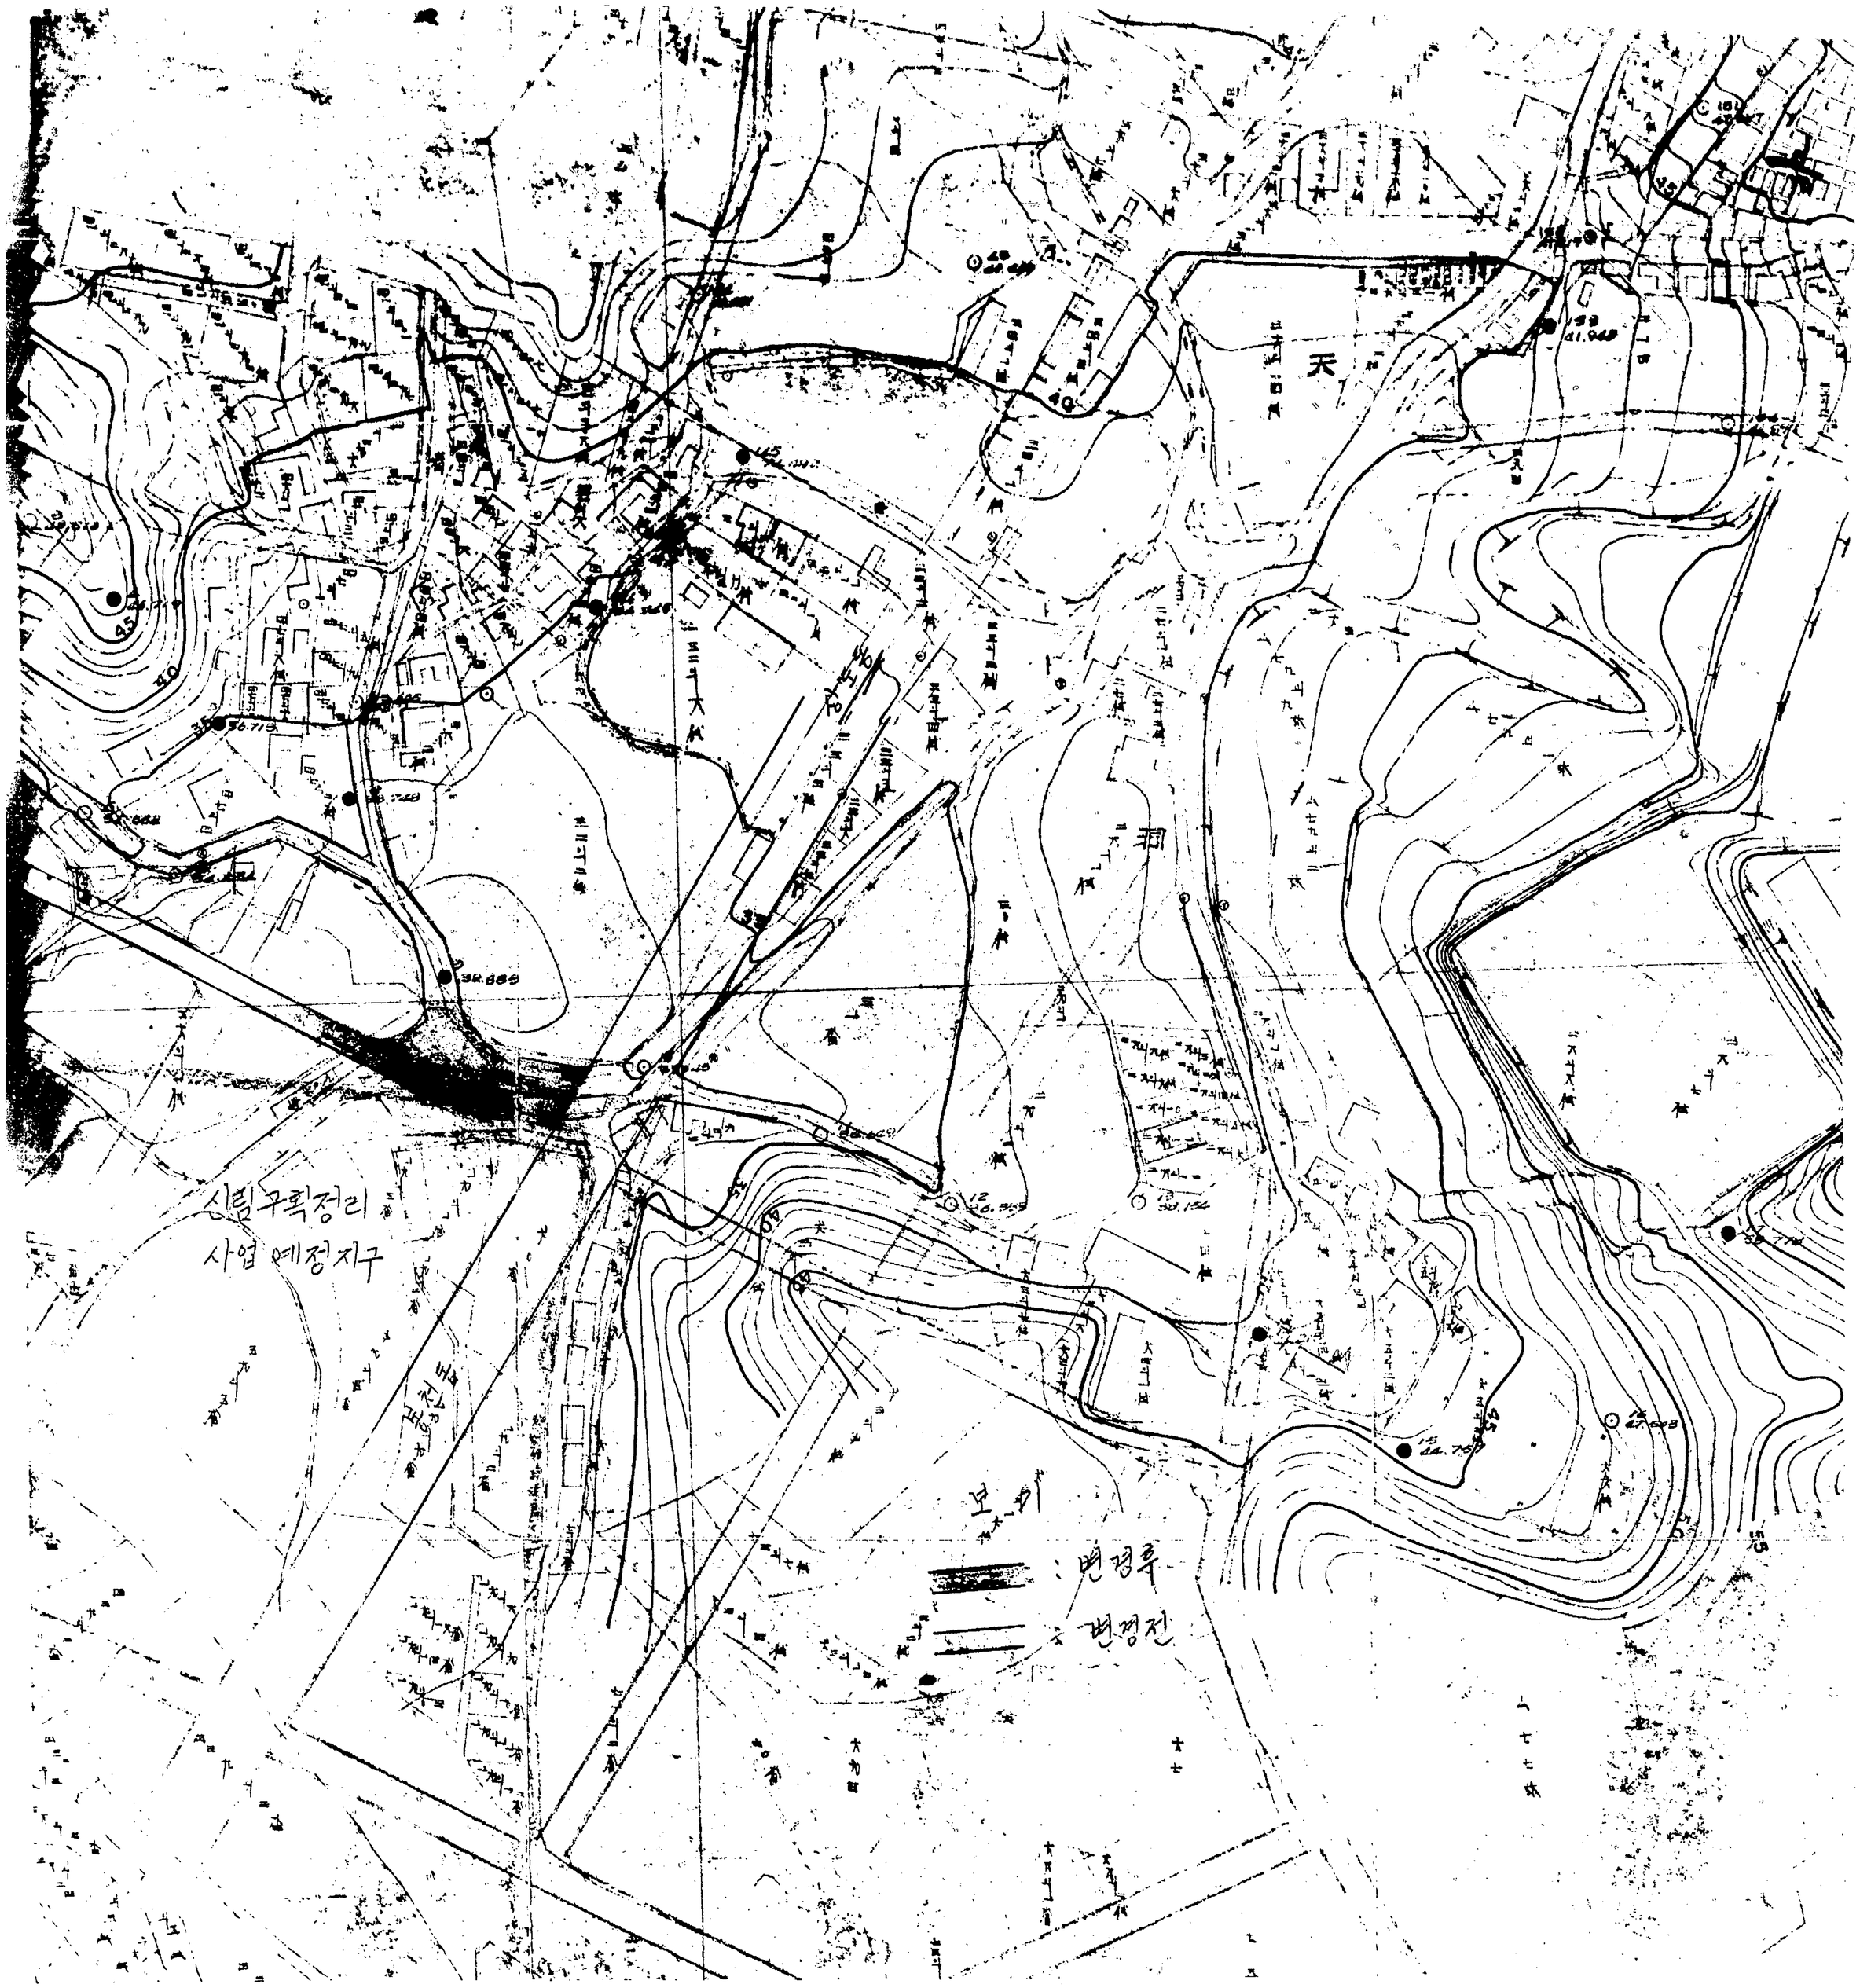
시림구획정리
사업 예정지구
: 변경후
: 변경전

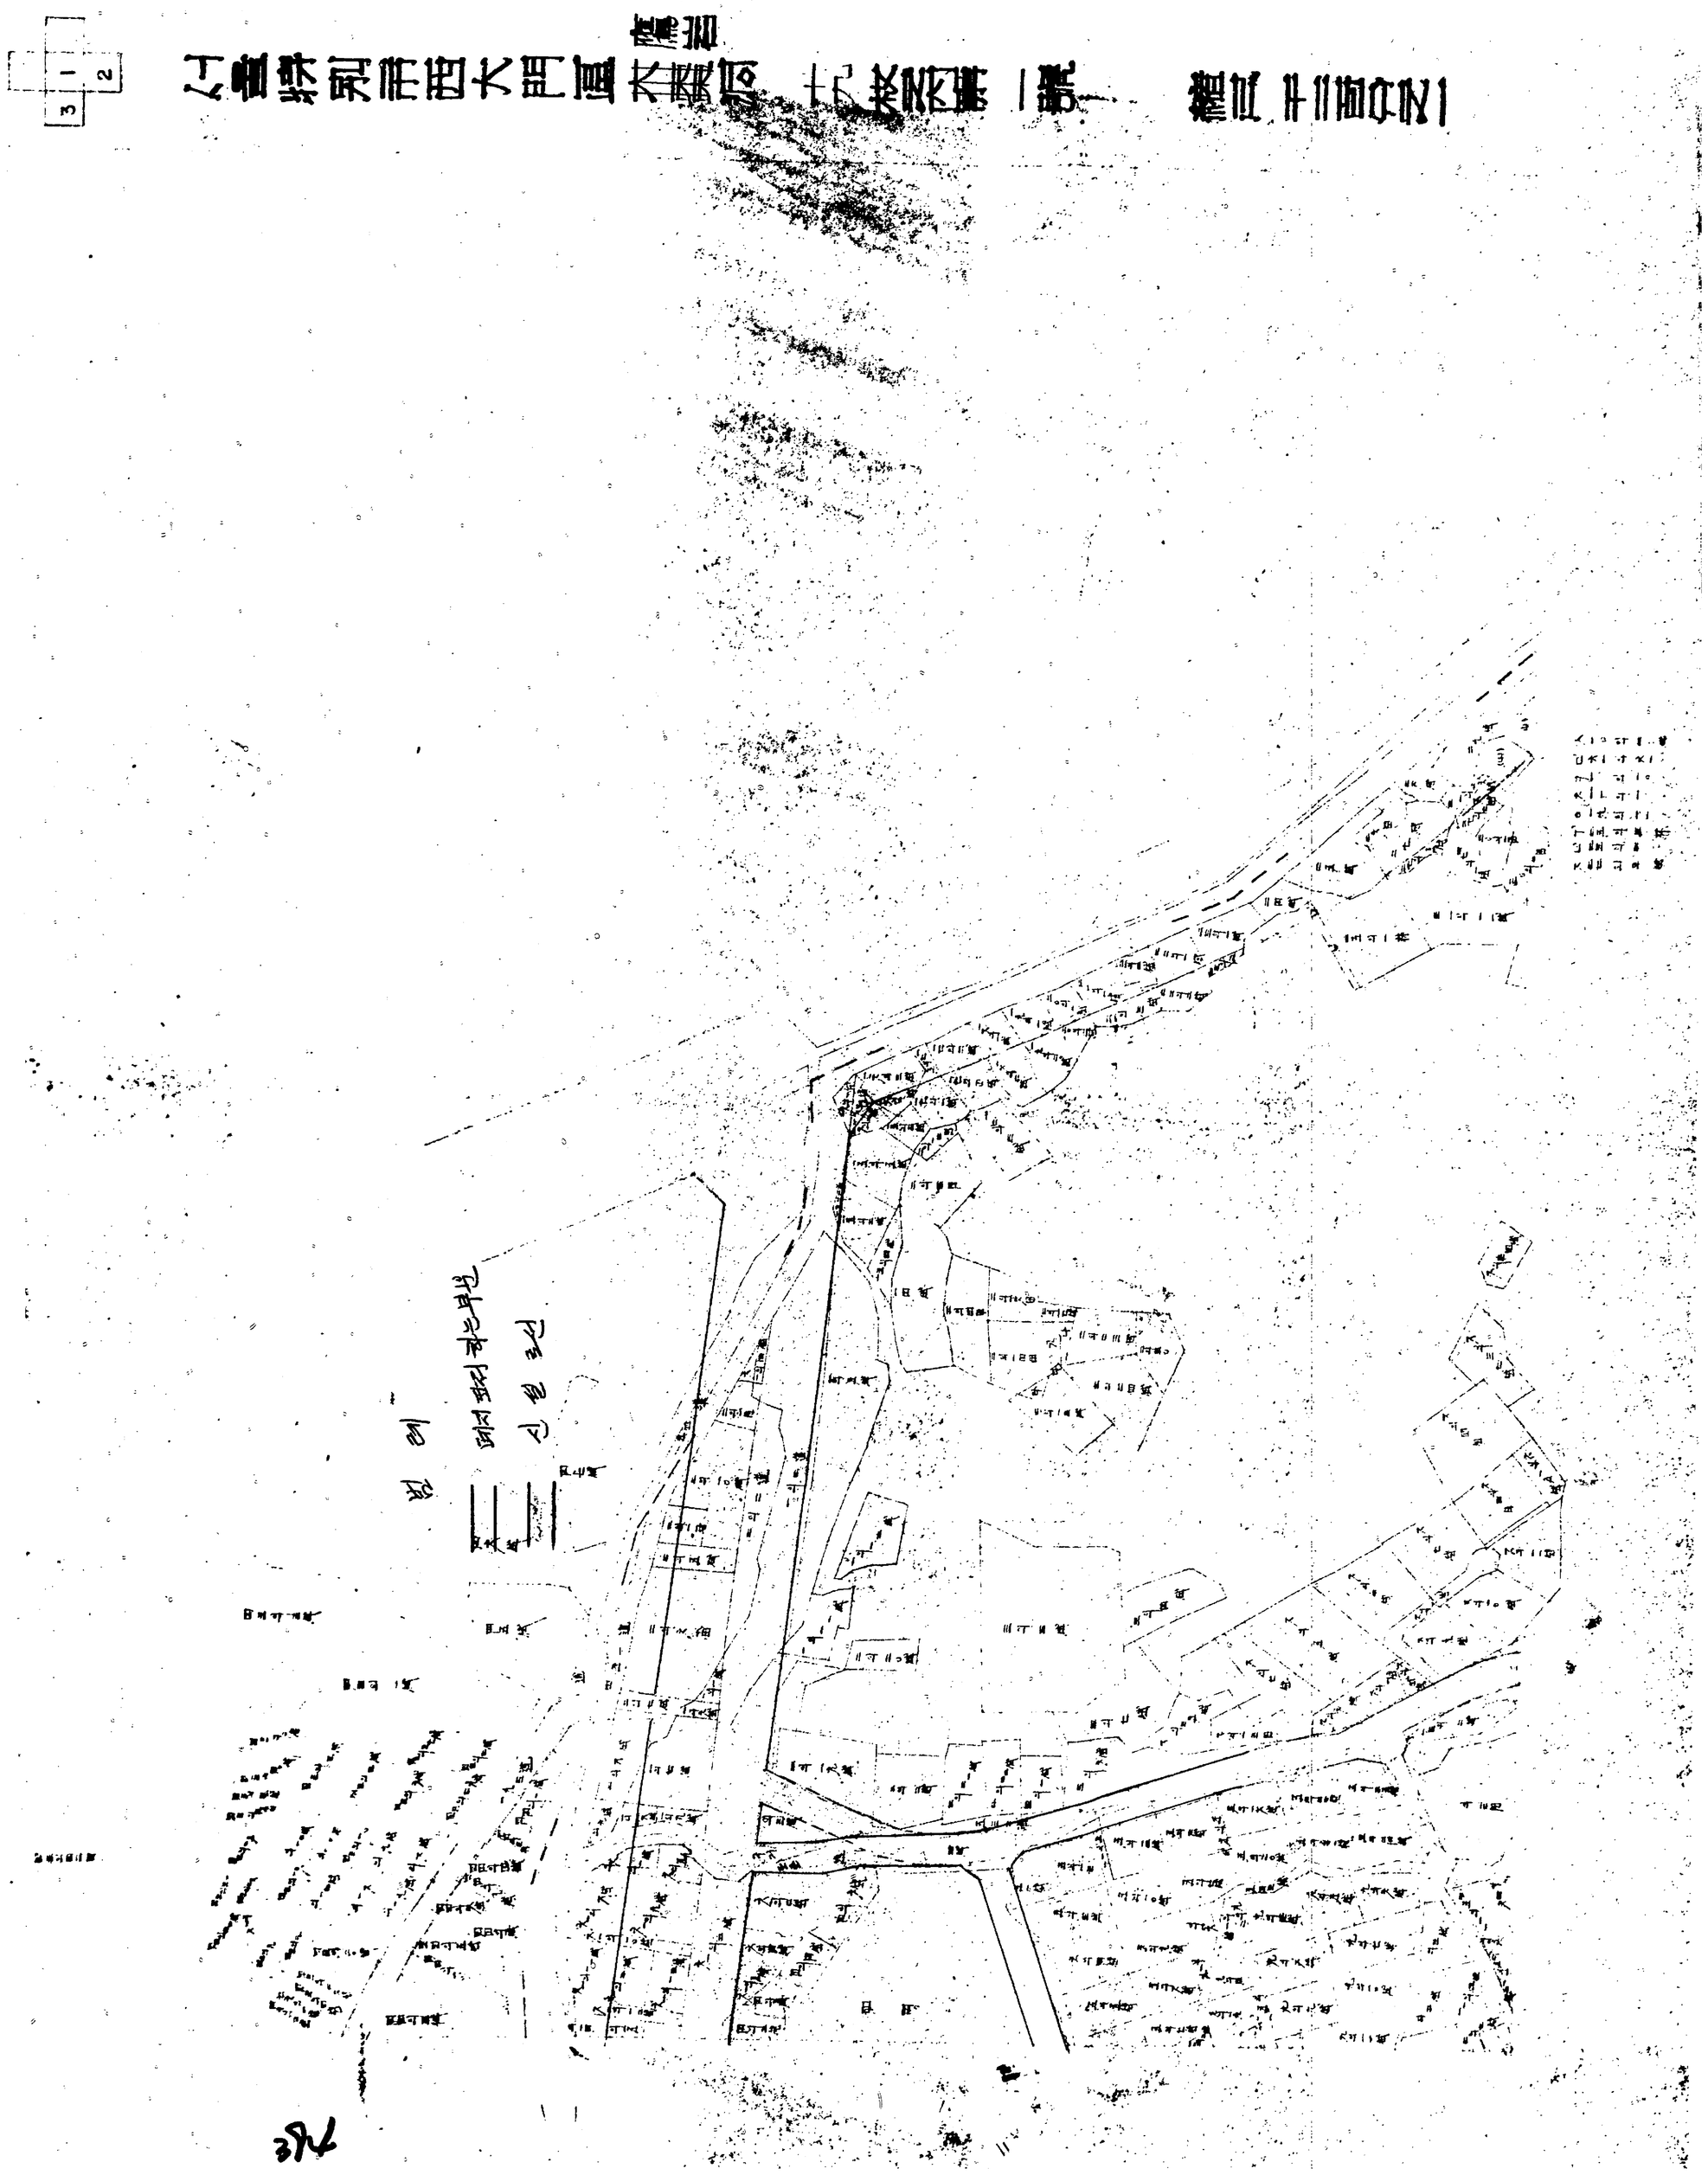
3
1
2
신 설 노 선

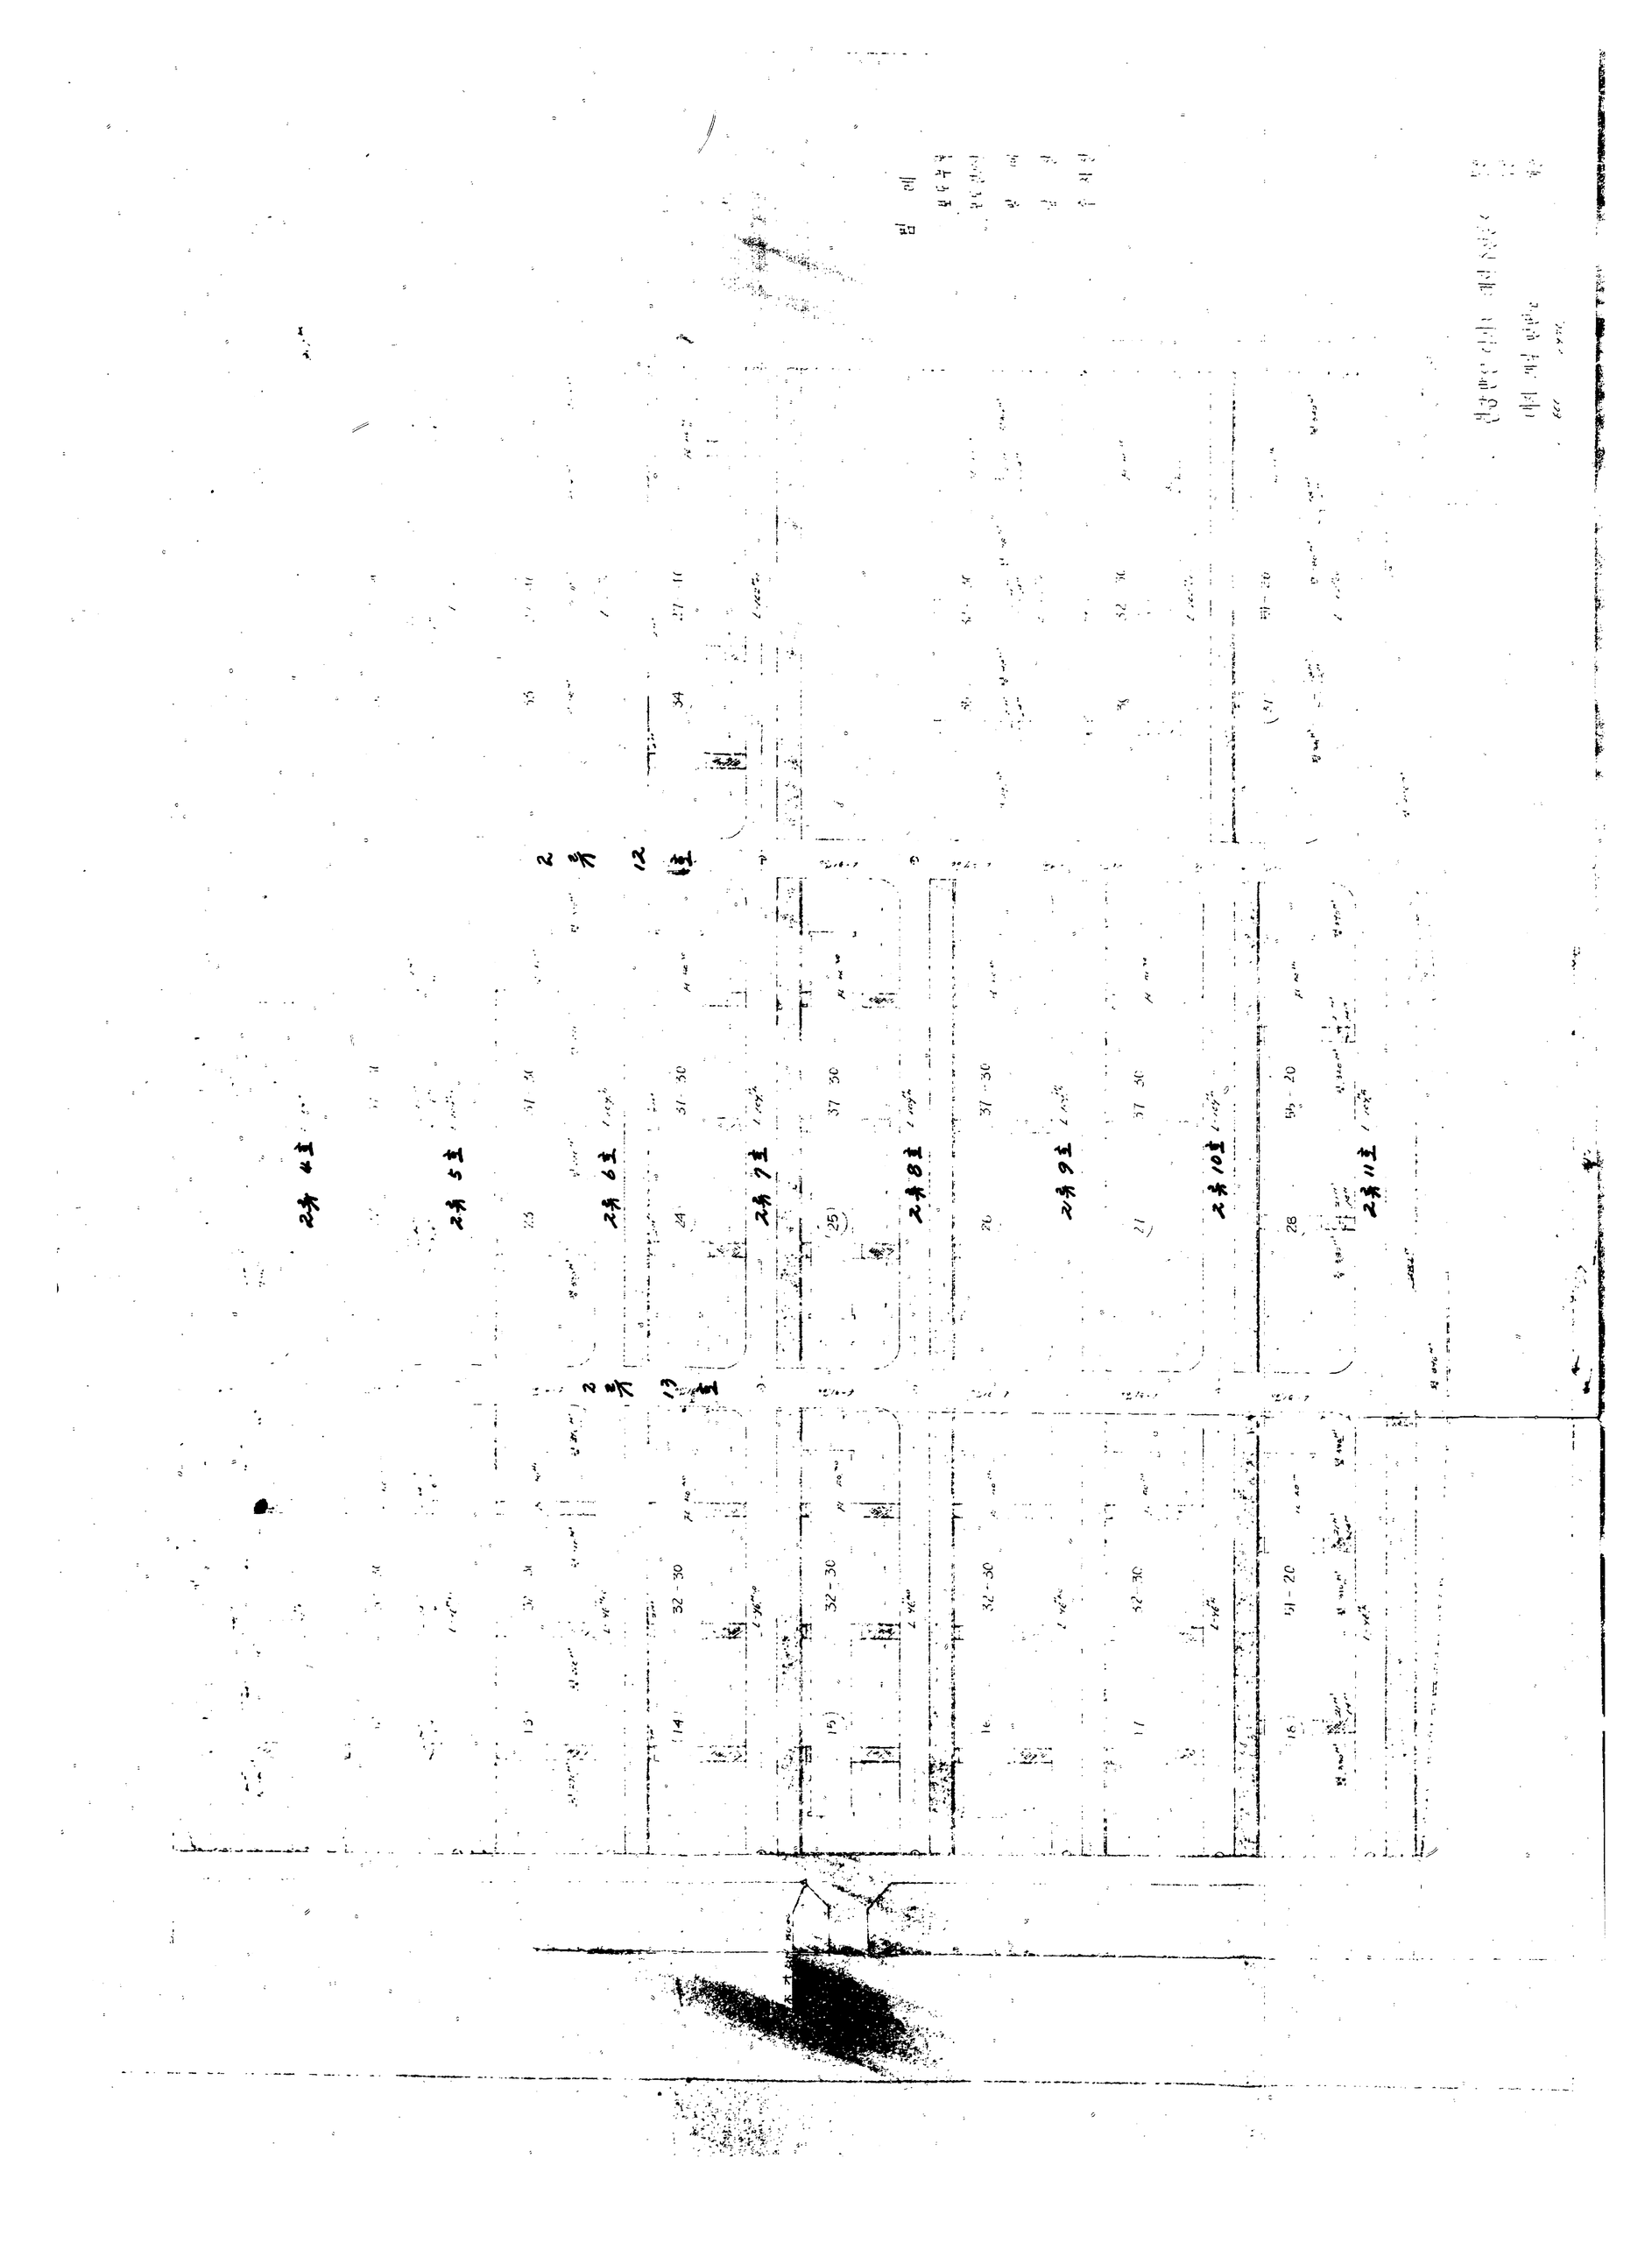
32-30
31-20