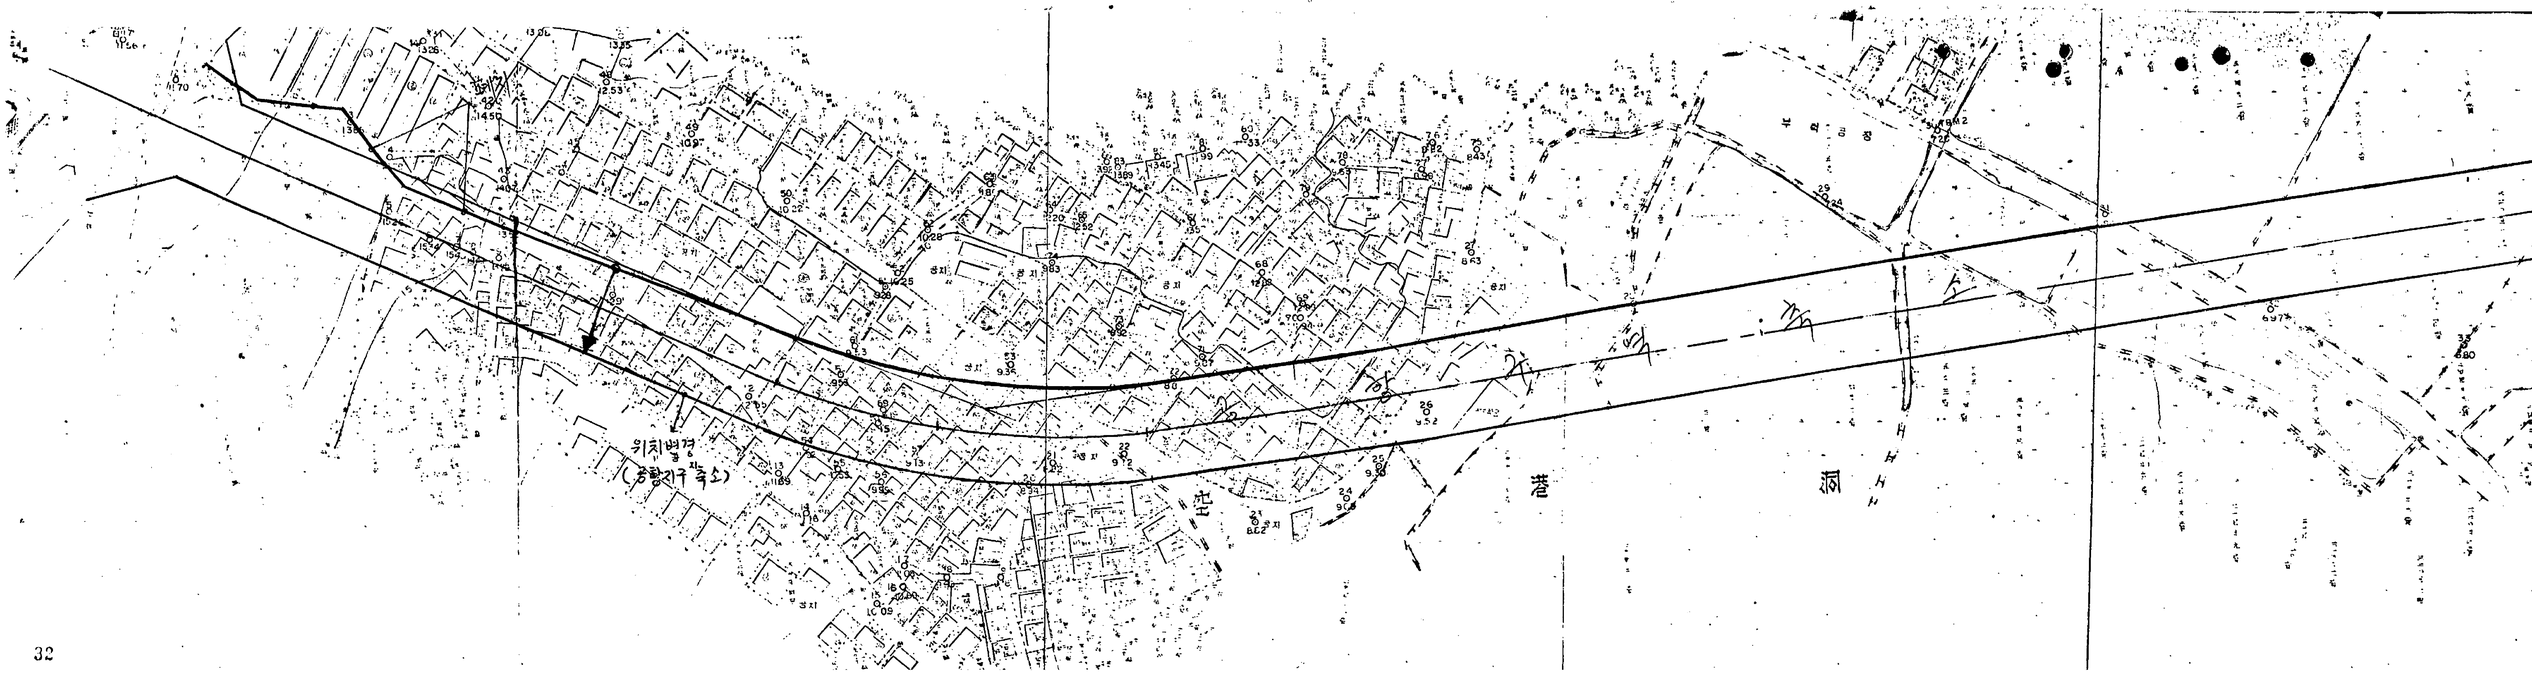
위치변경
(중량지구 축소)
空
港
洞

제2-83