마포염리지구주거환경개선사업지적도

지구 변경지정도

S=1:600

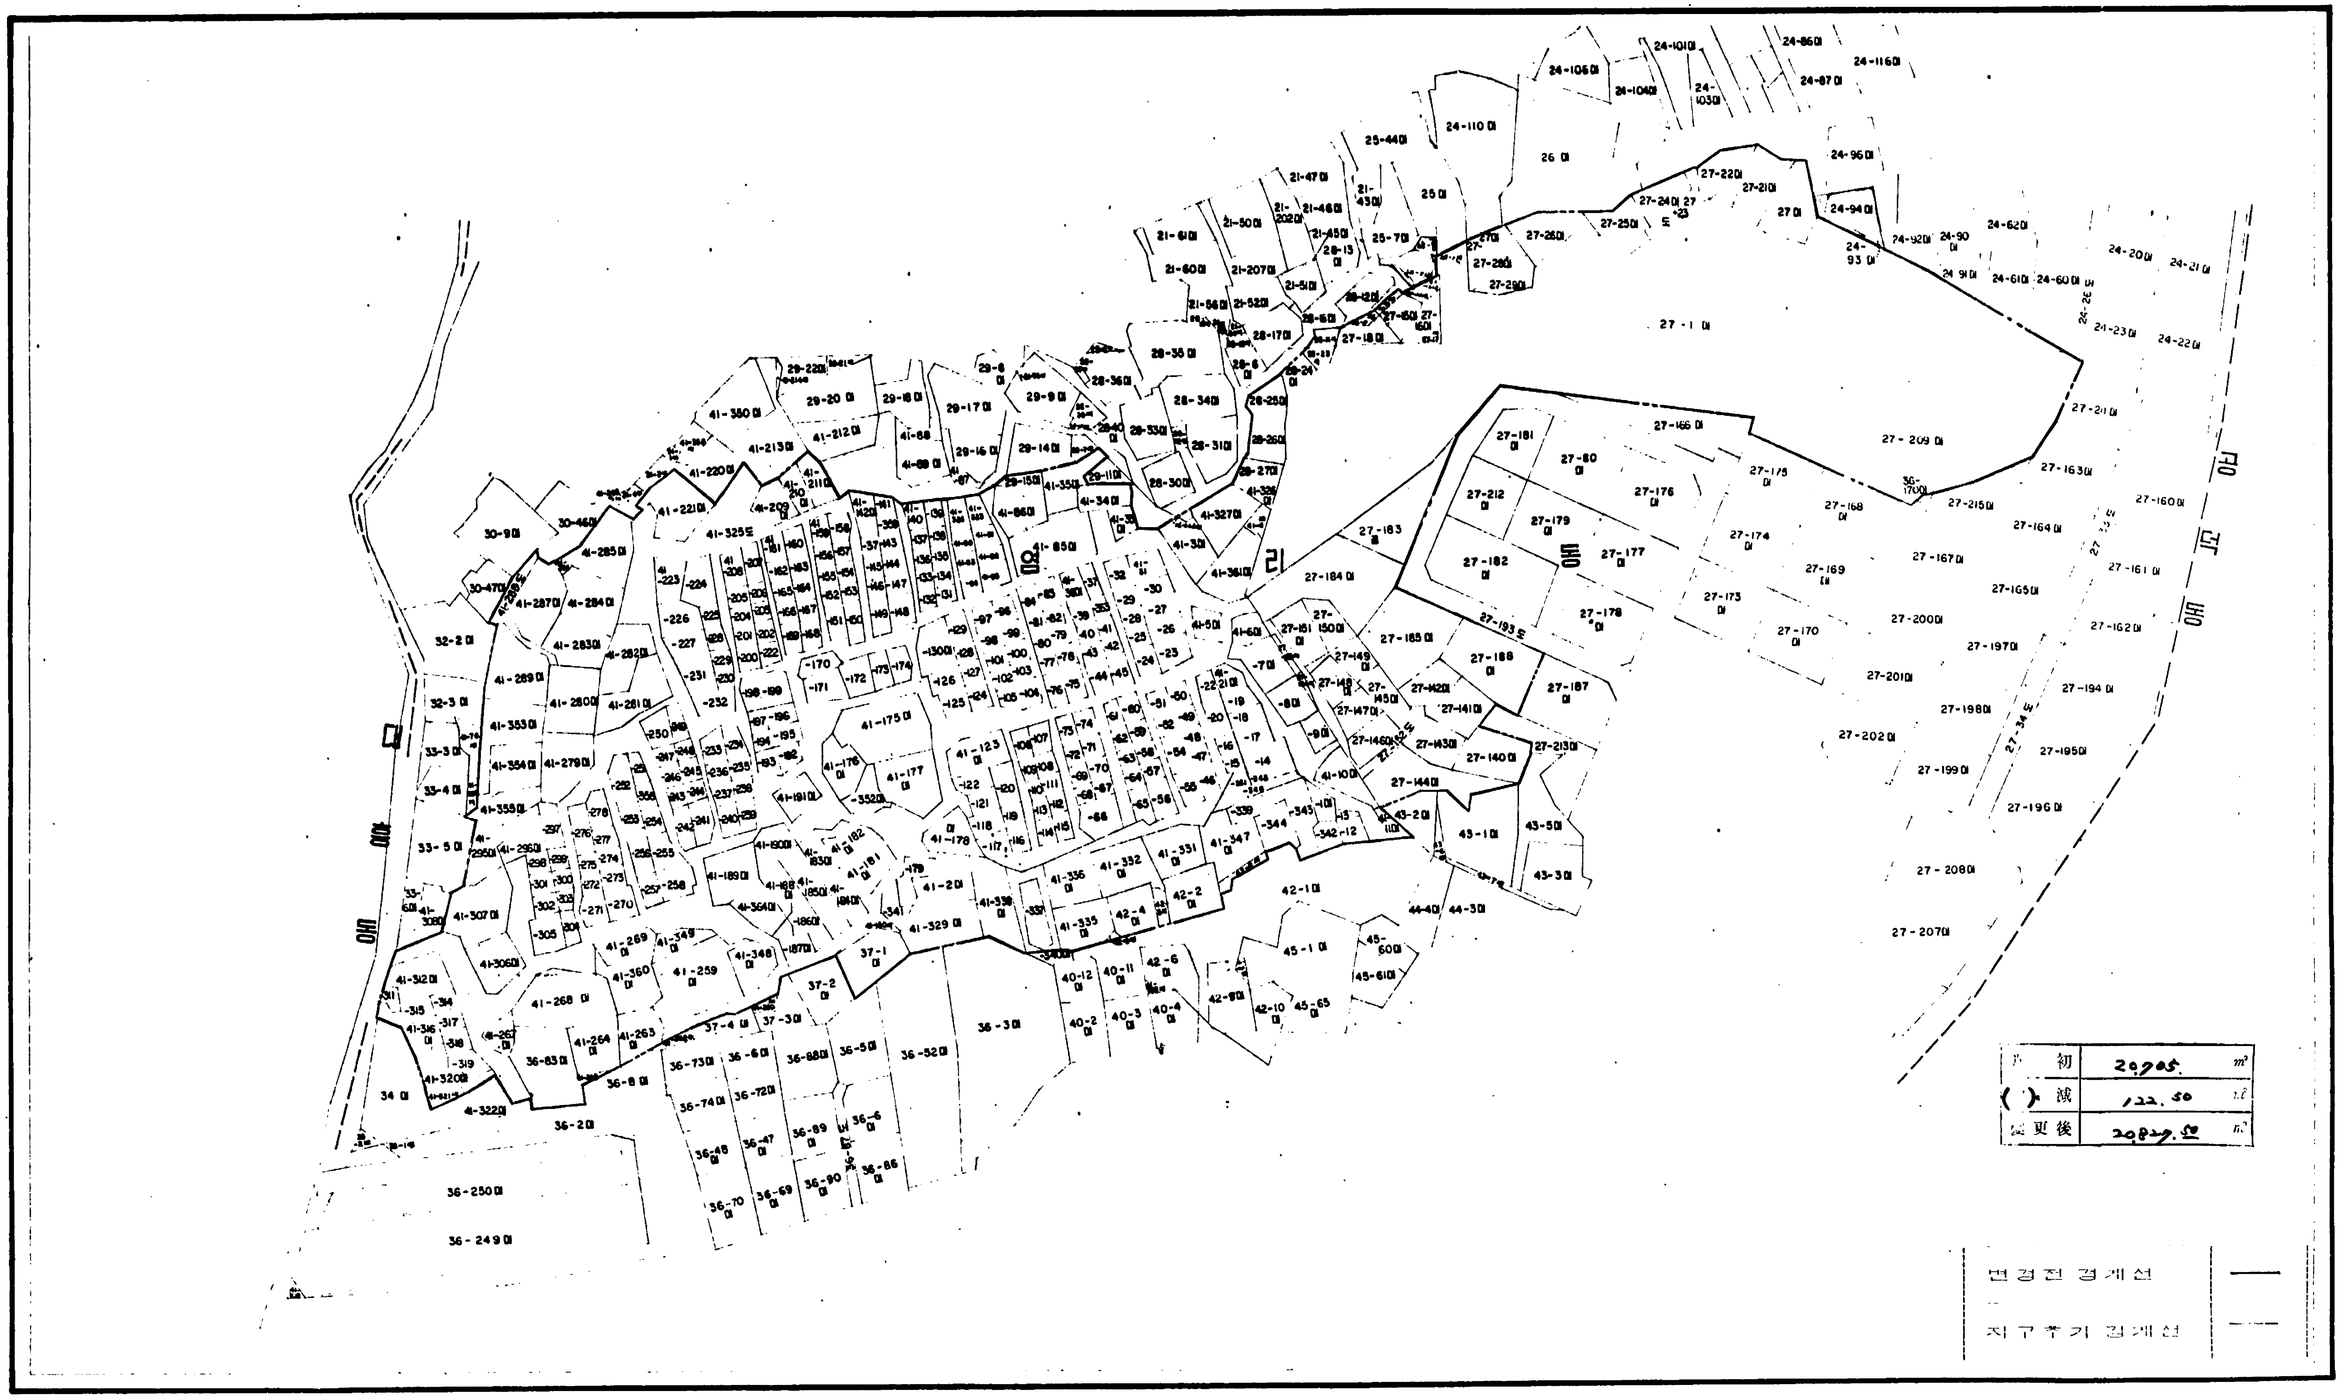

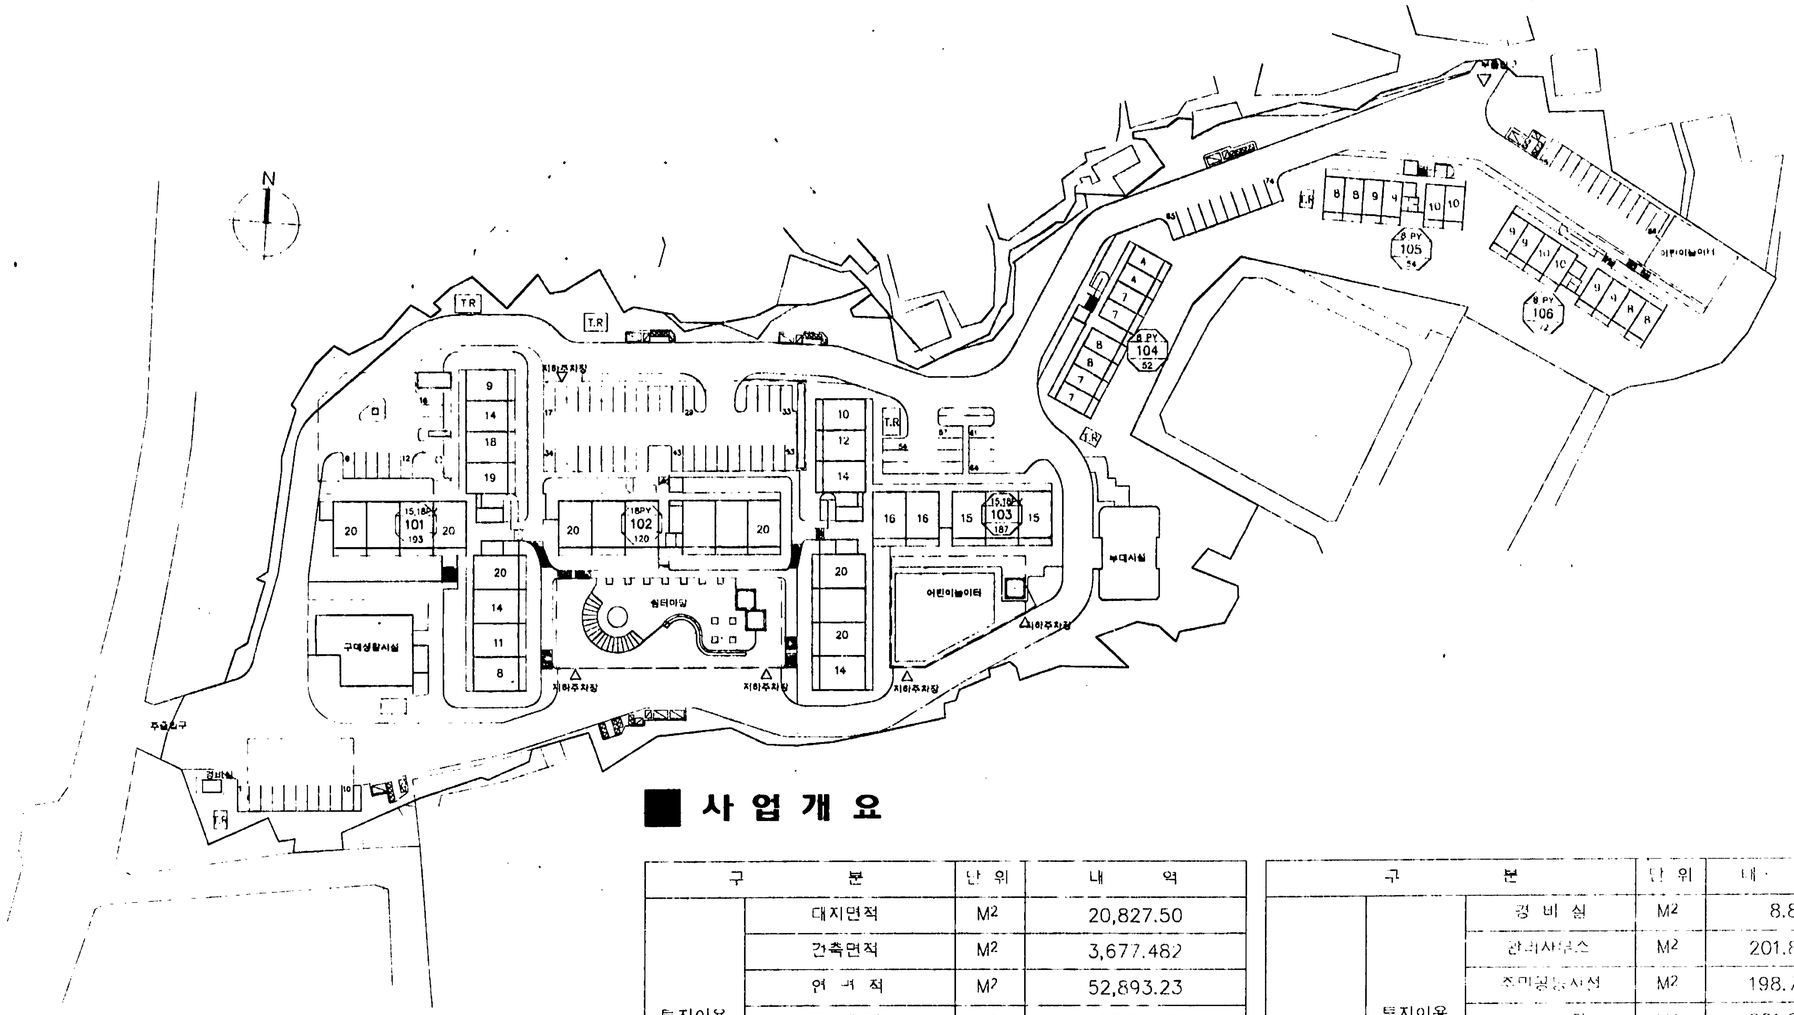

사 업 개 요

구 분		단 위	내 역
토지이용 계획	대지면적	M2	20,827.50
	건축면적	M2	3,677.482
	연 면 적	M2	52,893.23
	건 폐 율	M2	17.65 %
	용적율(산출면적)	M2	219.54 %
	도로율(산출면적)	M2	21.05%(4,384.18)
	녹지율(산출면적)	M2	36.60%(7,622.86)
건설호수	아파트 8 평형	호	178
	아파트 15 평형	호	96
	아파트 18 평형	호	404
	계	호	678
주 차 장	지하 주차장	M2	3,560.23
	지 상 주 차	대	87
	지 하 주 차	대	142
	계	대	229

구 분			단 위	내 역
부 대 복리시설	토지이용	경 비 실	M2	8.88
		관리사무소	M2	201.87
		주민공동시설	M2	198.77
		노 인 정	M2	201.87
		유 아 실	M2	201.87
		소 계	M2	813.26
	생활편의 시 설	약 국	M2	1 개소
		구매시설	M2	293.46
		생활시설	M2	487.08
		소 계	M2	780.54
	체육시설	어린이놀이터	M2	919.20
	기 타	지하저수조		

시울특별시
도시개발공사

원 본 대 조 필

株 新韓綜合建築士事務所