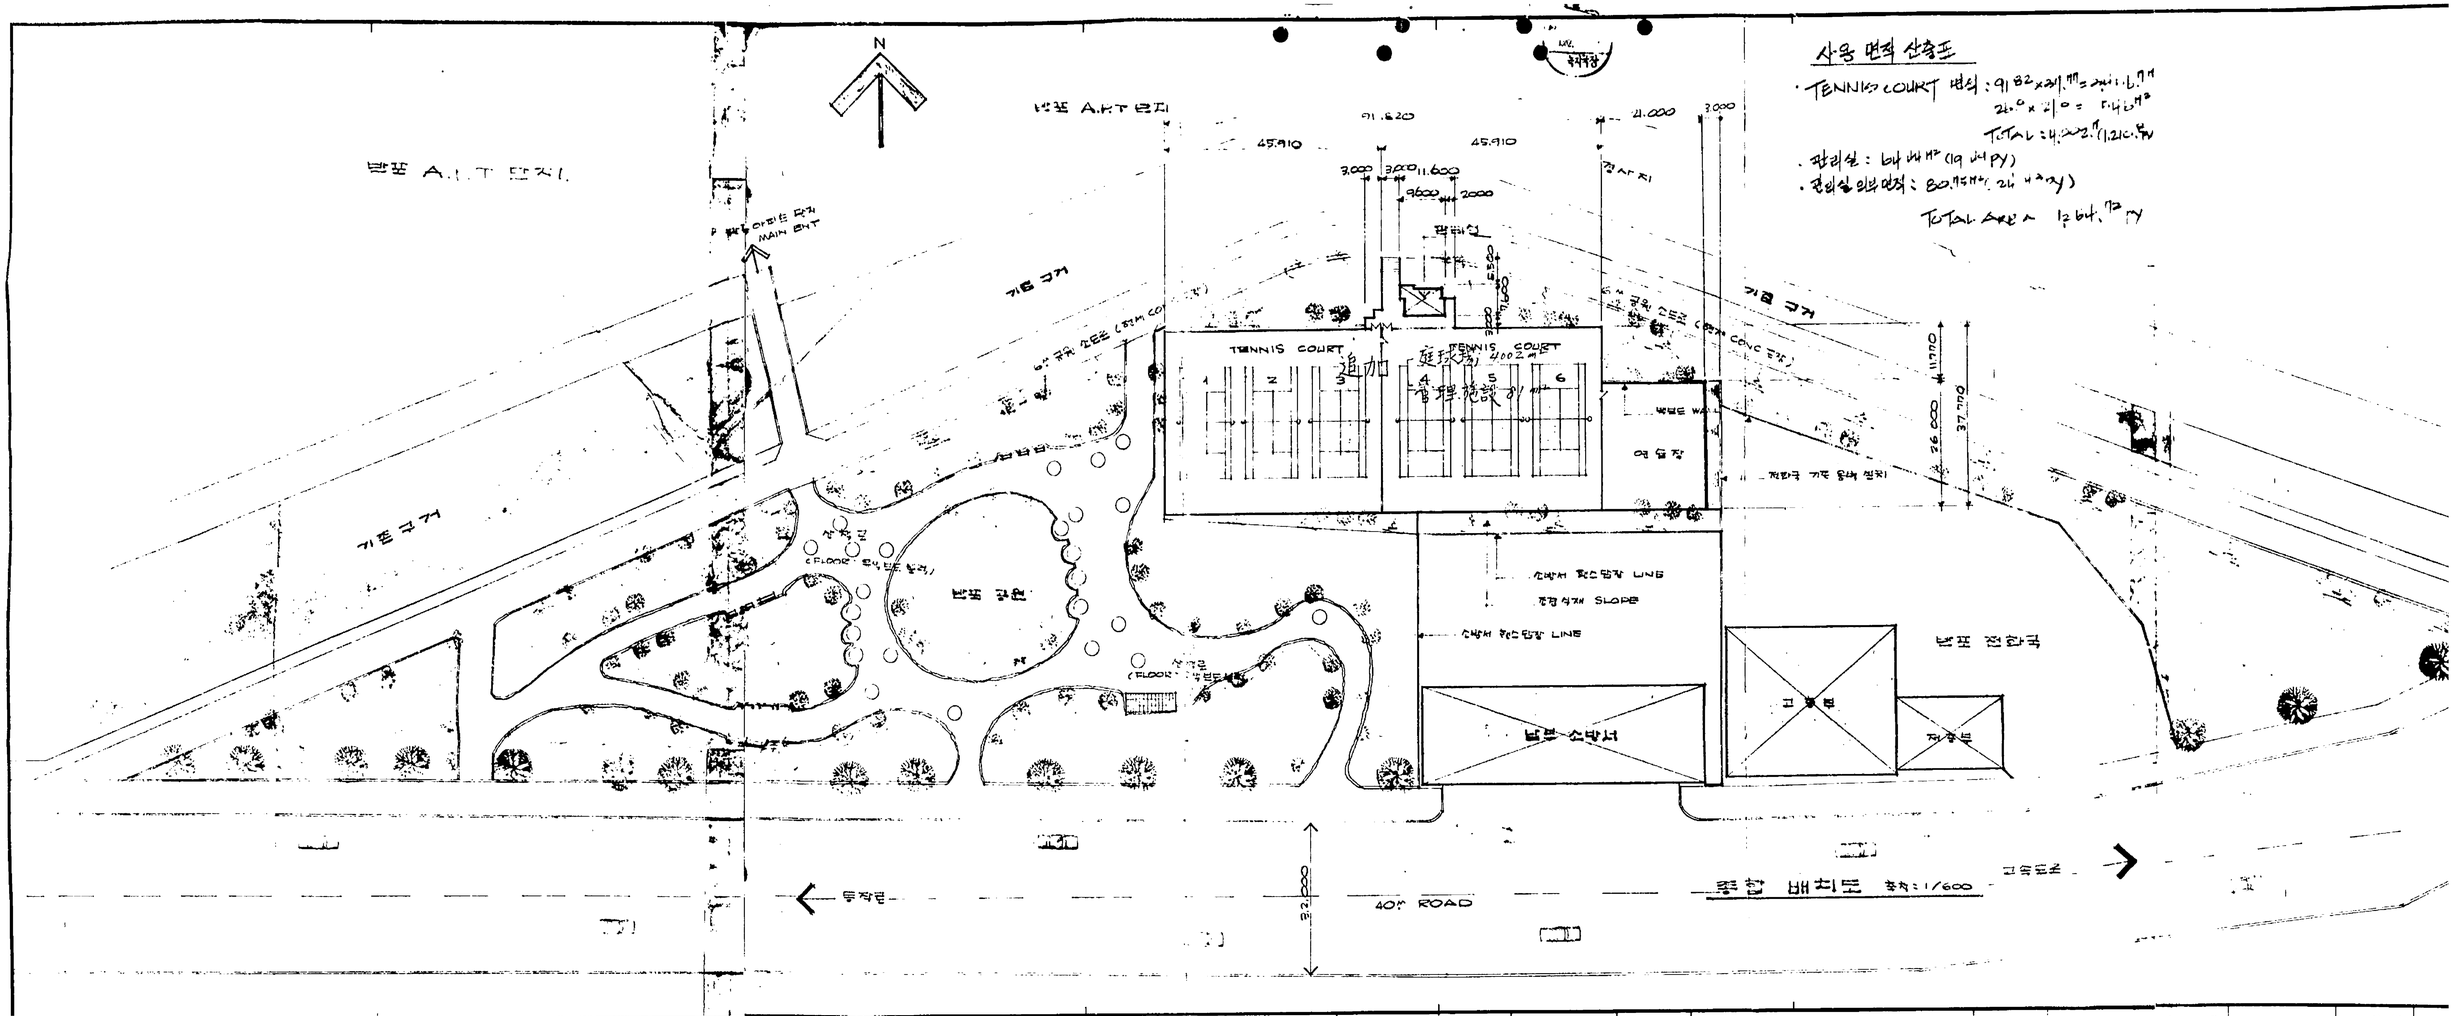

한국조형건축연구소 KOREA FORMATIVE ARCHITECTS	작성일 DATE	198	담당 DRAWN		설계 ARCHITECT		공사명 PROJECT		도면번호 DRAWING NO		공사명 PROJECT
	축척 SCALE	1/ 1/	검토 CHKD		승인 APPROVED		도면명		분류 및 호 SHEET NO		
한국조형건축연구소 KOREA FORMATIVE ARCHITECTS	작성일 DATE	1982. 5.	담당 DRAWN		설계 ARCHITECT		공사명 PROJECT		도면번호 DRAWING NO		
	축척 SCALE	1/600. 1/	검토 CHKD		승인 APPROVED		도면명	종합 배치도.	분류 및 호 SHEET NO		

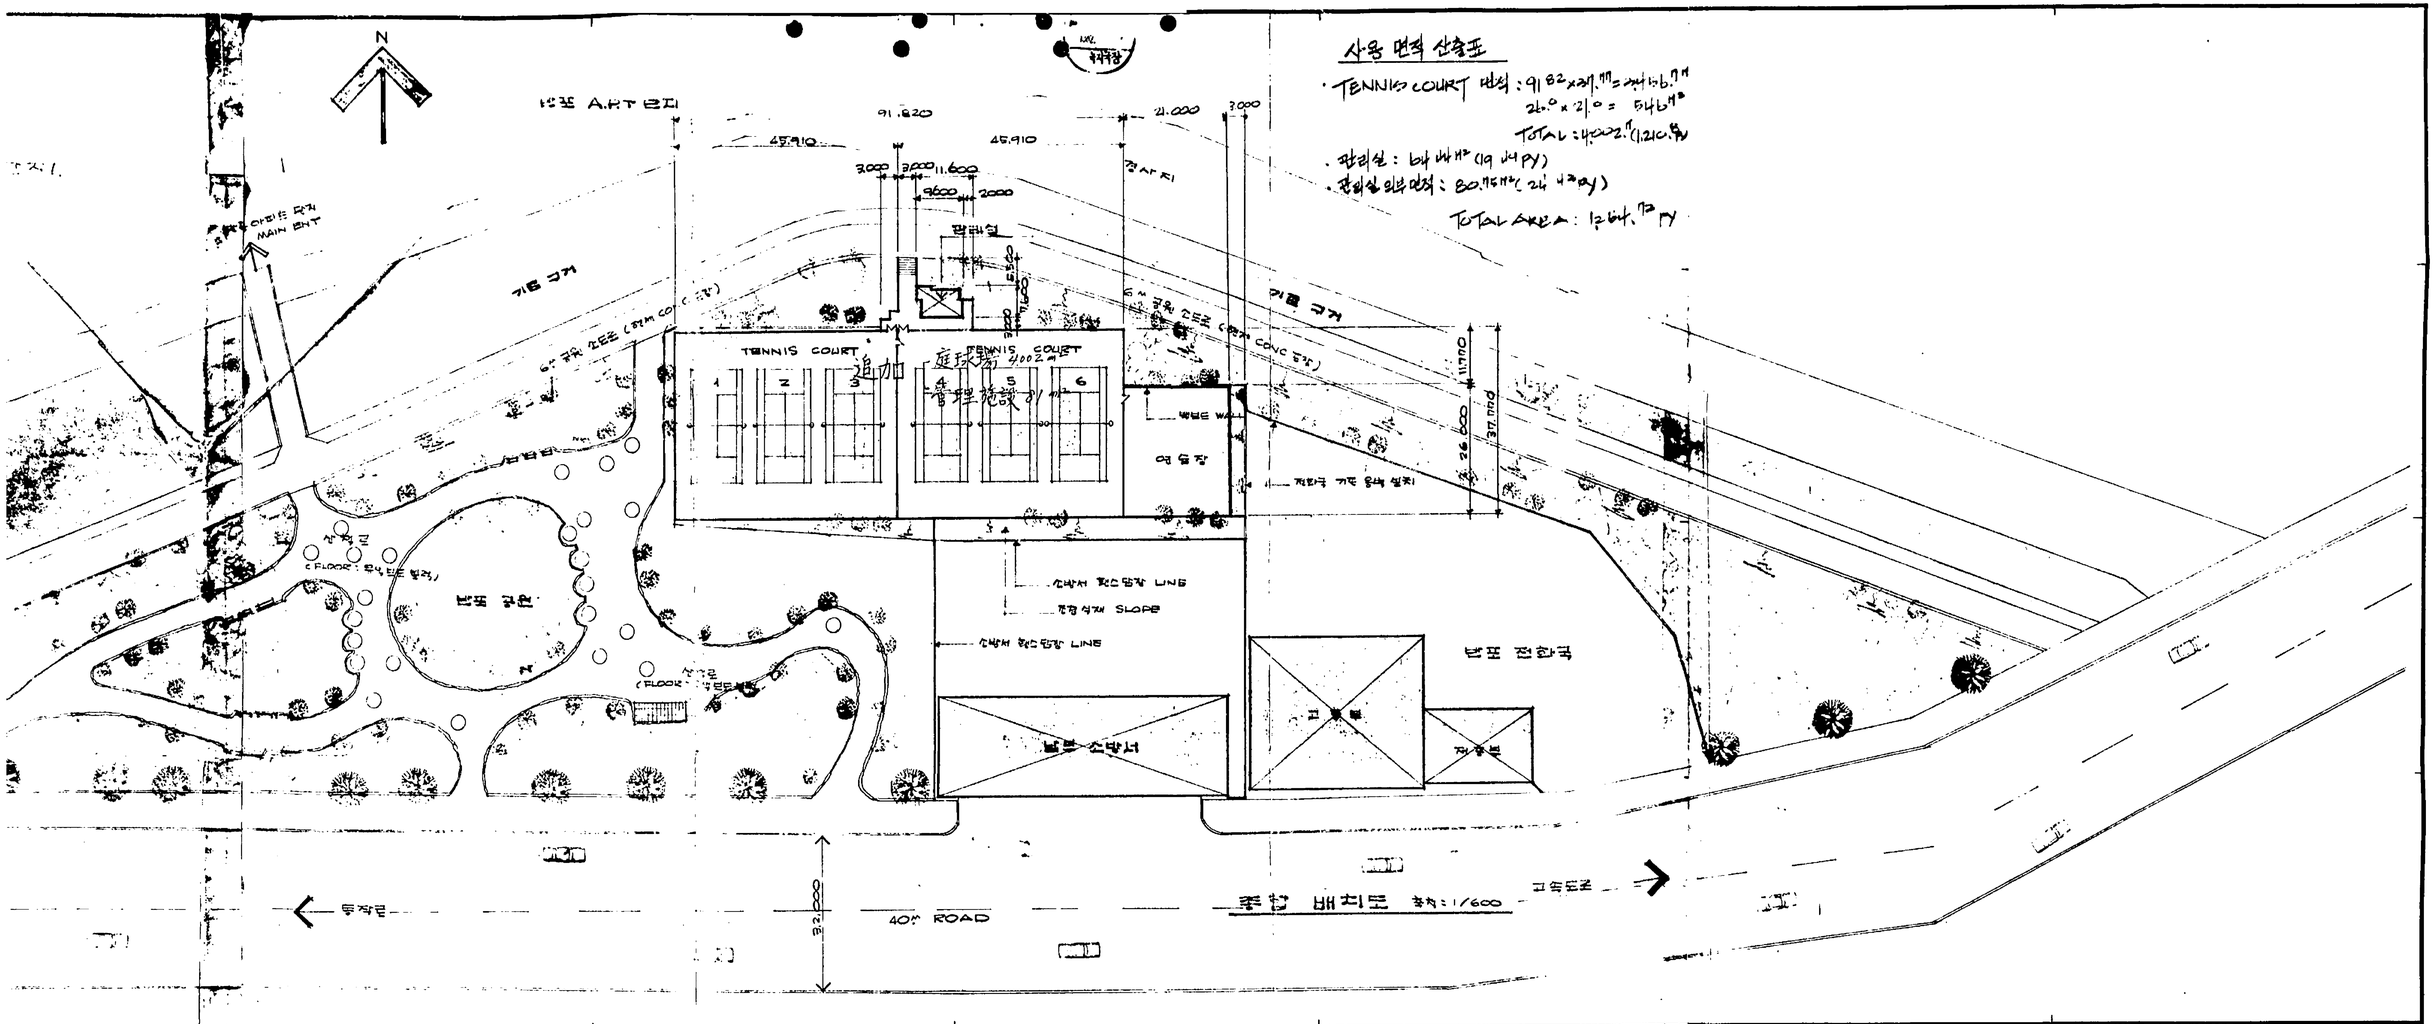

사용 면적 산출표



담당 DRWN		한국조형건축연구소 KOREA FORMATIVE ARCHITECTS	작성일 DATE	1982. 5.	담당 DRWN		설계 ARCHITECT		공사명 PROJECT		도면번호 DRAWING NO	A-01	설계 ARCHITECT		공사명 PROJECT		도면번호 DRAWING NO	—
검토 CHKD			축척 SCALE	1/600. 1/	검토 CHKD		승인 APPROVED		도면명	종합 배치도	분류번호 SHEET NO	—	승인 APPROVED		도면명		분류번호 SHEET NO	T —