

# 기안용지

분류기호 문서번호	501222 기 (전화번호 )	건결규정	조 항 건결사항	
처리기간	사 결			
시행일자	80.11.10			
보존년한	10년			
보조 기관	제2부서장	김영민	법무담당관 (24안당사) 심사필	
	도시계획국장	김영민		
	도시계획과장	김영민		
기안책임자	정한영 80.10.10	조		
경유	각안참조		공	
수신	고시제 80호	신	공	
참조			공	
제부	도시계획시설(고속철도) 변경결정및 지적승인			
제1안. 내부결재				
1. 당사 관내 도시 계획 시설(고속철도) 제하철 2호선 지소문 정차장및 지하철 승로선로의 승환편의를 위해 시행할 정차장과 연결이 아른 위치 일부 변경고자 도시 계획법 제12조 및 제13조의 가정과 건설부 고시 제463호(79.12.11)의 권관유일 사항에 의거 다음과 같이 변경 결정 및 지적승인코자 합니다.				정서
2. 본건은 당사 제10차(80. P. 26) 도시 계획 위원회의 심의 가결된 사항입니다.				판인
제2안. 고시안				
서울특별시 고시 제 80호				발송
도시계획시설(고속철도) 변경결정및 지적승인				
1. 서울특별시 도시 계획 시설(고속철도)을 도시				

제47조 제12호 및 제13호의 개정과 건설부 고시 제 63호(79.12.11)의 권한 위임 사항에 의거 다음과 같이 변경 결정 및 지적승인 하겠기 이를 고시 한다.

2. 한계 도서는 서울특별시 도시계획 구역과 관할 구청 시민봉사실 및 도시정비과에 비치하여 도리 소구라 및 이해 관계인에게 보입니다.

1980. 10  
서울특별시감.

고속철도(부대시설) 변경 결정 및 지적승인 조서

구분	시설명	위치	면적(㎡)	연장(㎞)	변경(㎡)	비고
기정	서소문정차장	중앙일보사 앞	20	2.05	5,140	
변경	"	서소문동 76번지 앞	17	2.05	3,500	1필지

별첨 도면 표시와 같음(도면생략)

제3안

수신: 건설부 장관  
발신: 서울  
제목: 등 건

1. 당시 도시계획시설(고속철도)을 별첨과 같이 고시 하겠기 보고 합니다.

첨부: 고시문 사본 및 도면 1부.  
변경 사유서 1부.

제4안

수신: 총무처 장관(문화공보관)  
발신: 서울(3)국  
제목: 관(서)보 게재 의뢰.

1. 다음과 같이 관(서)보 게재 의뢰 합니다.

가. 제재 구분 : 도시

나. 제재 내용 : 별첨 도시문 사본

다. 제재 건명 : 도시 계획 시설(고속철도) 변경 결정 및 지적승인

나. 근거 법규 : 도시계획법 제12조 및 제13조

첨부 : 도시문 사본 2(1)매

제5안

수신 : 중구청장

발신 : 시장

제목 : 동건

1. 지구 관내 도시 계획 시설(고속철도)을 별첨과 같이 변경 결정 및 지적승인 하시기. 통보하니 드면 점리 및 관제화에 통보하여 도시 계획 업무에 착수 하도록 할것.

첨부 : 도시문 사본 및 드면 1부

제6안

수신 : 지하철 본부장


발신 : 시장


제목 : 동건

1. 당시 도시 계획 시설(고속철도)을 별첨과 같이 변경 결정 및 지적승인 하시기 통보하니 업무에 착수 하기 바람

첨부 : 도시문 사본 및 드면 1부. 본


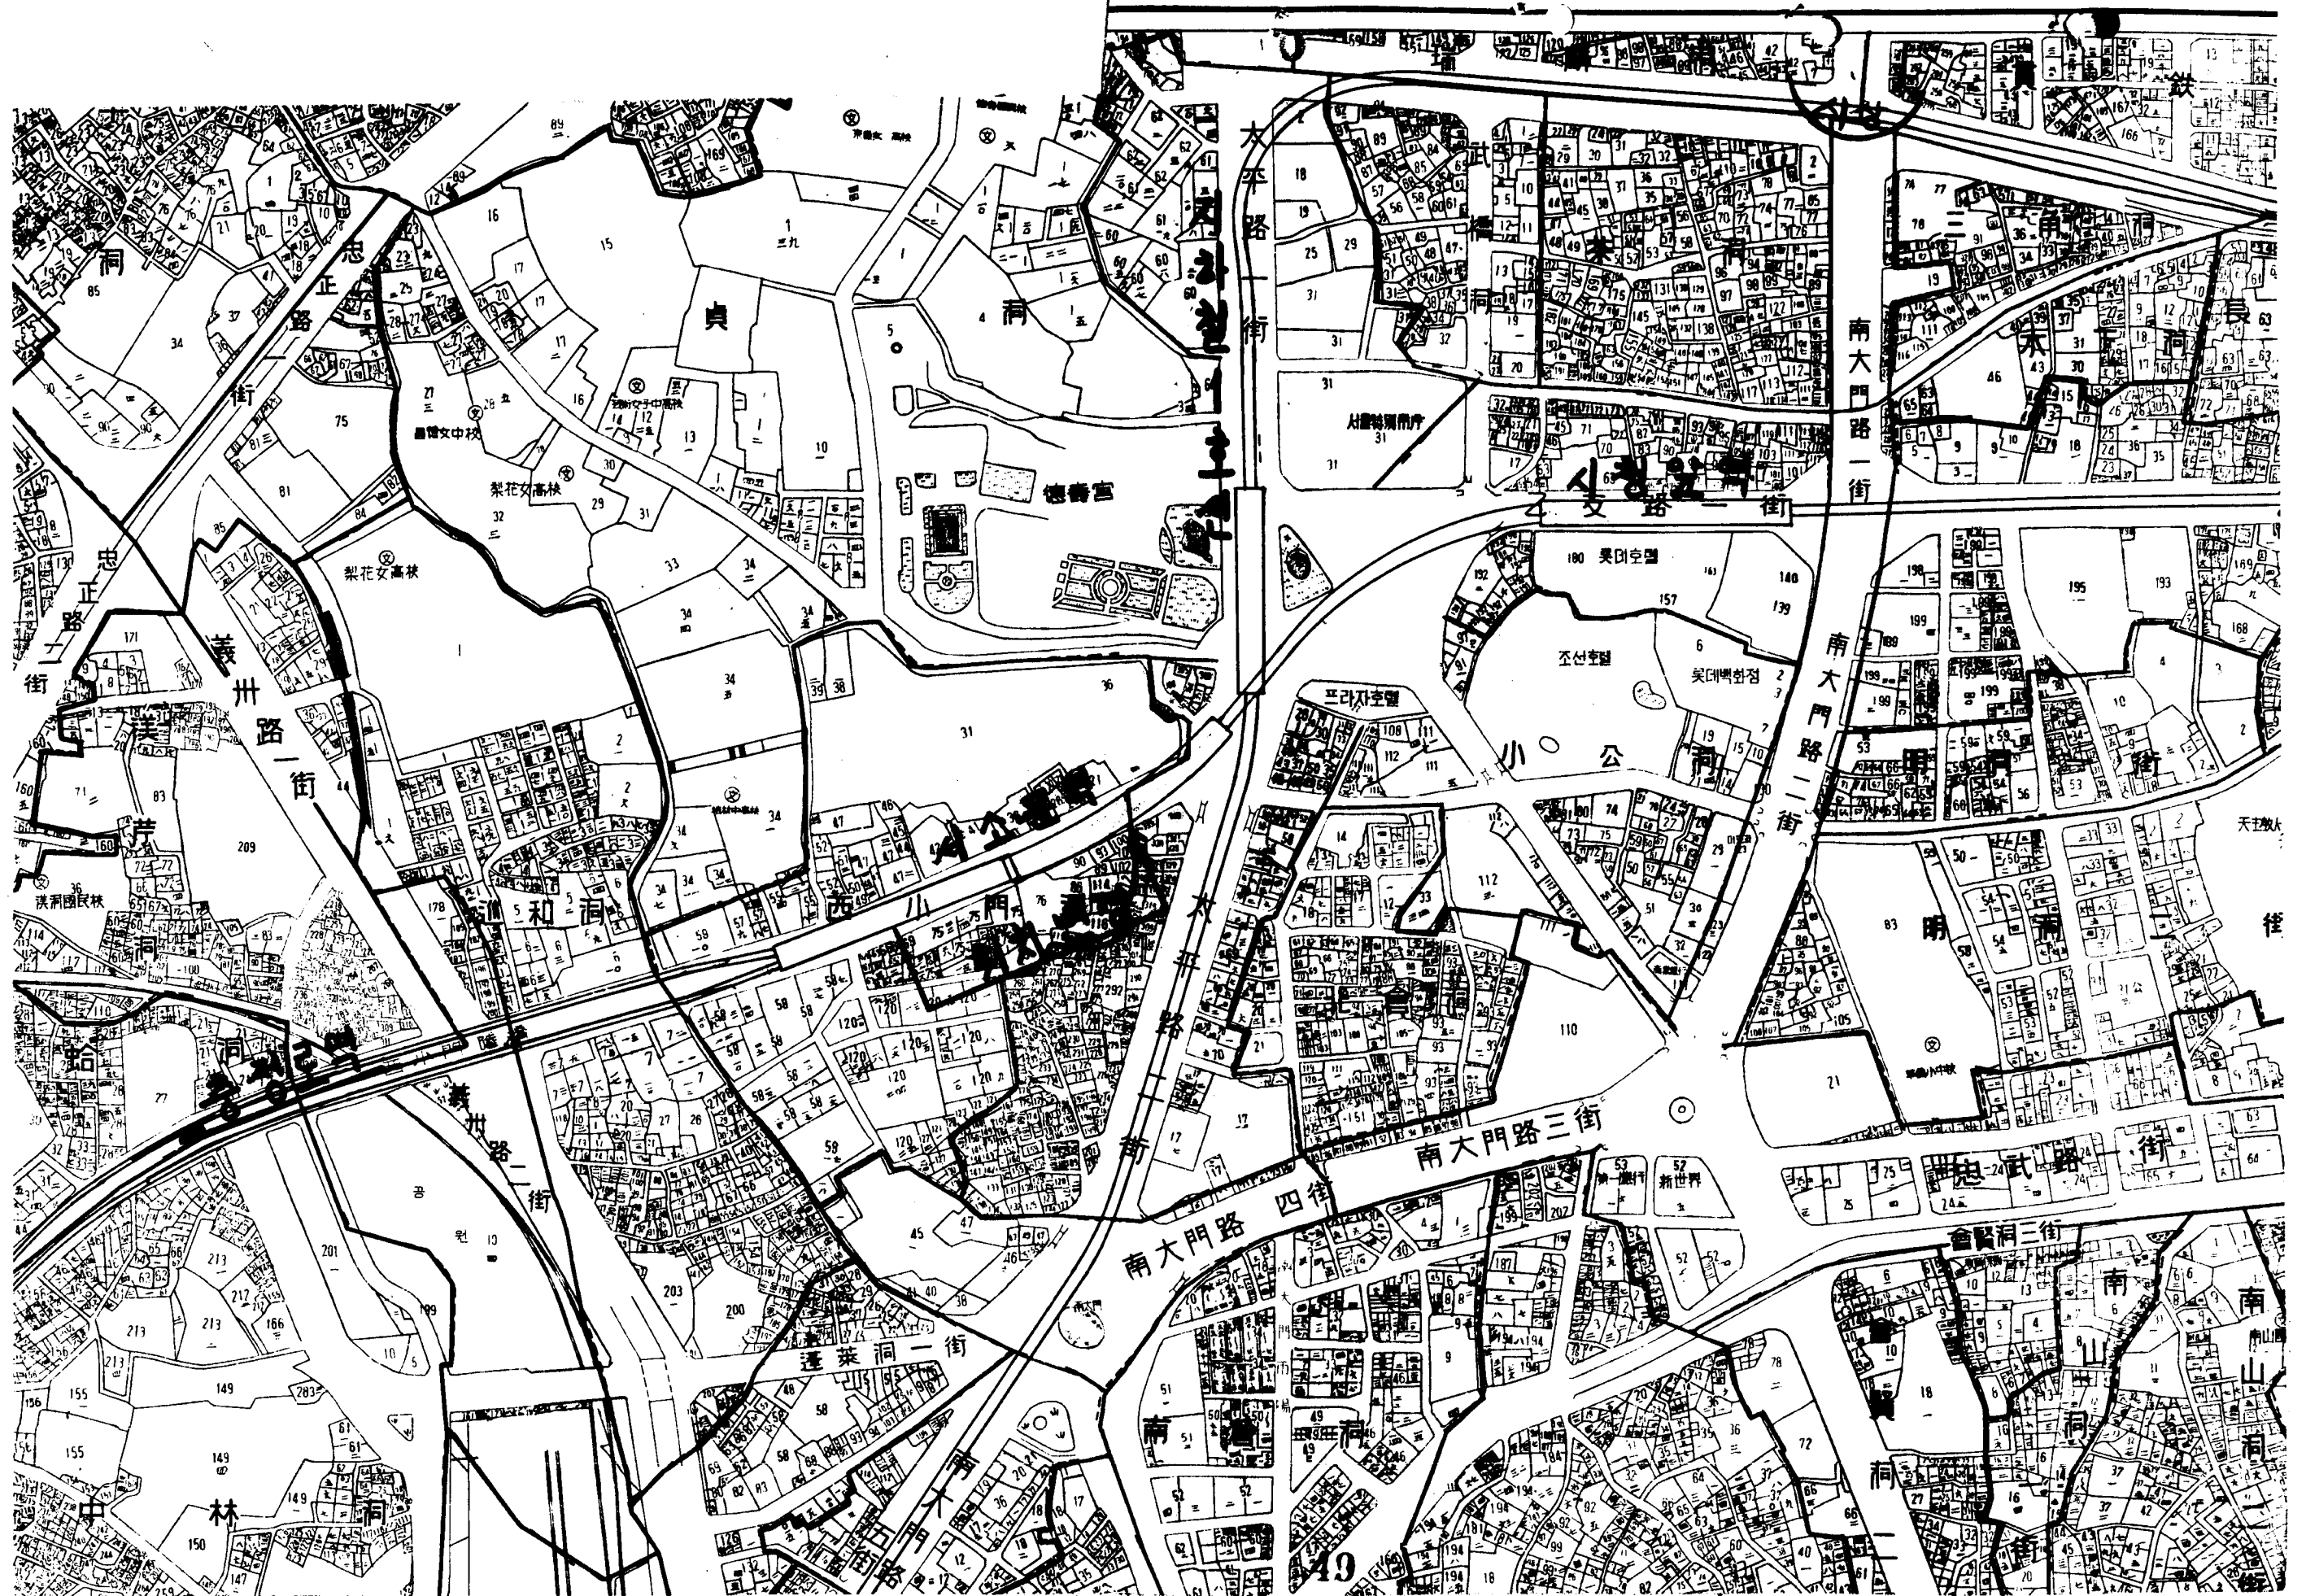

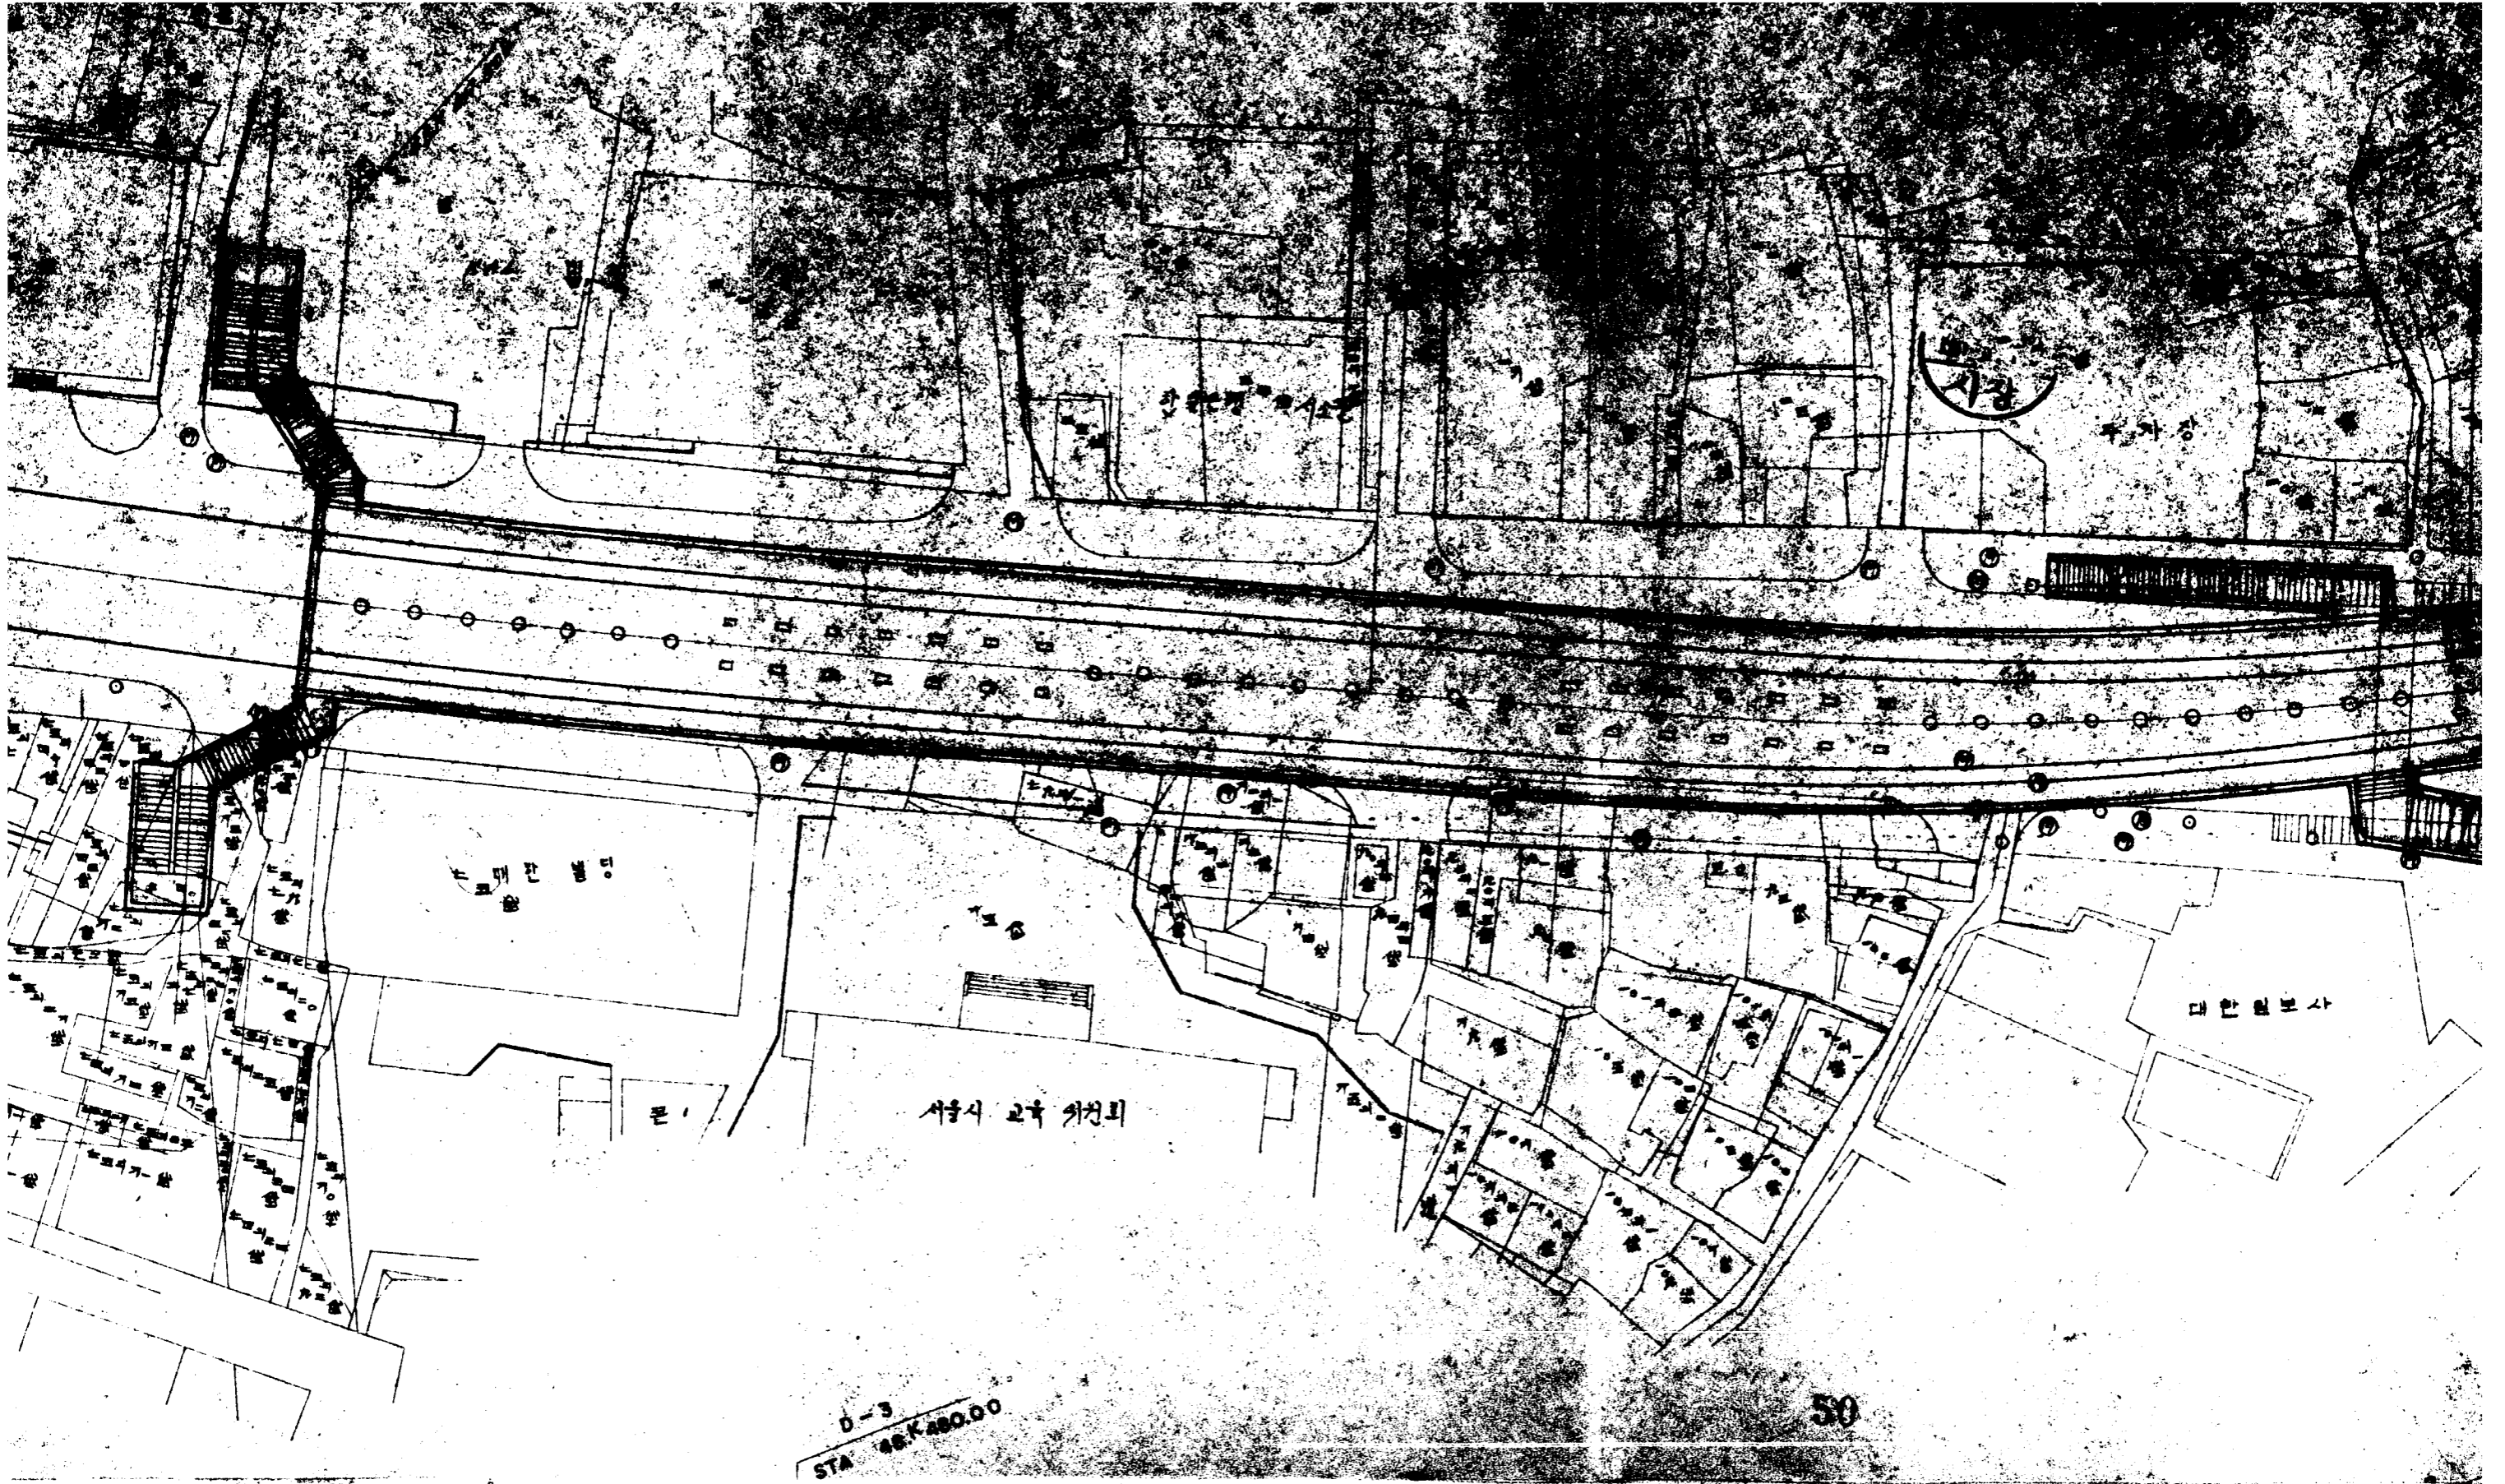

한양대학교

사당

주공 1단지


신촌

서울시 교육 위원회

대한일보사

0-3  
STA 48,480.00

50

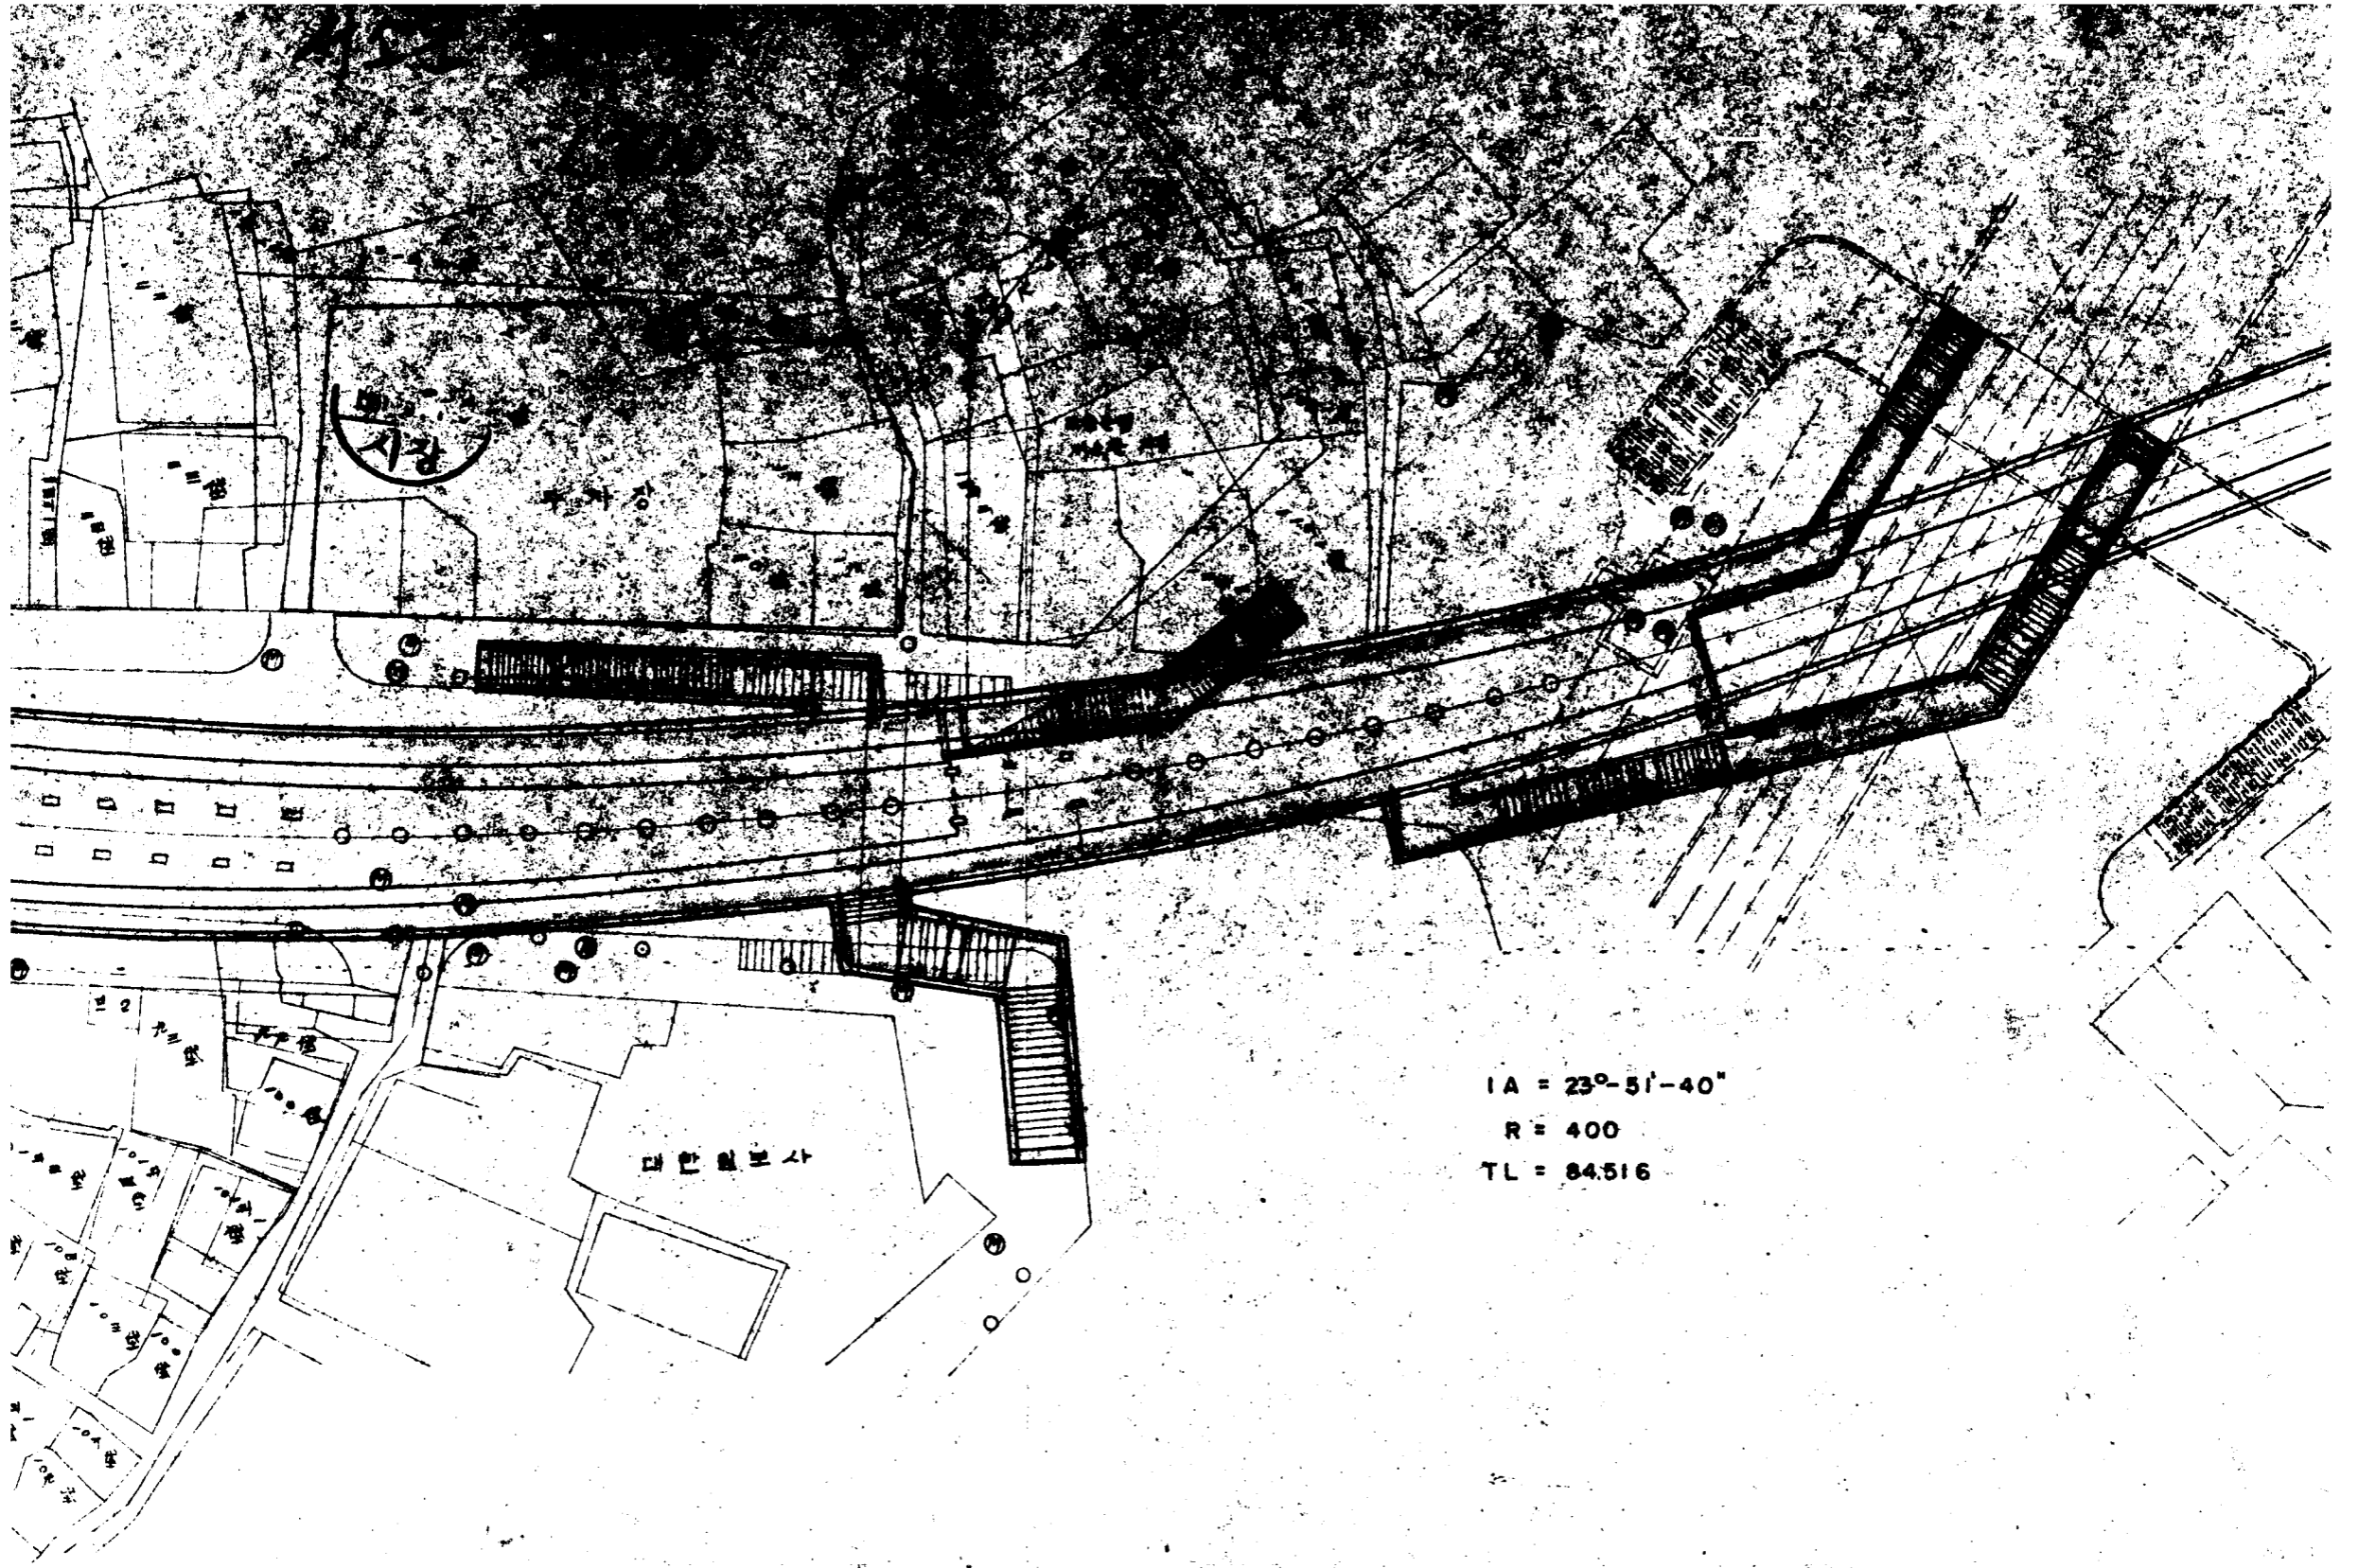

$IA = 23^{\circ} - 51' - 40''$   
 $R = 400$   
 $TL = 84.516$