[illegible] 지적도 제5구역 (3~28)

존속 500 문지 1

답십리 제

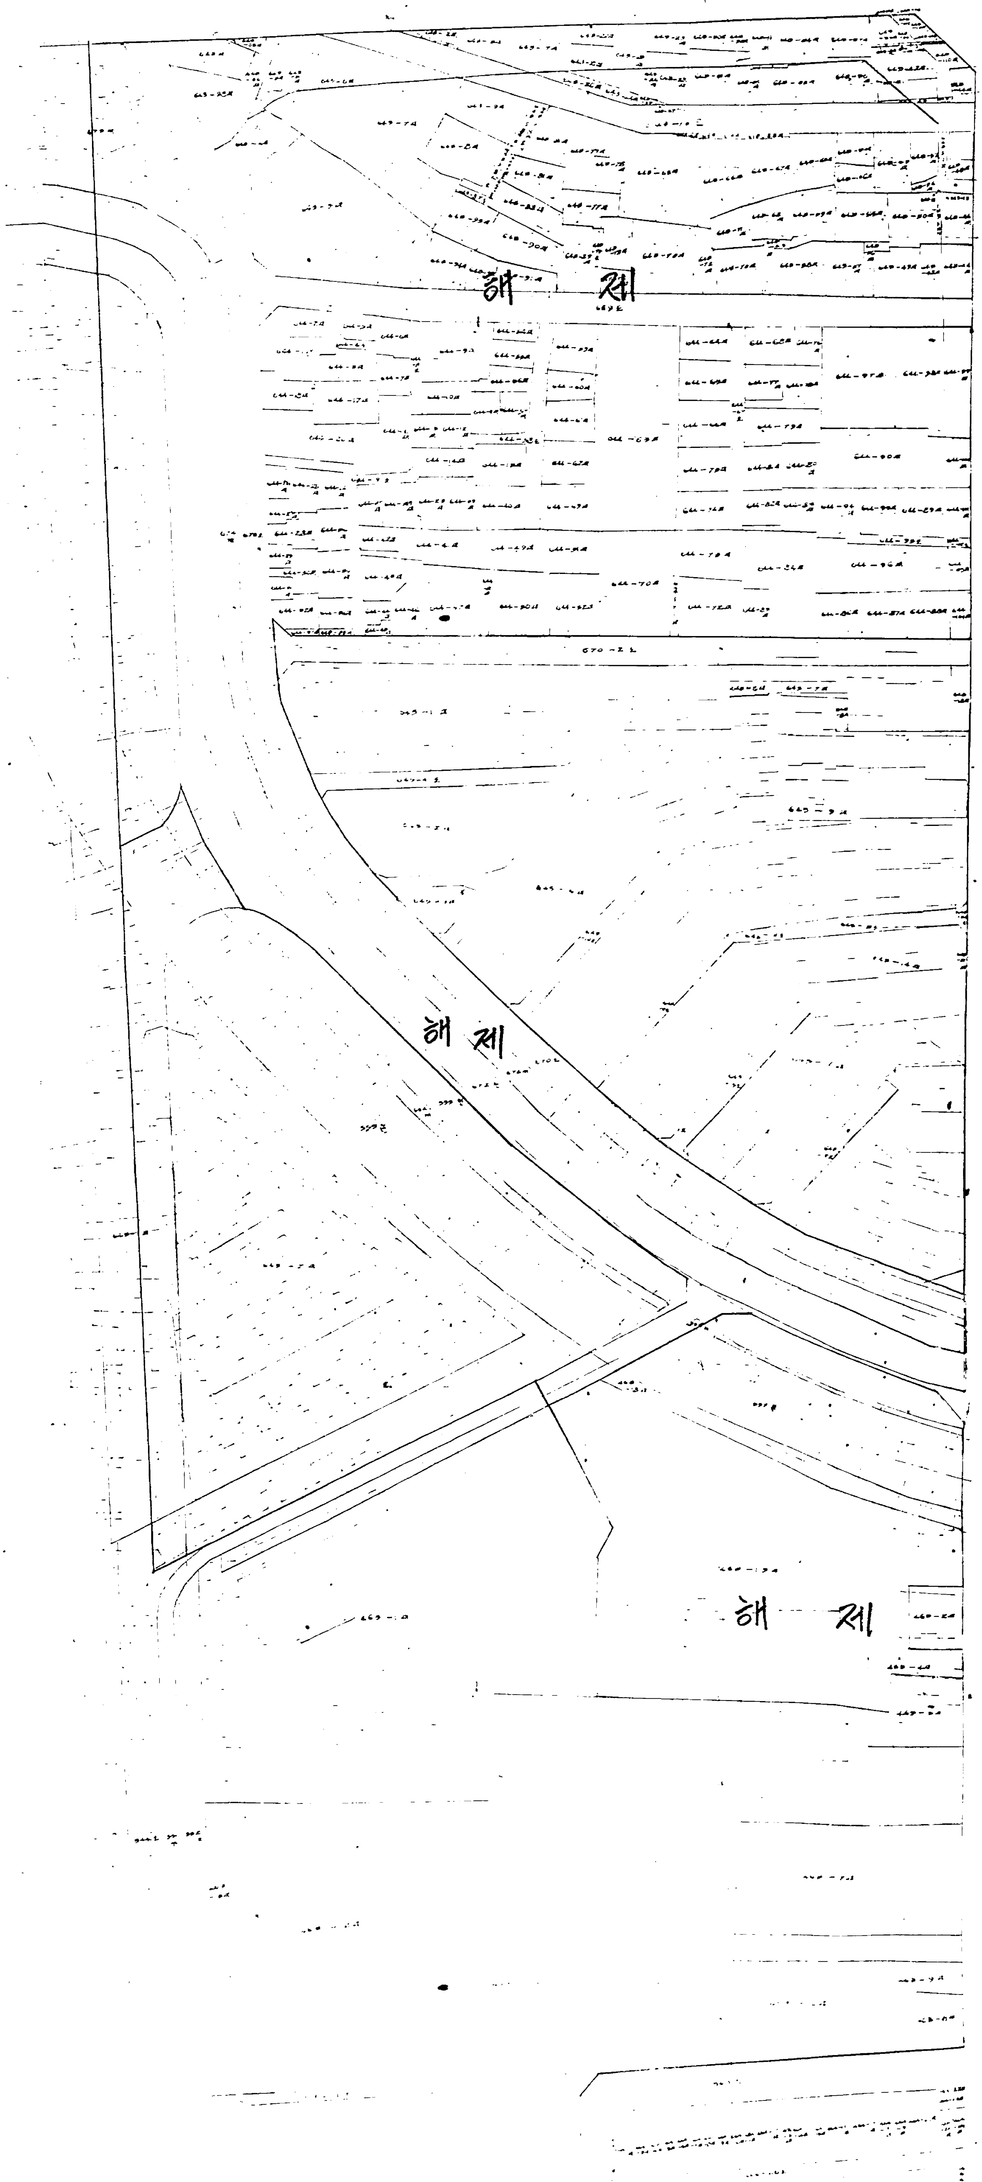

해제
해제
해제
당 初 67,782.9 ㎡
증 減 37,721 ㎡
변경후 30061.9 ㎡
주 민 등 록 번 호 변 경 내 용
성 명 주 소
경 동 제 분
1991. 9.
서울특별시 고시제 호
1991년 1월 일 게재