삼전근린공원 조성계획(변경도)

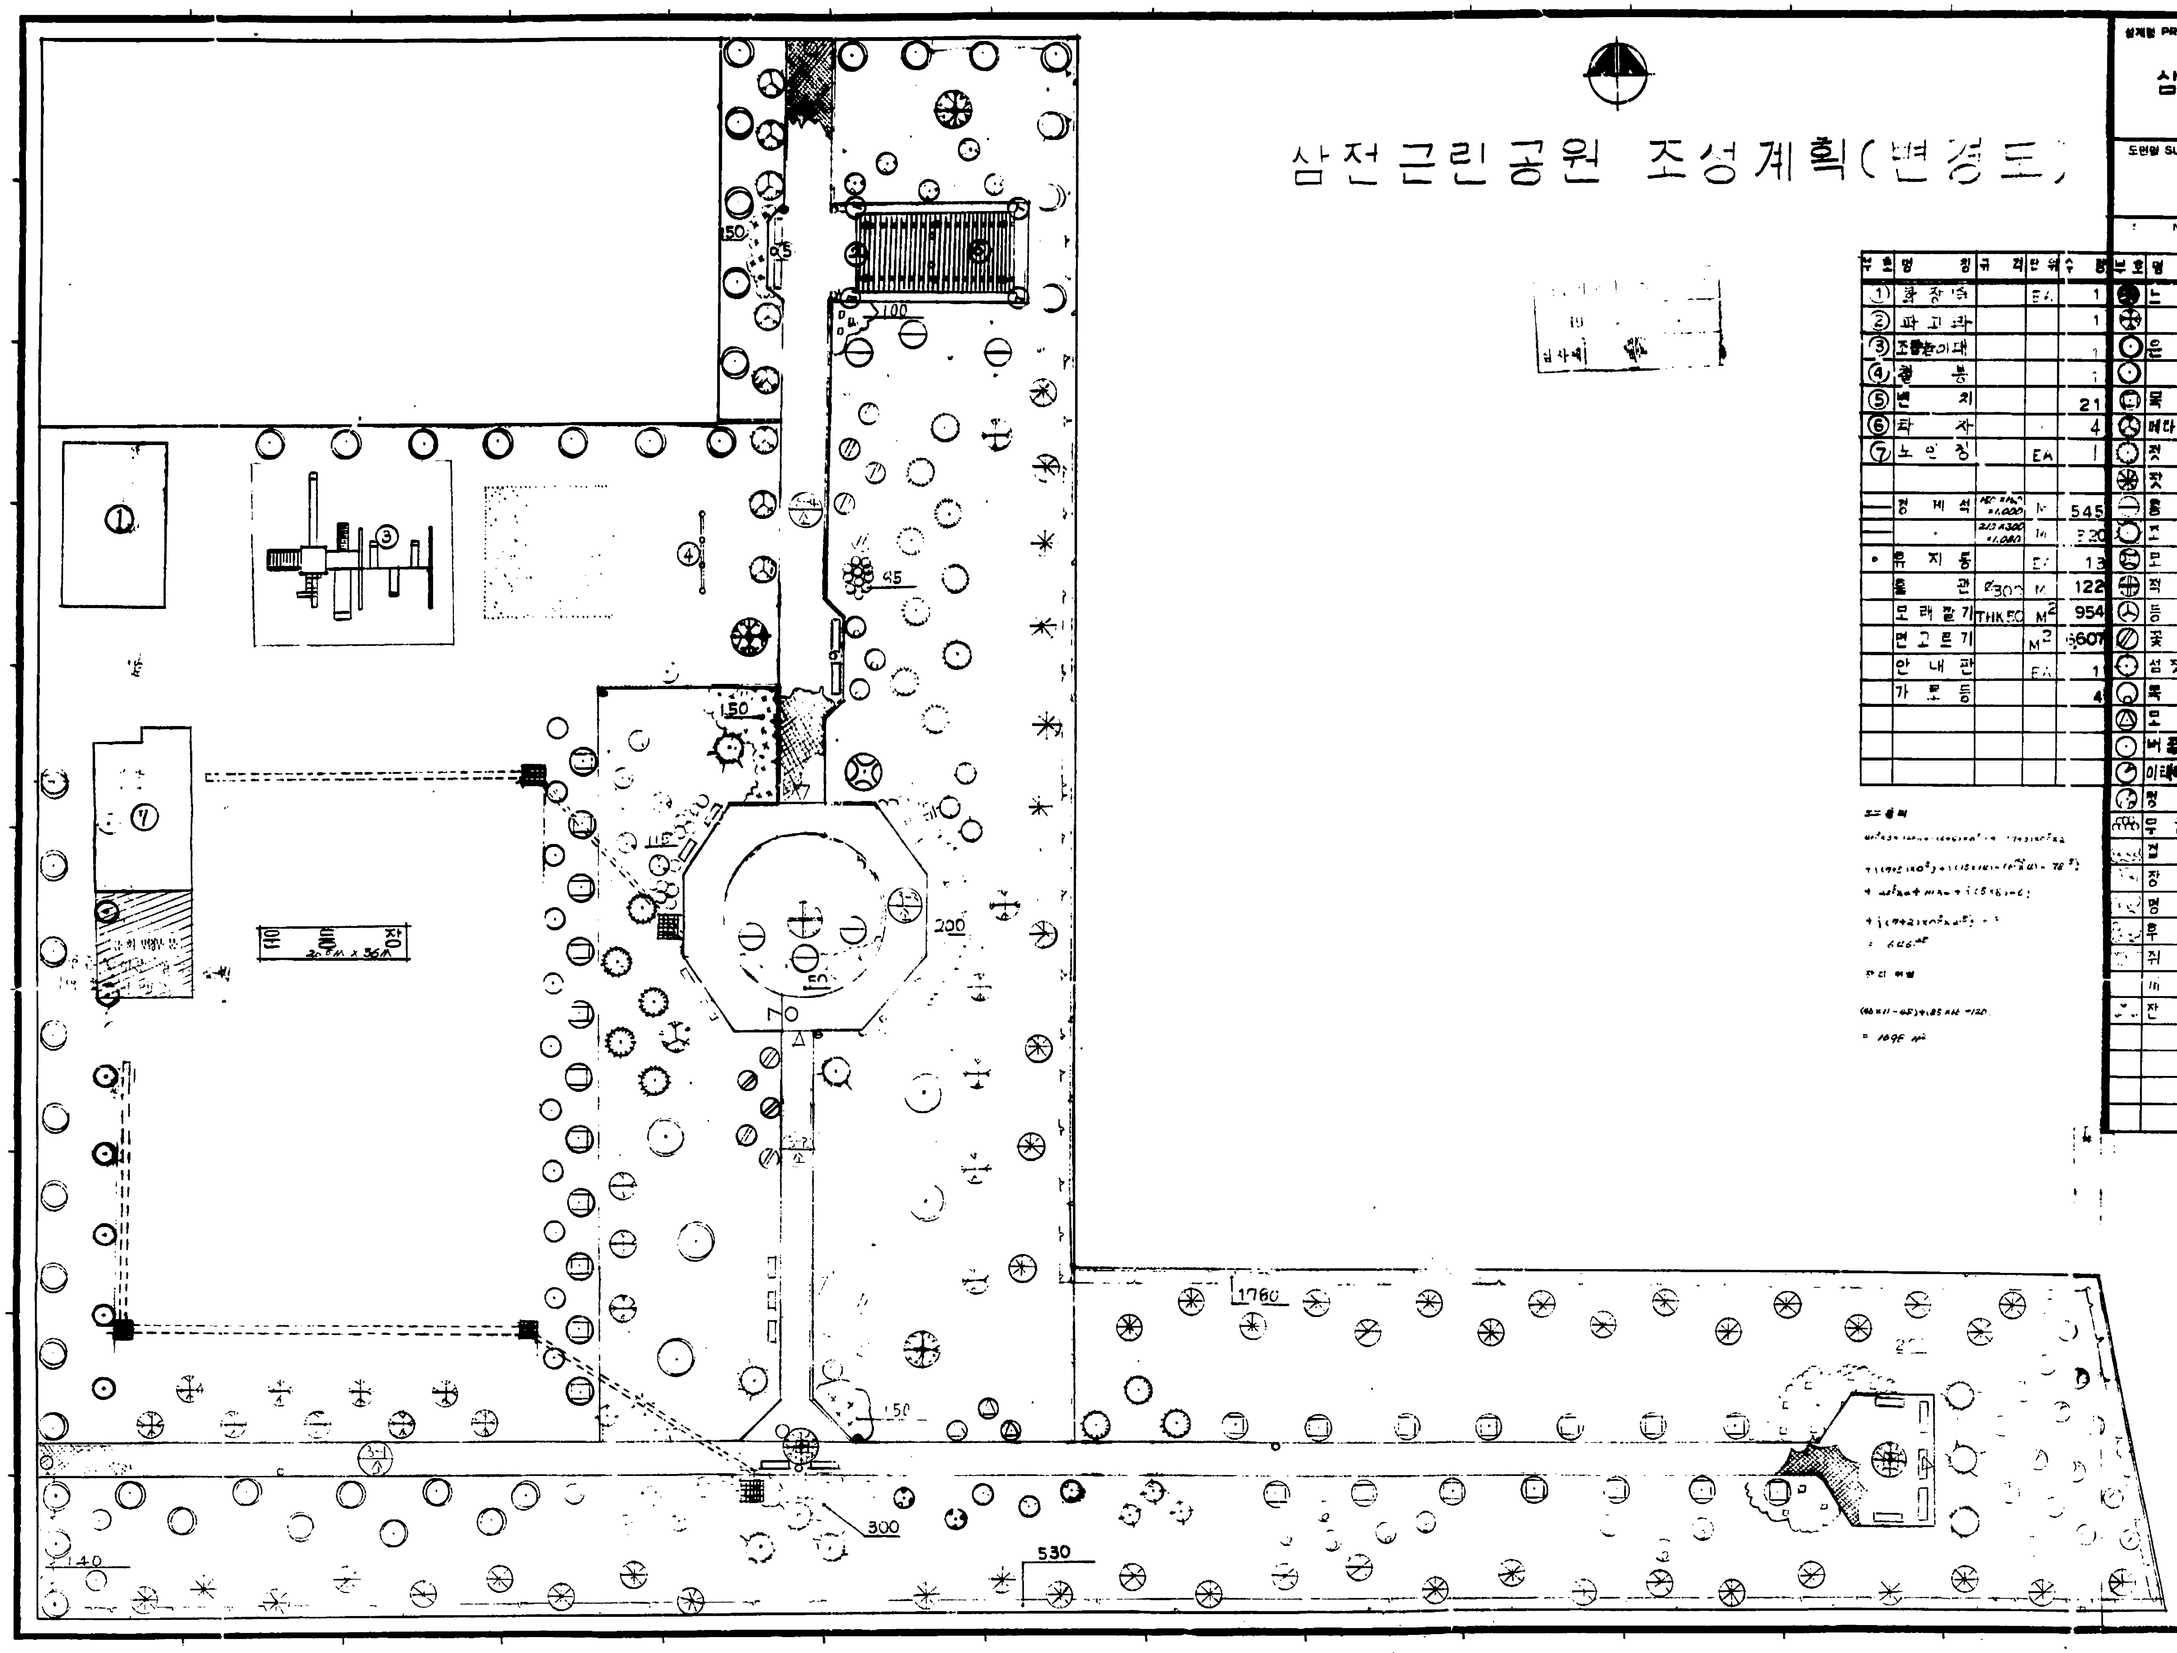

부호	명칭	규격	단위	수량
①	평상대		EA	1
②	파고라			1
③	조합놀이대			1
④	철봉			1
⑤	벤치			21
⑥	파자			4
⑦	노인정		EA	1
	정지석		M	545
	·		M	320
	음지등		EA	13
	돌관		M	122
	모래깔기	THK50	M^2	954
	면고르기		M^2	607
	안내판		EA	1
	가로등			4

부호	명칭	규격	단위	수량
	느티	4.0x15	주	5
	·	3.5x12	·	18
	은행	4.0x15	·	5
	·	3.5x12	·	42
	목백일	4.0x10	·	25
	배롱나무	4.5x13	·	9
	전나무	3.5x15	·	17
	잣나무	4.0x[illegible]	·	52
	홍단풍	3.0x10	·	6
	조청풍	3.5x15	·	9
	모과	4.0x20	·	1
	적송	4.5x15	·	1
	등나무	3.0x6	·	[illegible]
	꽃사과	2.5x6	·	15
	섬잣나무	2.0x[illegible]	·	9
	목련	2.5x[illegible]	·	11
	모밀잣	2.5x[illegible]	·	3
	버즘나무	[illegible]	·	23
	이태리포플러	3.0x6	·	16
	홍단풍	[illegible]	·	20
	무궁화	[illegible]	·	200
	겹철쭉	0.5x0.6	·	52
	장미	크보그지		150
	명자	[illegible]		[illegible]
	후록스	숙근 사마포		600
	쥐똥	[illegible]		192
	비비디	[illegible]		[illegible]
	잔디	[illegible]	M^2	150

설계명 PROJECT TITLE

삼전 62-1

도면명 SUBJECT TITLE

NOTE